



LEGENDA

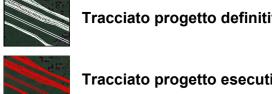





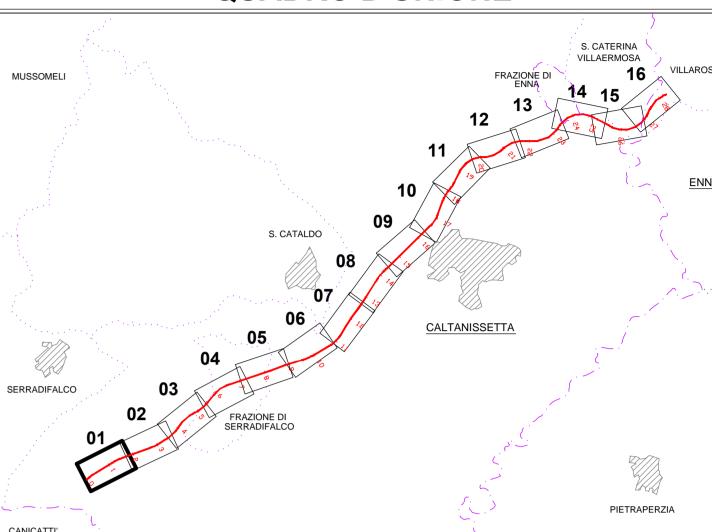



ANAS S.p.A.

PA 12/09 CORRIDOIO PLURIMODALE TIRRENICO - NORD EUROPA ITINERARIO AGRIGENTO - CALTANISSETTA - A19 S.S. N° 640 "DI PORTO EMPEDOCLE"



VERIFICA DI OTTEMPERANZA Planimetria di raffronto Progetto Definitivo - Progetto Esecutivo Tav. 1/16

Codice Unico Progetto (CUP): F91B09000070001

PA12_09 - E | 0 | 0 | 0 | G | E | 2 | 2 | 3 | V | O | 0 | 2 | Z | P | 6 | 0 | 0 | 3 | A | 1:2000 A Novembre 2011 Rif. Istruttoria prot. CDG-0141142-P del 19/10/11 REDATTO VERIFICATO APPROVATO AUTORIZZATO



