

PLANIMETRIA DI RAFFRONTO PROGETTO DEFINITIVO / PROGETTO ESECUTIVO


(SCALA 1 : 2000)



LEGENDA

-  Tracciato progetto definitivo
-  Tracciato progetto esecutivo

QUADRO D'UNIONE

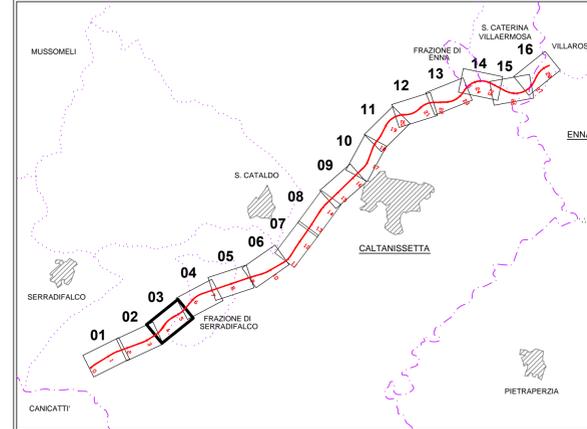

PA 12/09
 CORRIDOIO PLURIMODALE TIRRENICO - NORD EUROPA
 ITINERARIO AGRIGENTO - CALTANISSETTA - A19
 S.S. N° 640 "DI PORTO EMPEDOCLE"
 AMMODERNAMENTO E ADEGUAMENTO ALLA CAT. B DEL D.M. 5.11.2001
 Dal km 44+000 allo svincolo con l'A19

PROGETTO ESECUTIVO



VERIFICA DI OTTEMPERANZA
 Planimetria di raffronto Progetto Definitivo - Progetto Esecutivo
 Tav. 3/16

Codice Unico Progetto (CUP) : F91B09000070001																			
Codice Elaborato:																			
PA12_09 - E	0	0	0	G	E	2	2	3	V	O	0	2	Z	P	6	0	0	5	Scale: 1:2000
F																			
E																			
D																			
C																			
B																			
A	Novembre 2011 Rif. Istruttoria prot. CDG-0141142-P del 19/10/11										M. LITI	P. PAGLINI							
REV.	DATA	DESCRIZIONE										REDATTO	VERIFICATO	APPROVATO	AUTORIZZATO				
Responsabile del procedimento:										Ing. MAURIZIO ARAMINI									

Il Progettista: 	Il Consulente Specialista: 	Il Geologo: 	Il Coordinatore per la sicurezza in base di progetto: 	Il Direttore dei lavori: 
--	---	--	--	---