

PLANIMETRIA DI RAFFRONTO PROGETTO DEFINITIVO / PROGETTO ESECUTIVO


(SCALA 1 : 2000)



LEGENDA

-  Tracciato progetto definitivo
-  Tracciato progetto esecutivo

QUADRO D'UNIONE

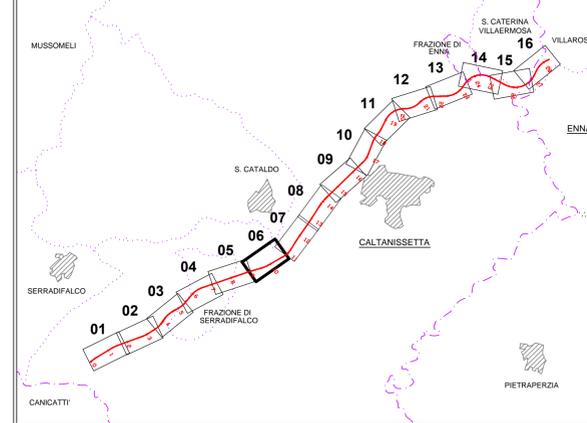

PA 12/09
 CORRIDOIO PLURIMODALE TIRRENICO - NORD EUROPA
 ITINERARIO AGRIGENTO - CALTANISSETTA - A19
 S.S. N° 640 "DI PORTO EMPEDOCLE"
 AMMODERNAMENTO E ADEGUAMENTO ALLA CAT. B DEL D.M. 5.11.2001
 Dal km 44+000 allo svincolo con l'A19

PROGETTO ESECUTIVO



INQUADRAMENTO DELL'INTERVENTO
 Planimetria di raffronto Progetto Definitivo - Progetto Esecutivo
 Tav. 6/16

Codice Unico Progetto (CUP) : F91B09000070001
 Codice Elaborato:
 PA12_09 - E 000 | GE223 | VO02 | Z | P6 | 008 | A Scale: 1:2000

F									
E									
D									
C									
B									
A	Novembre 2011	Rif. Istruttoria prot. CDG-0141142-P del 19/10/11					M. LITI	P. PAGLINI	
REV.	DATA	DESCRIZIONE	REDATTO	VERIFICATO	APPROVATO	AUTORIZZATO			
Responsabile del procedimento: Ing. MAURIZIO ARAMINI									

Il Progettista:  Ing. GIAN LUCA MENGHINI ORDINE DEGLI INGEGNERI DI FIRENZE N° 4533	Il Consulente Specialista:  Ing. ALESSANDRO DINOLFO ORDINE DEGLI INGEGNERI DI FIRENZE N° 4533	Il Geologo:  Ing. MAURIZIO DINOLFO ORDINE DEI GEOLGICI DI SICILIA N° 1807	Il Coordinatore per la sicurezza in base di progetto:  Ing. ALESSANDRO SAITTA ORDINE DEGLI INGEGNERI DI PALERMO N° 14447	Il Direttore dei lavori:  Ing. PEPPINO MARESCA ORDINE DEGLI INGEGNERI DI PALERMO N° 14447
---	--	--	---	--