VIADOTTO GIULFO PROGETTO DEFINITIVO - SCALA 1:1000

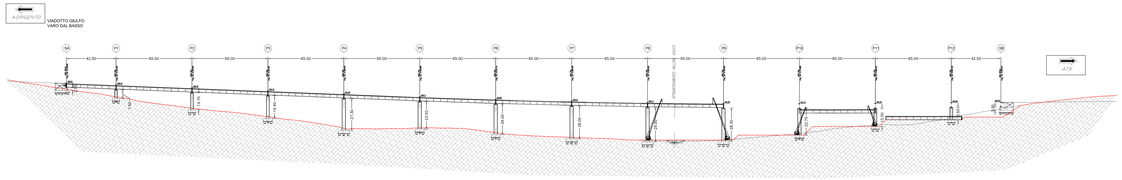

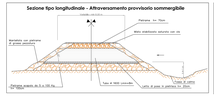

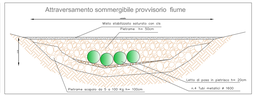

VIADOTTO GIULFO PROGETTO DEFINITIVO - SCALA 1:1000

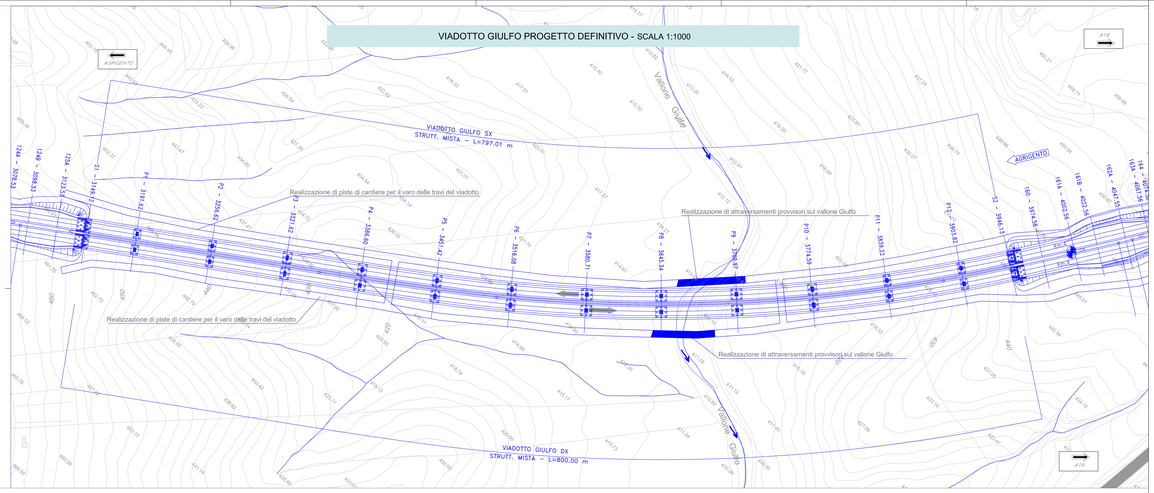

VIADOTTO GIULFO PROGETTO ESECUTIVO - SCALA 1:1000

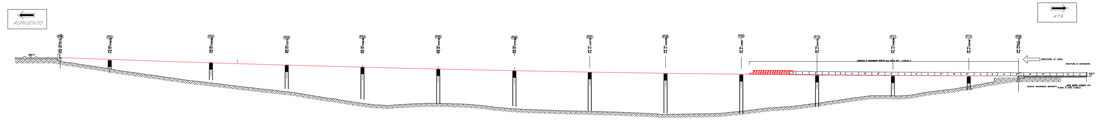

VIADOTTO GIULFO PROGETTO ESECUTIVO - SCALA 1:1000

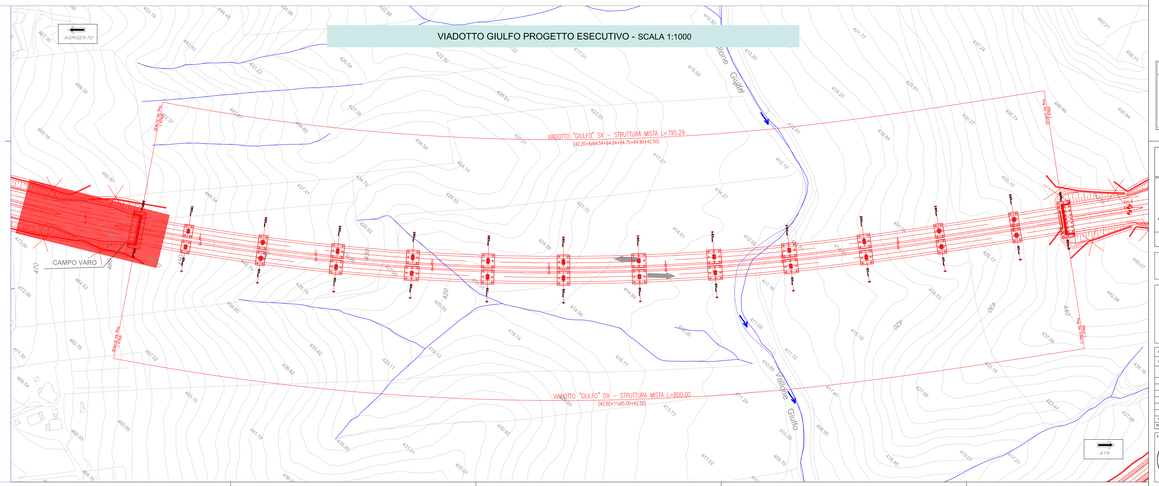

LEGENDA

- Tracciato progetto definitivo
- Tracciato progetto esecutivo

ANAS S.p.A.
DIREZIONE CENTRALE PROGRAMMAZIONE PROGETTAZIONE

PA 12/09
CORRIDOIO PLURIMODALE TIRRENICO - NORD EUROPA
ITINERARIO AGRIGENTO - CALTANISSETTA - A19
S.S. N° 640 "DI PORTO EMPEDOCLE"
AMMODERNAMENTO E ADEGUAMENTO ALLA CAT. B DEL D.M. 5.11.2001
Dal km 44+000 allo svincolo con l'A19

PROGETTO ESECUTIVO

Contraente Generale:

Empedocle 2 S.p.A.

VERIFICA DI OTTEMPERANZA
Cantierizzazione di dettaglio viadotto Giulfo
Prescrizione n. 18

Codice Unico Progetto (CUP) : F91B09000070001

Codice Elaborato:

PA12_09 - E	0	0	G	E	2	3	V	O	3	T	D	7	0	3	5	A	1:1000

REV	DATA	DESCRIZIONE	REDATTO	VERIFICATO	APPROVATO	AUTORIZZATO
F						
E						
D						
C						
B						
A	Novembre 2011	RE Istruttoria prot. CDG0314112JLP del 19/10/11			M. LITI	P. PAOLINI

Responsabile del procedimento: Ing. Gian-ROCO ARIARDI

Il Progettista:	Il Concessionario:	Il Geologo:	Il Coordinatore per la sicurezza in fase di progetto:	Il Direttore dei lavori:
ORDINE DEGLI INGEGNERI DELLA PROVINCIA DI PALERMO N° 4122	CONSORZIO STABILE ARCHITETTURA INGEGNERIA	ORDINE DEGLI GEOLOGI DELLA SICILIA N° 1	ORDINE DEGLI INGEGNERI DELLA PROVINCIA DI PALERMO N° 3	ORDINE DEGLI INGEGNERI DELLA PROVINCIA DI PALERMO N° 4122