


CS35.04

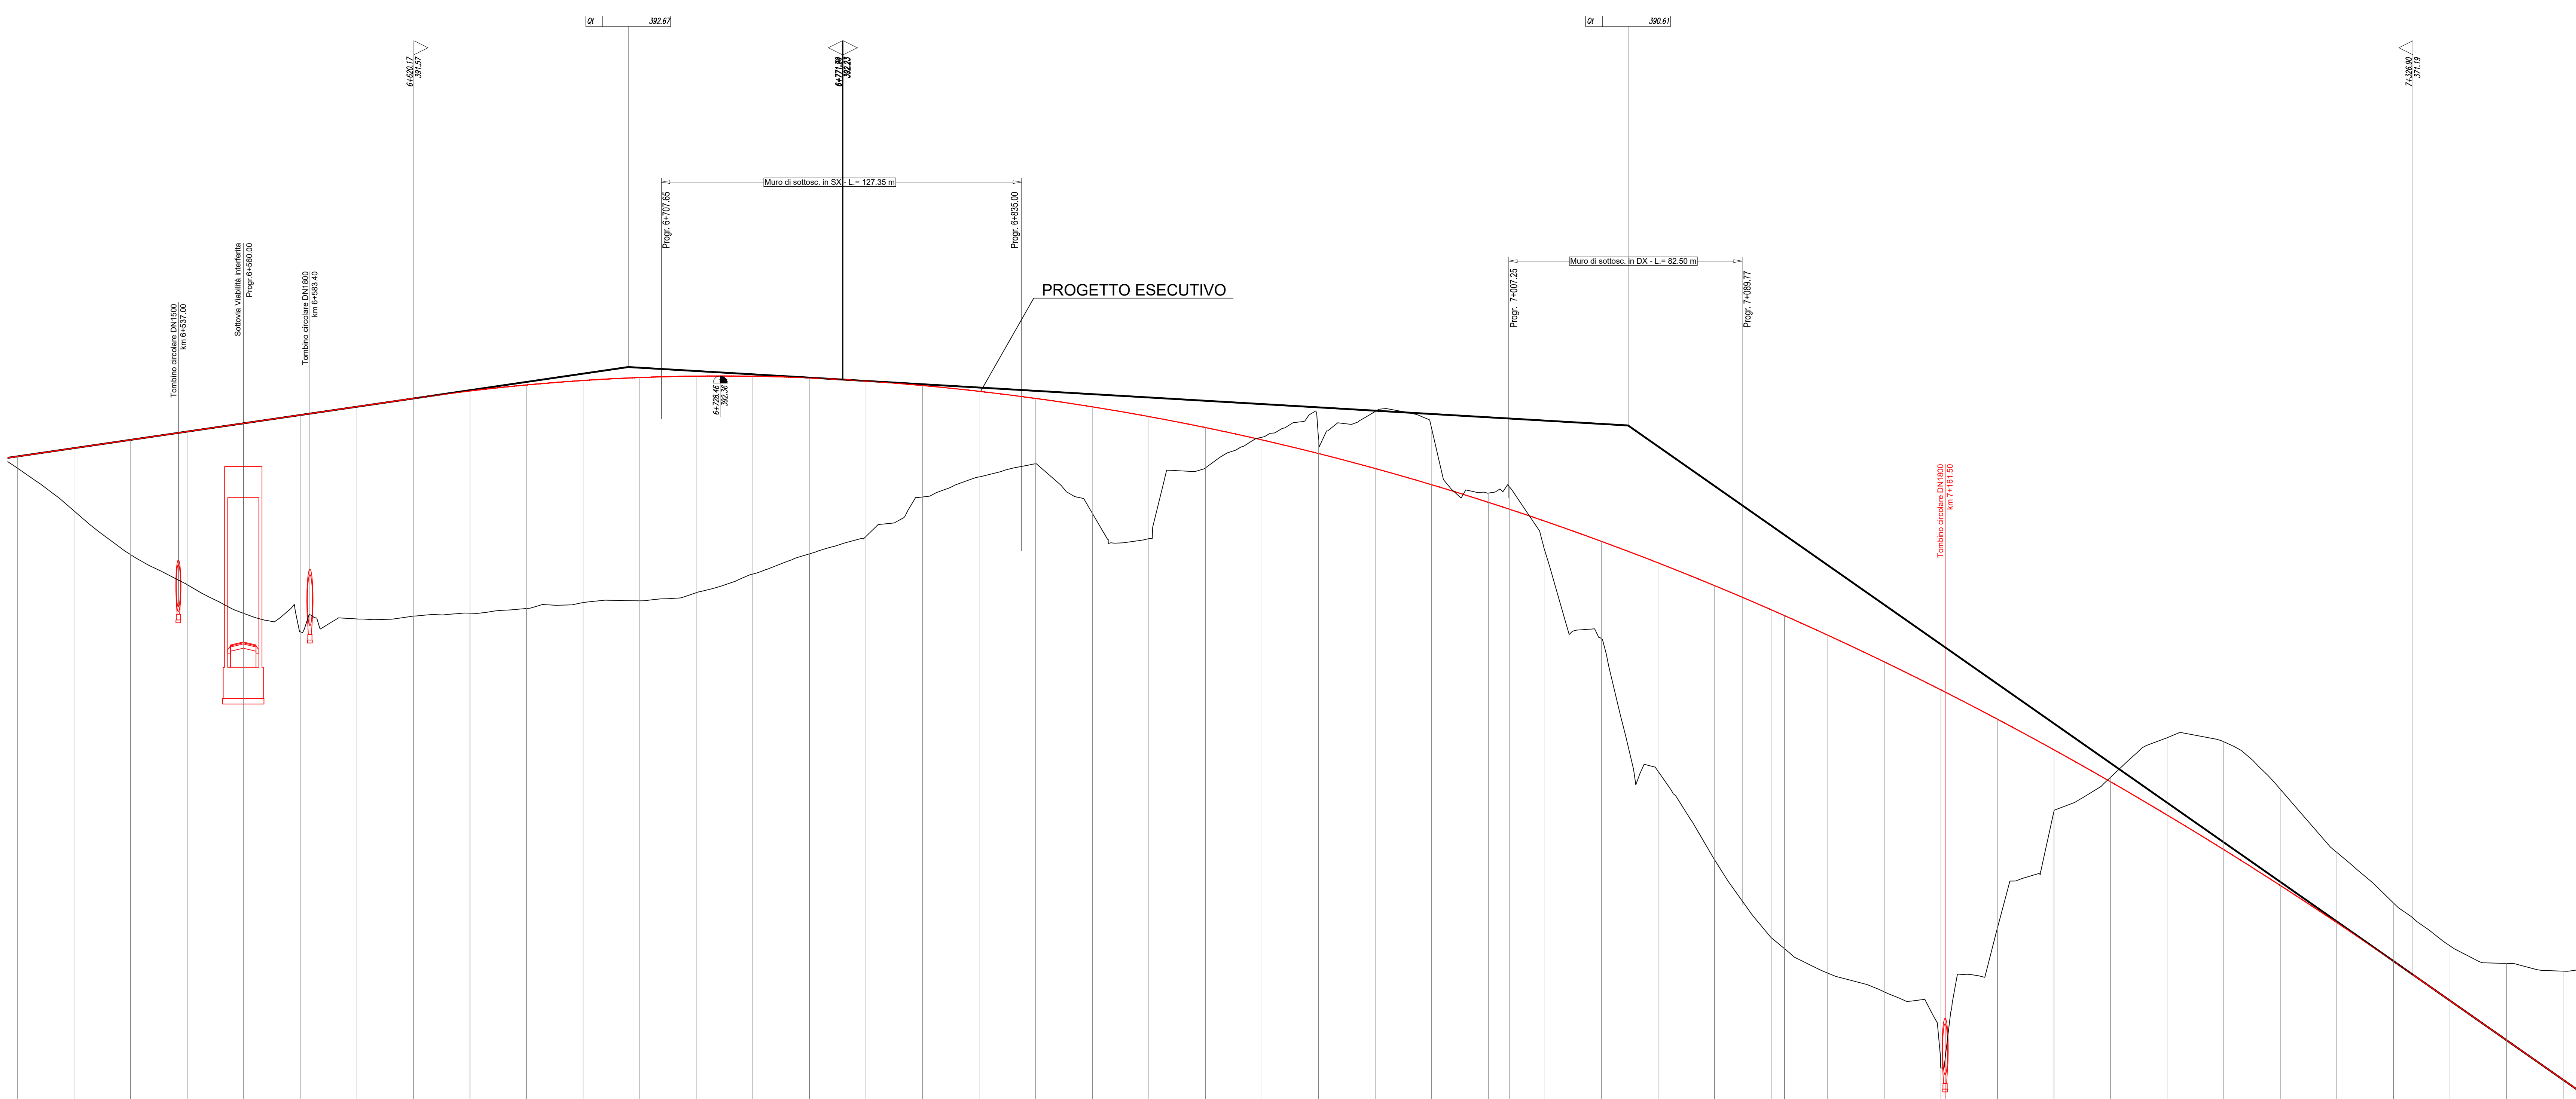

PROGETTO ESECUTIVO

SCALA QUOTE 1:100
SCALA DISTANZE 1:1000
Q.IMP. 337.00

NUMERO SEZIONI	DISTANZE PARZIALI	DISTANZE PROGRESSIVE	QUOTE TERRENO	QUOTE PROGETTO	ETIMETRICHE	ANDAMENTO PLANIMETRICO	ANDAMENTO OGNI



**ASSE VIARIO MARCHE-UMBRIA
E QUADRILATERO DI PENETRAZIONE INTERNA
MAXI LOTTO 2**
LAVORI DI COMPLETAMENTO DELLA DIRETTRICE PERUGIA ANCONA -
SS. 315 DI "VALFABBRICA", TRATTO PIANELLO-VALFABBRICA
SS. 76 "VAL DESINO", TRATTO FOSSATO VICO - CANCELLE E ALBACICIA - SIERRA SAN QUIRICO
"PEDEMONTANA DELLE MARCHE", TRATTO FABRIANO-MUCCIA-SFERCIA.

PERIZIA DI VARIANTE
CONTRAENTE GENERALE: **DIRPA 2 s.c.a.r.l.**
Il responsabile del Contratto Generale: Ing. Federico Monzani
Il responsabile Ispezioni delle Proseguite Specialistiche: Ing. Saffirio Lato

PROGETTAZIONE: Associazione Temporanea di Imprese
Mandatario: **PROGIN**
Mandatari: **LOMBARDI SA** INGEGNERIA S.p.A. **LOMBARDI-REICO** INGEGNERIA S.p.A. **SGAI s.r.l. di E. Forlani & C.** INGEGNERIA S.p.A.

RESPONSABILE DELLA PROGETTAZIONE PER L'ART. 11:
Prof. Ing. Antonio Grimaldi (INGEGNERIA)
GEODATA:
Dot. Geol. Fabrizio Pontoni (INGEGNERIA)
COORDINATORE DELLA SICUREZZA IN FASE DI PROGETTAZIONE:
Ing. Michel Carale (INGEGNERIA)
ALBO REGIONE P. MARCHE

IL RESPONSABILE DEL PROCEDIMENTO: Ing. Iginio Farotti
IL COORDINATORE DELLA SICUREZZA IN FASE DI ESECUZIONE: Ing. Vincenzo Pado
IL DIRETTORE DEI LAVORI: Ing. Peppino Marasco

2.1.2 - PEDEMONTANA DELLE MARCHE
Secondo stralcio funzionale: Matelica Nord - Matelica sud/Castelraimondo nord
PROGETTO STRADALE
Profilo longitudinale da Km 6+500 a Km 7+380
SCALA: 1:1000/100
DATA: Agosto 2020

Codice Unico di Progetto (CUP): F12C0300050021 (Assegnato CUP 25.12.2015)
Codice elaborato: [1][0][2][0][3][2][2][2][E][0][7][C][S][0][0][0][0][P][R][F][0][9][D]

REV.	DATA	DESCRIZIONE	Redatto	Controllo	Approvato
D	Agosto 2020	Emissione a seguito istruttoria	C. Di Sesto	Progin	S. Lato A. Grimaldi