




FINE 1° LOTTO FUNZIONALE  
INIZIO 2° LOTTO FUNZIONALE

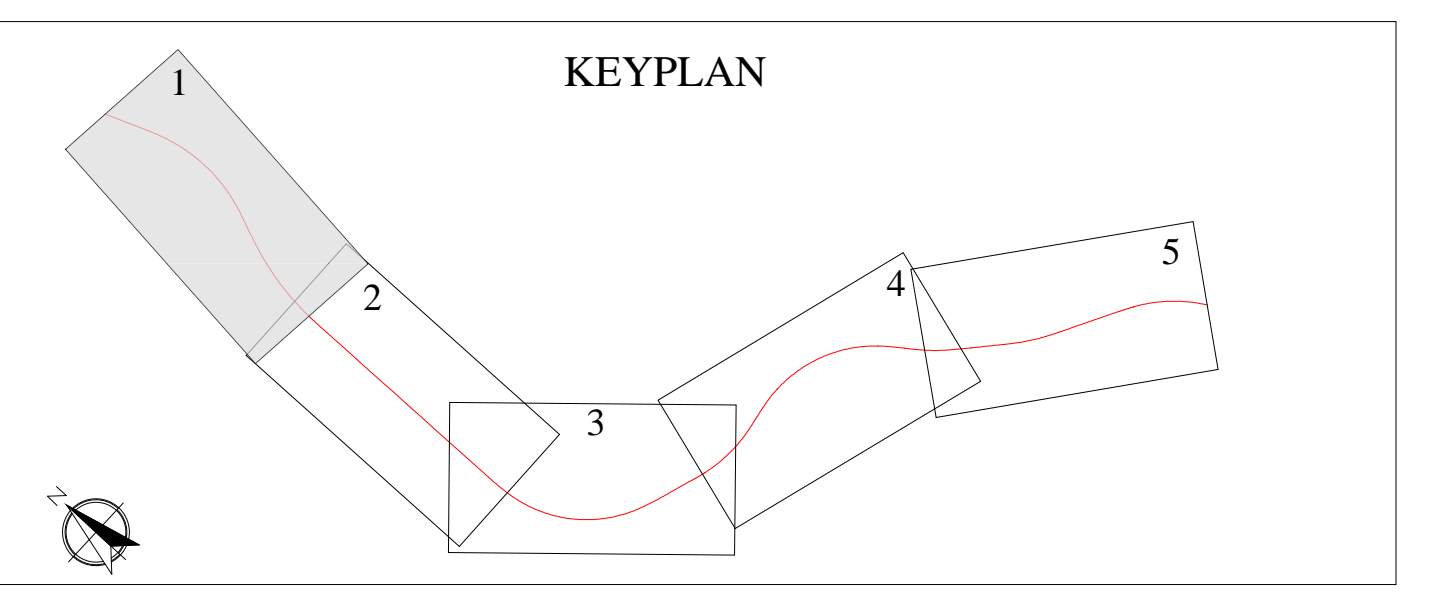

**ENTI GESTORI**

ELETTRODOTTI ALTA TENSIONE	TERNA
ELETTRODOTTI BASSA E MEDIA TENSIONE	E-DISTRIBUZIONE MACERATA FEDRIGONI
METANODOTTI	SNAM RETE GAS
LINEE IN RAME	TIM
LINEE IN FIBRA OTTICA	TIM
RETI IDRICHE	VIVASERVIZI
RETI FOGNARIE	VIVASERVIZI

**LEGENDA**

G7.4: TERNA RETE ITALIA S.p.A.	ALTA TENSIONE
G7.4: E-DISTRIBUZIONE S.p.A.	BASSA TENSIONE
G8: SNAM RETE GAS S.p.A.	MEDIA TENSIONE
G11: TIM S.p.A.	GASDOTTO
G12: RFI S.p.A.	LINEA TRADIZIONALE
G13: VIVA SERVIZI S.p.A.	FIBRA OTTICA
G14: FEDRIGONI S.p.A.	LINEA FERROVIARIA
	RETE IDRICA
	RETE FOGNARIA
	LINEA ELETTRICA

**LEGENDA**

AREA DI ESPROPRIO già compresa nel Progetto Definitivo	AREA DI SERVITU' o di OCCUPAZIONE TEMPORANEA METANODOTTO sagomato da Progetto Esecutivo
AREA DI ESPROPRIO già compresa nel Progetto Esecutivo	AREA DI SERVITU' o di OCCUPAZIONE TEMPORANEA METANODOTTO sagomato da Progetto Esecutivo alle lavorazioni di messa in opera e di Fase Esecutiva della rete di metanodotto
AREA DI ESPROPRIO integrative variati Progetti	AREA DI SERVITU' o di OCCUPAZIONE TEMPORANEA METANODOTTO già compresa nel Progetto Definitivo
AREA DI ESPROPRIO INTEGRATIVA variati Progetti (in occupazione temporanea già compresa nel Progetto Definitivo)	AREE RELIETTE di acquisto come AREA DI ESPROPRIO
AREA DI OCCUPAZIONE TEMPORANEA già compresa nel Progetto Definitivo	ASSE NUOVO METANODOTTO con FASCIA DI SERVITU' PERMANENTE e FASCIA di OCC. TEMPORANEA inserimento alla lavorazione di messa in opera della rete di metanodotto
AREA DI OCCUPAZIONE TEMPORANEA integrative variati Progetti (ex area di esproprio già compresa nel Progetto Definitivo)	ASSE METANODOTTO ESISTENTE con FASCIA OCC. TEMPORANEA inserimento delle lavorazioni di messa in opera della rete di metanodotto
AREA DI OCCUPAZIONE TEMPORANEA INTEGRATIVE per deviazioni canali variati e aree di cantiere Progetti e messa in fase esecuzione Metanodotto	AREE DI SERVITU' PER INTERFERENZE UTENZE ENTI GESTORI
SERVITU' DI GALLERIA e di OCCUPAZIONE TEMPORANEA già compresa nel Progetto Definitivo	ZONE DI RIMPIMENTO

**CONFINI AMMINISTRATIVI**

PROPRIETA' PRIVATA	CONFINI DI FOGGIO
NUMERO DI PIANO	CONFINI DI COMUNE
NUMERO DI PARTICELLA	CONFINI DI PROVINCIA
CONFINI DI PROPRIETA'	CONFINI DI REGIONE
CONFINI DI PARTICELLA CATASTALE	
NUMERO DI PIANO	DEMADIO DELLO STATO E STRADE PUBBLICHE
AREE NON ESPROPRIBILI	NUMERO DI PIANO
	STRADE O CORSI D'ACQUA

**QUADRILATERO Marche Umbria S.p.A.**

**ASSE VIARIO MARCHE-UMBRIA E QUADRILATERO DI PENETRAZIONE INTERNA MAXI LOTTO 2**

LAVORI DI COMPLETAMENTO DELLA DIRETTRICE PERUGIA ANCONA: SS. 318 DI "VALFABRICA", TRATTO PIANELLO-VALFABRICA; SS. 76 "VAL D'ESINO", TRATTI FOSSATO VICO - CANCELLI E ALBACINA - SERRA SAN QUIRICO "PEDEMONTANA DELLE MARCHE", TRATTO FABRIANO-MUCCIA-SFERCIA.

**PERIZIA DI VARIANTE**

**CONTRAENTE GENERALE:** DIRPA 2 s.c.a.r.l.

**Il responsabile del Contraente Generale:** Ing. Federico Milanani

**Il responsabile Integratore delle Perizie Specialistiche:** Ing. Salfarino Liso

**PROGETTAZIONE:** Associazione Temporanea di Imprese

Mandatari: **PROGIN s.p.a.** (INGEGNERI CONSULENTI), **LOMBARDI SA** (INGEGNERI CONSULENTI), **LOMBARDI-REICO** (INGEGNERIA S.R.L.), **SGAI s.r.l. di E. Forlani & C.** (INGEGNERIA S.R.L.)

**RESPONSABILE DELLA PROGETTAZIONE PER IL C.A.T.E.:** Prof. Ing. Antonio Grimaldi

**COORDINATORE DELLA SICUREZZA IN FASE DI PROGETTAZIONE:** Ing. Michele Cariale

**IL RESPONSABILE DEL PROCEDIMENTO:** Ing. Iginio Fanoni

**IL COORDINATORE DELLA SICUREZZA IN FASE DI ESECUZIONE:** Ing. Vincenzo Pardo

**IL DIRETTORE DEI LAVORI:** Ing. Peppino Marascio

**2.1.2 - PEDEMONTANA DELLE MARCHE Secondo stralcio funzionale: Matelica Nord - Matelica sud/Castelraimondo nord INTERFERENZE ED ESPROPRIO Piano particolare di esproprio - Tav. 1 di 5**

SCALA: 1:2000  
DATA: Agosto 2020

Codice Unico di Progetto (CUP): F12C03000050021 (Assegnato C/PE 23-12-2015)

Codice elaborato: [L][0][7][0][2][2][1][2][E][2][0][0][0][0][0][2][P][L][A][0][3][F]

REV.	DATA	DESCRIZIONE	Redatto	Verificato	Consigliato	Approvato
D	Maggio 2020	Emissione progetto di variante	PROGIN	PROGIN	S. Liso	A. Grimaldi
E	Giugno 2020	Intimitiva DL n. 0440/20 PM DL ML 2	PROGIN	PROGIN	S. Liso	A. Grimaldi
F	Agosto 2020	Revisione	PROGIN	PROGIN	S. Liso	A. Grimaldi