PROGETTO DEFINITIVO

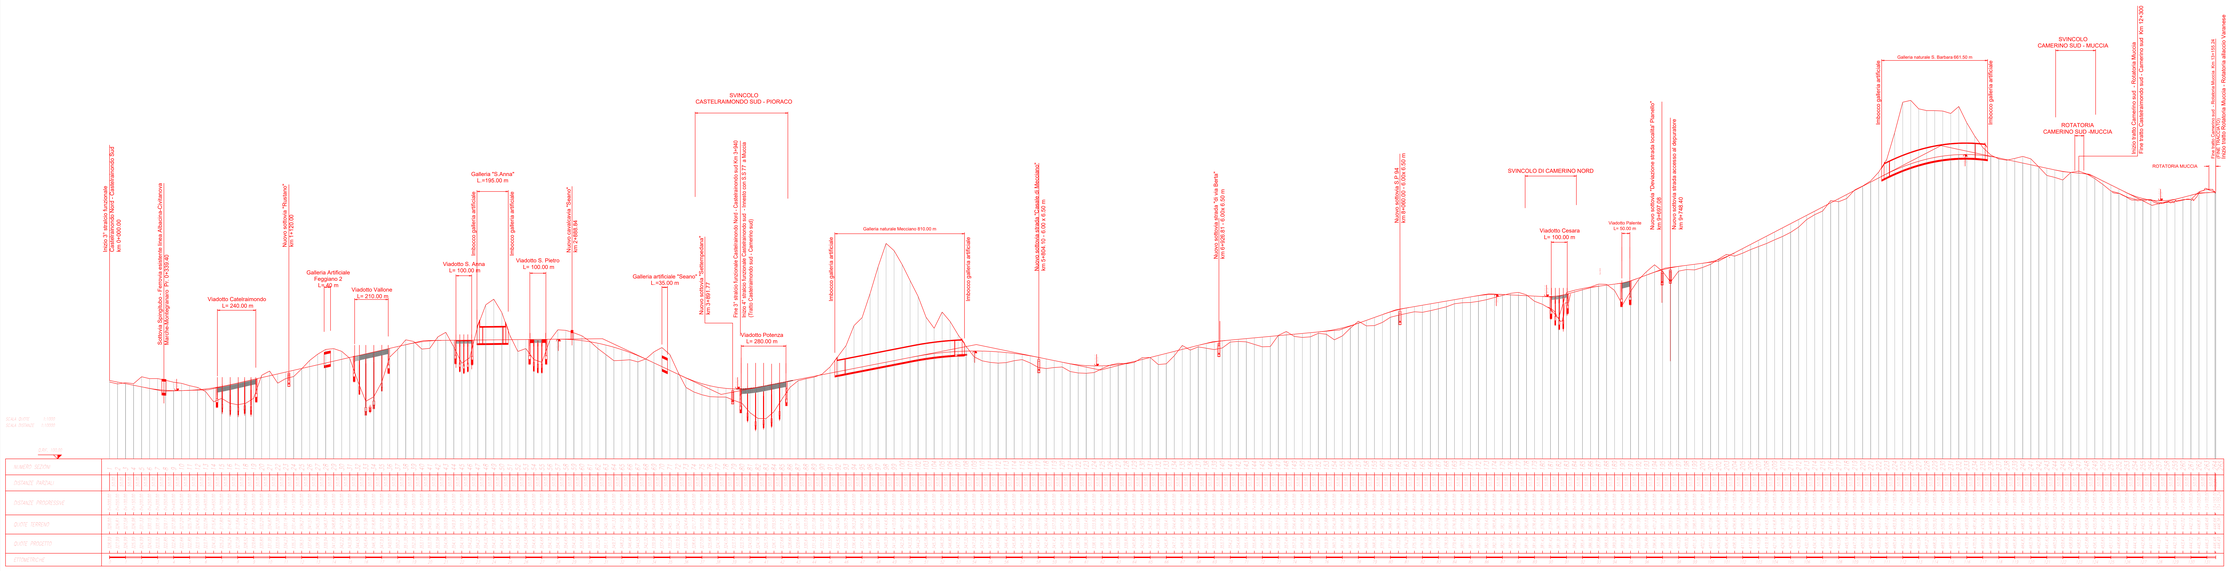

PROGETTO ESECUTIVO

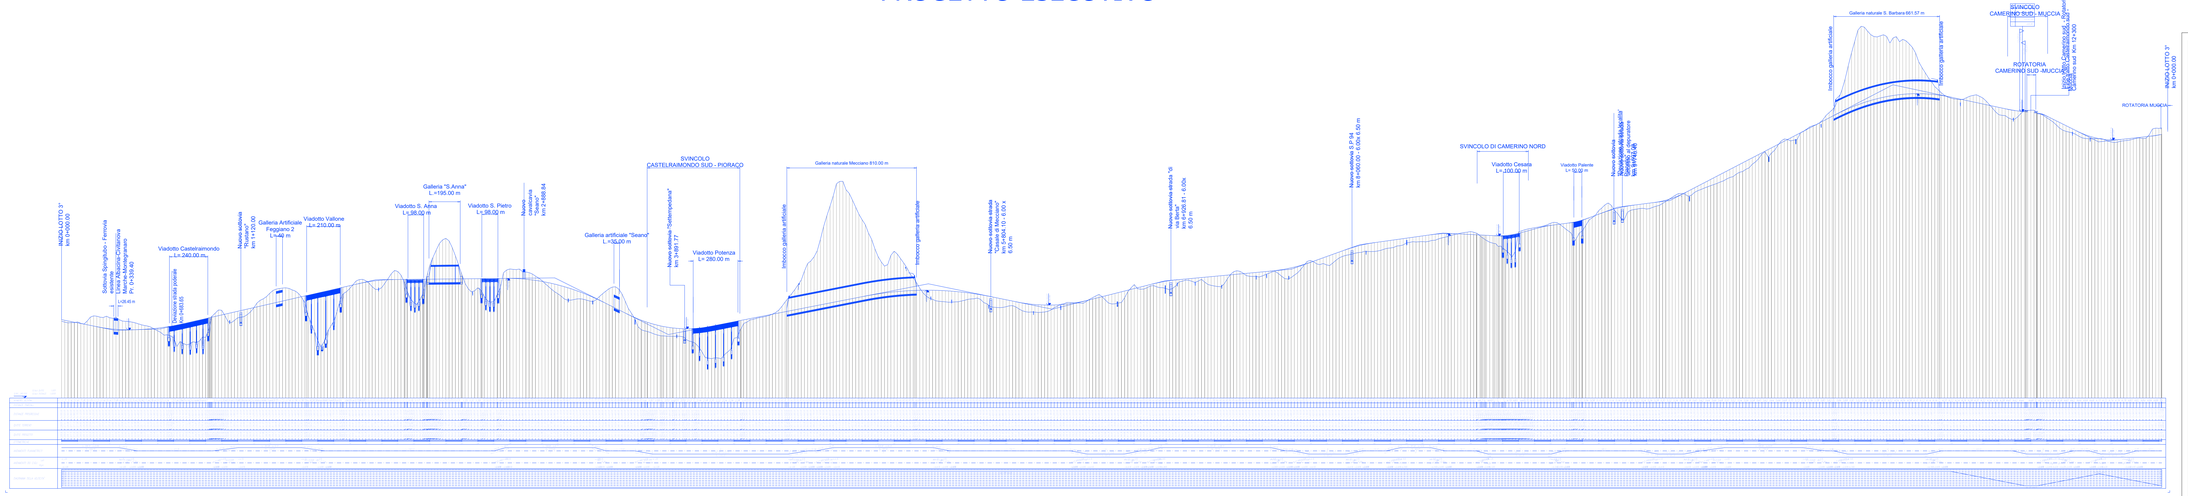

GUADRILATERO
Marche Umbria S.p.A.

ASSE VIARIO MARCHE-UMBRIA
E QUADRILATERO DI PENETRAZIONE INTERNA
MAXI LOTTO 2

LAVORI DI COMPLETAMENTO DELLA DIRETTRICE PERUGIA ANCONA:
SS. 318 DI "VALFABBRICA", TRATTO PIANELLO - VALFABBRICA
SS. 76 "VAL DESINO", TRATTI FOSSATO VICO - CANCELLI E ALBACINA - SERRA SAN QUIRICO
"PEDEMONTANA DELLE MARCHE", TRATTO FABRIANO-MUCCIA-SFERCIA.

PROGETTO ESECUTIVO

CONTRAENTE GENERALE: DIRPA 2 s.c.p.r.l.	*Il responsabile del Contraente Generale:* Ing. Federico Montanari *Il responsabile Integrazioni delle Prestazioni Specialistiche:* Ing. Salvatore Lieto

PROGETTAZIONE: *Associazione Temporanea di Imprese*
Mandataria: PROGIN S.p.A. *Mandanti:* LOMBARDI SA INGEGNERI CONSULENTI; LOMBARDI-RECO INGEGNERIA S.r.l.; SGAI s.r.l. di E.Fortoni & C. www.sgai.com

RESPONSABILE DELLA PROGETTAZIONE PER L'A.T.I.
Prof. Ing. Antonio Grimaldi
GEOLOGO
Dott. Geol. Fabrizio Pontoni
COORDINATORE DELLA SICUREZZA IN FASE DI PROGETTAZIONE
Ing. Michele Cirisale

Dott. Ing. MICHELE CURIALE N. 1070 Sez. A Settore Civile e Ambientale Ordine degli Ingegneri della Provincia di Roma

Fabrizio PONTONI Geologo Specialista N. 1758 ORDINE DEI GEOLOGI DELLE MARCHE

IL RESPONSABILE DEL PROCEDIMENTO
Ing. Ignino Faroni

2.1.3 - PEDEMONTANA DELLE MARCHE
3° stralcio funzionale: Castelraimondo nord - Castelraimondo sud
4° stralcio funzionale: Castelraimondo sud - innesto S.S.77 a Muccia
INSERIMENTO PAESAGGISTICO ED AMBIENTALE
Confronto Profili Progetto Definitivo - Progetto Esecutivo

SCALA: 1:1.000/1:500
DATA: Settembre 2020

Codice Unico di Progetto (CUP): **F12C03000050021**

Codice elaborato: L0702 2113 E 01 0000000 PRE 0474 A
Nome File: L0702113E0100000PRE0474A

REV.	DATA	DESCRIZIONE	Redatto	Controllato	Approvato
A	Settembre 2020	Emissione PE	PROGIN PROGIN	S. Lieto	A. Grimaldi
B					
C					