TRACCIATO PLANIMETRICO PROGETTO DEFINITIVO

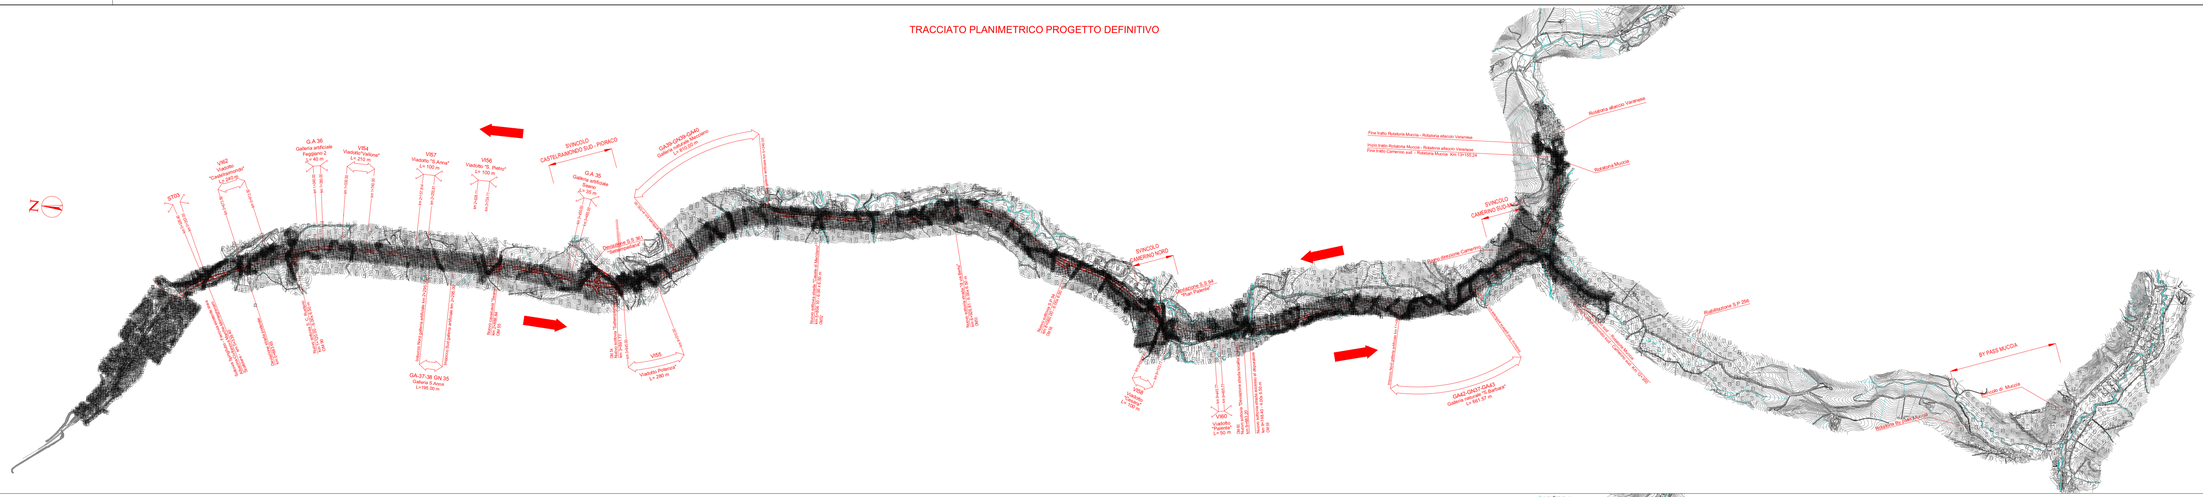

TRACCIATO PLANIMETRICO PROGETTO ESECUTIVO

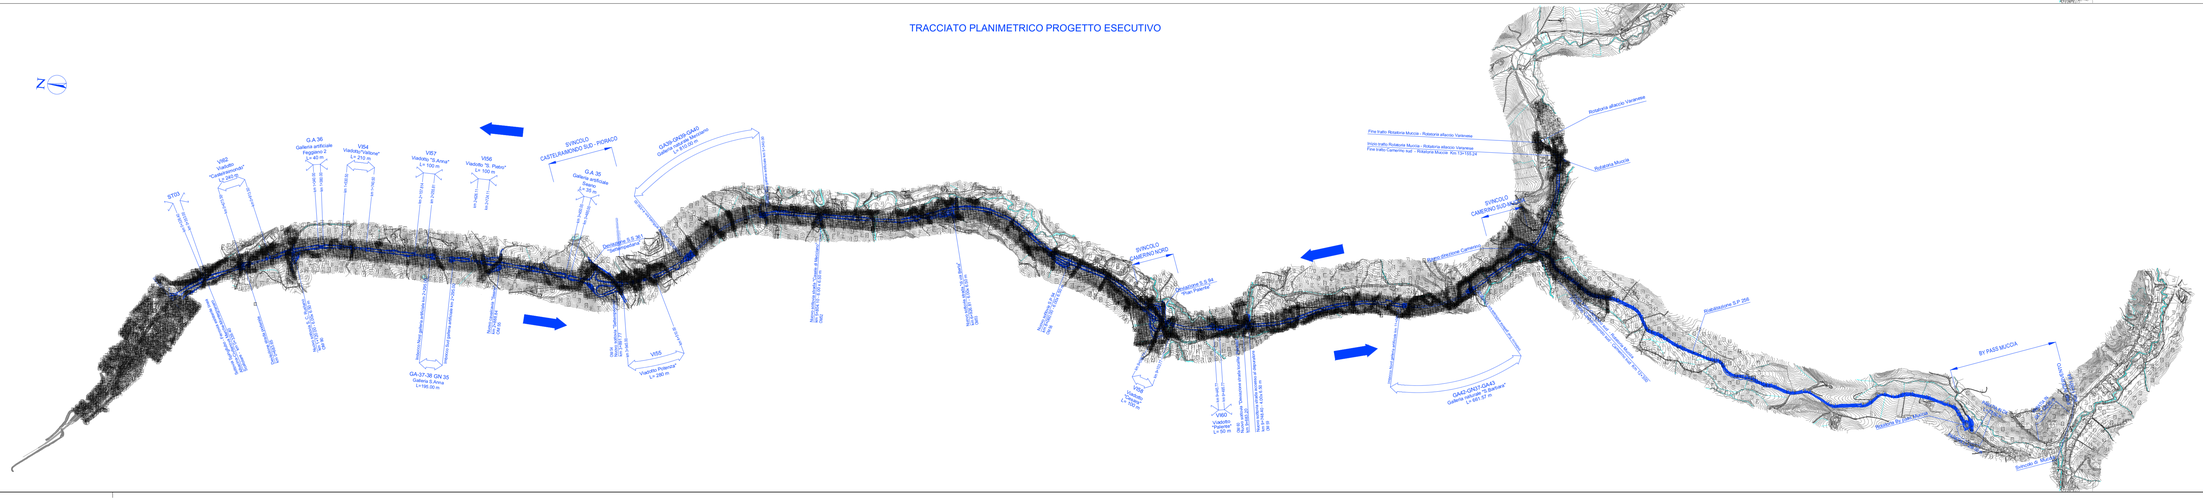

QUADRILATERO
Marche Umbria S.p.A.

ASSE VIARIO MARCHE-UMBRIA
E QUADRILATERO DI PENETRAZIONE INTERNA
MANO LOTTO 2

LAVORI DI COMPLETAMENTO DELLA DORSALE APPENNINICA PERUGIA - ANCONA:
SS. 318 DI "VALFABBRICA", TRATTO PARALLELO A VALFABBRICA,
SS. 76 "VAL DESINO", TRATTI FORSATO VICO - CANCELLI E ALBACINA - SERRA SAN QUIRICO
"PEDEMONTANA DELLE MARCHE", TRATTO URBANO MACCIA-SFERCIA.

PROGETTO ESECUTIVO

CONTRAENTE GENERALE:	Il responsabile del Contraente Generale:	Il responsabile Integrazione delle Prestazioni Specialistiche:
DIRPA 2 s.c.r.l.	Ing. Fabrizio Montanari	Ing. Salvatore Lisio

PROGETTAZIONE: Associazione Temporanea di Imprese

Mandataria: PROGEA

Mandanti: LOMBARDI SA — LOMBARDI-RECO — SOGEI A.T.E. di R.Pastore & C. — PROGEAMA — GEOTECHNICAL DESIGN GROUP — STUDIO ASSOCIATO GEOLOGI PROFESSIONISTI

IL PROGETTISTA INTEGRATORE
Prof. Ing. Antonio Grimaldi

Dott. Geol. Fabrizio Pantone
IL GEOLOGO

Ing. Michele Curtola
IL RESPONSABILE DEL PROCEDIMENTO

Ing. Ugo Fazzini

Ordine degli Ingegneri della Provincia di Pescara — Ingegnere Antonio Grimaldi — Sezione A — N. 1

Ordine dei Geologi del Lazio — Dottore Geologo Fabrizio Pantone — Sezione A — N. 526

Ordine degli Ingegneri della Provincia di Ancona — Ingegnere Michele Curtola — Sezione A — N. 1

1.1.3 - PEDEMONTANA DELLE MARCHE
1° stralcio funzionale: Castelraimondo nord - Castelraimondo sud
4° stralcio funzionale: Castelraimondo sud - innesto S.S.77 a Muccia
INQUADRAMENTO PLANIMETRICO ESISTENTE
CONFRONTO PLANIMETRICO
PROGETTO DEFINITIVO-PROGETTO ESECUTIVO

SCALA: 1:1000

DATA: Settembre 2020

Codice Unico di Progetto (CUP) **F12C15000050021**

Codice elaborato:

REV. N.	DATA	DESCRIZIONE	Redatto	Controllato	Approvato
0	Settembre 2020	Emissione per Progetto Esecutivo	PROGEA	R.Pascotto	A.Grimaldi