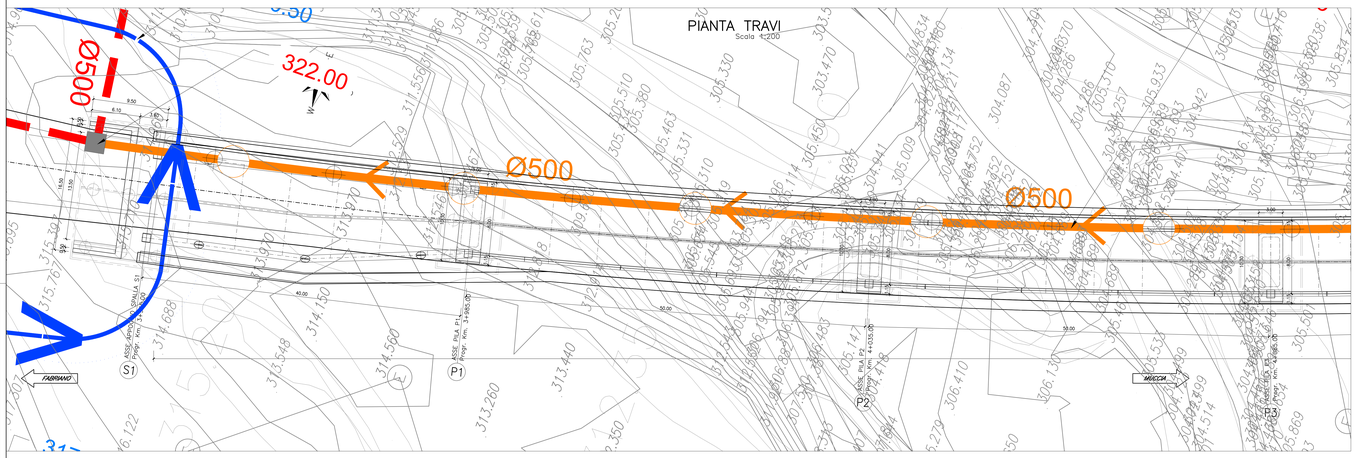

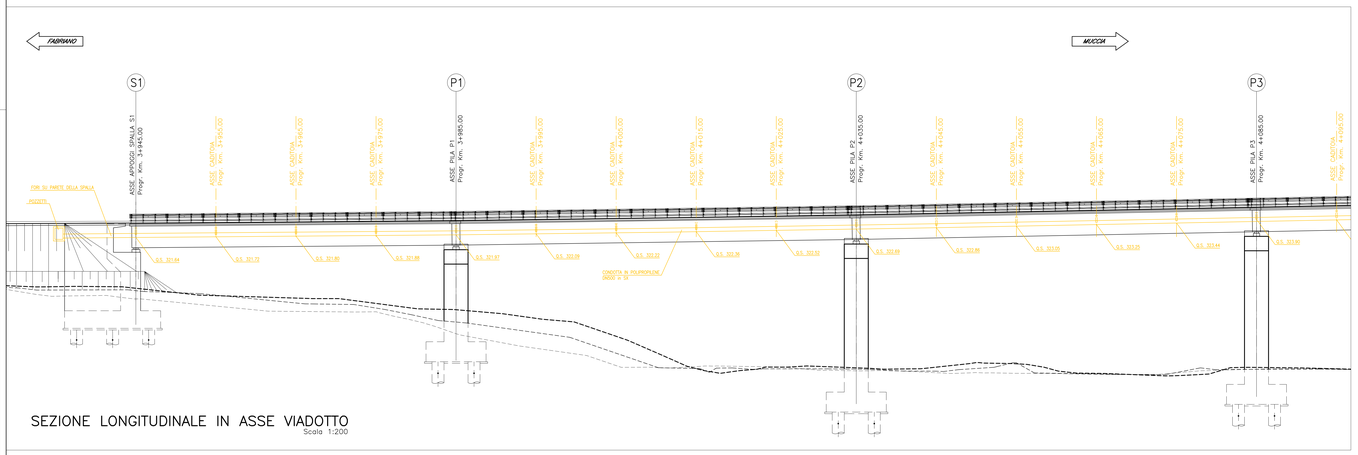

SEZIONE TRASVERSALE SPALLA S1

Scala 1:50

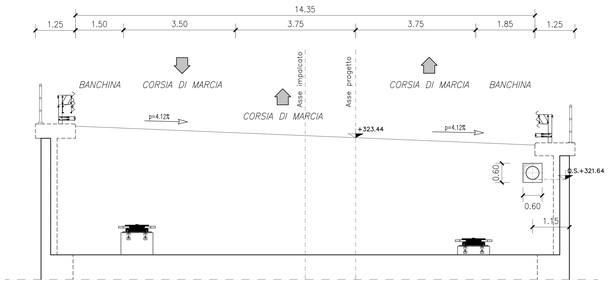

SEZIONE TRASVERSALE SPALLA S2

Scala 1:50

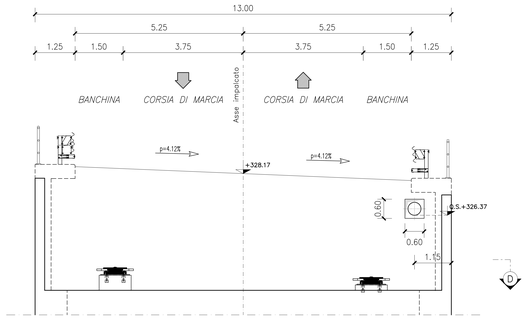

SEZIONE TRASVERSALE IMPALCATO

Scala 1:50

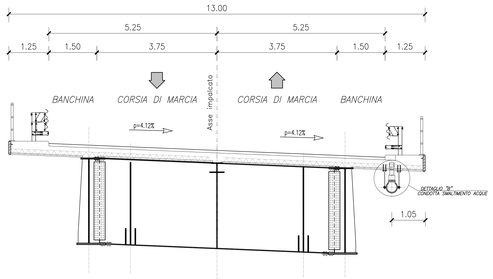

DETTAGLIO CONDOTTA – STRALCIO DI PIANTA

Scala 1:20

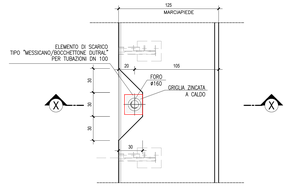

DETTAGLIO B

Scala 1:20

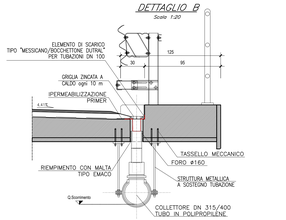

NOTA: IL POSIZIONAMENTO PLANIMETRICO DEL FORO E DELLA CONDOTTA POTRA' VARIARE PER NON INTERFERIRE CON I TRALICCI DELLE PREDALLES PREFABBRICATE

QUADRILATERO
Marche Umbria S.p.A.

ASSE VIARIO MARCHE-UMBRIA
E QUADRILATERO DI PENETRAZIONE INTERNA
MAXI LOTTO 2

LAVORI DI COMPLETAMENTO DELLA DIRETTRICE PERUGIA ANCONA:
SS. 318 DI "VALFABBRICA", TRATTO PIANELLO -VALFABBRICA
SS. 76 "VAL DESINO", TRATTI FOSSATO VICO - CANCELLI E ALBACINA - SERRA SAN QUIRICO
"PEDEMONTANA DELLE MARCHE", TRATTO FABRIANO-MUCCIA-SFERCIA.

PROGETTO ESECUTIVO

CONTRAENTE GENERALE: DIRPA 2 s.c.a r.l.	*Il responsabile del Contraente Generale:* Ing. Federico Montanari	*Il responsabile Integrazioni delle Prestazioni Specialistiche:* Ing. Salvatore Lieto

PROGETTAZIONE: Associazione Temporanea di Imprese
Mandataria: PROGIN S.p.A. *Mandanti:* LOMBARDI SA INGEGNERI CONSULENTI; LOMBARDI-RICO INGEGNERIA S.r.l.; SGAI s.r.l. di E.Fortoni & C.

RESPONSABILE DELLA PROGETTAZIONE PER L'A.T.I.
Prof. Ing. Antonio Grimaldi
GEOLOGO
Dott. Geol. Fabrizio Pontoni
COORDINATORE DELLA SICUREZZA IN FASE DI PROGETTAZIONE
Ing. Michele Curtale

Fabrizio PONTONI Geologo Ilgeosistema N. 378
Dott. Ing. MICHELE CURTALE N. 6070 Sez. A Settore a) Civile e Ambientale

IL RESPONSABILE DEL PROCEDIMENTO
Ing. Ignino Fazzini

2.1.3 - PEDEMONTANA DELLE MARCHE
3° stralcio funzionale: Castelraimondo nord - Castelraimondo sud
4° stralcio funzionale: Castelraimondo sud - innesto S.S.77 a Muccia
OPERE D'ARTE MAGGIORI: VIADOTTI E PONTI
VIADOTTO POTENZA
Sistemazioni Idrauliche - Tav. 1 di 2

SCALA: varie
DATA: Settembre 2020

Codice Unico di Progetto (CUP): **F12C03000050021**

Codice elaborato: (Lav. L0702 | Fase Z1 | Tipo E | Liv. 12 | Prog. V1 | Sist. 5000 | Num. 0P702 | Rev. A)
Nome File: L0702Z1E12V1S5000OP702A

REV.	DATA	DESCRIZIONE	Redatto	Controllato	Approvato
A	Settembre 2020	Emissione a seguito istruttoria ANAS	PROGIN	S. Lieto	A. Grimaldi
B					
C					