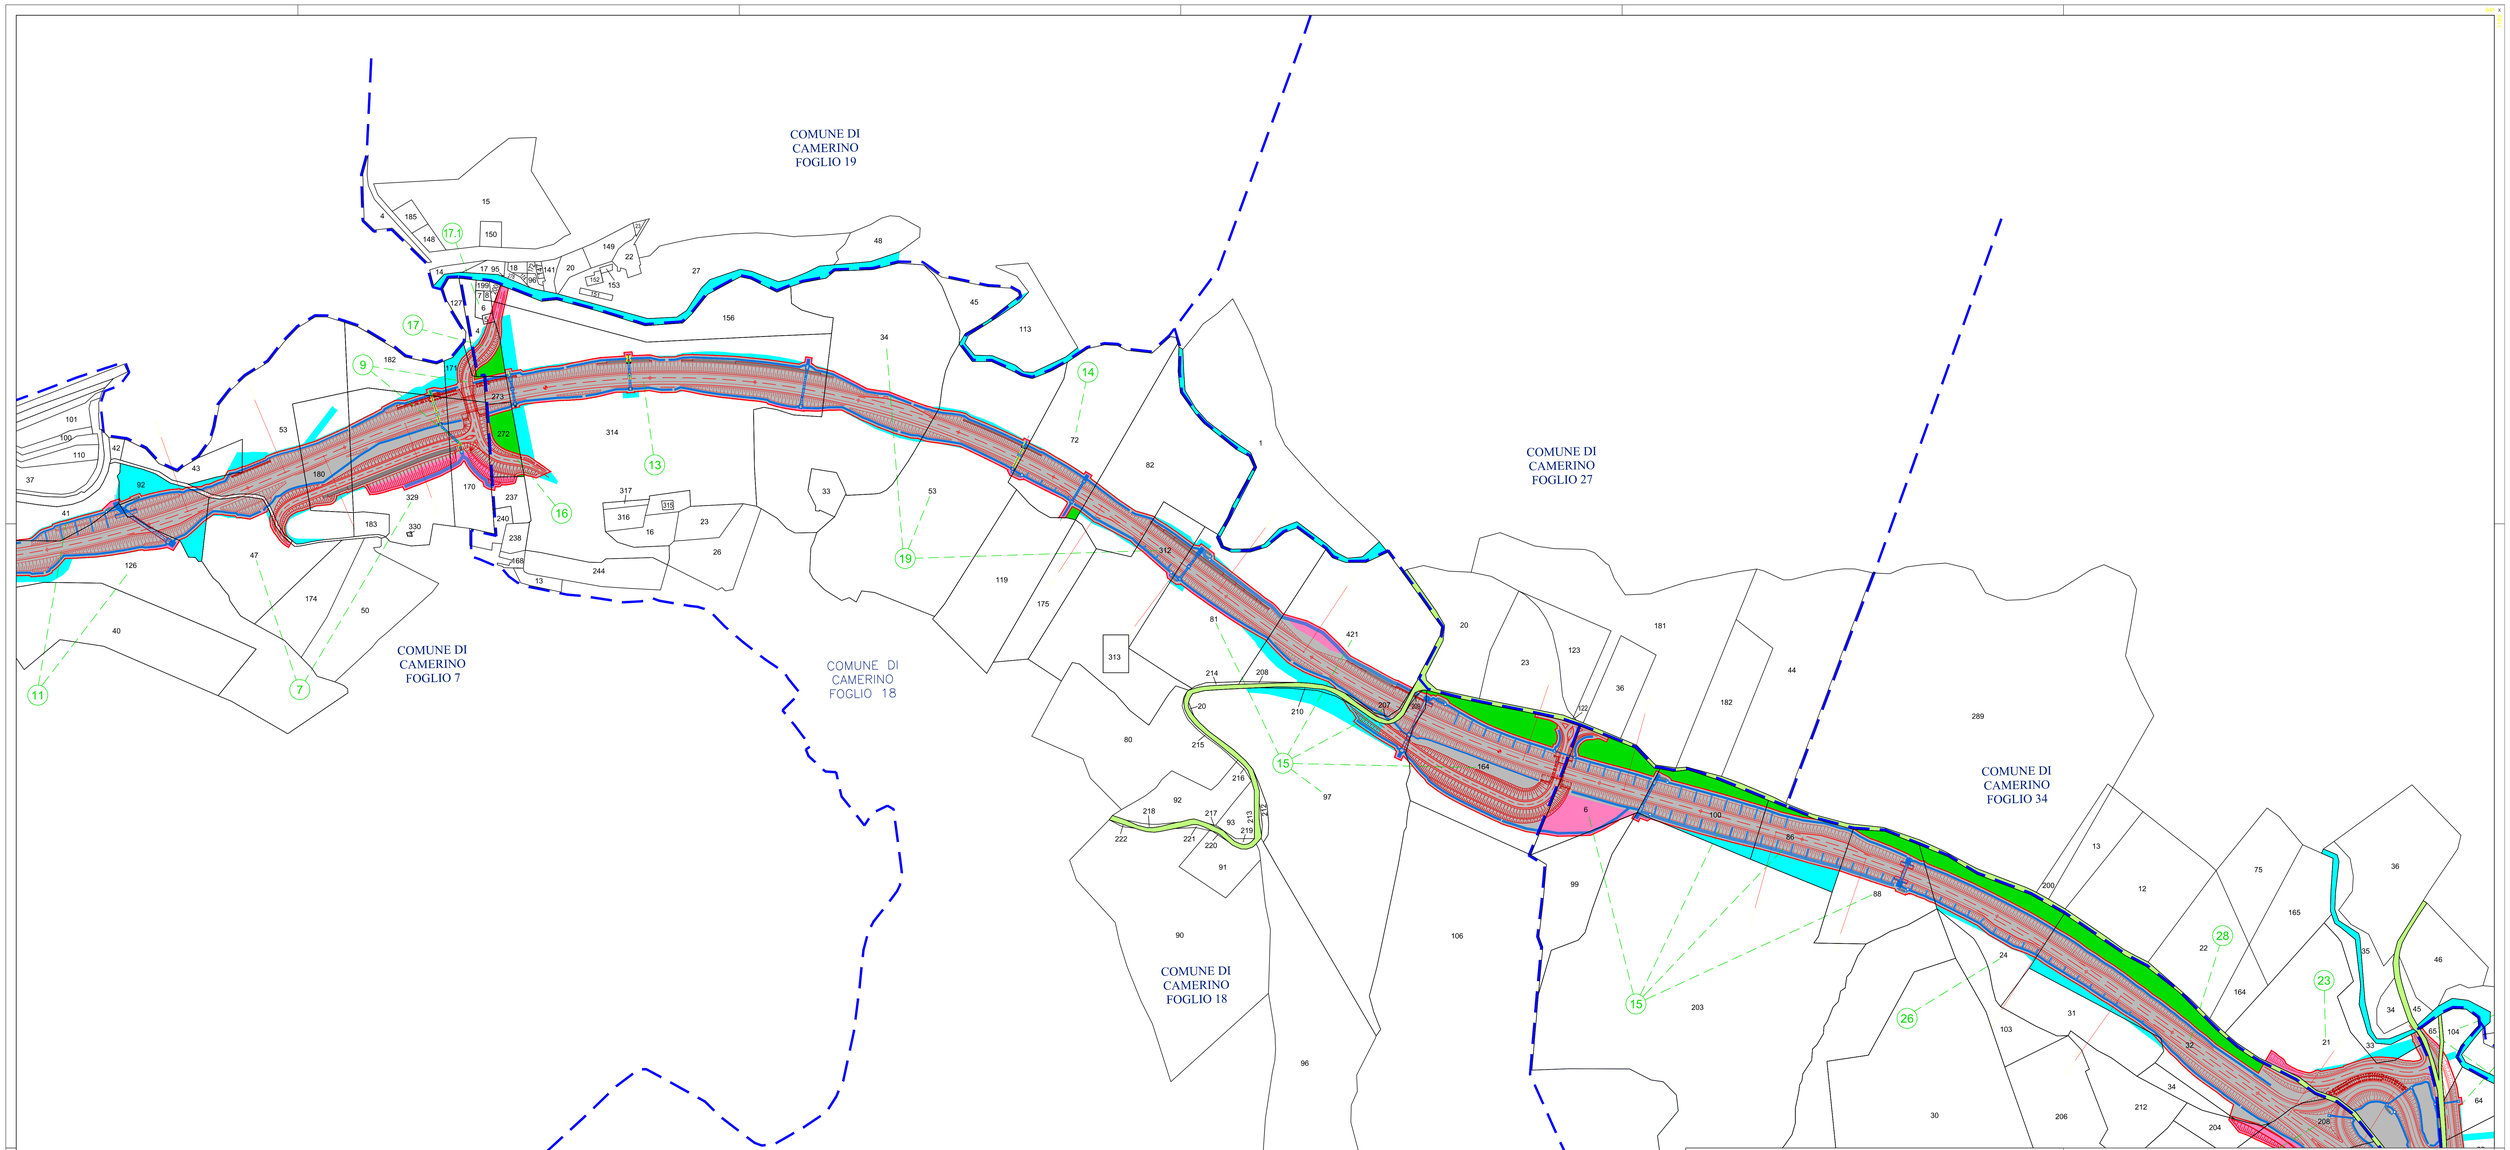

CONFINI AMMINISTRATIVI

PROPRIETA' PRIVATA

- 15 NUMERO DI PIANO
- 294 / 295 NUMERO DI PARTICELLA
- CONFINE DI PROPRIETA'
- CONFINE DI PARTICELLA CATASTALE

- CONFINE DI FOGLIO
- CONFINE DI COMUNE
- CONFINE DI PROVINCIA
- CONFINE DI REGIONE

DEMANIO DELLO STATO E STRADE PUBBLICHE

- IV NUMERO DI PIANO
- STRADE O CORSI D'ACQUA

LEGENDA:

- Aree in Esproprio già comprese nel Progetto Definitivo
- Aree in Esproprio integrative da Progetto Esecutivo (non ancora approvato)
- Aree in Esproprio non più interessate da Progetto Esecutivo
- Aree rellitte integrative da Progetto Definitivo ed Esecutivo
- Aree in Occupazione Temporanea già comprese nel Progetto Definitivo
- Aree in Occupazione Temporanea ex Area in Esproprio già comprese nel Progetto Definitivo
- Aree in Occupazione Temporanea integrative da Progetto Esecutivo
- Aree in Occupazione Temporanea non più interessate da Progetto Esecutivo
- Aree da Occupazione Temporanea ad Area interessata da Progetto Esecutivo

KEY – MAP

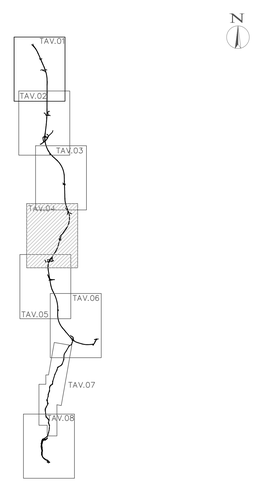

QUADRILATERO Marche Umbria S.p.A.

ASSE VIARIO MARCHE-UMBRIA E QUADRILATERO DI PENETRAZIONE INTERNA MAXI LOTTO 2

LAVORI DI COMPLETAMENTO DELLA DIRETTRICE PERUGIA ANCONA:
SS. 318 DI "VALFABBRICA", TRATTO PIANELLO -VALFABBRICA
SS. 76 "VAL D'ESINO", TRATTI FOSSATO VICO - CANCELLI E ALBACINA - SERRA SAN QUIRICO
"PEDEMONTANA DELLE MARCHE", TRATTO FABRIANO-MUCCIA-SFERCIA.

PROGETTO ESECUTIVO

CONTRAENTE GENERALE: DIRPA 2 s.c.a r.l.

Il responsabile del Contraente Generale: Ing. Federico Montanari

Il responsabile Integrazioni delle Prestazioni Specialistiche: Ing. Salvatore Lieto

PROGETTAZIONE: Associazione Temporanea di Imprese

Mandataria: PROGETTI PROGIN S.p.A.

Mandanti: LOMBARDI SA INGEGNERI CONSULENTI; LOMBARDI-REICO INGEGNERIA S.r.l.; SGAI s.r.l. di E.Foriani & C. Studio di Ingegneria e Geologia Applicata www.sgai.com

RESPONSABILE DELLA PROGETTAZIONE PER L'A.T.I.
Prof. Ing. Antonio Grimaldi

GEOLOGO
Dott. Geol. Fabrizio Pontoni

COORDINATORE DELLA SICUREZZA IN FASE DI PROGETTAZIONE
Ing. Michele Curiale

ORDINE DEGLI INGEGNERI DELLA PROVINCIA DI ROMA – Dott. Ing. ANTONIO GRIMALDI – Settore Civile e Ambientale – Iscrizione Albo n. 23892

ORDINE DEI GEOLOGI DELLE MARCHE – Fabrizio PONTONI – Geologo Specialista – Iscr. 170 – ALBO SEZIONE A

COLLEGIO DEGLI INGEGNERI DELLA PROVINCIA DI CASERTA – Dott. Ing. MICHELE CURIALE – N. 5575 "Sez. A" – Settore Civile Ambientale – Iscrizione Albo n. 5575

IL RESPONSABILE DEL PROCEDIMENTO
Ing. Ignio Farotti

2.1.3 - PEDEMONTANA DELLE MARCHE
3° stralcio funzionale: Castelraimondo nord - Castelraimondo sud
4° stralcio funzionale: Castelraimondo sud - innesto S.S.77 a Muccia
INTERFERENZE ED ESPROPRI
Espropri
Planimetria piano particellare di esproprio - Tav.4

SCALA: 1:2000

DATA: Settembre 2020

Codice Unico di Progetto (CUP): **F12C03000050021**

Codice elaborato: Opera L07 | Tratto 03 | Sottoprog. 2 | CDP 13 | WBS E19 | Id. doc. 0000002 | N. prog. PLA04 | Rev. B

REV.	DATA	DESCRIZIONE	Redatto		Controllato	Approvato
A	Giugno 2020	EMISSIONE PROGETTO ESECUTIVO	PROGIN	PROGIN	S. Lieto	A. Grimaldi
B	Settembre 2020	Riscontro istruttoria ANAS	PROGIN	PROGIN	S. Lieto	A. Grimaldi