


**CONFINI AMMINISTRATIVI**

PROPRIETA' PRIVATA	CONFINI DI FOGLIO
NUMERO DI PIANO	CONFINI DI COMUNE
NUMERO DI PARTICELLA	CONFINI DI PROVINCIA
CONFINI DI PROPRIETA'	CONFINI DI REGIONE
CONFINI DI PARTICELLA CATASTALE	DEMANIO DELLO STATO E STRADE PUBBLICHE
	NUMERO DI PIANO
	STRADE O CORSI D'ACQUA

**LEGENDA:**

[Grey Box]	Area in Esproprio già comprese nel Progetto Definitivo
[Pink Box]	Area in Esproprio integrative da Progetto Esecutivo (non ancora approvato)
[Light Blue Box]	Area in Esproprio non più interessata da Progetto Esecutivo
[Green Box]	Area rettila integrative da Progetto Definitivo ed Esecutivo
[Yellow Box]	Area in Occupazione Temporanea già comprese nel Progetto Definitivo
[Orange Box]	Area in Occupazione Temporanea ex Area in Esproprio già comprese nel Progetto Definitivo
[Light Green Box]	Area in Occupazione Temporanea integrative da Progetto Esecutivo
[Dark Green Box]	Area in Occupazione Temporanea non più interessata da Progetto Esecutivo
[Purple Box]	Area da Occupazione Temporanea ad Area interessata da Progetto Esecutivo

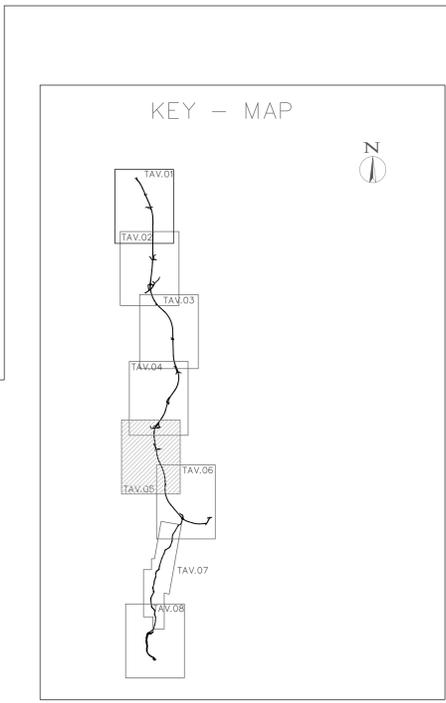

**QUADRILATERO**  
Marche Umbria S.p.A.

**ASSE VIARIO MARCHE-UMBRIA**  
**E QUADRILATERO DI PENETRAZIONE INTERNA**  
**MAXI LOTTO 2**

LAVORI DI COMPLETAMENTO DELLA DIRETTRICE PERUGIA ANCONA:  
SS. 318 DI "VALFABBRICA", TRATTO PIANELLO-VALFABBRICA  
SS. 76 "VAL DESINO", TRATTI FOSSATO VICO - CANCELLI E ALBACINA - SERRA SAN QUIRICO  
PEDMONTANA DELLE MARCHE; TRATTO FABBRANO-MUCCIA-SFERCIA.

**PROGETTO ESECUTIVO**

**CONTRAENTE GENERALE:** **DIRPA 2** s.c.a.r.l.  
*Il responsabile del Contratto Generale:* Ing. Federico Montanari  
*Il responsabile Integratore delle Prestazioni Specialistiche:* Ing. Salvatore Lieto

**PROGETTAZIONE:** Associazione Temporanea di Imprese  
Mandatari: **PROGIN**, **LOMBARDI SA** (INGEGNERI CONSULENTI), **LOMBARDI-REICO** (PROGETTISTI), **SGAI s.r.l.** (GEOMETRI), **GI. E. FORFATI & C.** (INGEGNERI)

**RESPONSABILE DELLA PROGETTAZIONE PER L'A.T.I.:** Prof. Ing. Antonio Grimaldi  
**GEOLOGO:** Dott. On. Fabrizio Pastori  
**COORDINATORE DELLA SICUREZZA IN FASE DI PROGETTAZIONE:** Ing. Michele Carli

**IL RESPONSABILE DEL PROCEDIMENTO:** Ing. Iginio Foratti

**2.1.3 - PEDEMONTANA DELLE MARCHE**  
3° stralcio funzionale: Castelraimondo nord - Castelraimondo sud  
4° stralcio funzionale: Castelraimondo sud - innesto S.S.77 a Muccia  
**INTERFERENZE ED ESPROPRI**  
Espropri  
Planimetria piano particolare di esproprio - Tav.5

**SCALA:** 1:2000  
**DATA:** Settembre 2020

Codice Unico di Progetto (CUP) F12C03000050021  

REV.	DATA	DESCRIZIONE	Redatto	PROGN.	Controllato	Approvato
A	Giugno 2020	EMMISSIONE PROGETTO ESECUTIVO	S. Lieto	PROGN.	S. Lieto	A. Grimaldi
B	Settembre 2020	Riscontro Istruttoria ANAS	PROGN.	PROGN.	S. Lieto	A. Grimaldi