
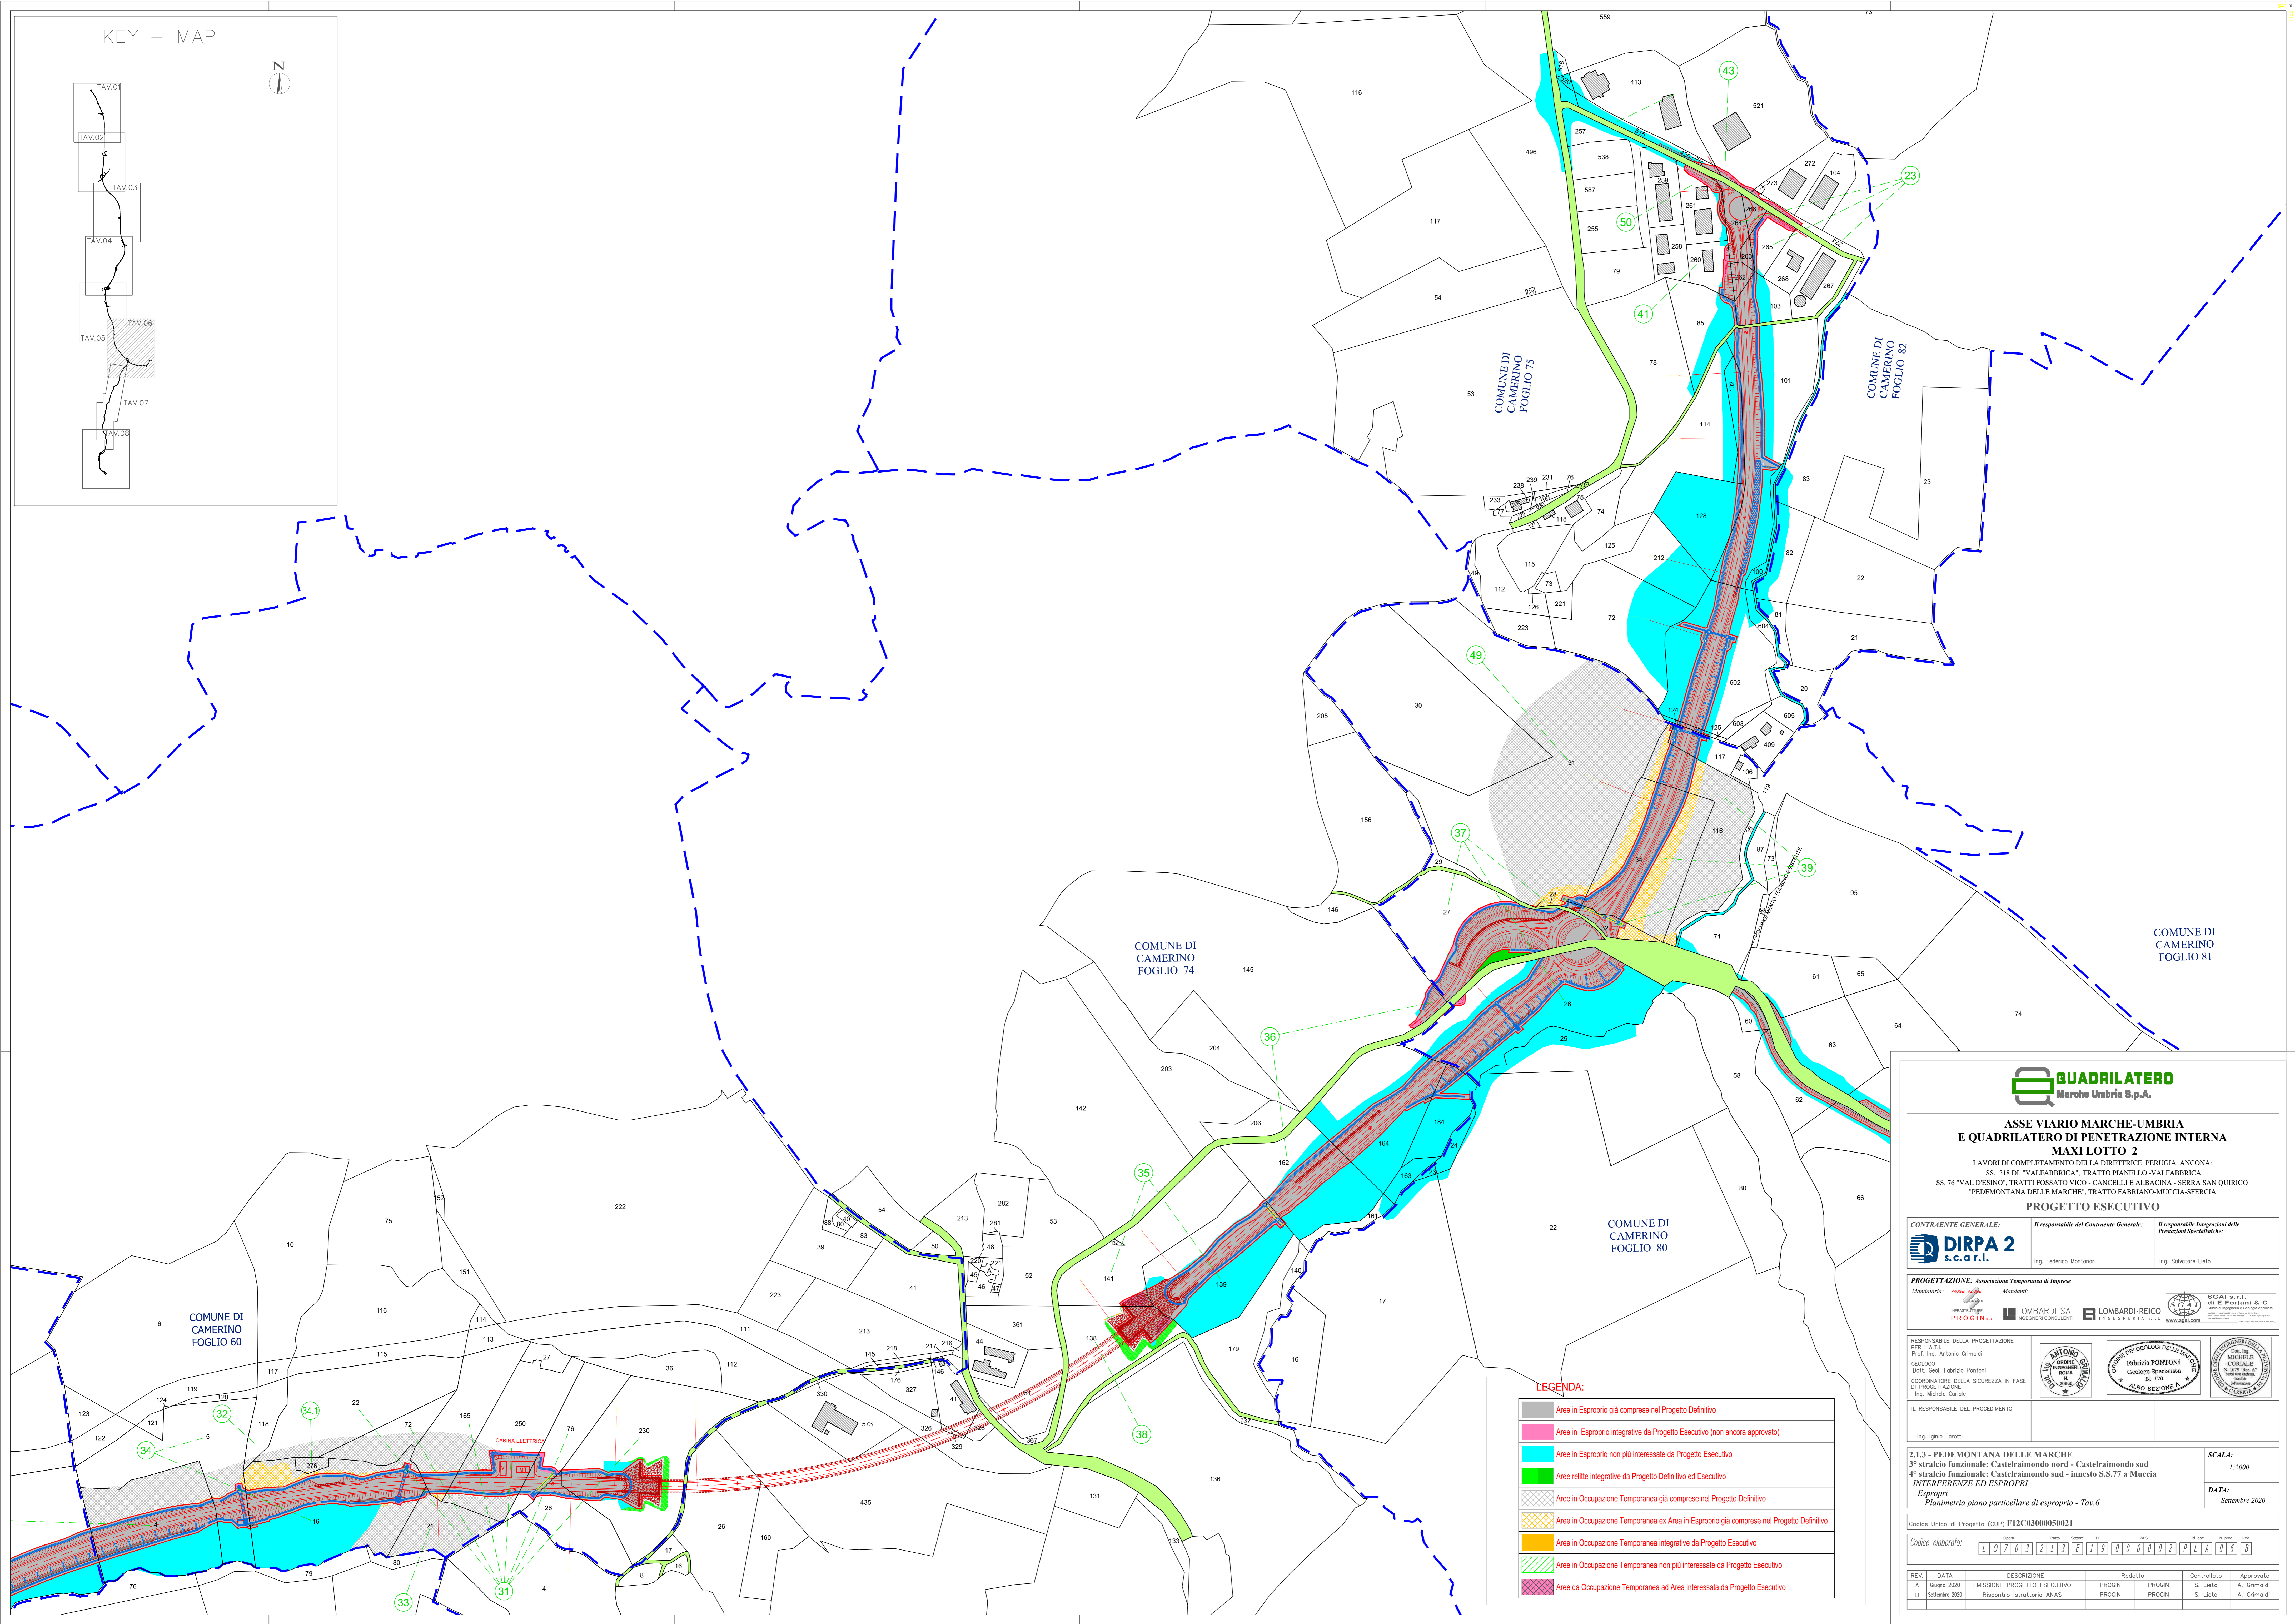


KEY - MAP

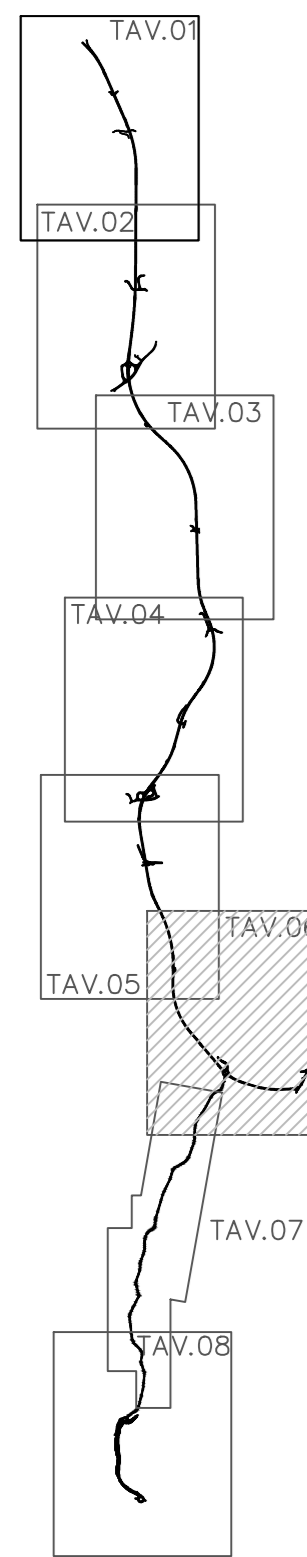

**LEGENDA:**

- Aree in Esproprio già comprese nel Progetto Definitivo
- Aree in Esproprio integrative da Progetto Esecutivo (non ancora approvato)
- Aree in Esproprio non più interessate da Progetto Esecutivo
- Aree rettilie integrative da Progetto Definitivo ed Esecutivo
- Aree in Occupazione Temporanea già comprese nel Progetto Definitivo
- Aree in Occupazione Temporanea ex Area in Esproprio già comprese nel Progetto Definitivo
- Aree in Occupazione Temporanea integrative da Progetto Esecutivo
- Aree in Occupazione Temporanea non più interessate da Progetto Esecutivo
- Aree da Occupazione Temporanea ad Area interessata da Progetto Esecutivo

**ASSE VIARIO MARCHE-UMBRIA  
E QUADRILATERO DI PENETRAZIONE INTERNA  
MAXI LOTTO 2**

LAVORI DI COMPLETAMENTO DELLA DIRETTRICE PERUGIA ANCONA:  
SS. 318 DI "VALFABBRICA", TRATTO PIANELLO-VALFABBRICA  
SS. 76 "VAL DESINO", TRATTI FOSSATO VICO - CANCELLI E ALBACINA - SERRA SAN QUIRICO  
"PEDIMONTANA DELLE MARCHE", TRATTO FABBRANO-MUCCIA-SFERCIA.

**PROGETTO ESECUTIVO**

<b>CONTRAENTE GENERALE:</b> 	<i>Il responsabile del Contratto Generale:</i> Ing. Federico Montanari	<i>Il responsabile Integrazioni delle Prestazioni Specialistiche:</i> Ing. Salvatore Lieto			
<b>PROGETTAZIONE:</b> Associazione Temporanea di Imprese Mandatari: 					
RESPONSABILE DELLA PROGETTAZIONE PER L'ATL: Prof. Ing. Antonio Grimaldi GEOLOGO: Dott. Geol. Fabrizio Pontani COORDINATORE DELLA SICUREZZA IN FASE DI PROGETTAZIONE: Ing. Michele Carli					
RESPONSABILE DEL PROCEDIMENTO: Ing. Iginio Foratti					
2.1.3 - PEDIMONTANA DELLE MARCHE 3° stralcio funzionale: Castelraimondo nord - Castelraimondo sud 4° stralcio funzionale: Castelraimondo sud - innesto S.S.77 a Muccia <b>INTERFERENZE ED ESPROPRI</b> Espropri Planimetria piano particolare di esproprio - Tav.6		SCALA: 1:2000 DATA: Settembre 2020			
Codice Unico di Progetto (CUP) F12C0300050021 Codice elaborato: <span style="font-family: monospace;">010703 2 7 3 2 7 9 0 0 0 2 P 1 A 0 3 B</span>					
REV. DATA	DESCRIZIONE	Redatto	PROGN	Controllato	Approvato
A	Giugno 2020	EMISSIONE PROGETTO ESECUTIVO	PROGN	S. Lieto	A. Grimaldi
B	Settembre 2020	Riscontro Istruttoria ANAS	PROGN	S. Lieto	A. Grimaldi