

Progetto di modifica della Centrale Termoelettrica di Monfalcone (GO): ID_VIP 5071**Riscontro alle richieste integrazioni - Allegato F****Integrazioni in materia di paesaggio****APPLICA**

A2A / DGE / BGT / GEN / ING

LISTA DI DISTRIBUZIONE

A2A / DGE / BGT / GEN / ING

AEF / AMD / IMO

LOGO E CODIFICA DEL FORNITORE**EMISSIONE**

00	22/02/2021	Integrazioni per iter autorizzativo	G. Micheloni	C. De Masi	G. Monteforte
REV	DATA	DESCRIZIONE	REDAZIONE	VERIFICA	APPROVAZIONE

- Il documento approvato e firmato in originale è depositato presso l'archivio tecnico della S.O.-

Questo documento è proprietà del Gruppo A2A: non può essere utilizzato, trasmesso a terzi o riprodotto senza autorizzazione della stessa. Il Gruppo A2A tutela i propri diritti a norma di legge

INDICE

1	Premessa	3
1.1	RICHIESTA NUMERO 1	3
1.2	RICHIESTA NUMERO 2	3
2	Nuovi Fotoinserimenti.....	3
3	Appendici.....	14

1 PREMESSA

La presente documentazione integrativa risponde alle richieste integrazioni del Ministero per i Beni e le Attività Culturali e per il Turismo prot. 0021103-p del 15/07/2020 di seguito riportate.

1.1 RICHIESTA NUMERO 1

Prospetti e sezioni ambientali in scala adeguata secondo le dimensioni dei manufatti, comprensive dello stato di fatto, dello stato di progetto, stato comparativo in cui siano evidenziati e distinti i volumi esistenti e quelli di nuova realizzazione riferiti all'intero sito della centrale. Le sezioni dovranno essere estese per contesto/edifici/aree limitrofi, comprendente la ciminiera esistente per la fase di coesistenza con il nuovo impianto. In particolare si richiede che sia compresa la sezione-prospetto della sponda sinistra del canale Valentinis, almeno una sezione ad essa ortogonale, i prospetti dell'intero sito.

La documentazione richiesta è presentata in **Appendice A** al presente documento.

1.2 RICHIESTA NUMERO 2

Si richiede l'integrazione di documentazione fotografica e fotoinserimenti con punti di ripresa dal mare. Considerato che le altezze dei nuovi fabbricati supereranno quelle della maggioranza dei manufatti circostanti, i punti di ripresa potranno essere collocati anche a grande distanza.

I fotoinserimenti richiesti sono riportati nel seguente paragrafo.

2 NUOVI FOTOINSERIMENTI

Nell'immagine seguente sono riportati i punti di vista delle riprese fotografiche da mare utilizzate per la realizzazione dei nuovi fotoinserimenti richiesti. Lo scopo di questi fotoinserimenti integrativi è quello di fornire un quadro più completo dell'impatto visivo dell'impianto in progetto visto dal mare.



Figura 1: Foto aerea dell’area di Monfalcone in cui sono riportate le posizioni dei fotoinserimenti rispetto alla centrale in progetto (punto bianco al centro dei cerchi di raggio 1-3-5 km).

Le caratteristiche dei punti di ripresa delle fotografie sono riportate nella seguente tabella.

Numero	Punto di ripresa	Data	Ora solare	Focale (mm)	Distanza dall’opera (m)	Direzione
PV M1	Promontorio di Panzano bagni	lug-20	15:45	40	1200	S
PV M2	Porto turistico Marina Lepanto	lug-20	9:40	50	2000	E
PV M3	Al largo di Panzano bagni	lug-20	11:20	40	2100	S
PV M4	Al largo di Duino	lug-20	10:20	50	3960	SE
PV M5	Al largo di Sistiana	lug-20	11:05	50	7700	SE



Figura 2: Vista PV M1 dal promontorio di Panzano Bagni – situazione attuale.



Figura 3: Vista PV M1 dal promontorio di Panzano Bagni – stato di progetto.



Figura 4: Vista PV M1 dal promontorio di Panzano Bagni – situazione futura dopo l’abbattimento del camino esistente.



Figura 5: Vista PV M2 in corrispondenza del porticciolo di Marina Lepanto – situazione attuale.



Figura 6: Vista PV M2 in corrispondenza del porticciolo di Marina Lepanto – stato di progetto.



Figura 7: Vista PV M2 in corrispondenza del porticciolo di Marina Lepanto – situazione futura dopo l’abbattimento del camino esistente.



Figura 8: Vista PV M3, al largo di Panzano – situazione attuale.



Figura 9: Vista PV M3, al largo di Panzano – stato di progetto.



Figura 10: Vista PV M3, al largo di Panzano –situazione futura dopo l’abbattimento del camino esistente.



Figura 11: Vista PV M4 al largo di Duino, a SE della Centrale – situazione attuale.



Figura 12: Vista PV M4 al largo di Duino, a SE della Centrale – stato di progetto.



Figura 13: Vista PV M4 al largo di Duino, a SE della Centrale – situazione futura dopo l’abbattimento del camino esistente.



Figura 14: Vista PV M5 al largo di Sistiana, a SE della centrale – situazione attuale.



Figura 15: Vista PV M5 al largo di Sistiana, a SE della centrale – stato di progetto.




Figura 16: Vista PV M5 al largo di Sistiana, a SE della centrale – situazione futura dopo l’abbattimento del camino esistente.

3 APPENDICI

APPENDICE A *Prospetti e sezioni*




Prospecto A-A

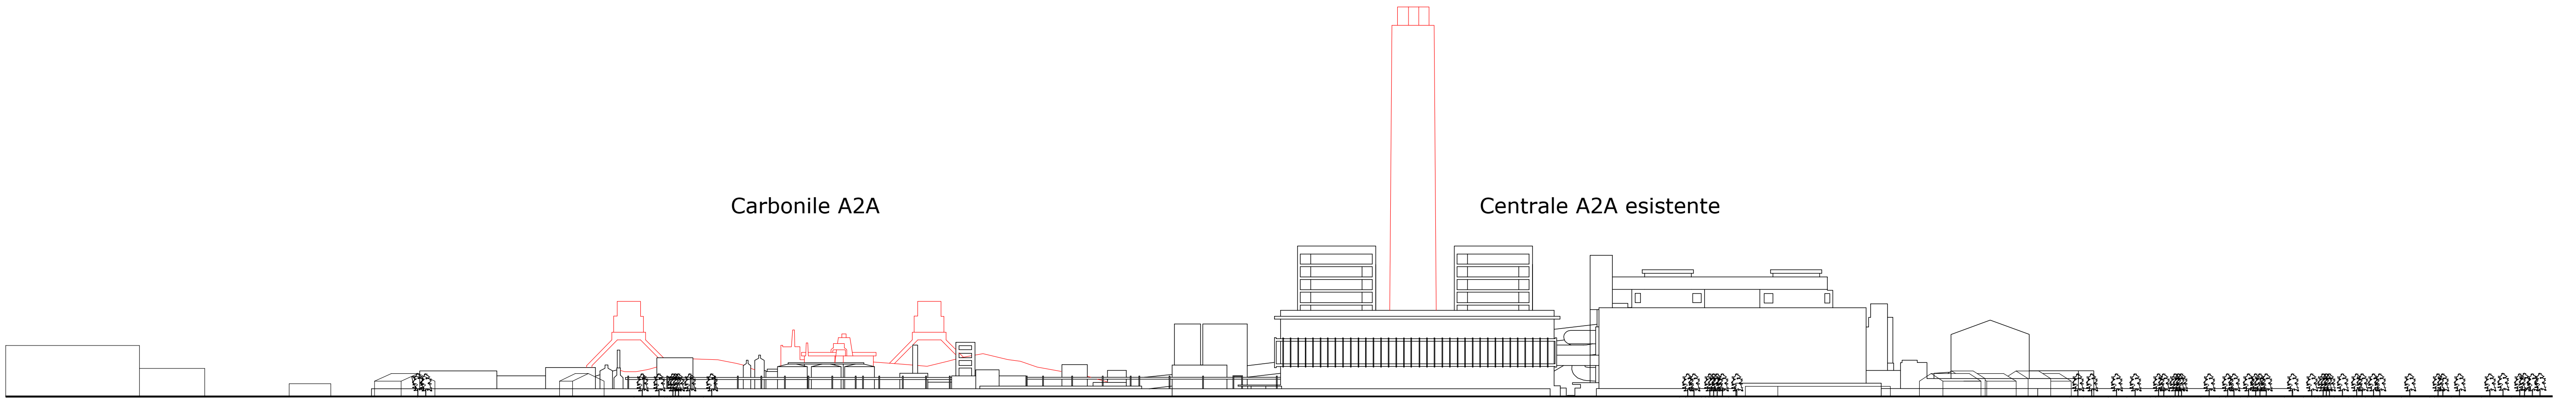


Prospecto B-B



Prospecto C-C

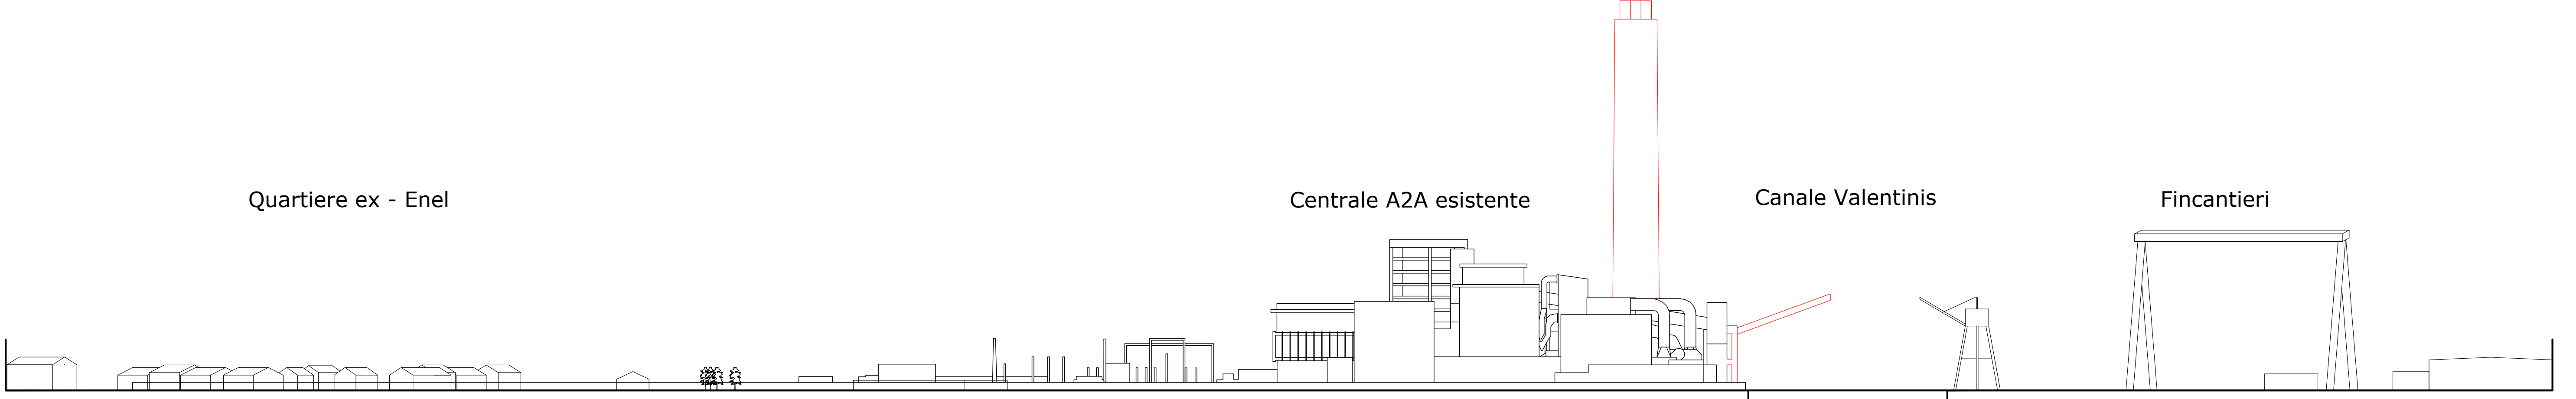


Prospecto D-D

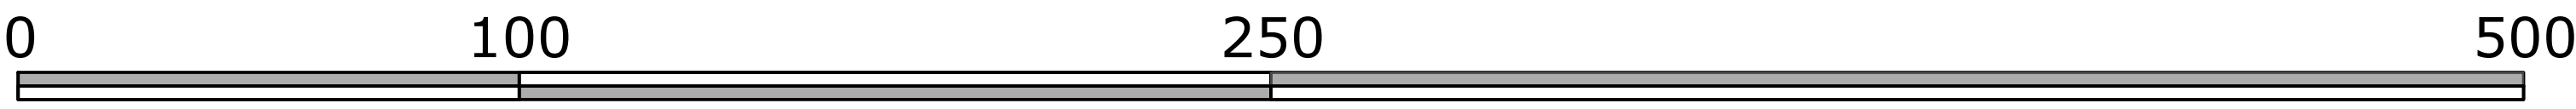

Prospetti - Scala 1: 1250


LEGENDA

In Rosso: fabbricati da demolire
contestualmente alla realizzazione
della Centrale in progetto

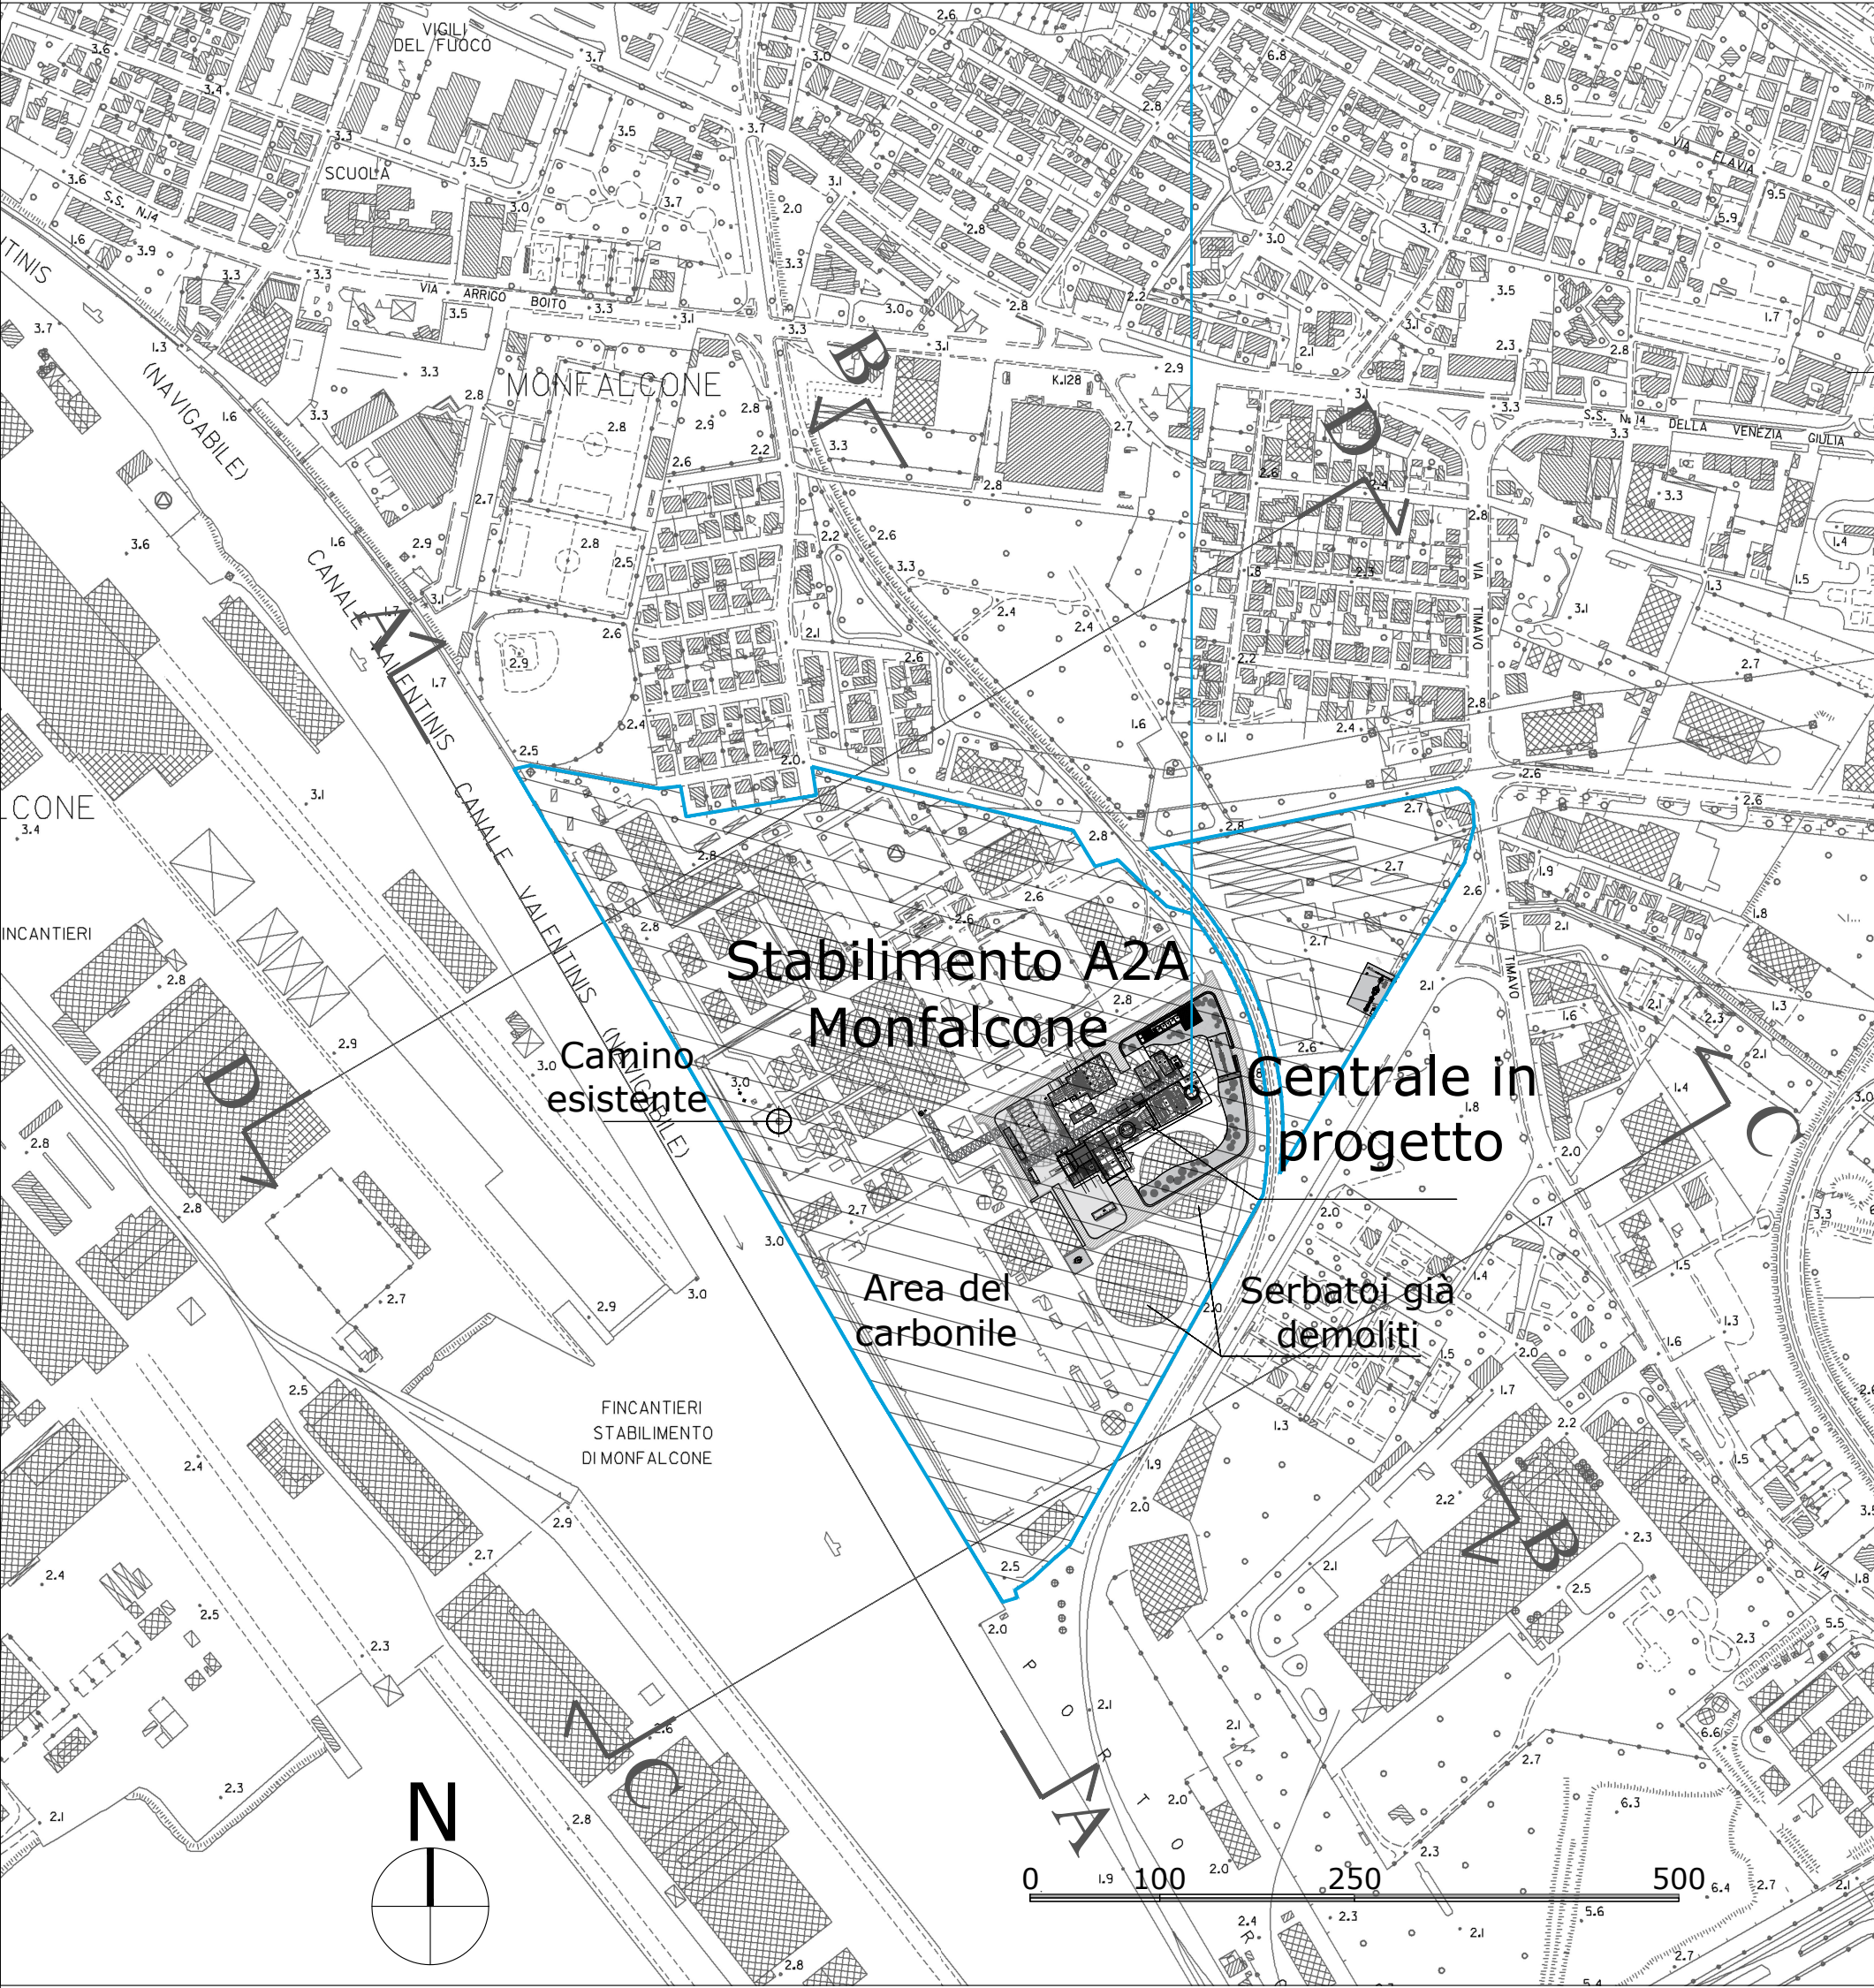


Planimetra di riferimento - Scala 1: 5000


00	22/02/21	Integrazione per iter autorizzativo	A.Lucchetti G.Micheli D.Mocerato
REV.	DATA	DESCRIZIONE DELLA REVISIONE	EMMISSIONE
Rev.	Date	Revision description	Issued by
Logo e codice settore		PRO ITER AMBIENTE	a2a energiefuture
IMPIANTO: Centrale di Monfalcone			
Pianta: Progetto di modifica della centrale termoelettrica A2A Energifuture Sp.A.			
TITOLO: SEZIONI E PROSPETTI AMBIENTALI			
Titolo: Stato attuale			
DISEGNO	MFP-GTB-100058	CCGT	SCALA
Drawing N°			Scale
Nome FILE:	MFP-GTB-100058-CCGT-08-00	Sezioni e prospetti ambientali.dwg	FORMATO
File name:			Size
			01 03

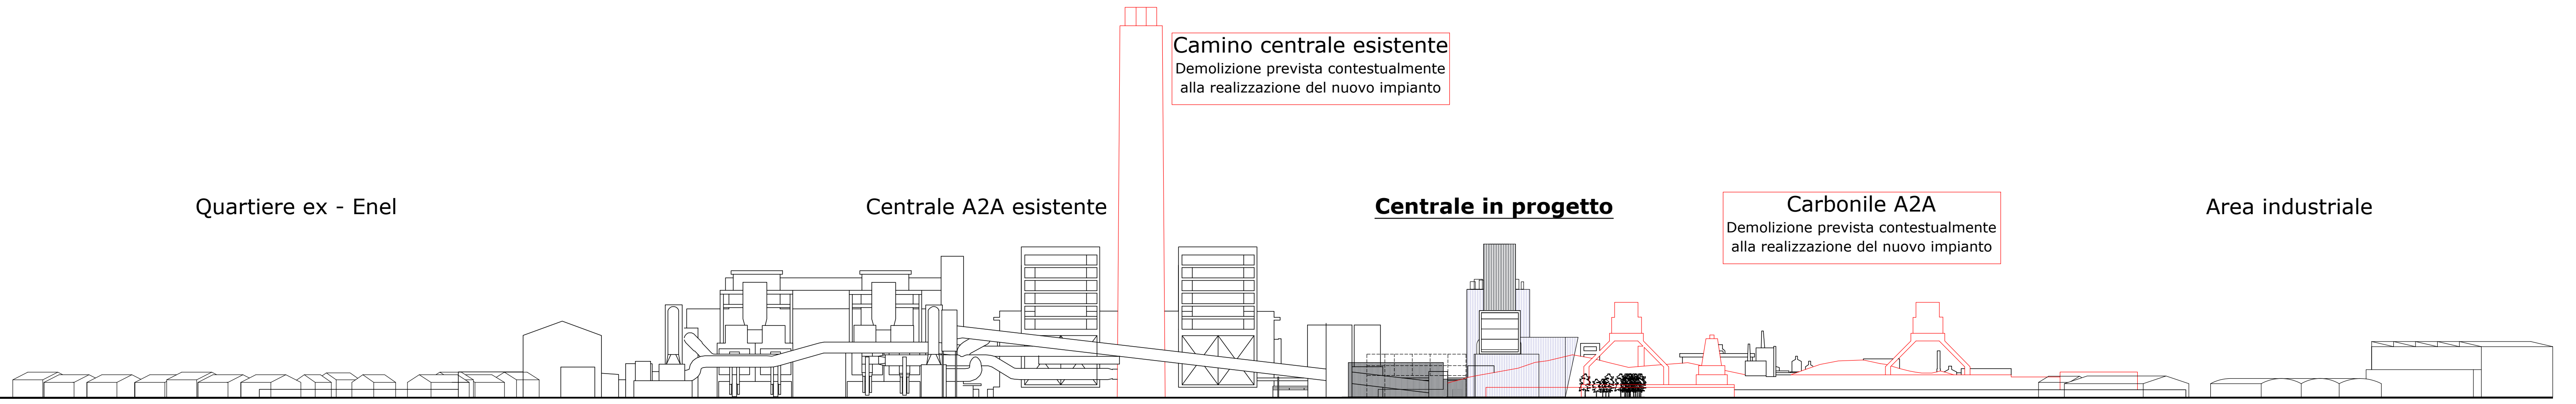


Prospetto A-A

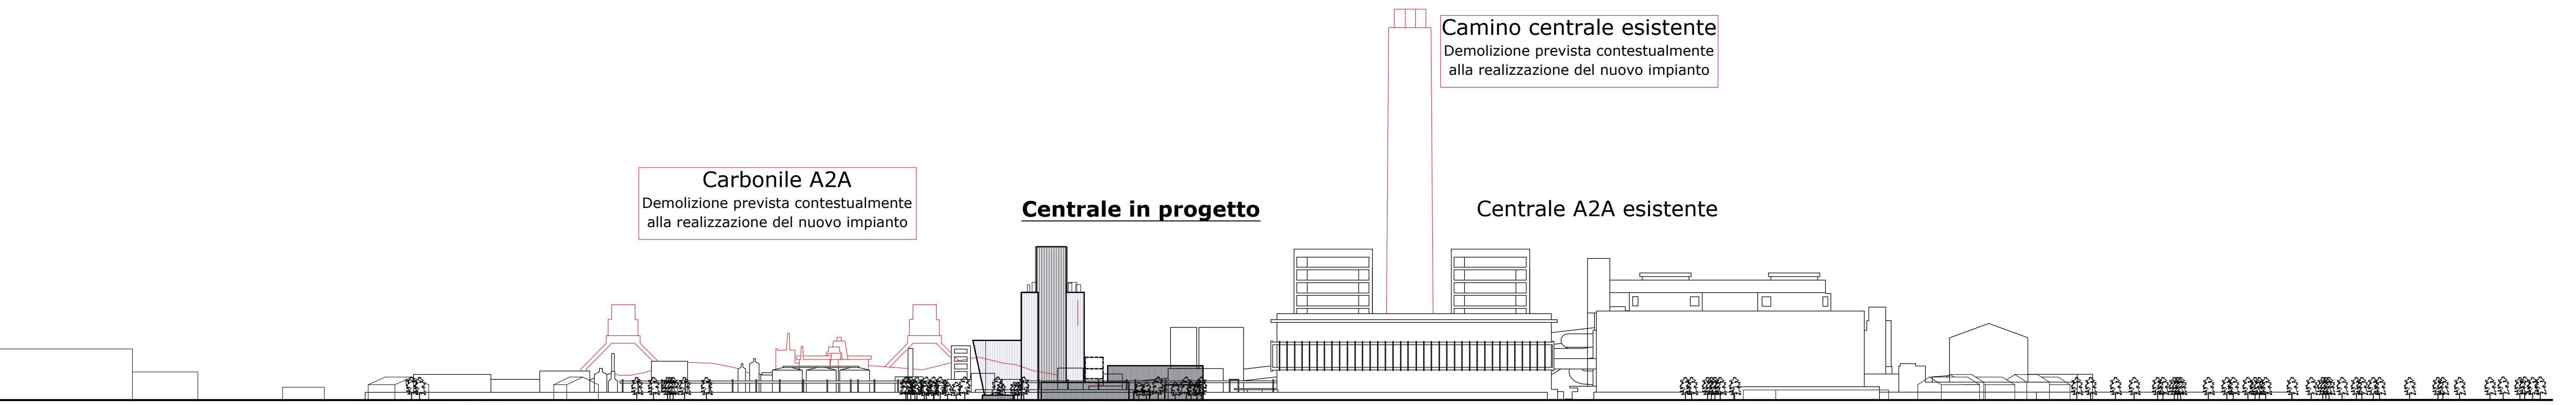


Prospetto B-B

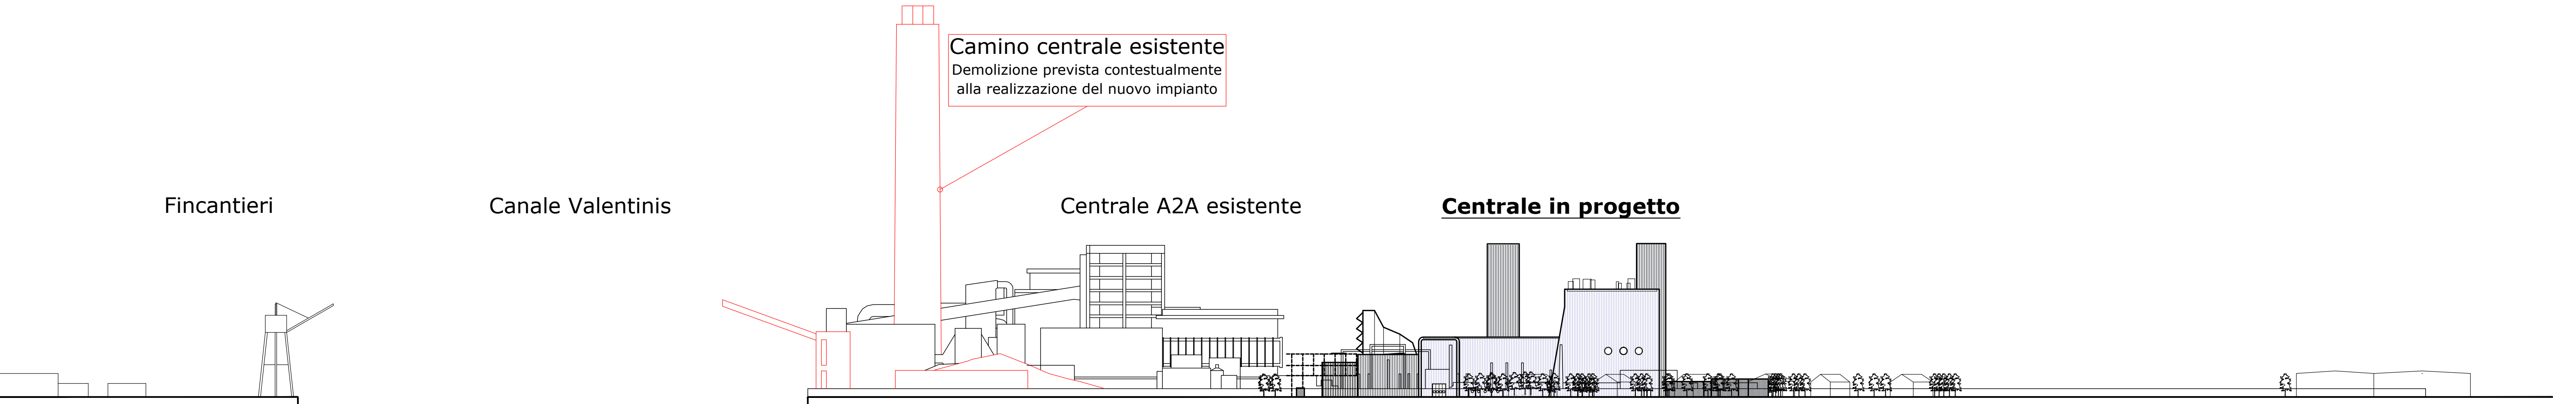

Prospetto C-C

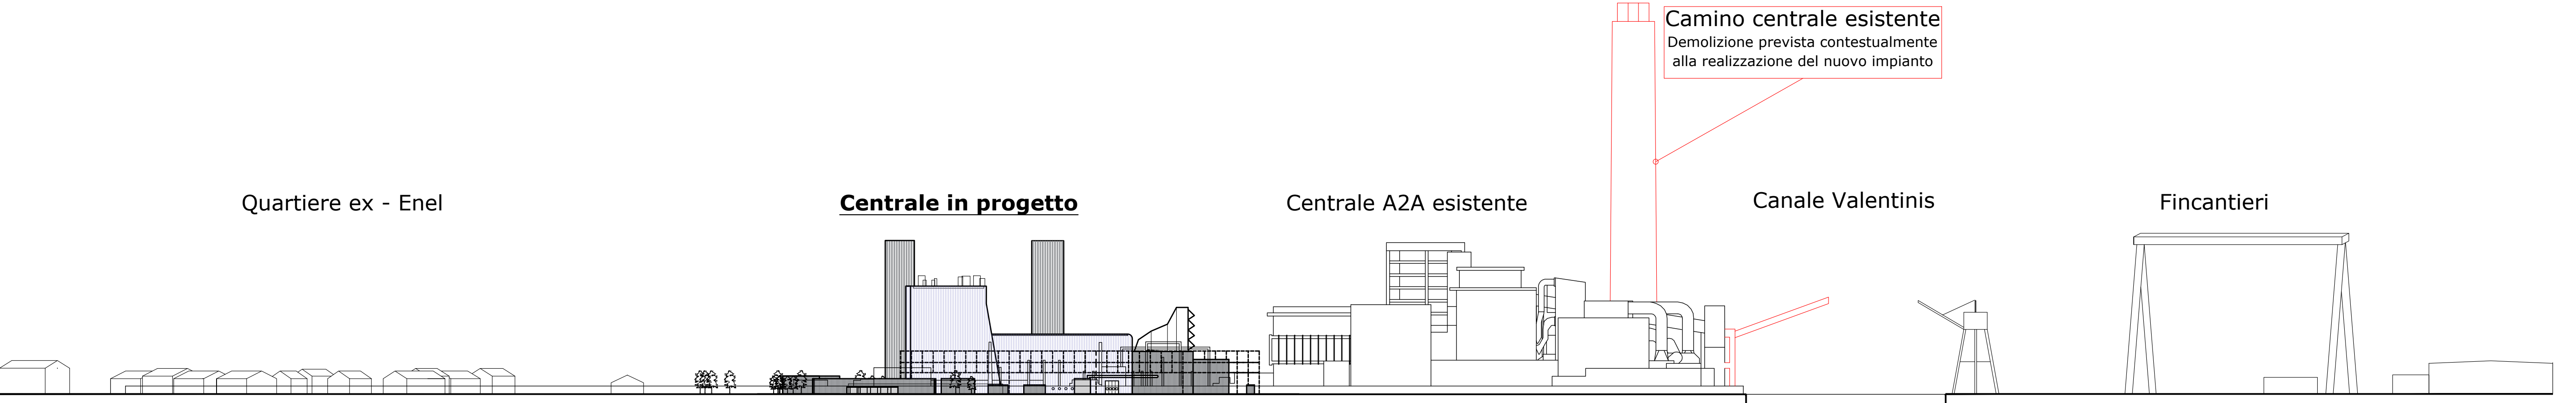

Prospetto D-D

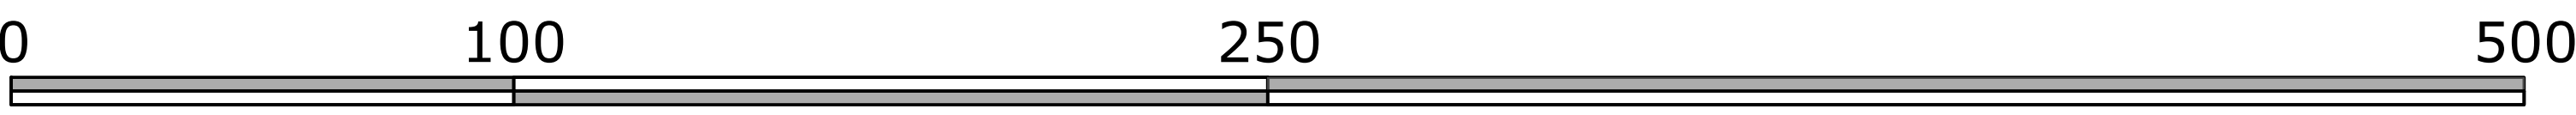


Prospetti - Scala 1: 1250

LEGENDA


In Rosso: fabbricati da demolire contestualmente alla realizzazione della Centrale in progetto

Con campitura grigia/blu: Centrale in progetto

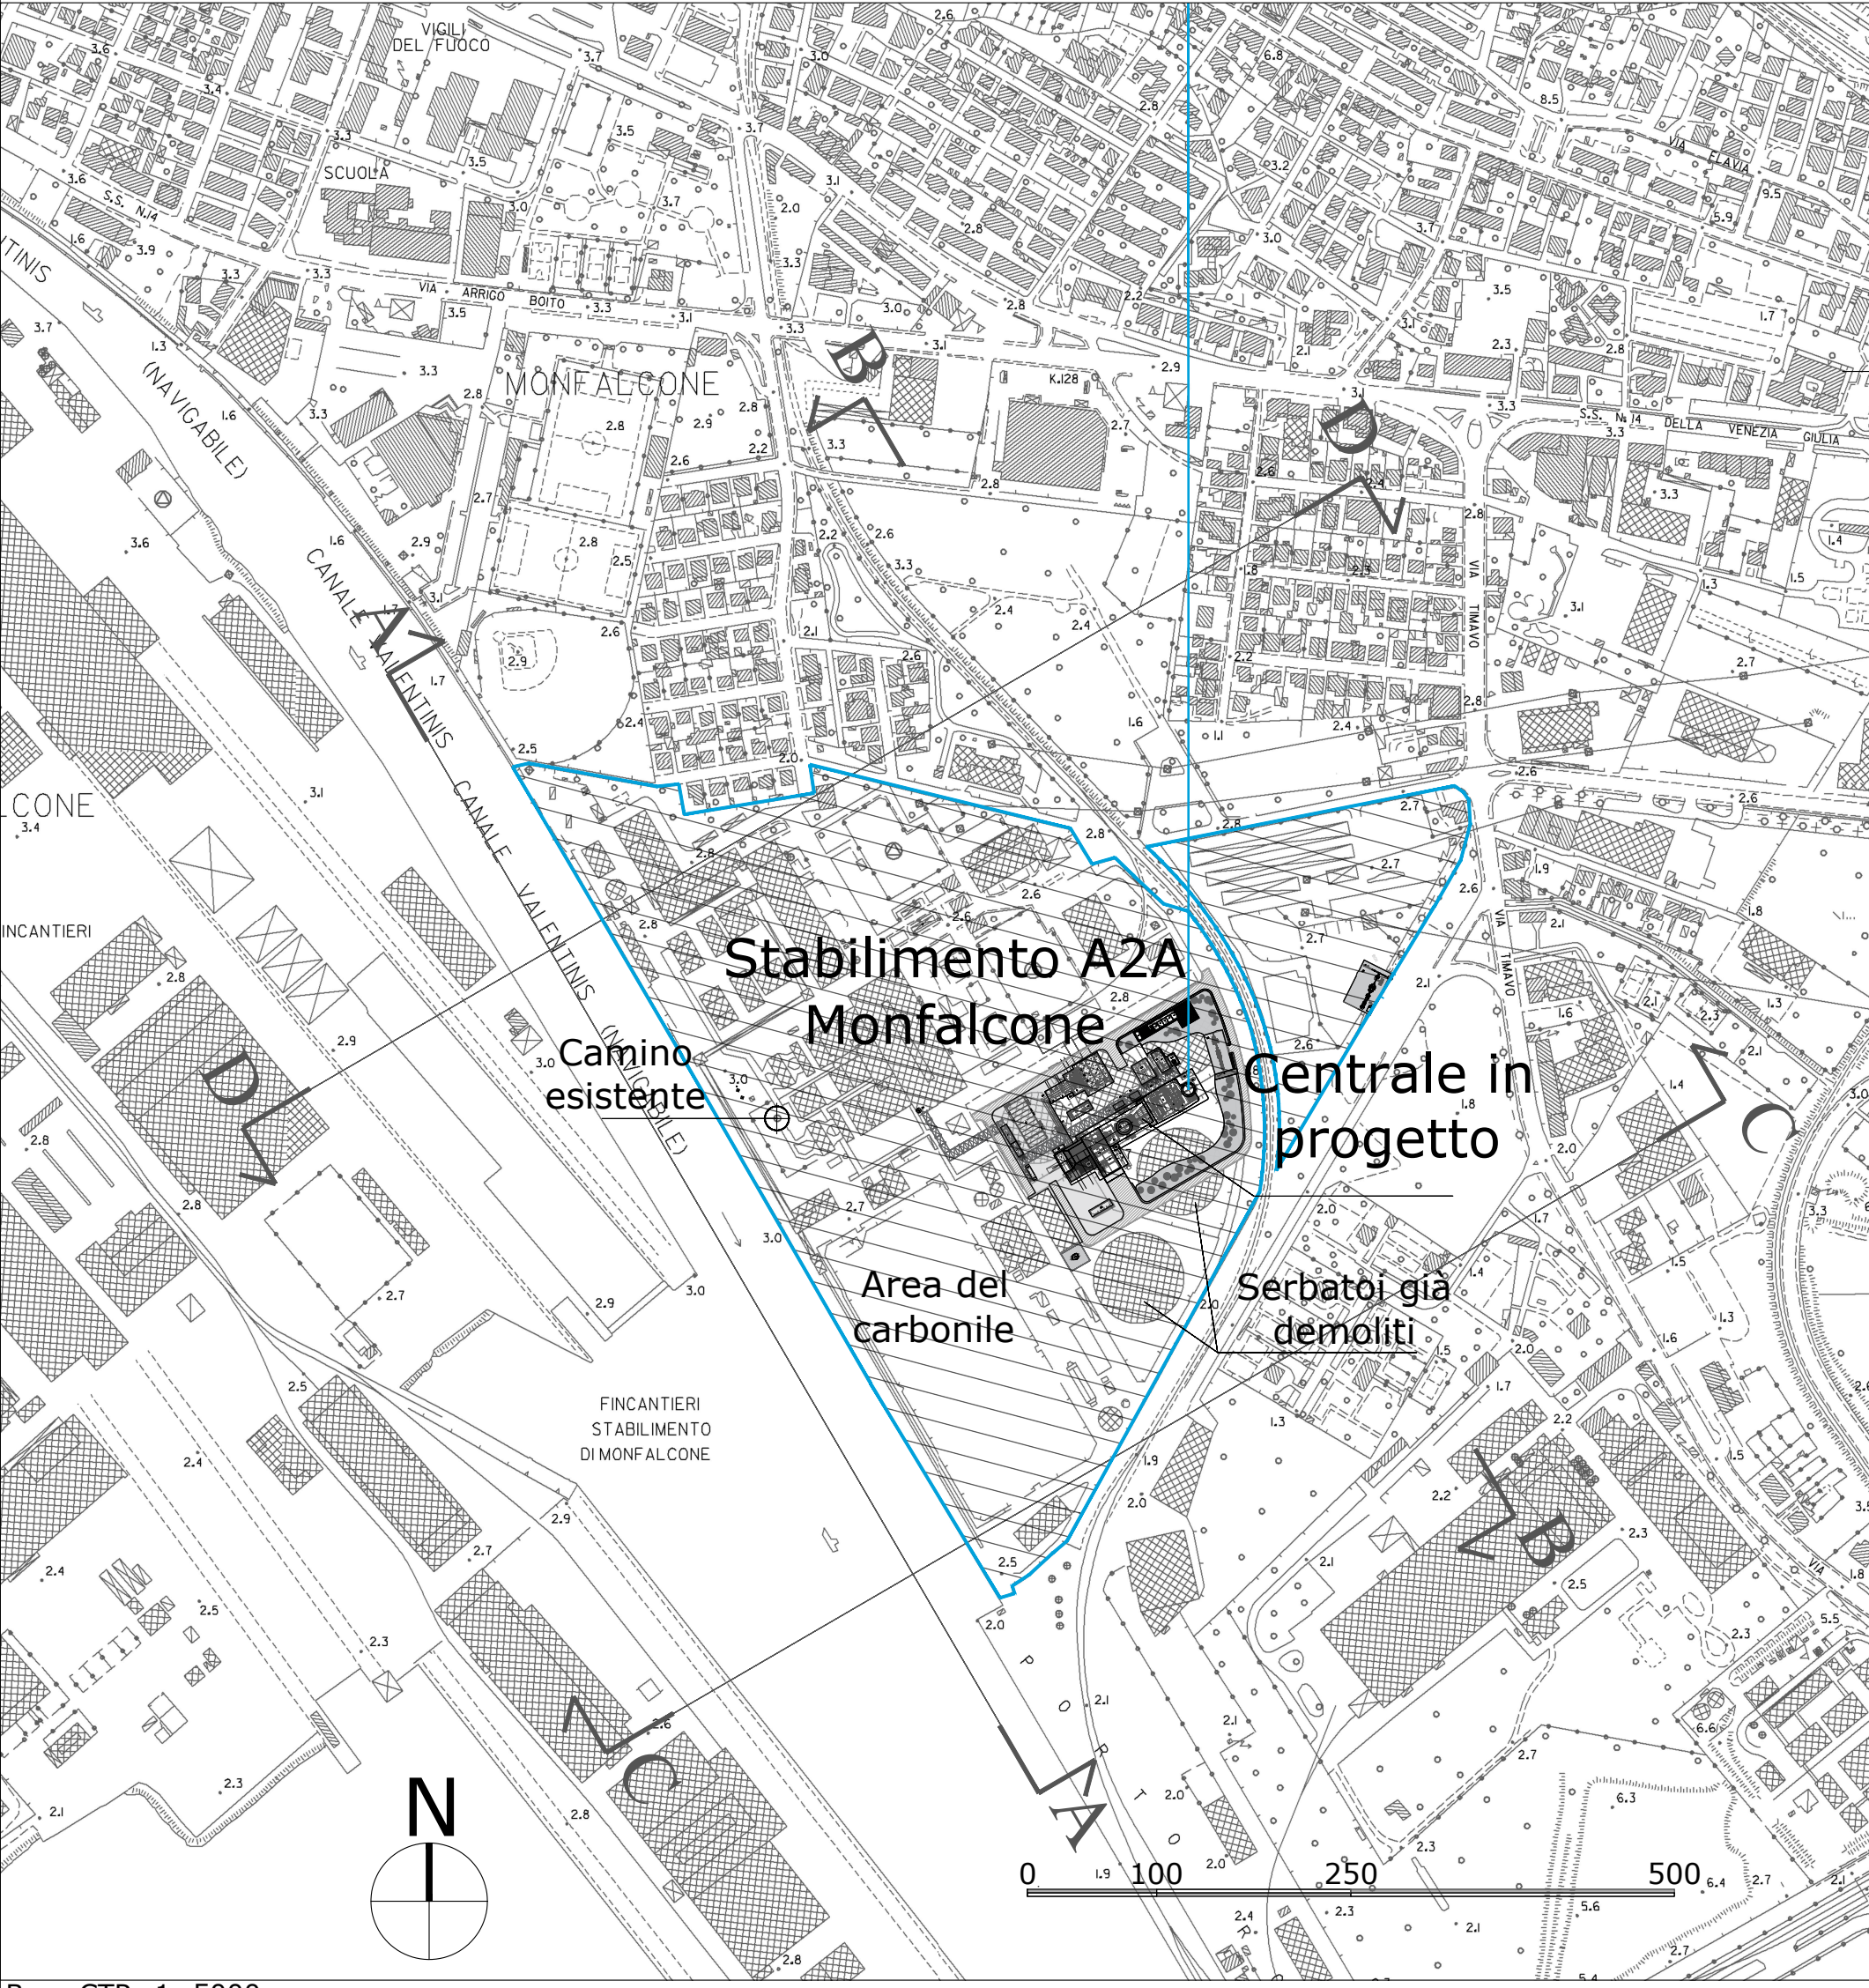

Planimetra di riferimento - Scala 1: 5000


00	22/02/21	Integrazione per iter autorizzativo	A.Lucchelli G.Michelsoni D.Macerata
REV.	DATA	DESCRIZIONE DELLA REVISIONE	EMISSIONE
Rev.	Date	Revision description	Issued by
Logo e codice fornitore			
IMPIANTO:		Centrale di Monfalcone	
Plant:		Progetto di modifica della centrale termoelettrica A2A Energifuture S.p.A.	
TITOLO:		SEZIONI E PROSPETTI AMBIENTALI	
Title:		Confronto stato attuale - stato di progetto	
DISEGNO:	MFP-GTB-100058-CCGT-08-00	Sezioni e prospetti ambientali.dwg	
Drawing N°	Id	FOIANTO	A0
NOME FILE	MFP-GTB-100058-CCGT-08-00 Sezioni e prospetti ambientali.dwg	Logo/Revit	02
DATA	02	03	

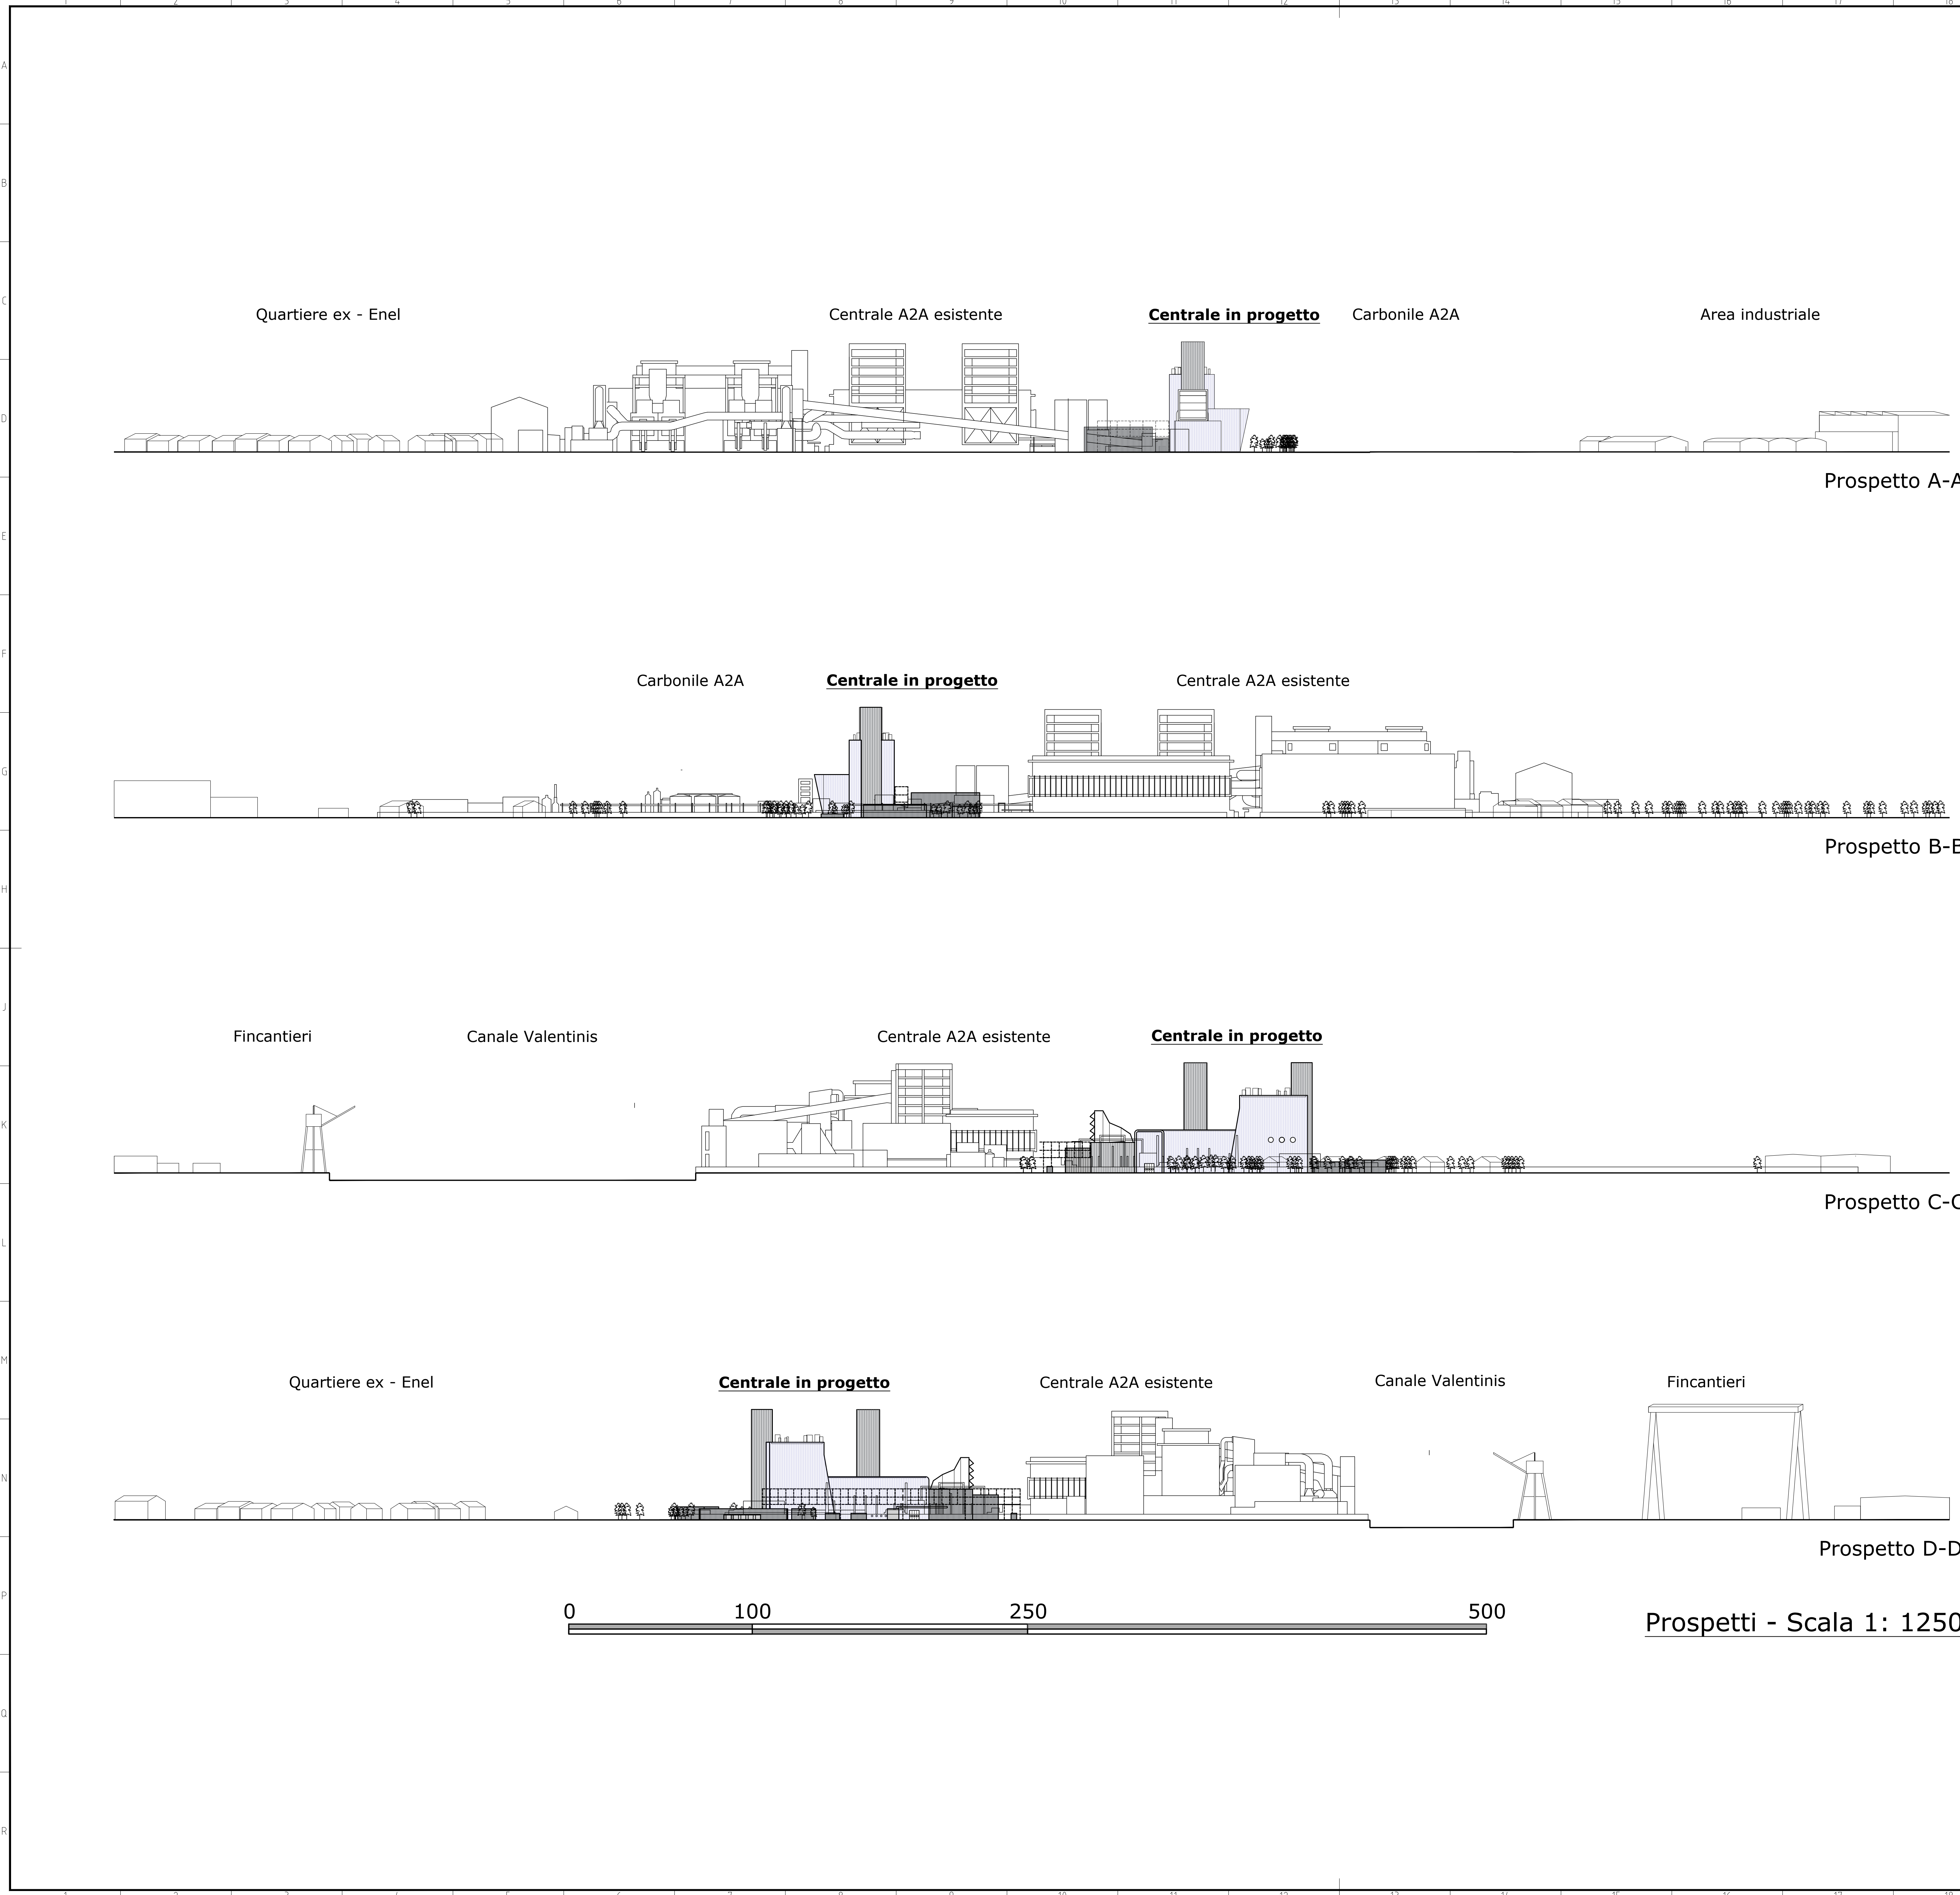

Prospetti - Scala 1: 1250

LEGENDA

Con campitura grigia/blu: Centrale in progetto

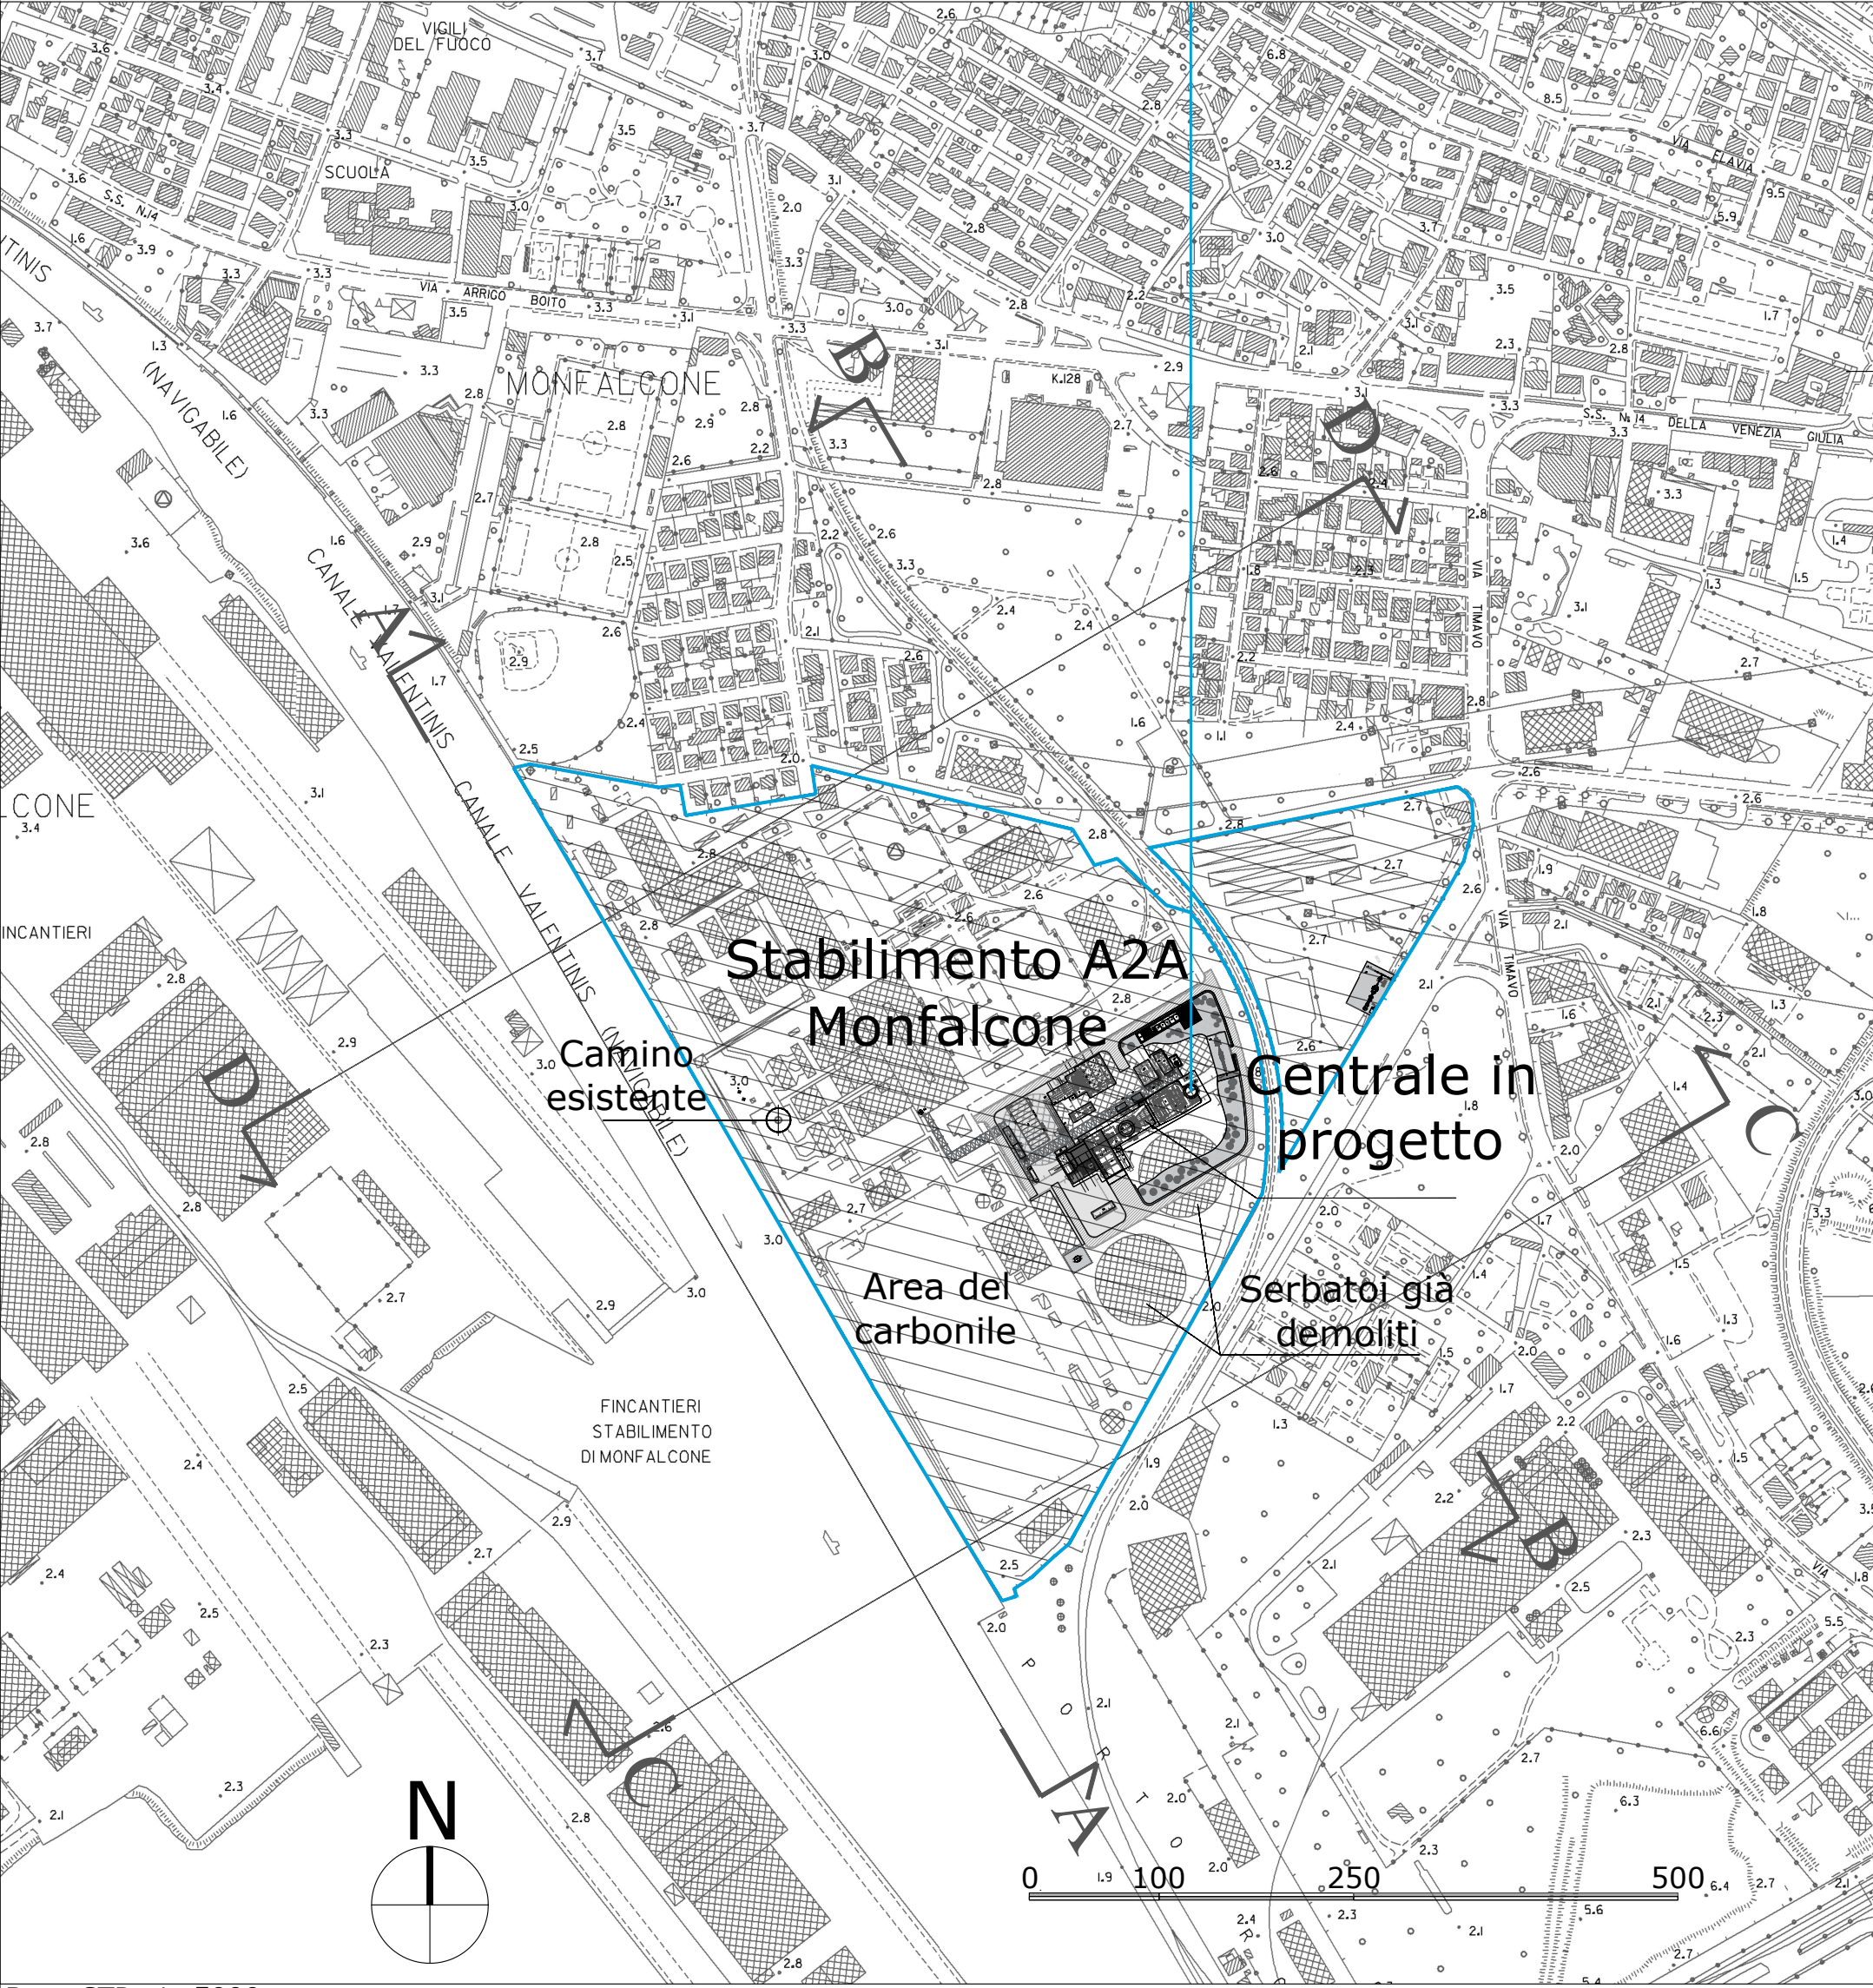

Planimetra di riferimento - Scala 1: 5000

00	22/02/21	Integrazione per iter autorizzativo			A.Lucchielli G.Micheli D.Macerato	
REV.	DATA	DESCRIZIONE DELLA REVISIONE	EMMISSIONE	DISEGNATO	VERIFICATO	APPROVATO
	Date	Revision description	Issued by	Prepared by	Checked by	Approved by
Logo e codici settore						
IMPIANTO: Plant:			Centrale di Monfalcone			
Progetto di modifica della centrale termoelettrica A2A Energiefuture S.p.A.						
TITOLO: Title:			SEZIONI E PROSPETTI AMBIENTALI Stato di progetto			
			INGEGNERIA			
DISEGNO	MFP-GTB	100058	CCGT	SCALA	1:1	FORMATO A0
	Drawing	N°	Size	Scale		Format
NOME FILE	MFP-GTB-100058-CCGT-08-00				Sezioni e prospetti ambientali.dwg	03 03
	File name				Drawing name	
Questo documento è proprietà del Gruppo A2A, non può essere utilizzato, copiato o messo a disposizione senza autorizzazione dello stesso.						
Il Gruppo A2A tutela i propri diritti e l'ordine di legge. - Documento riservato esclusivamente a utenti autorizzati.						