


2 - Imbocco Sud Galleria Felettino I e Tombino AI13




3 - Viadotto S. Venerio I



4 - Inalvezazione AI14 e Paratia MU37

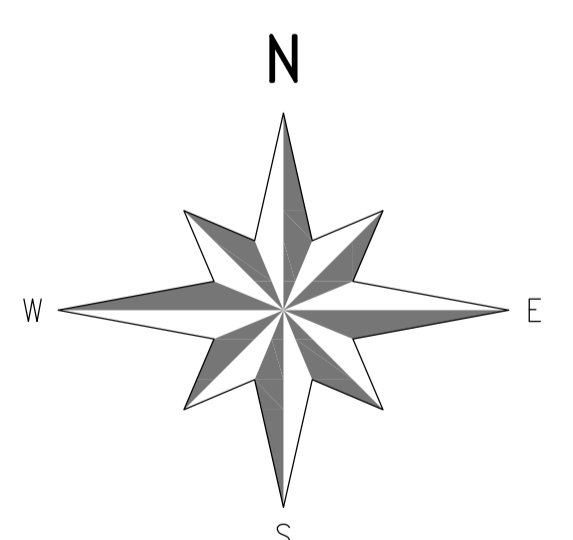

5 - Paratie MU35 e MU37

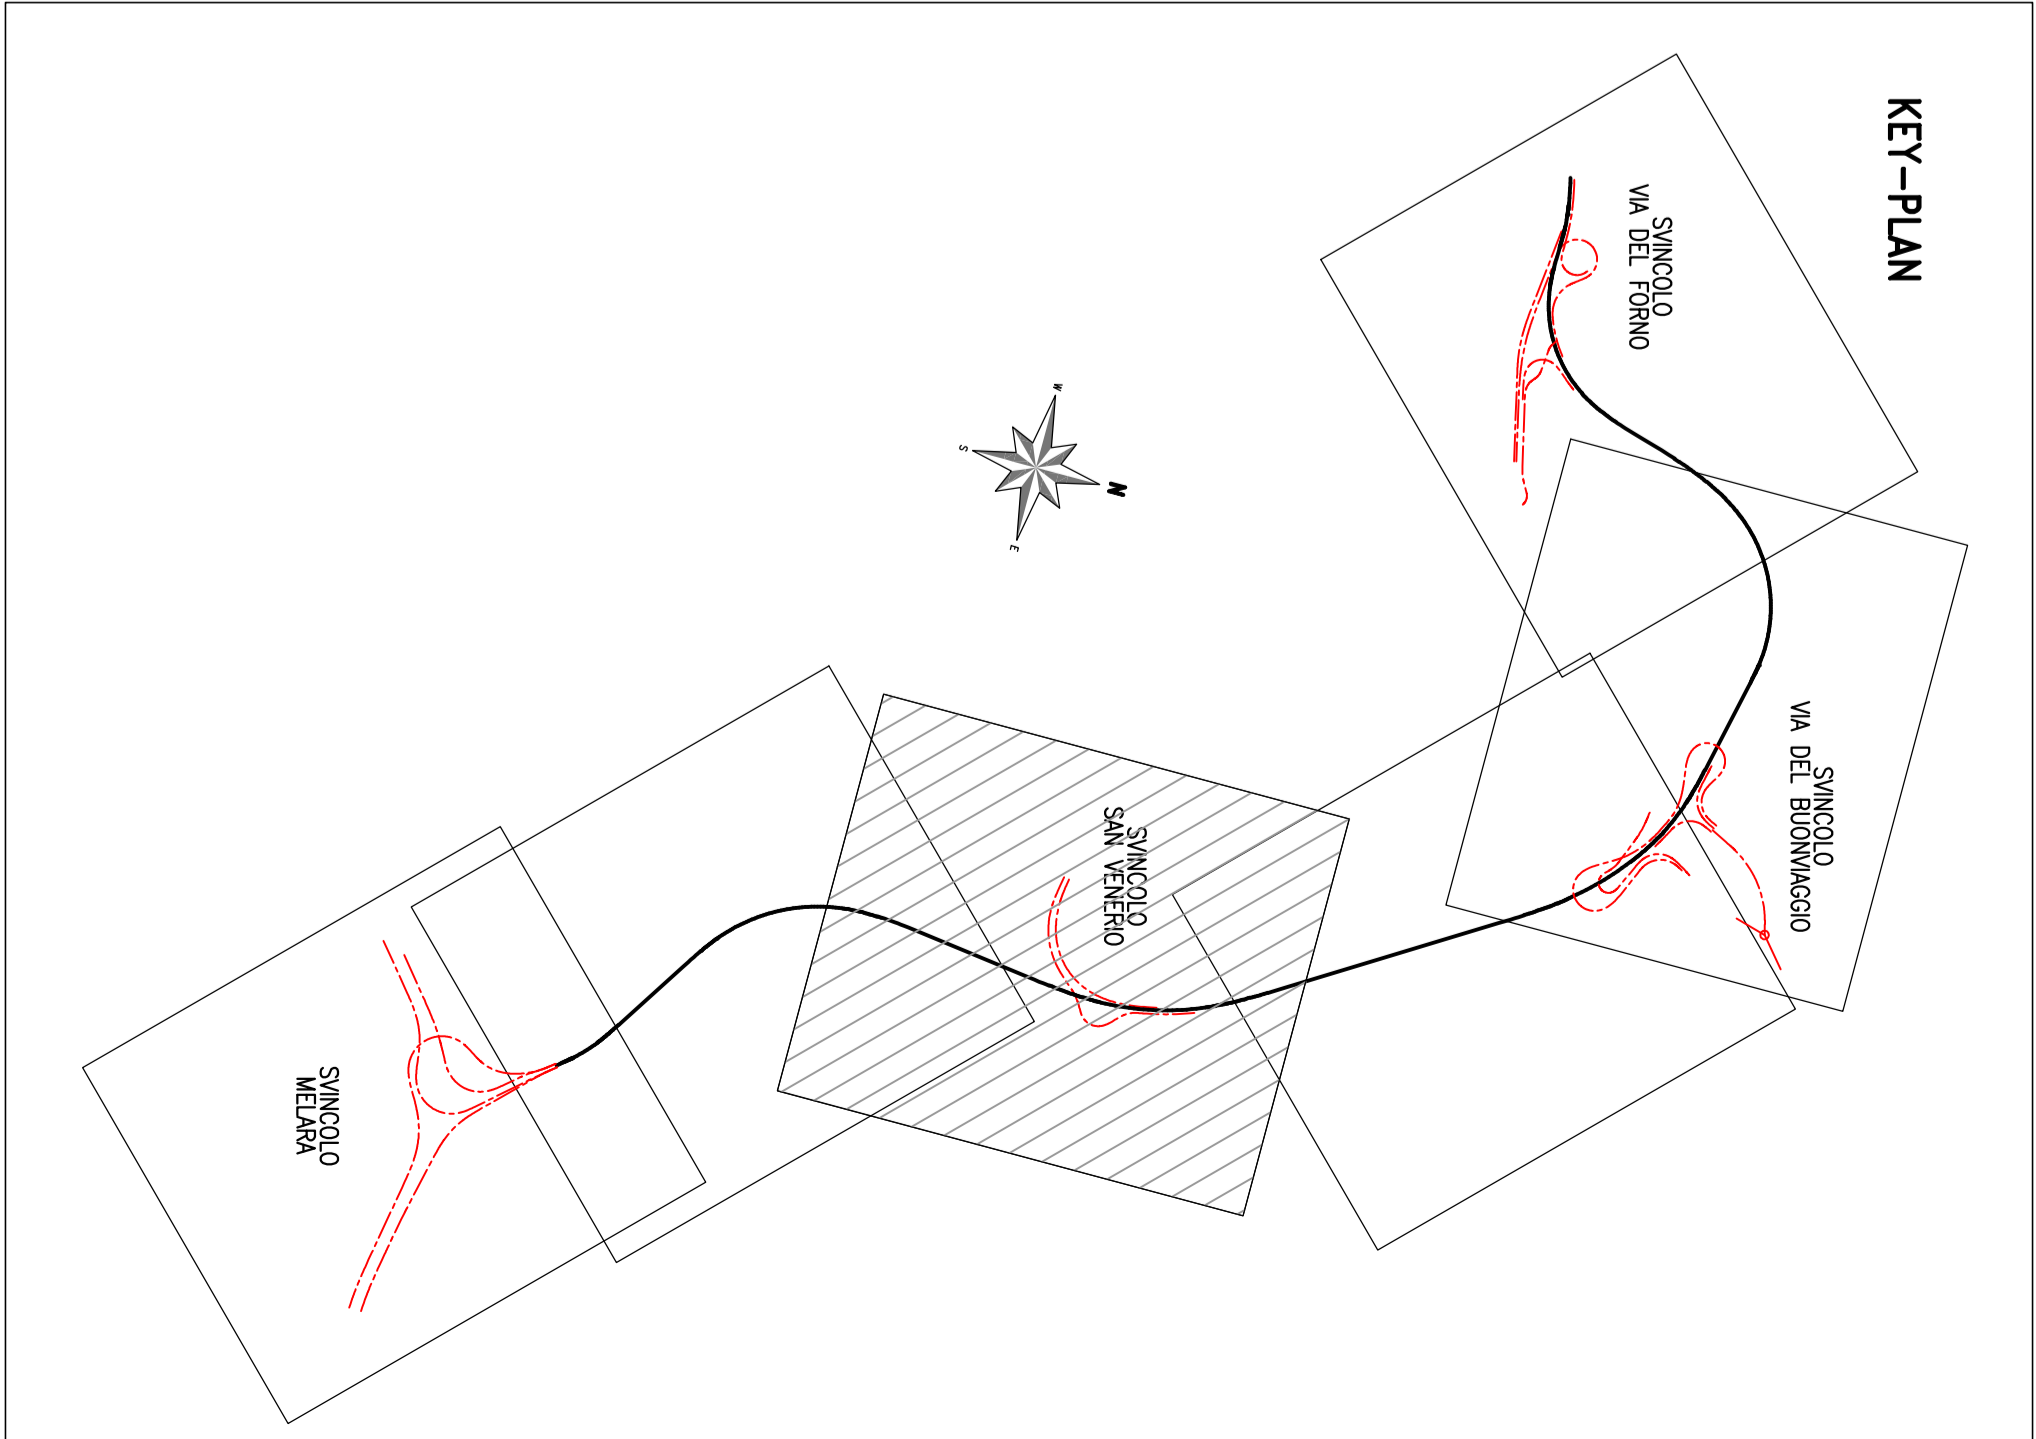

LEGENDA

- MURI DI SISTEMA GETTATI IN OPERA
- MURI DI SOSTEGNO O DI CONTROPIENA PREFABBRICATI
- MURI DI SOSTEGNO IN TERRA ARMATA
- MURI DI SOSTEGNO IN TERRA RINFORZATA
- PARATE DI MICROPAU DEFENSIVE
- PARATE DI MICROPAU PROVVISORIE (Galera)
- FOSSE DI CHIUSURA
- RINFIAMMENTI E SISTEMAZIONI DEFENSIVE
- PRESIDI URBANICI

LEGENDA

- ▨ OPERE PRELIEVE NELLO STRALCIO A
- ▨ TRATTI DI GALERIA FELETTINO I GK SCAMPI
- ▨ OPERE REALIZZATE IN PARTE E DA COMPLETARE
- ▨ OPERE PRELIEVE NELLO STRALCIO C

anas
Gruppo PT Italiane
 Direzione Progettazione e Realizzazione Lavori

VARIANTE ALLA S.S. 1 "VIA AURELIA"
 Valigia di accesso all'autoportale di La Spezia
 Lavori di costruzione della variante alla S.S. 1 Via Aurelia - 3° lotto
 Z° Stralcio Funzionale B dallo Svincolo di Buon Viaggio allo Svincolo di San Venerio
COMPLETAMENTO

PRECEDENTI LIVELLI DI PROGETTAZIONE DELL'AVVANTO INTEGRATO ORIGINALE
 PD n° 1861 del 09/07/03 aggiornato al 10/12/08 - delibera che n° 60 del 02/04/08
 PD n° 1103 del 14/07/2011 - D.A. CS-C5-1032727 del 20/07/11
 PD n° 1103 del 14/07/2011 - D.A. CS-C5-1032727 del 20/07/11
 Progetto Esecutivo Cantieri Operativi di Completamento

PROGETTO ESECUTIVO cod. GE266

PROGETTAZIONE: ANAS - DIREZIONE PROGETTAZIONE E REALIZZAZIONE LAVORI

PROGETTISTA:
 Dott. Ing. Antonio Santonocito
 Ordine Ing. di Firenze n. 1063

IN CARICO:
 Dott. Ing. Paolo Casarini
 Ordine Ingeg. del Lazio n. 1299

COORDINATORE DELLA SICUREZZA IN FASE DI PROGETTAZIONE:
 Dott. Ingegner. Paolo Casarini

VISTA E RESPONSABILITÀ DEL PRODOTTO:
 Dott. Ing. Roberto Cariani

PRODOTTO:
 DATA

PARTIE GENERALE
 Panniniera stato di avanzamento lavori - Tav. 2/2

CODICE PROGETTO	NOVE FILE	REGIONE	SCALA
