



RACC. AUTOSTR. A15

SVINCOLO SAN VENERIO

S. BENEDETTO

SVINCOLO BUONVIAGGIO

GALLERIA NATURALE "FELETTINO I" (da km 2+497,28 a km 1+805,00)
SCHEMA DI AVANZAMENTO LAVORAZIONI

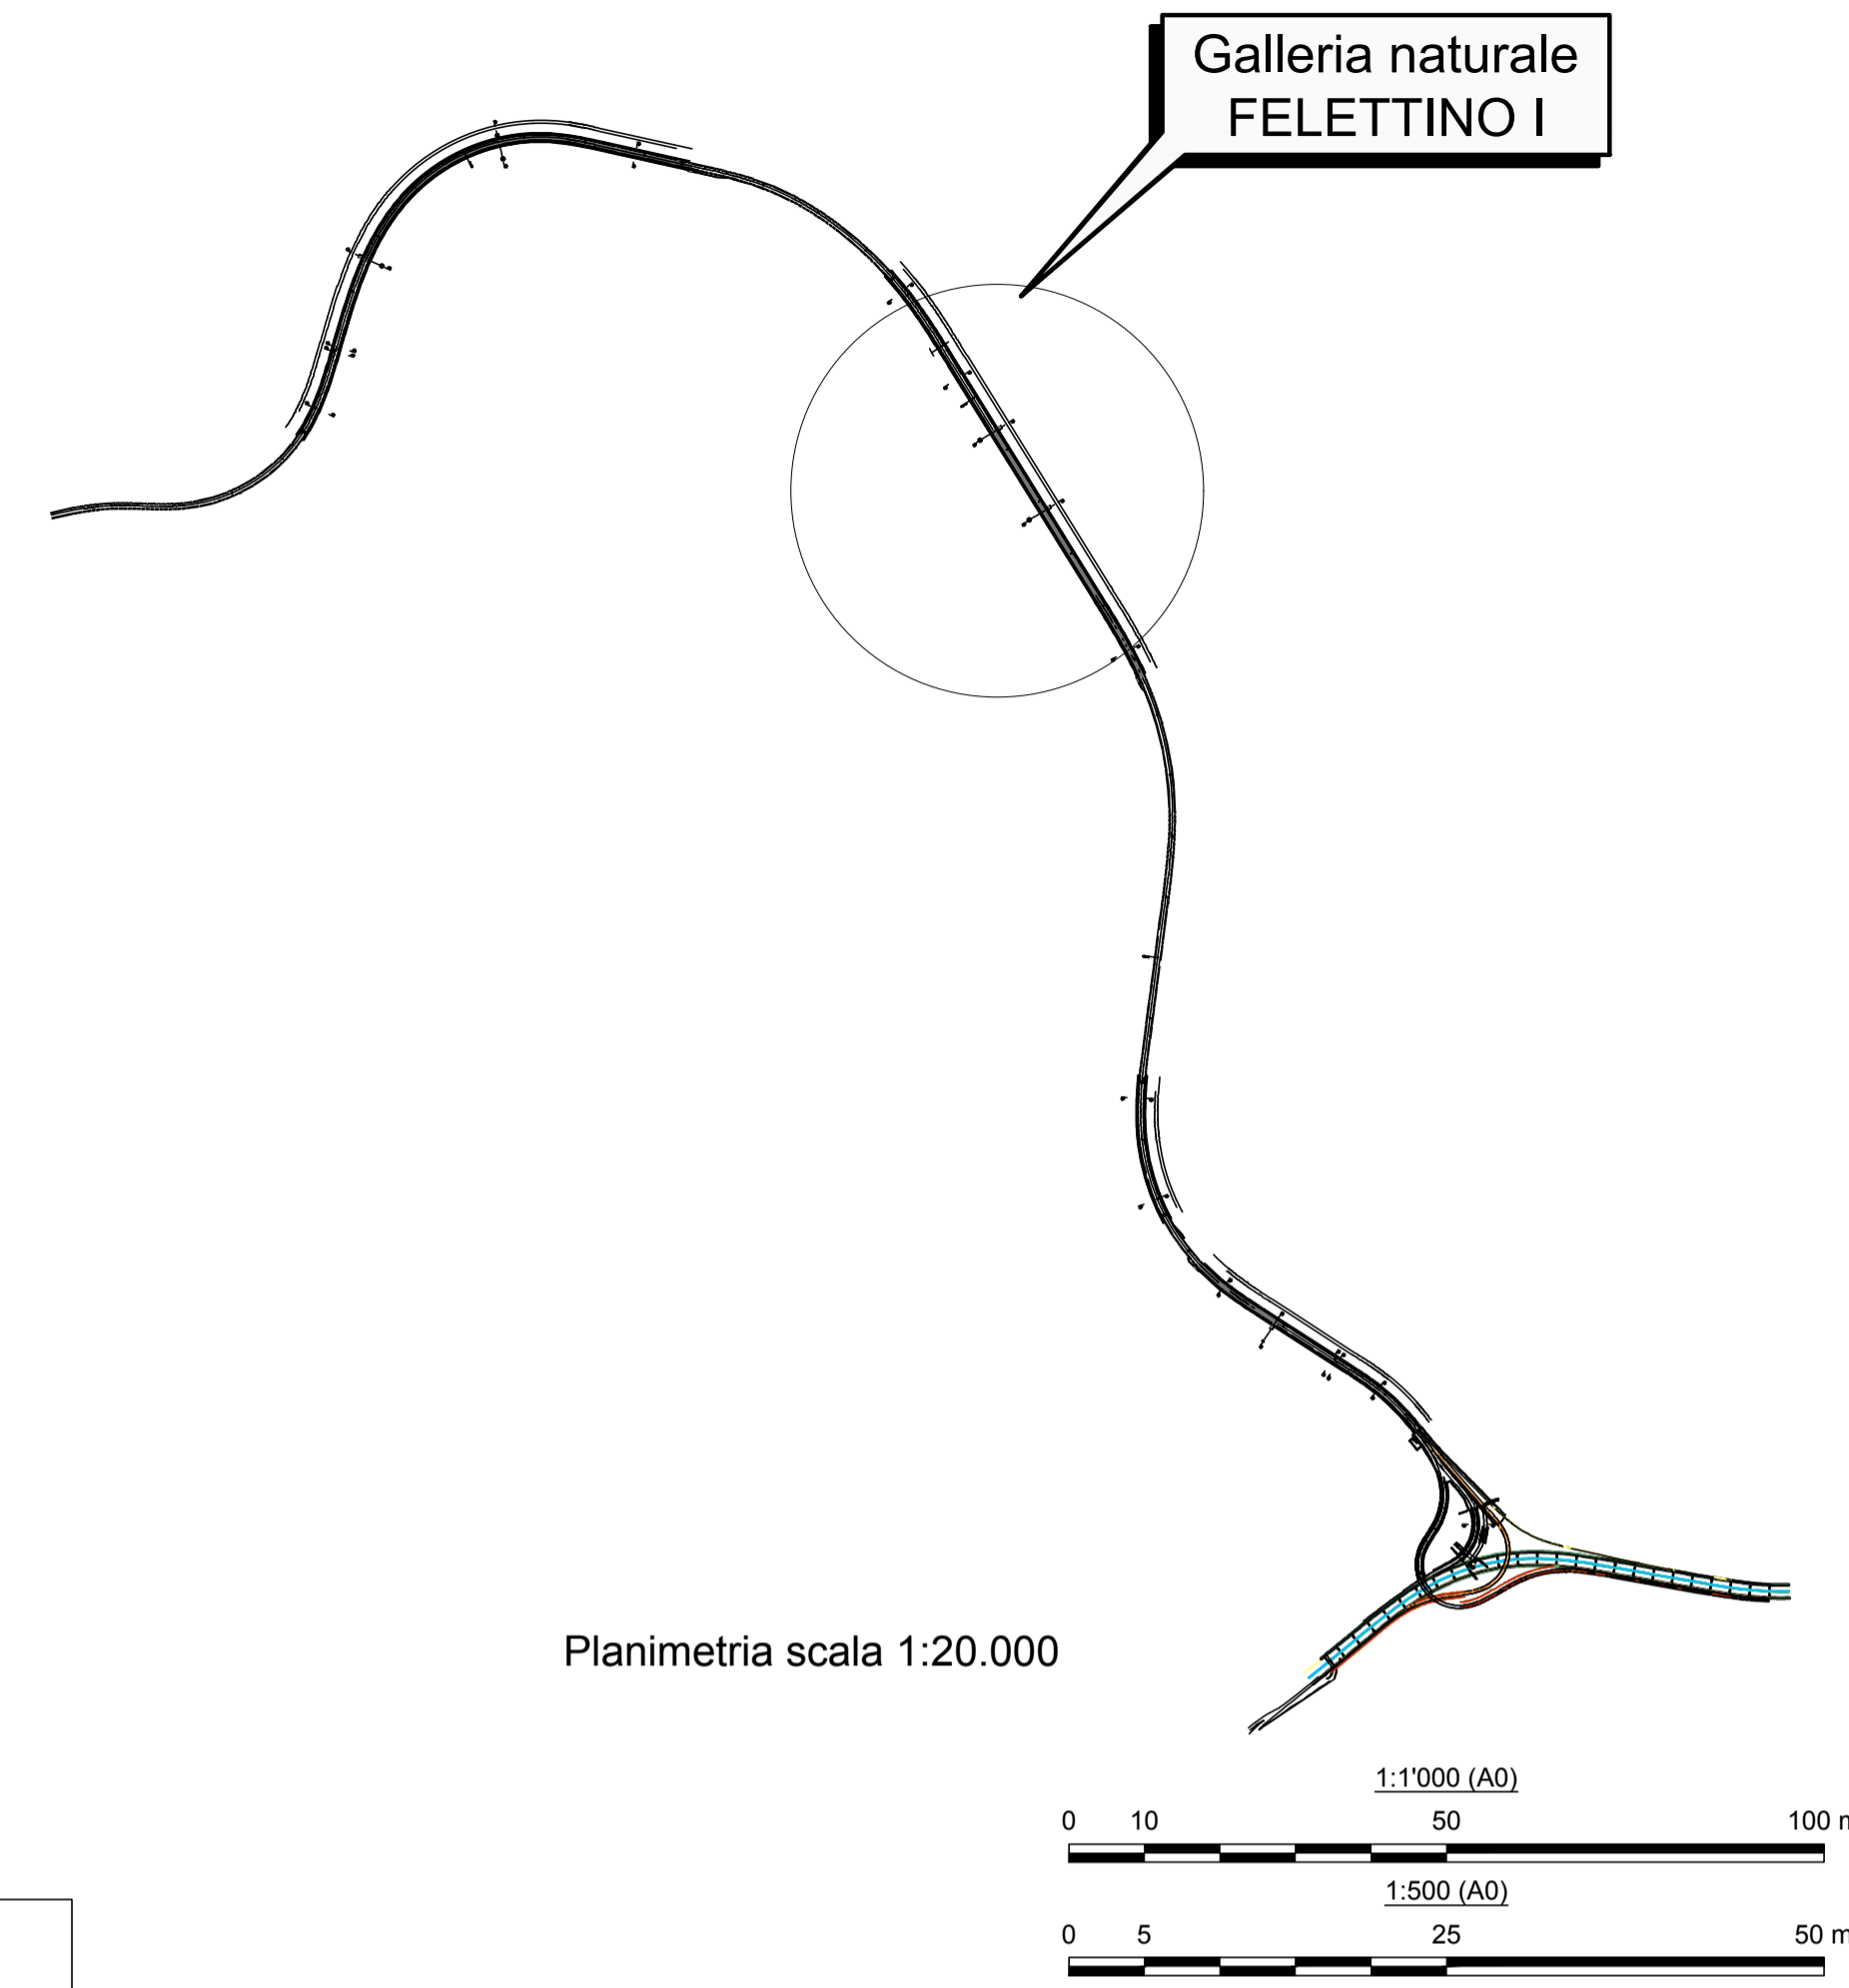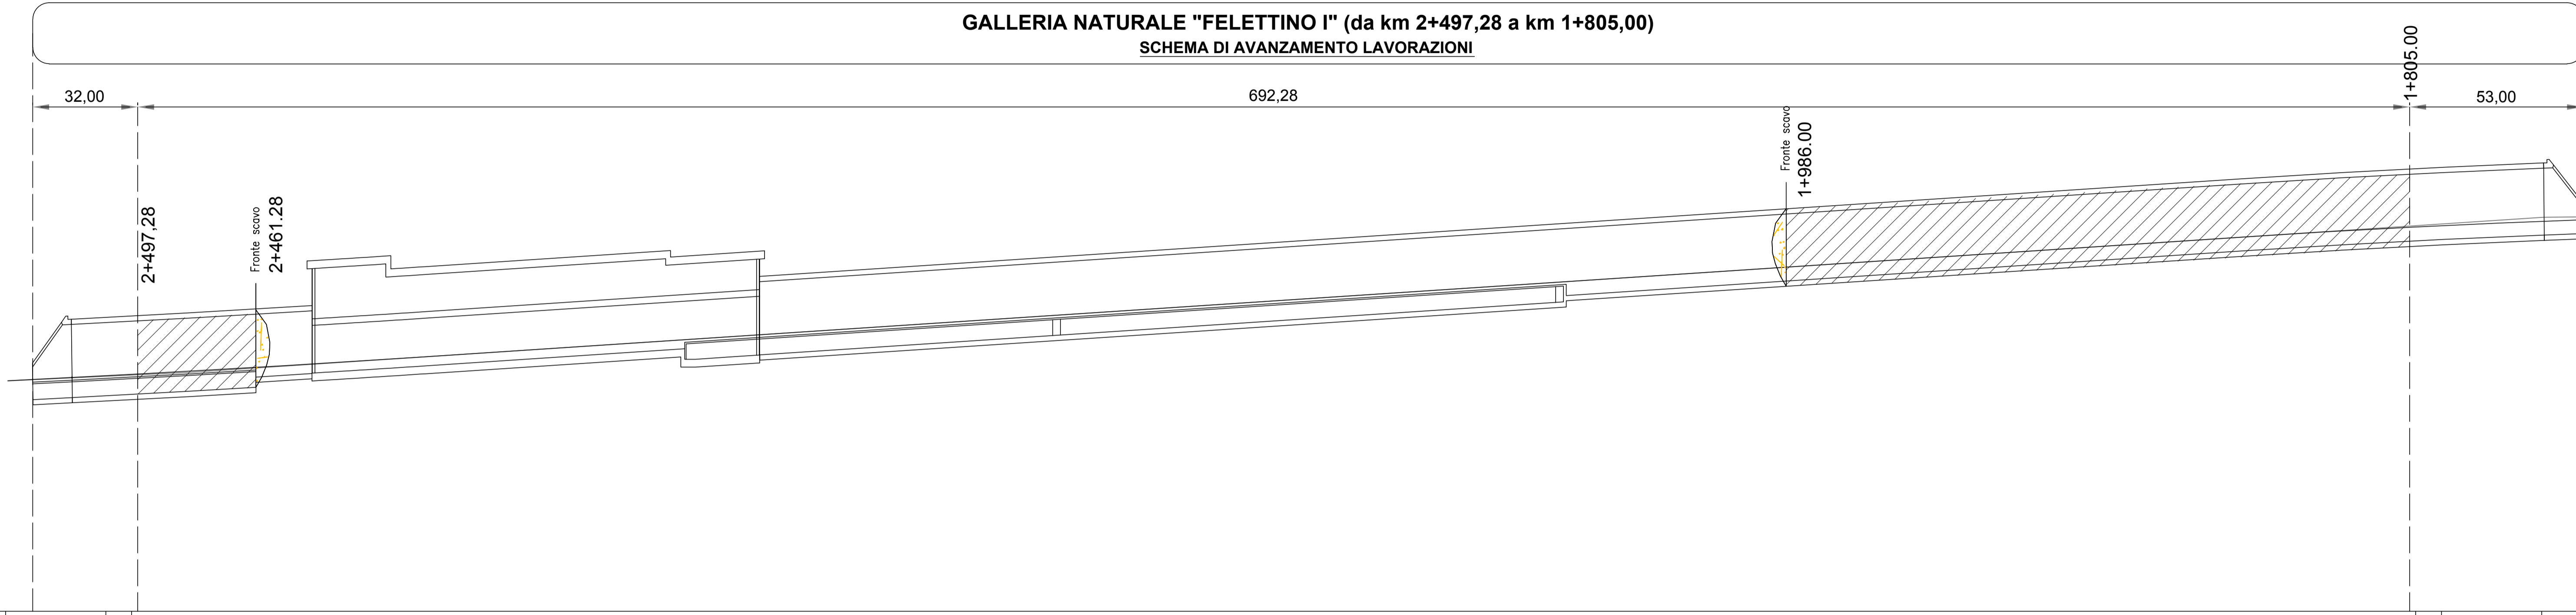

AVANZAMENTI	GALLERIA ASSOLUTE																		GALLERIA ASSOLUTE						AVANZAMENTI					
	0+000,00	0+106,00	0+018,00	0+027,00	0+036,00	0+045,00	0+189,00	0+180,00	0+171,00	0+163,00	0+155,00	0+146,00	0+139,00	0+133,00	0+124,00	0+115,00	0+106,00	0+097,00	0+088,00	0+078,00	0+069,00	0+060,00	0+051,00	0+042,00		0+033,00	0+024,00	0+015,00	0+006,00	0+000,00
DIST. PARZIALE	6,0	12,0	9,0	9,0	9,0		9,0	9,0	8,0	9,0	7,0	6,0	9,0	9,0	9,0	9,0	9,0	9,0	9,0	9,0	9,0	11,0	9,0	9,0	9,0	9,0	9,0	6,0	DIST. PARZIALE	
TIPOLOGIA	C.A.	C2CM	C2CM	C2CM	C2CM		C2	C2	C2	C3	B2	B2	B2	B2	B2	B2	B2	B2	B2	C2P	C2P	C2	C2P	C2P	C2VP	C2VP	C2V	C.A.	TIPOLOGIA	
CONSOLIDAMENTI	AL CONTORNO	AL CONTORNO	AL CONTORNO	AL CONTORNO	AL CONTORNO		AL CONTORNO	AL CONTORNO	AL CONTORNO	AL CONTORNO	AL CONTORNO	AL CONTORNO	AL CONTORNO	AL CONTORNO	AL CONTORNO	AL CONTORNO	AL CONTORNO	AL CONTORNO	AL CONTORNO	AL CONTORNO	AL CONTORNO	AL CONTORNO	AL CONTORNO	AL CONTORNO	AL CONTORNO	AL CONTORNO	AL CONTORNO	AL CONTORNO	AL CONTORNO	AL CONTORNO
AL FRONTE	AL FRONTE	AL FRONTE	AL FRONTE	AL FRONTE	AL FRONTE		AL FRONTE	AL FRONTE	AL FRONTE	AL FRONTE	AL FRONTE	AL FRONTE	AL FRONTE	AL FRONTE	AL FRONTE	AL FRONTE	AL FRONTE	AL FRONTE	AL FRONTE	AL FRONTE	AL FRONTE	AL FRONTE	AL FRONTE	AL FRONTE	AL FRONTE	AL FRONTE	AL FRONTE	AL FRONTE	AL FRONTE	AL FRONTE
SCAVO A FORO CIECO																													SCAVO A FORO CIECO	
CONSOLIDAMENTI E PRERIVESTIMENTI																													CONSOLIDAMENTI E PRERIVESTIMENTI	
IMPERMEABILIZZAZIONE																													IMPERMEABILIZZAZIONE	
RIVESTIMENTO DEFINITIVO	ARCOROVESCO	ARCOROVESCO	ARCOROVESCO	ARCOROVESCO	ARCOROVESCO		ARCOROVESCO	ARCOROVESCO	ARCOROVESCO	ARCOROVESCO	ARCOROVESCO	ARCOROVESCO	ARCOROVESCO	ARCOROVESCO	ARCOROVESCO	ARCOROVESCO	ARCOROVESCO	ARCOROVESCO	ARCOROVESCO	ARCOROVESCO	ARCOROVESCO	ARCOROVESCO	ARCOROVESCO	ARCOROVESCO	ARCOROVESCO	ARCOROVESCO	ARCOROVESCO	ARCOROVESCO	ARCOROVESCO	ARCOROVESCO
CALOTTA E PIEDRITTI	CALOTTA E PIEDRITTI	CALOTTA E PIEDRITTI	CALOTTA E PIEDRITTI	CALOTTA E PIEDRITTI	CALOTTA E PIEDRITTI		CALOTTA E PIEDRITTI	CALOTTA E PIEDRITTI	CALOTTA E PIEDRITTI	CALOTTA E PIEDRITTI	CALOTTA E PIEDRITTI	CALOTTA E PIEDRITTI	CALOTTA E PIEDRITTI	CALOTTA E PIEDRITTI	CALOTTA E PIEDRITTI	CALOTTA E PIEDRITTI	CALOTTA E PIEDRITTI	CALOTTA E PIEDRITTI	CALOTTA E PIEDRITTI	CALOTTA E PIEDRITTI	CALOTTA E PIEDRITTI	CALOTTA E PIEDRITTI	CALOTTA E PIEDRITTI	CALOTTA E PIEDRITTI	CALOTTA E PIEDRITTI	CALOTTA E PIEDRITTI	CALOTTA E PIEDRITTI	CALOTTA E PIEDRITTI	CALOTTA E PIEDRITTI	

	SAL N. 3 AL 30/06/2012		SAL N. 4 AL 31/10/2012		SAL N. 5 AL 05/03/2013		SAL N. 6 AL 25/11/2015		SAL N. 6 AL 27/01/2016		SAL N. 11 AL 29/11/2016
	SAL N. 7 AL 30/03/2016		SAL N. 8 AL 29/04/2016		SAL N. 9 AL 26/05/2016		SAL N. 9 AL 15/07/2016		SAL N. 10 AL 15/10/2016		SAL N. 12 AL 23/02/2017



Direzione Progettazione e Realizzazione Lavori

VARIANTE ALLA S.S. 1 "VIA AURELIA"
Viabilità di accesso all'hub portuale di La Spezia
Lavori di costruzione della variante alla S.S. 1 Via Aurelia - 3°Lotto
2° Stralcio Funzionale B dallo Svincolo di Buon Viaggio allo Svincolo di San Venerio
COMPLETAMENTO

PRECEDENTI LIVELLI DI PROGETTAZIONE DELL'APPALTO INTEGRATO ORIGINALE
PD n°1861 del 09/07/03 aggiornato al 10/12/08 - Delibera CIPE n°60 del 02/04/08
PE n° 103 del 14/07/2011 - D.A. CDG-103321-P del 20/07/11
PVT n°112 del 21/01/16 aggiornata al 28/10/16 - D.A. CDG-92950-P del 21/02/17
Progetto Esecutivo Cantierabile Opere da Completare

PROGETTO ESECUTIVO cod. GE266

PROGETTAZIONE: ANAS - DIREZIONE PROGETTAZIONE E REALIZZAZIONE LAVORI

<small>PROGETTISTA: Dott. Ing. Antonio Scalomandré Ordine Ing. di Frasimone n. 1063</small>			
<small>IL GEOLOGO Dott. Geol. Flavio Capozucca Ordine Geol. del Lazio n. 1599</small>			
<small>COORDINATORE DELLA SICUREZZA IN FASE DI PROGETTAZIONE Geom. Emiliano Paoletti</small>			
<small>VISTO IL RESPONSABILE DEL PROCEDIMENTO Dott. Ing. Fabrizio Cardone</small>			
PROTOCOLLO	DATA		

OPERE MAGGIORI
GALLERIA FELETTINO I
COMPLETAMENTO GALLERIA NATURALE
PARTE GENERALE
PROFILO DI AS-BUILT

CODICE PROGETTO		NOME FILE		REVISIONE	SCALA
T00GN01OSTFP01A.dwg				A	1:1'001:500
PROGETTO	LIV. PROG.	CODICE ELAB.			
DPGE0266	E 20	T00GN01OSTFP01			
D					
C					
B					
A	Emissione	Giugno 2020	Ing.	Ing.	Ing.
REV.	DESCRIZIONE	DATA	REDATTO	VERIFICATO	APPROVATO