SEZIONE N. : T13a
QT. PROGETTO : 37.593
DIST.PROG. : 0+245.509

SEZIONE N. : R3
QT. PROGETTO : 44.404
DIST.PROG. : 0+161.589
DIST.PREC. : 20.000
DIST.SUCC. : 5.467

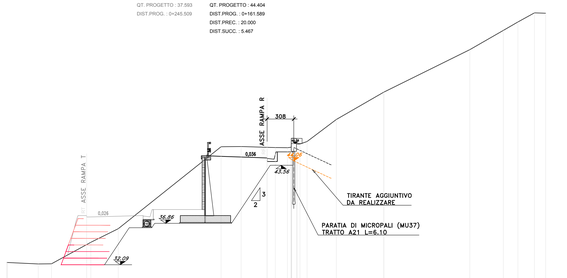

SCALA 1:200

QT.RIF. 26.000

| | | |