ROTATORIA KM. 26+500

ROTATORIA KM. 28+500

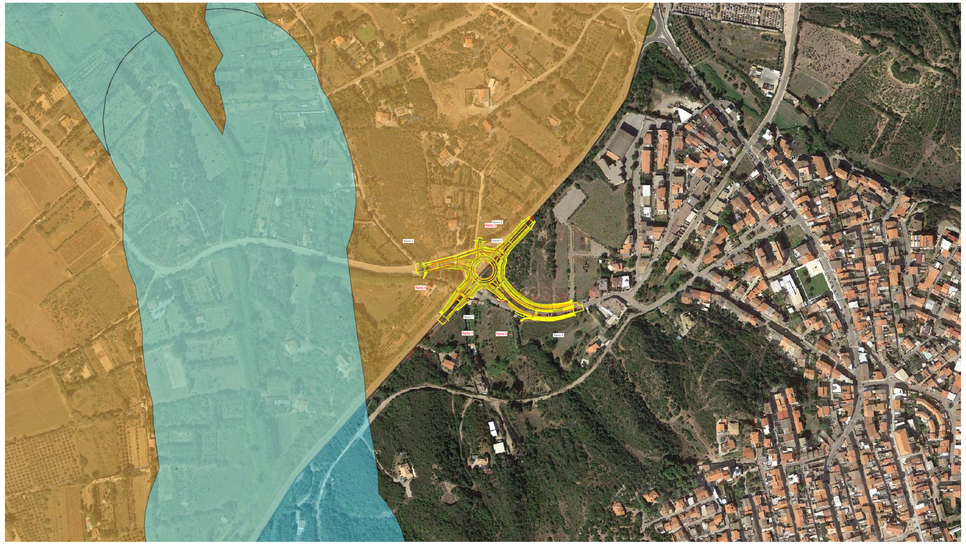

ROTATORIA KM. 33+500

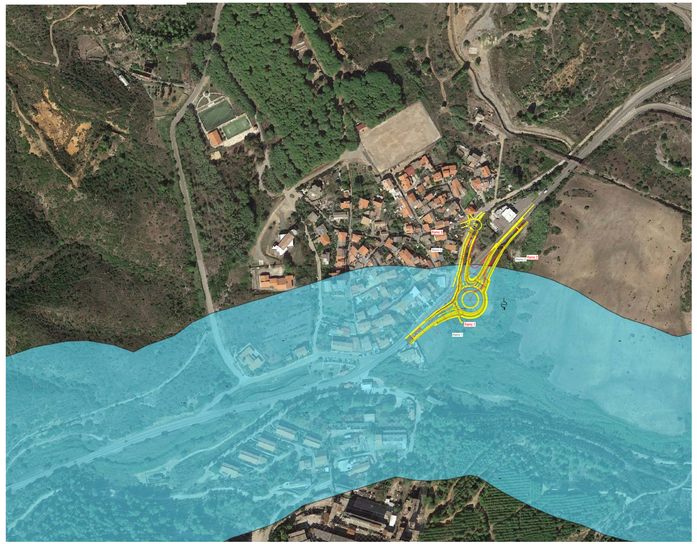

PIANTA-CHIAVE

PROGETTO PRELIMINARE

PROGETTO DEFINITIVO

LEGENDA:

- Art. 142 - Fascia 150 m fiume
- Art. 142 c. 1 lett. a) - Fascia costiera

PROFILI LONGITUDINALI

PROGETTO PRELIMINARE

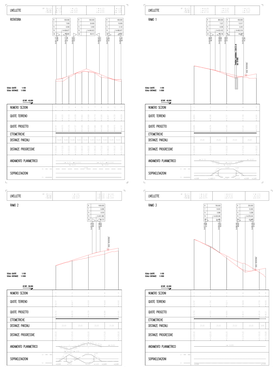

PROGETTO DEFINITIVO

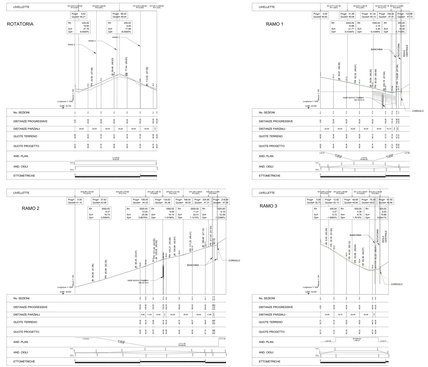

PROFILI LONGITUDINALI

PROGETTO PRELIMINARE

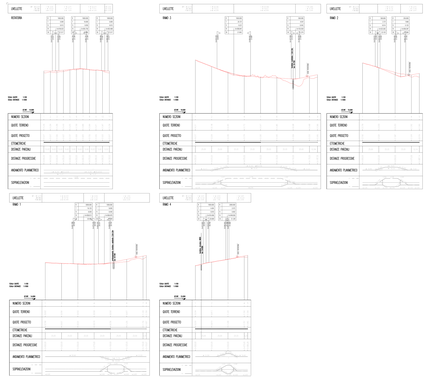

PROGETTO DEFINITIVO

PROFILI LONGITUDINALI

PROGETTO PRELIMINARE

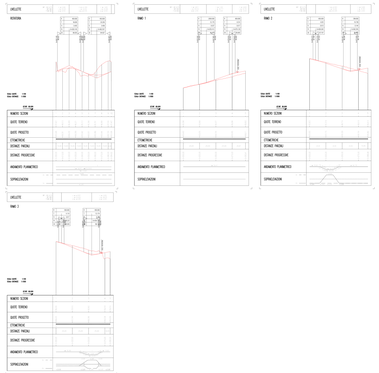

PROGETTO DEFINITIVO

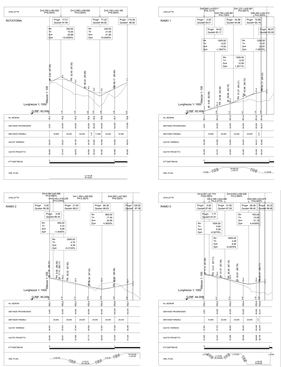

anas
GRUPPO FS ITALIANE

S.S.113 "SUD OCCIDENTALE SARDA"
MESSA IN SICUREZZA DELLI NODOSI A RASO MEDIANTE LA REALIZZAZIONE DELLE ROTATORIE KM 26+500, 28+500, 33+500 E OPERE ACCESSORIE

PROGETTO DEFINITIVO








PROGETTO STRADALE
ROTATORE KM 26+500, 28+500, 33+500
Progettazione ai sensi del D.P.R. n. 207 art. 24

CODICE PROGETTO | NOME FILE | REVISIONE | SCALA