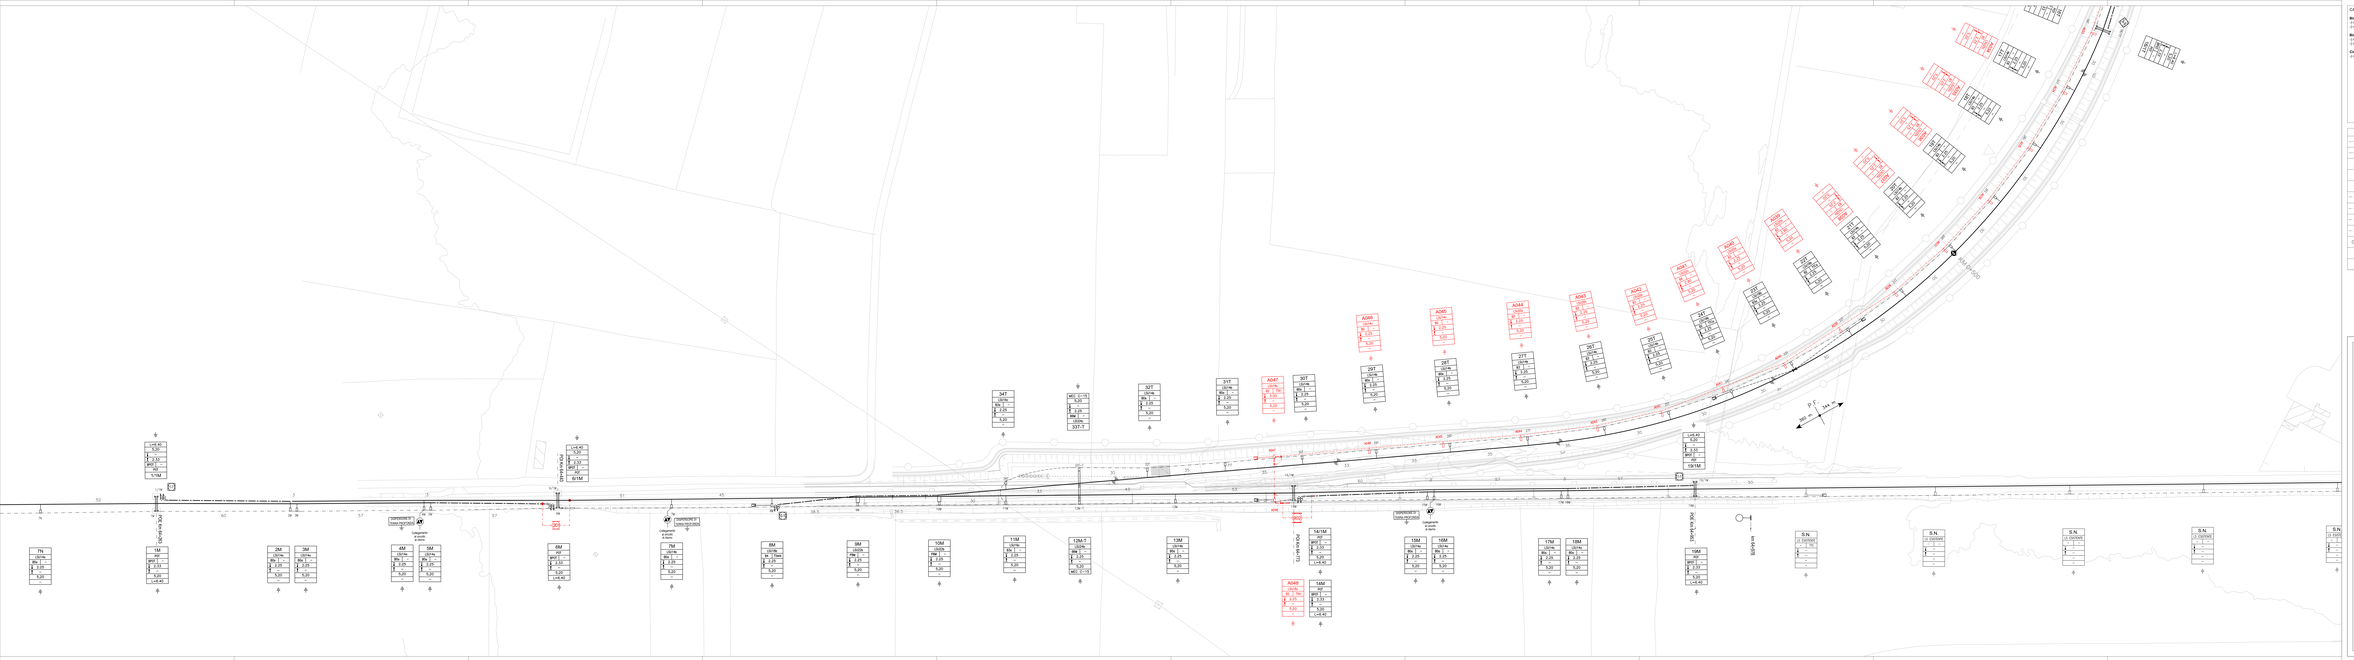
SEZIONE DI SCAMBIO
SEZIONE DI SCAMBIO
Collegamento a binario di scambio
Collegamento a binario di scambio