


Il presente disegno e' di proprieta' aziendale - La Societa' tutelera' i propri diritti a termine di legge.

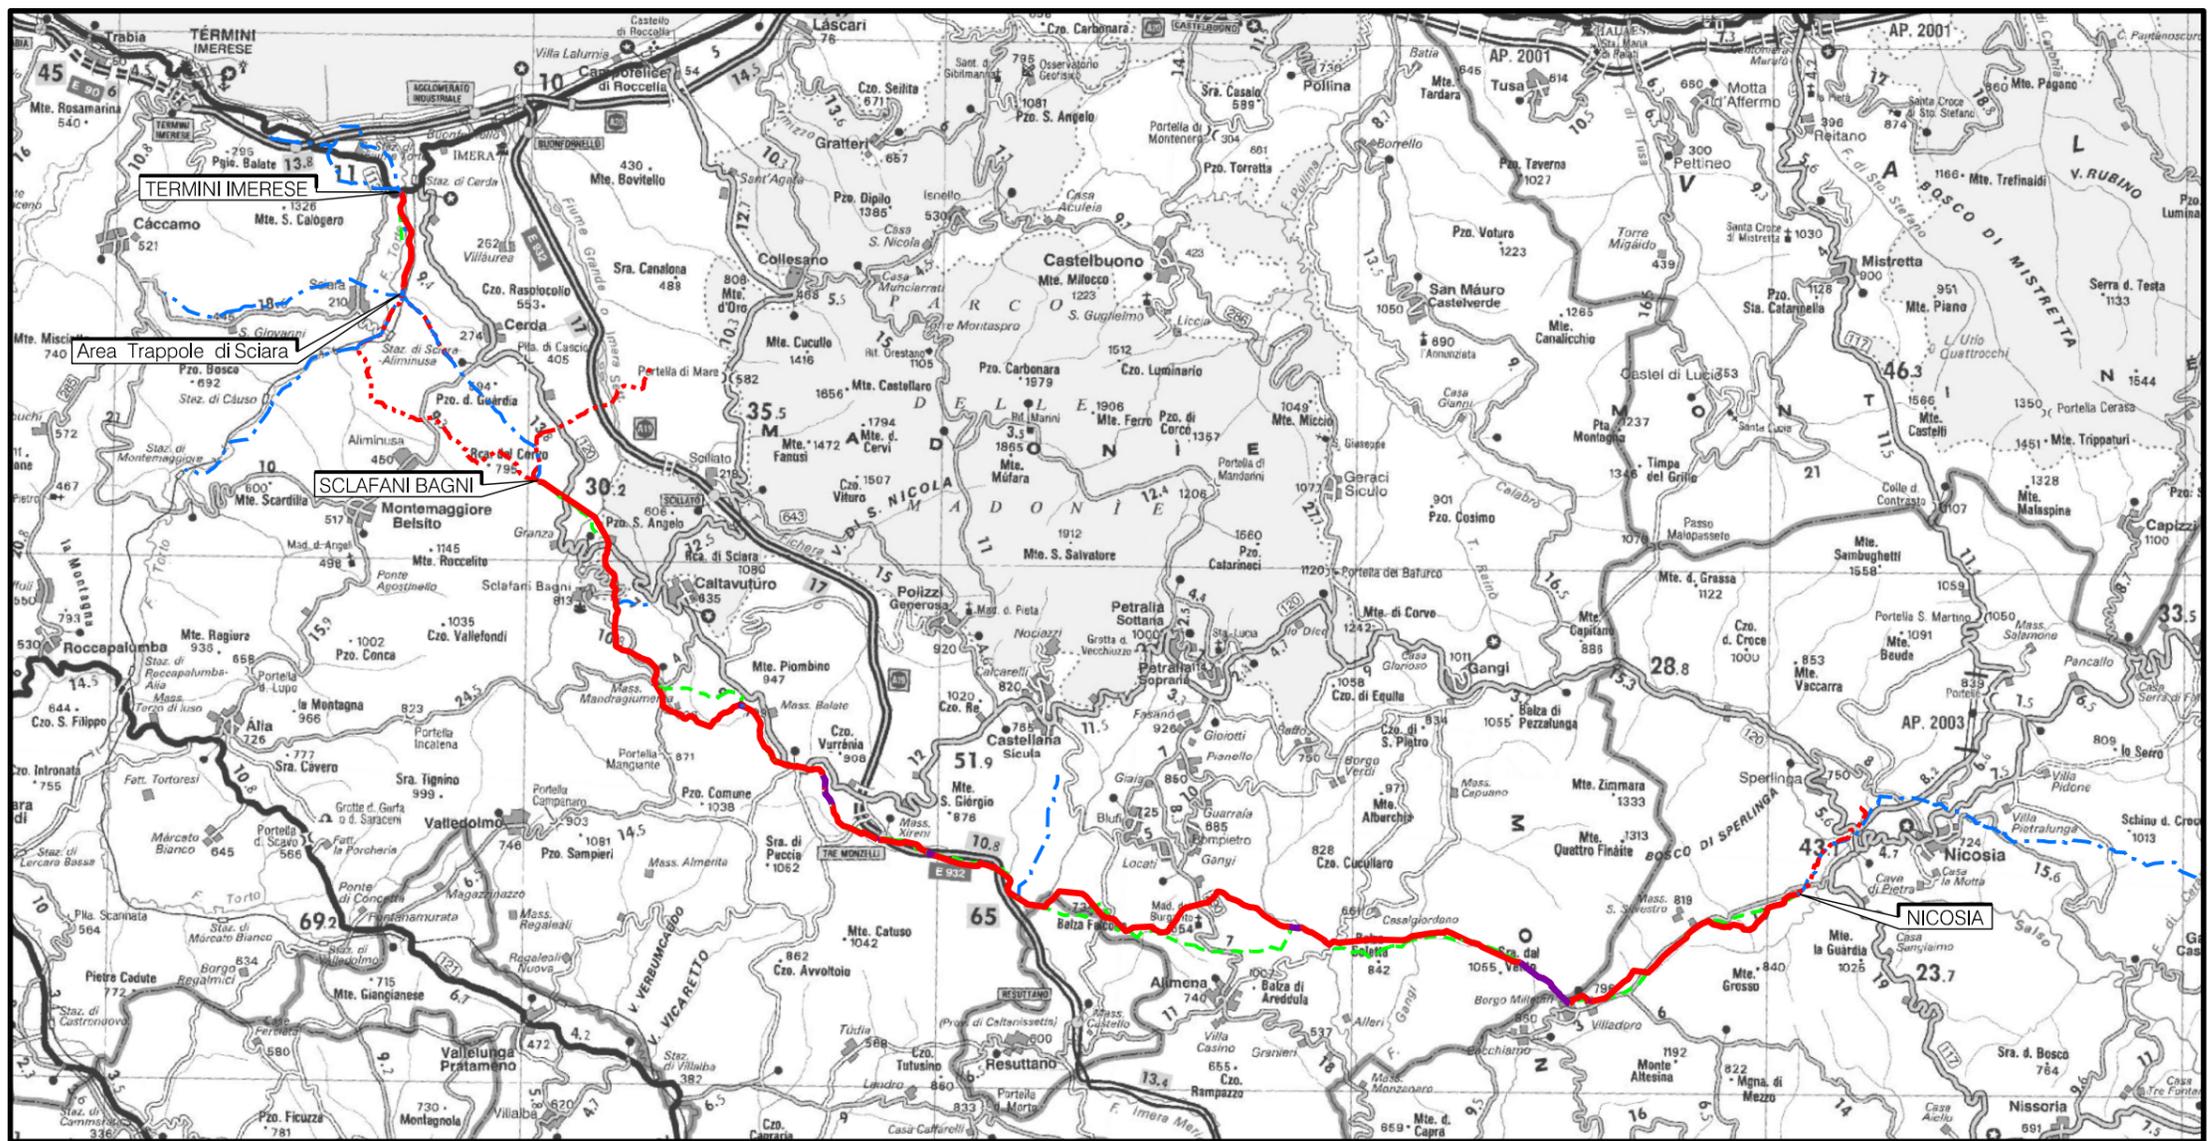

COROGRAFIA Scala 1:250.000




00	15/03/2021	EMISSIONE PER INTEGRAZIONI SIA	CASAGRANDE	DI RUSCIO	PEDINI
INDICE	DATA	REVISIONI	ELABORATO	VERIFICATO	APPROVATO
 			Dis.	PG-TP-103	
			Fg.	1 di 20	
Rifacimento Metanodotto Gagliano - T. Imerese DN 400 (16") / DN 300 (12"), DP 75 bar FASE 2			Comm.	NR/19188	
			INDICE	00	
VARIANTI AL TRACCIATO DI PROGETTO			Scala	1:10000	
Sostituisce il .....			Sostituito dal .....		

Rifacimento Metanodotto Gagliano - T. Imerese  
DN 400 (16") / DN 300 (12"), DP 75 bar


FASE 2

VARIANTI AL TRACCIATO DI PROGETTO

00	15/03/2021	EMISSIONE PER INTEGRAZIONI SIA	CASAGRANDE	DI RUSCIO	PEDINI	Foglio <b>3</b>
INDICE	DATA	REVISIONI	ELABORATO	VERIFICATO	APPROVATO	
 			Dis. PG-TP-103		di 20	
			Comm. NR/19188		Scala 1:10000	

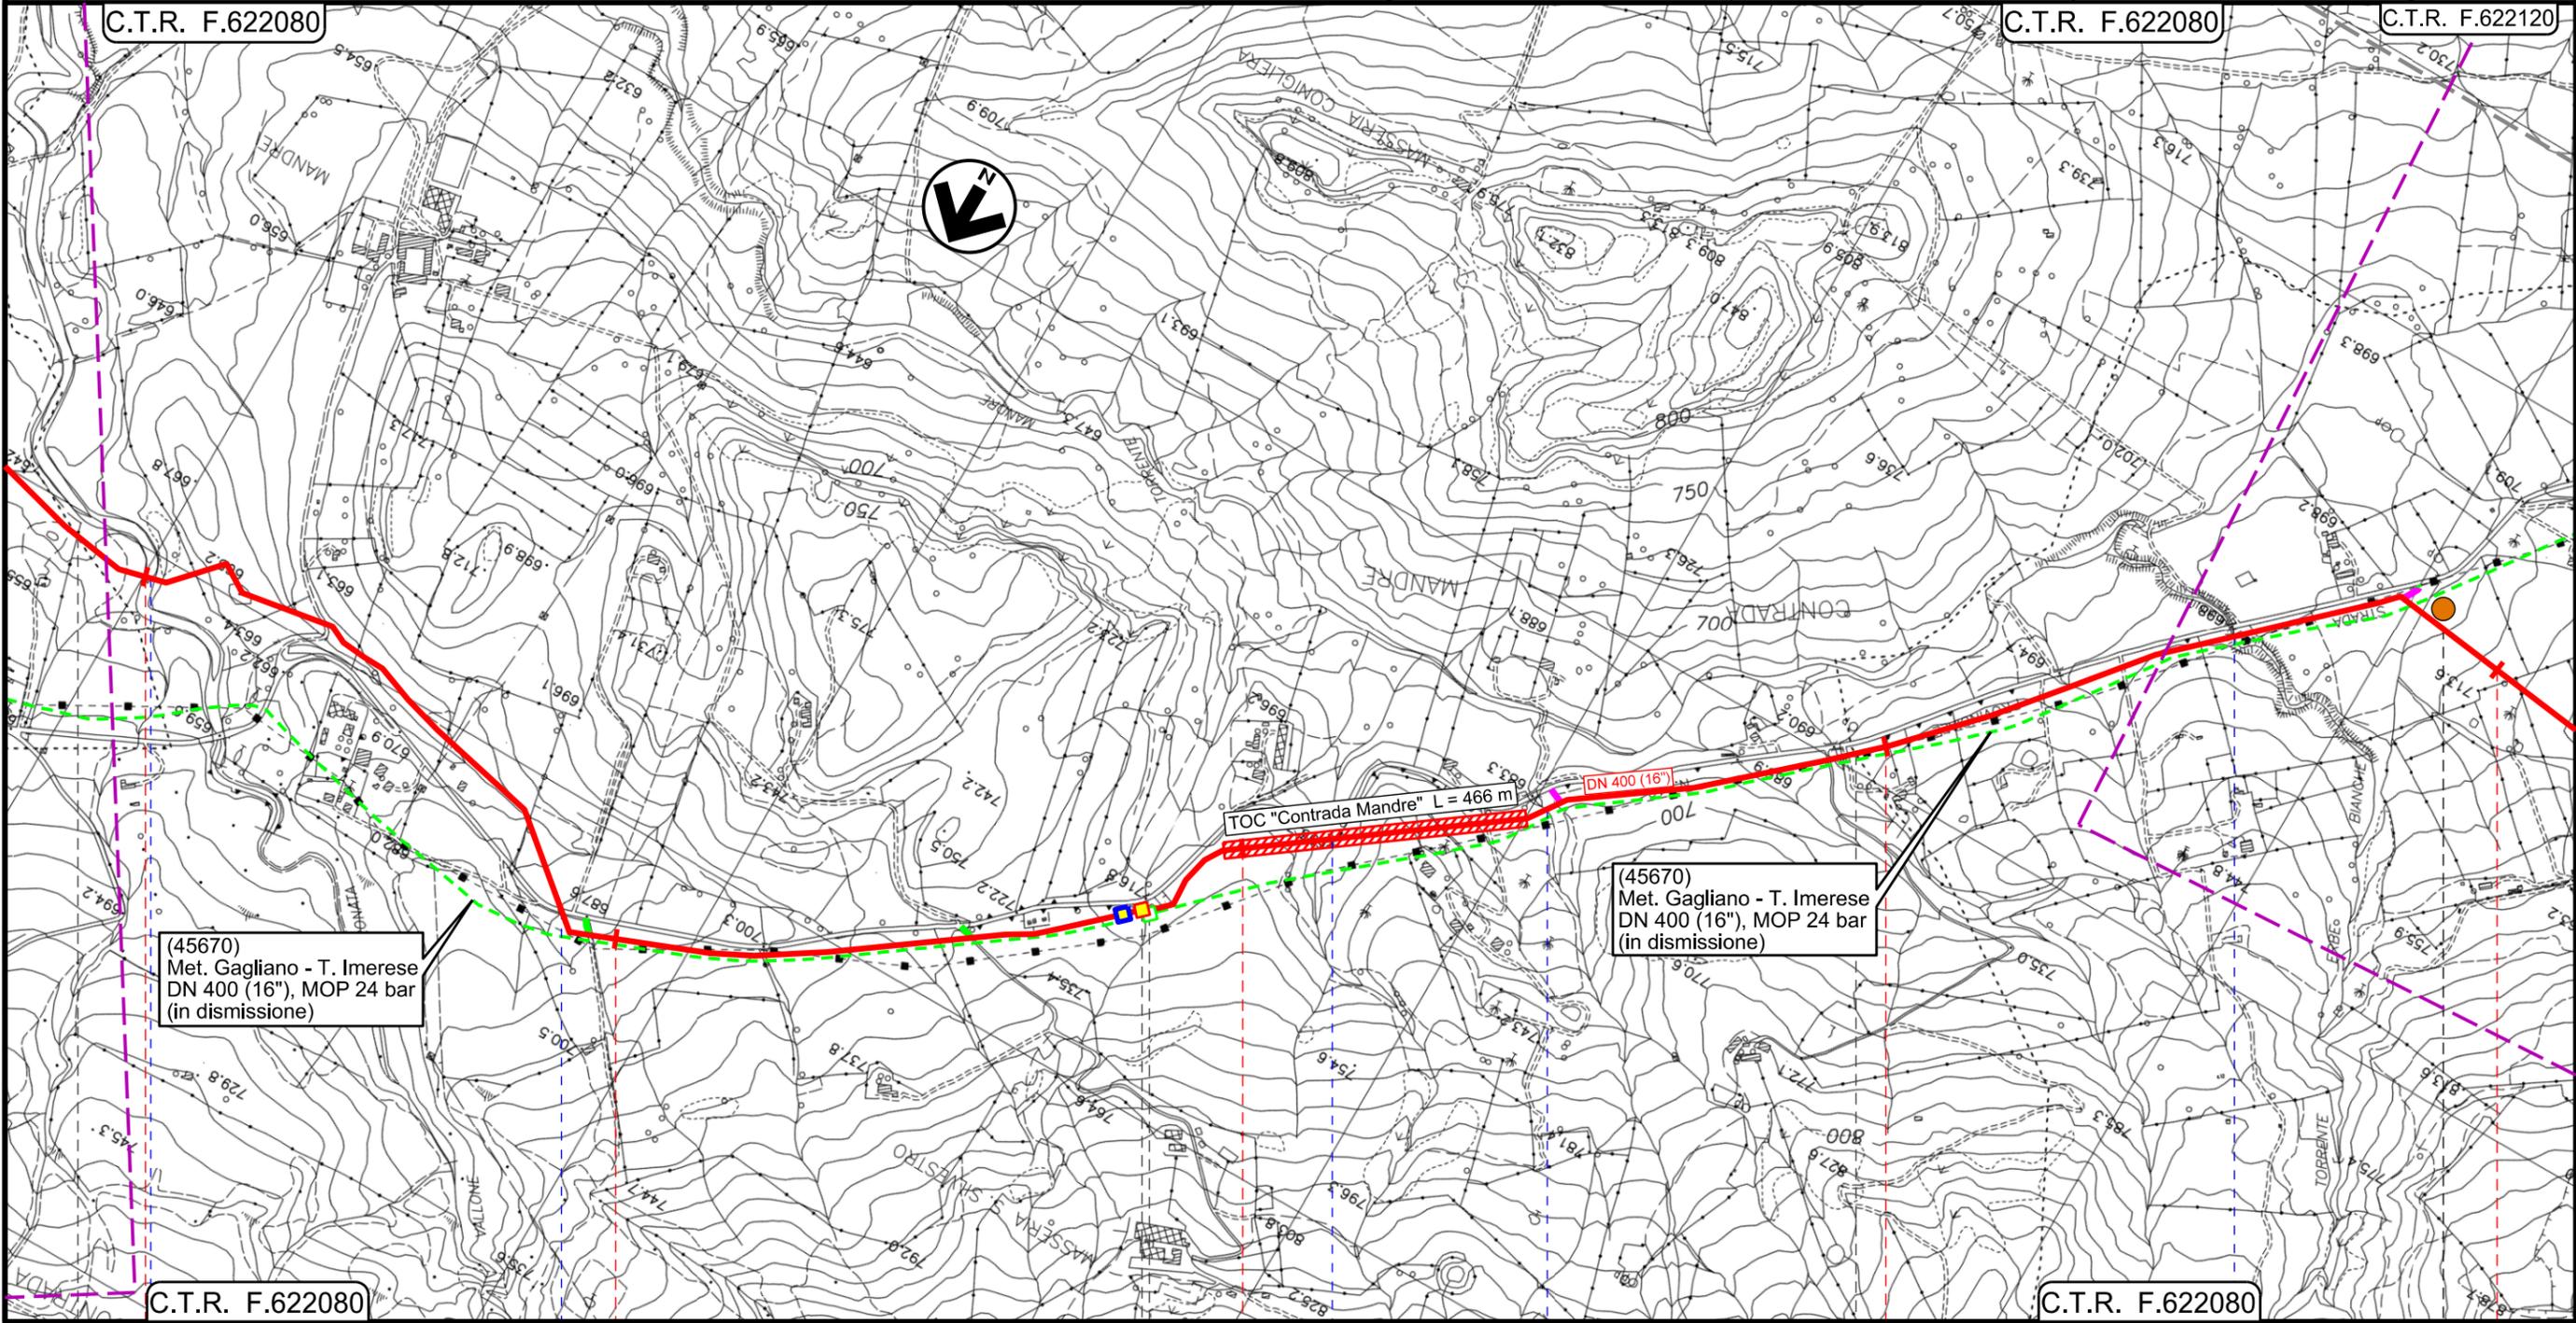

Il presente disegno e' di proprieta' aziendale - La Societa' tutelera' i propri diritti a termine di legge.

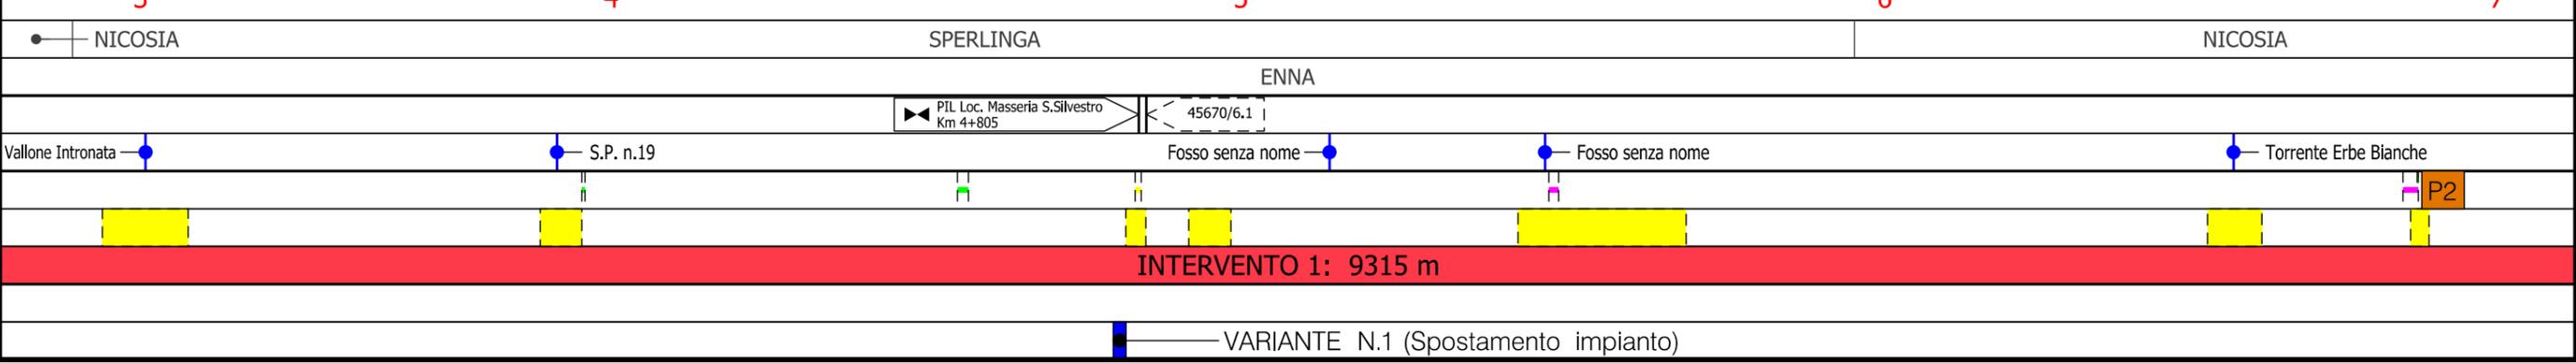


# Rifacimento Metanodotto Gagliano - T. Imerese DN 400 (16") / DN 300 (12"), DP 75 bar

FASE 2

## VARIANTI AL TRACCIATO DI PROGETTO

00	15/03/2021	EMISSIONE PER INTEGRAZIONI SIA	CASAGRANDE	DI RUSCIO	PEDINI	Foglio <b>9</b>
INDICE	DATA	REVISIONI	ELABORATO	VERIFICATO	APPROVATO	
		 		Dis. PG-TP-103		di 20
				Comm. NR/19188		Scala 1:1000

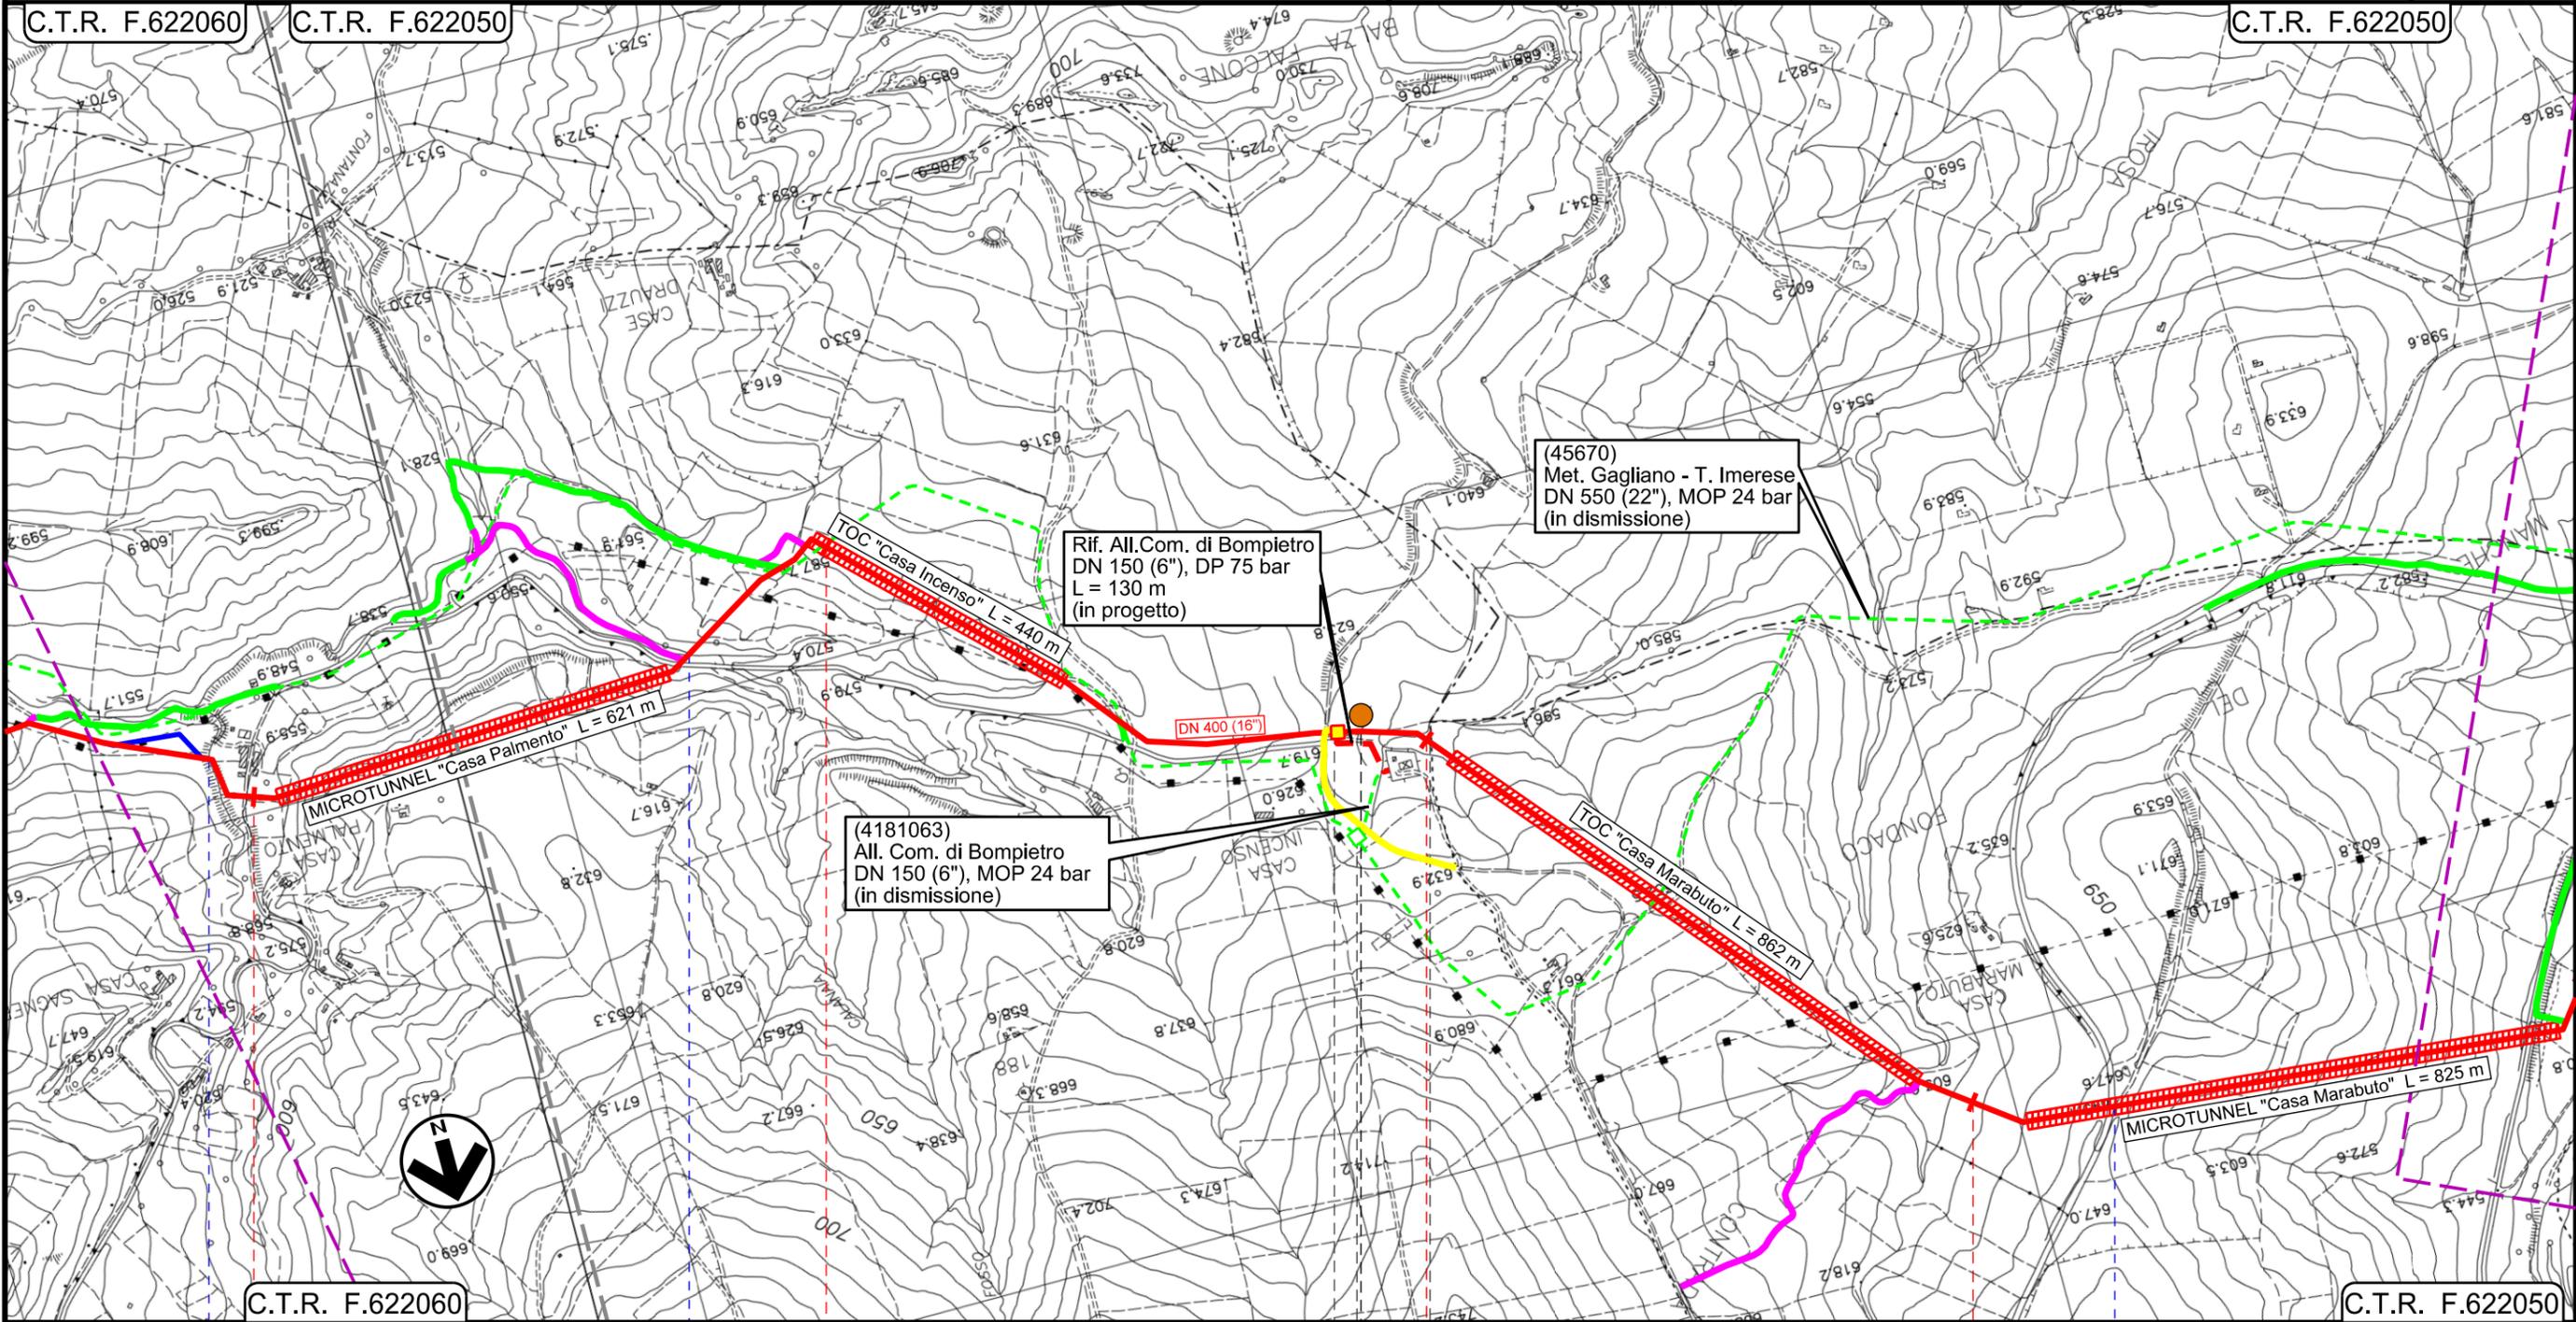

Il presente disegno e' di proprieta' aziendale - La Societa' tutelera' i propri diritti a termine di legge.



C.T.R. F.622060

C.T.R. F.622050

BOMPIETRO

BLUFI

PALERMO

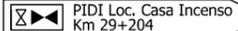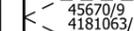Fosso senza nome

Rio Sagneferi

S.P. n.138

P9

INTERVENTO 4: 15595 m


VARIANTE N.2

# Rifacimento Metanodotto Gagliano - T. Imerese DN 400 (16") / DN 300 (12"), DP 75 bar


FASE 2

## VARIANTI AL TRACCIATO DI PROGETTO

00	15/03/2021	EMISSIONE PER INTEGRAZIONI SIA	CASAGRANDE	DI RUSCIO	PEDINI	Foglio <b>10</b> di 20 Scala 1:10000
INDICE	DATA	REVISIONI	ELABORATO	VERIFICATO	APPROVATO	
 			Dis. PG-TP-103			
			Comm. NR/19188			

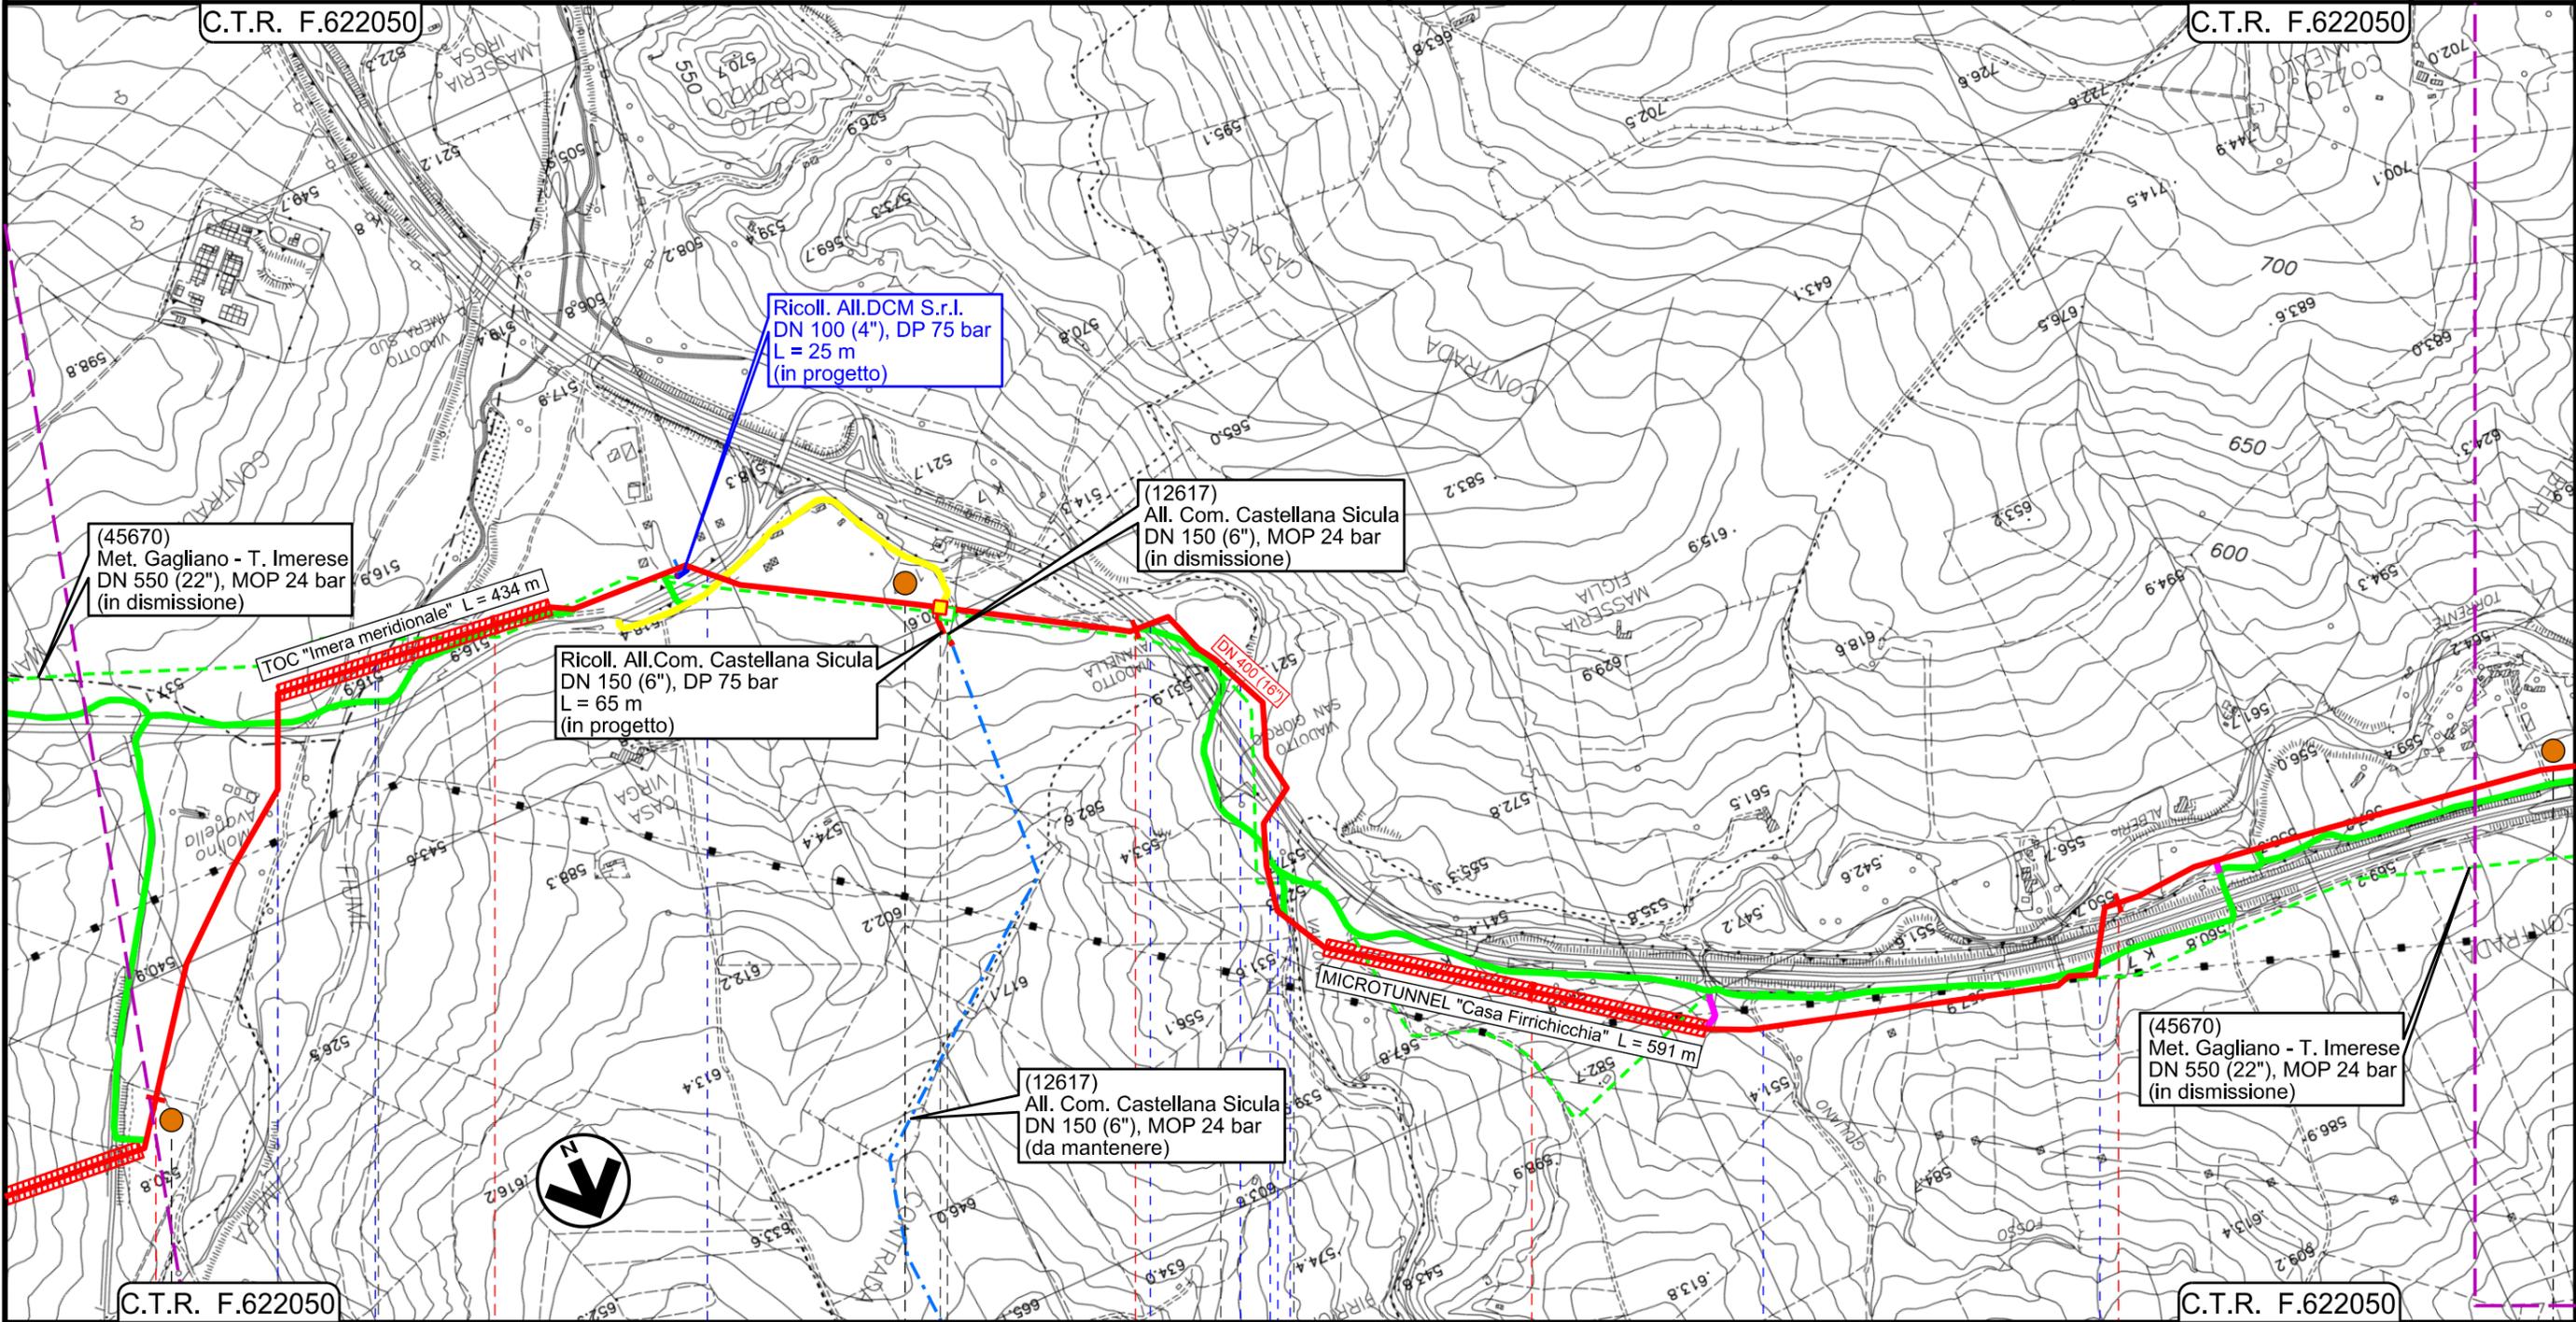

Il presente disegno e' di proprieta' aziendale - La Societa' tutelera' i propri diritti a termine di legge.

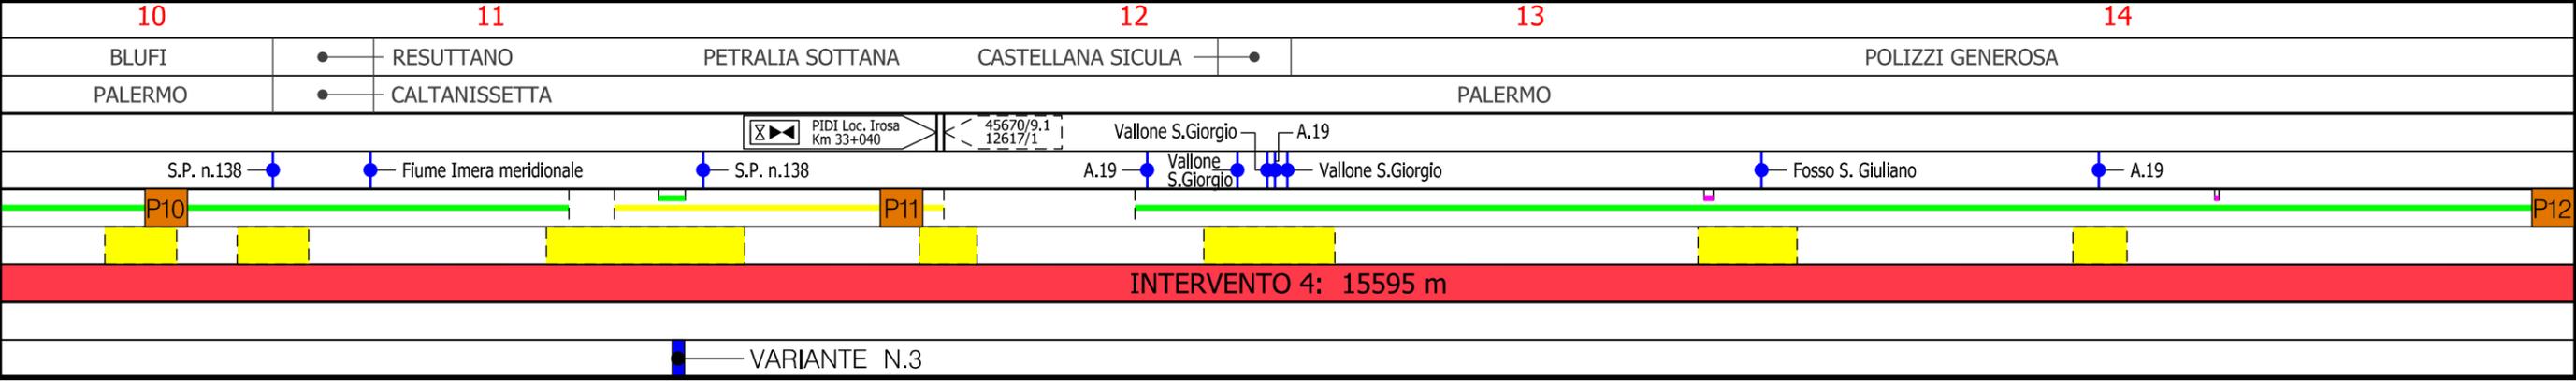


# Rifacimento Metanodotto Gagliano - T. Imerese DN 400 (16") / DN 300 (12"), DP 75 bar


FASE 2

VARIANTI AL TRACCIATO DI PROGETTO

00	15/03/2021	EMISSIONE PER INTEGRAZIONI SIA	CASAGRANDE	DI RUSCIO	PEDINI	Foglio <b>13</b>
INDICE	DATA	REVISIONI	ELABORATO	VERIFICATO	APPROVATO	
 			Dis. PG-TP-103			di 20
			Comm. NR/19188			Scala 1:1000

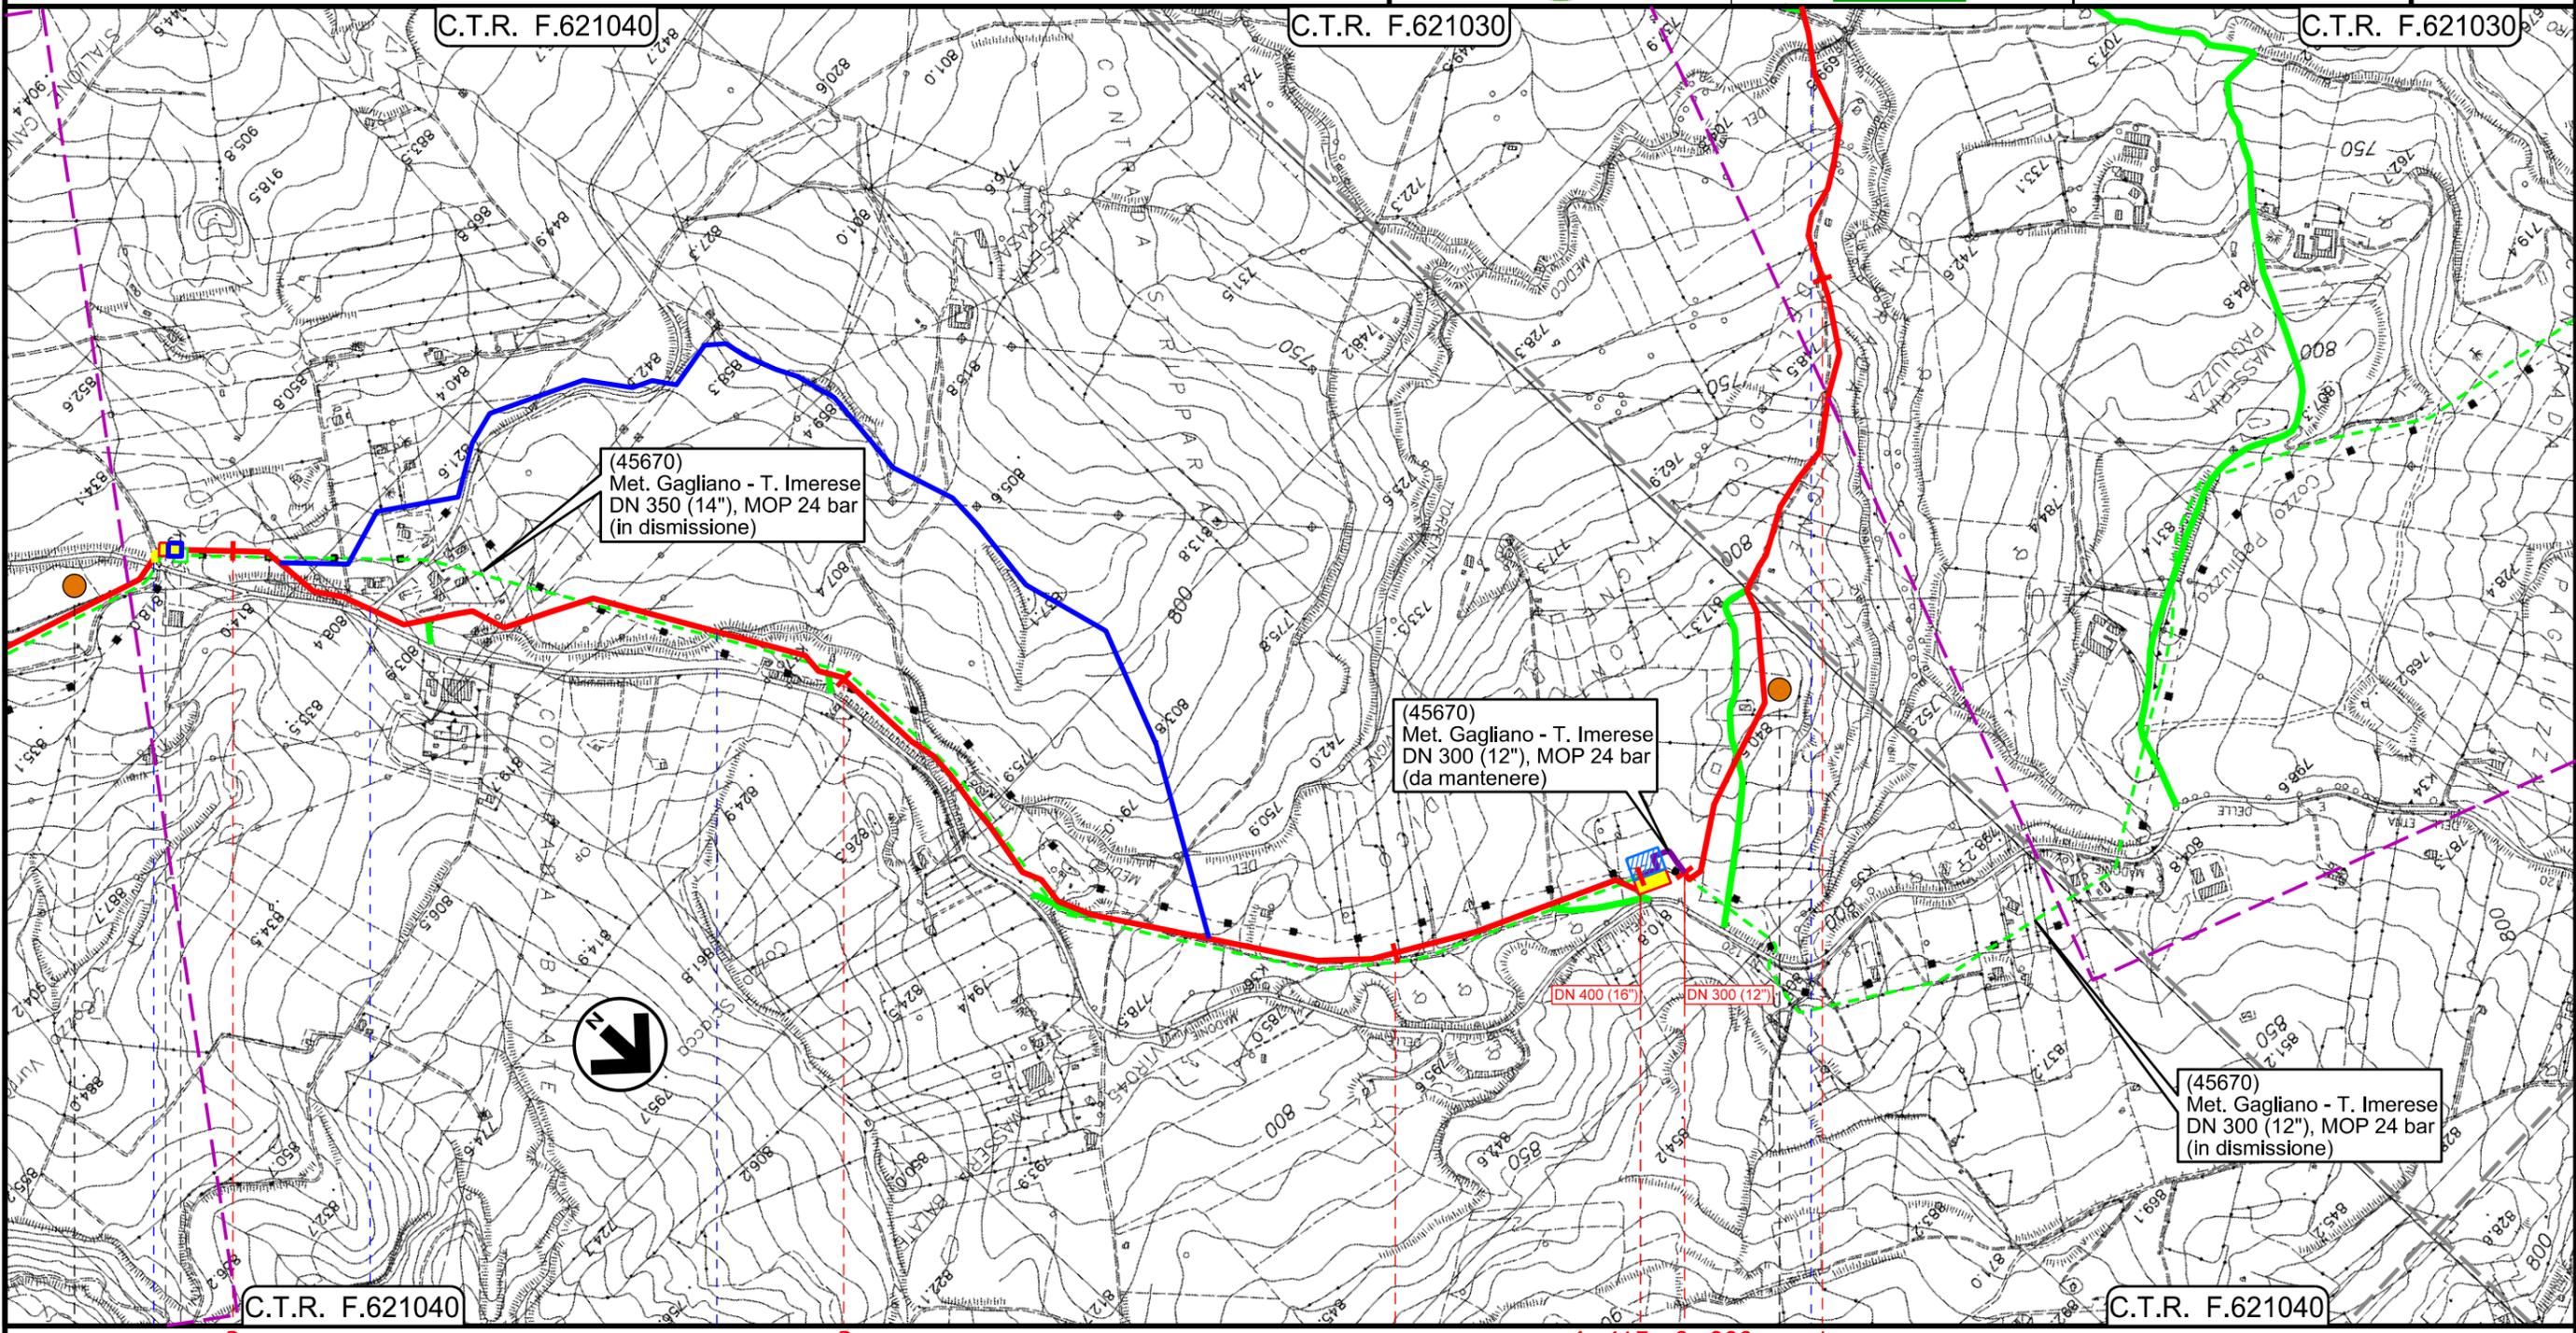

Il presente disegno e' di proprieta' aziendale - La Societa' tutelera' i propri diritti a termine di legge.

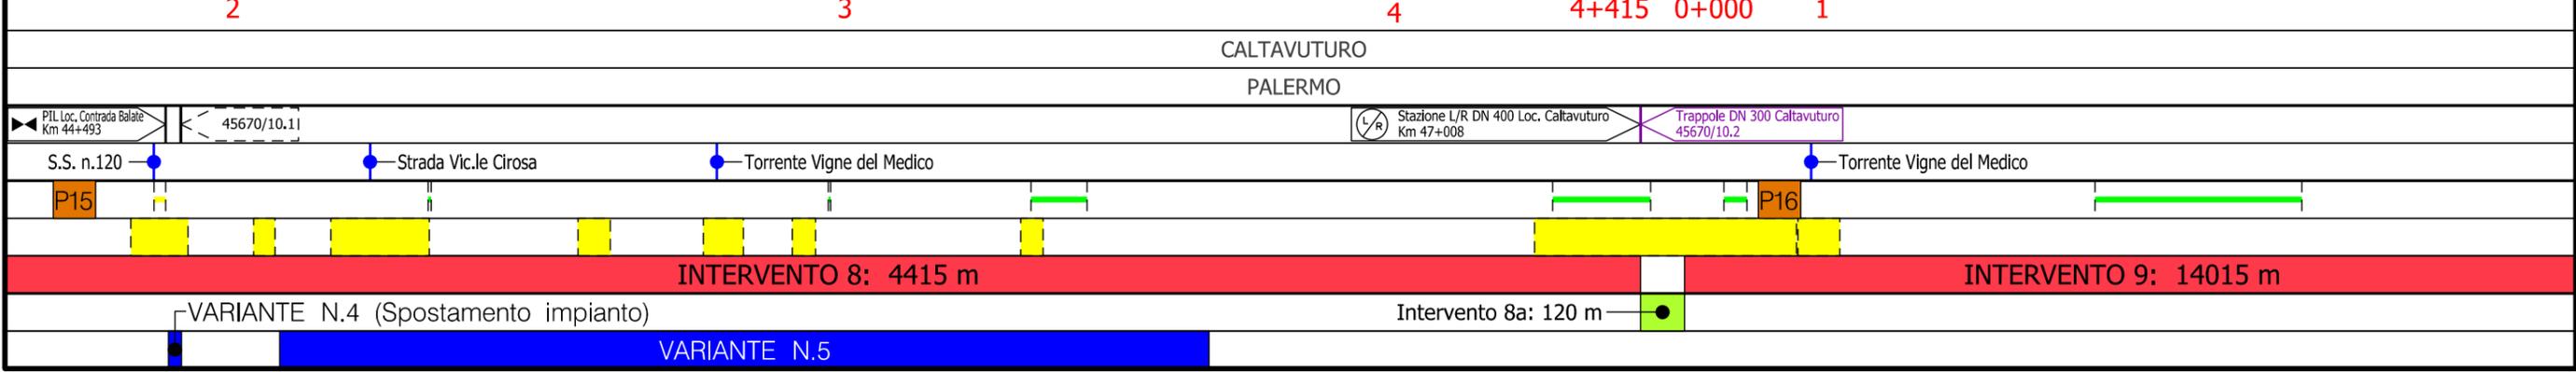


# Rifacimento Metanodotto Gagliano - T. Imerese DN 400 (16") / DN 300 (12"), DP 75 bar

FASE 2

VARIANTI AL TRACCIATO DI PROGETTO

00	15/03/2021	EMISSIONE PER INTEGRAZIONI SIA	CASAGRANDE	DI RUSCIO	PEDINI	Foglio <b>14</b>
INDICE	DATA	REVISIONI	ELABORATO	VERIFICATO	APPROVATO	di 20
						Scala 1:10000
			Dis. PG-TP-103			
			Comm. NR/19188			

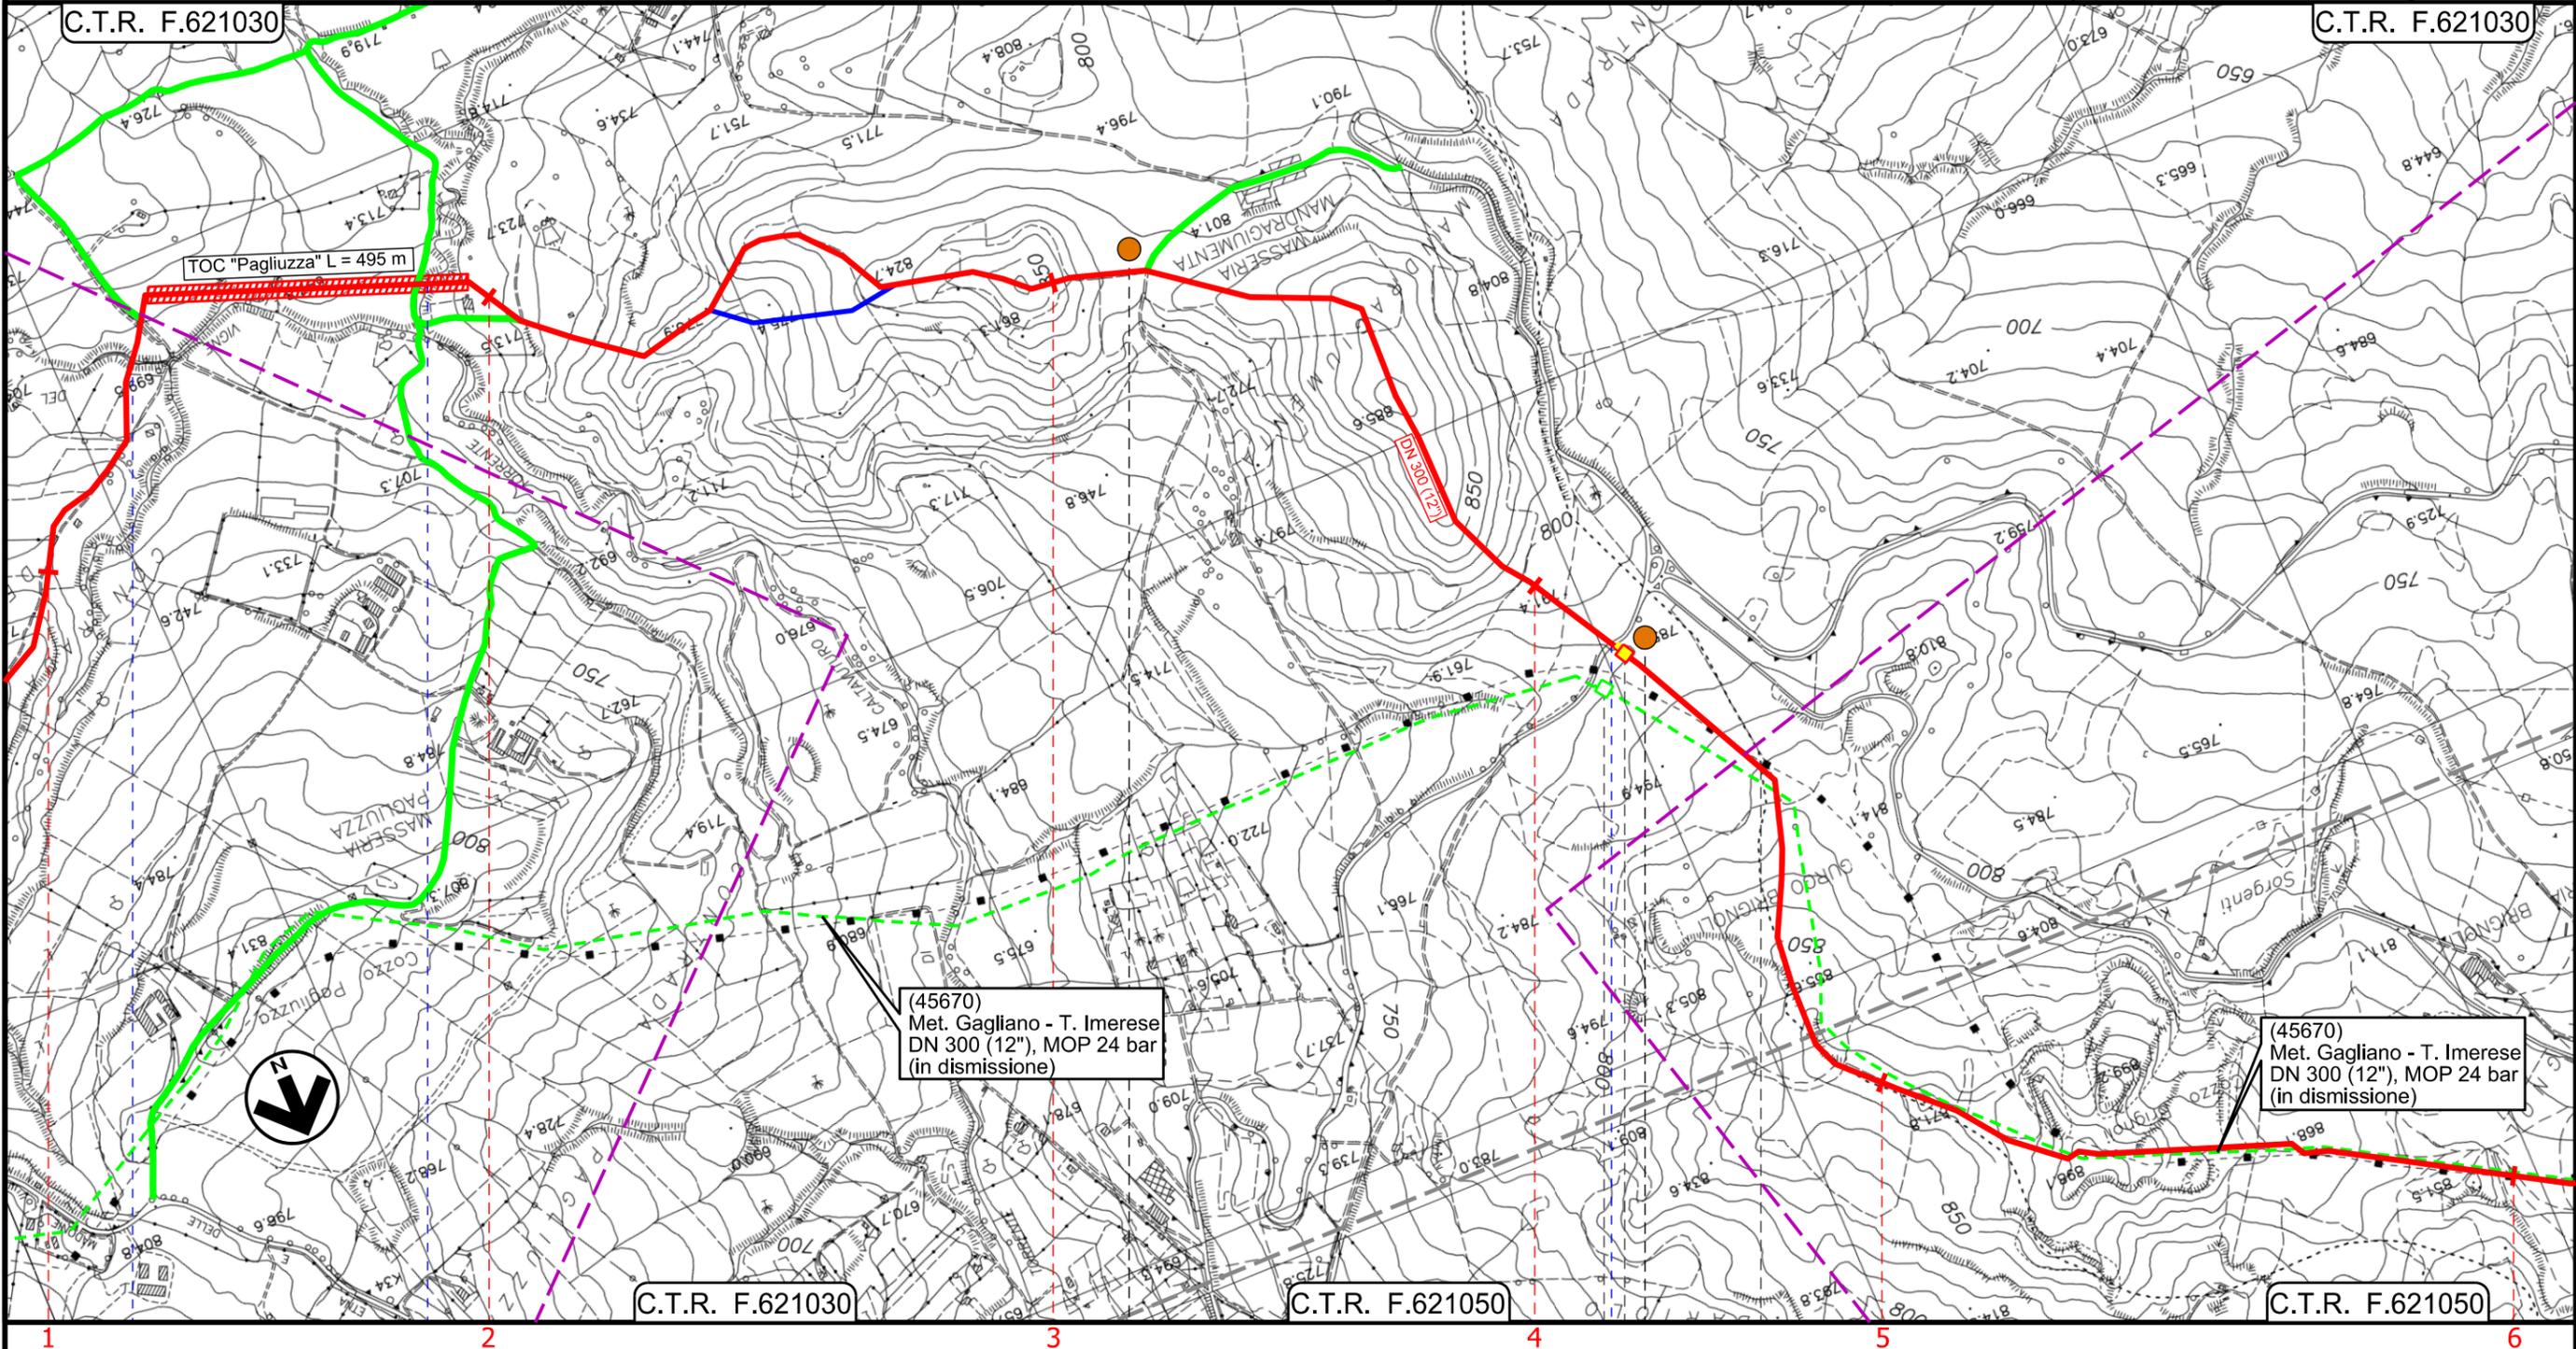

Il presente disegno e' di proprieta' aziendale - La Societa' tutelera' i propri diritti a termine di legge.


CALTAVUTURO	PALERMO	SCLAFANI BAGNI
INTERVENTO 9: 14015 m		
VARIANTE N.6		

Rifacimento Metanodotto Gagliano - T. Imerese  
DN 400 (16") / DN 300 (12"), DP 75 bar


FASE 2

VARIANTI AL TRACCIATO DI PROGETTO

00	15/03/2021	EMISSIONE PER INTEGRAZIONI SIA	CASAGRANDE	DI RUSCIO	PEDINI	Foglio <b>18</b>
INDICE	DATA	REVISIONI	ELABORATO	VERIFICATO	APPROVATO	di 20
			Dis. PG-TP-103			Scala 1:1000
			Comm. NR/19188			

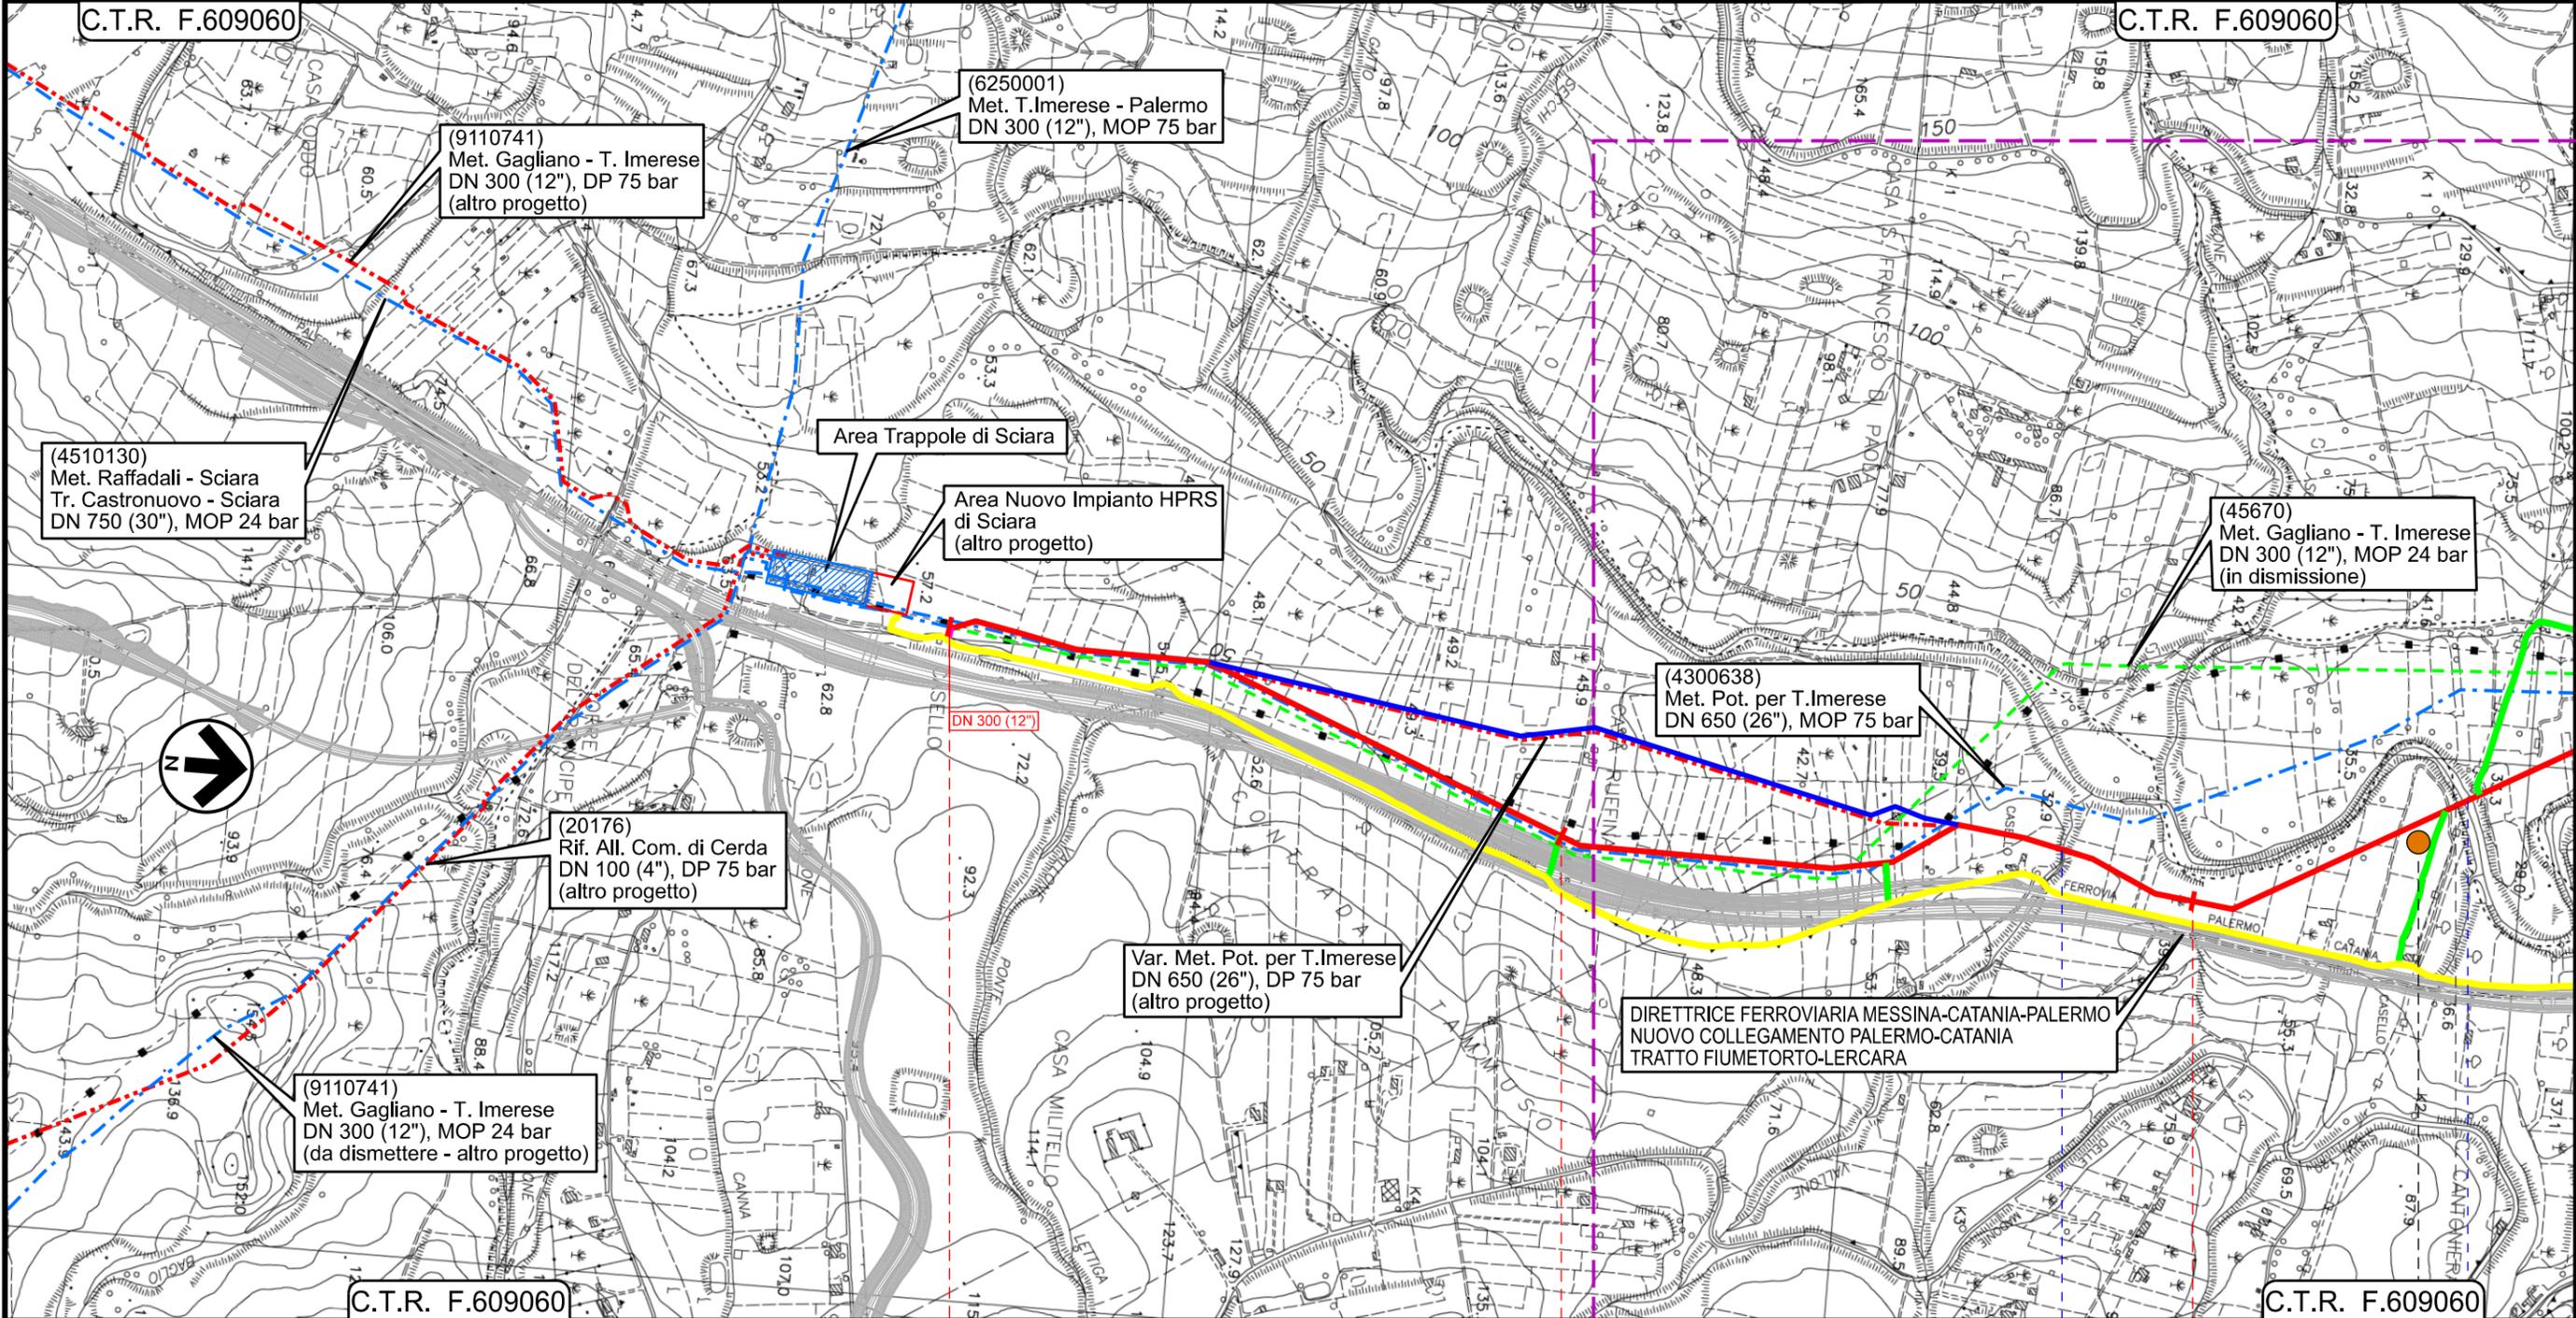

0+000 1 2  
PALERMO TERMINI IMERESE SCIARA

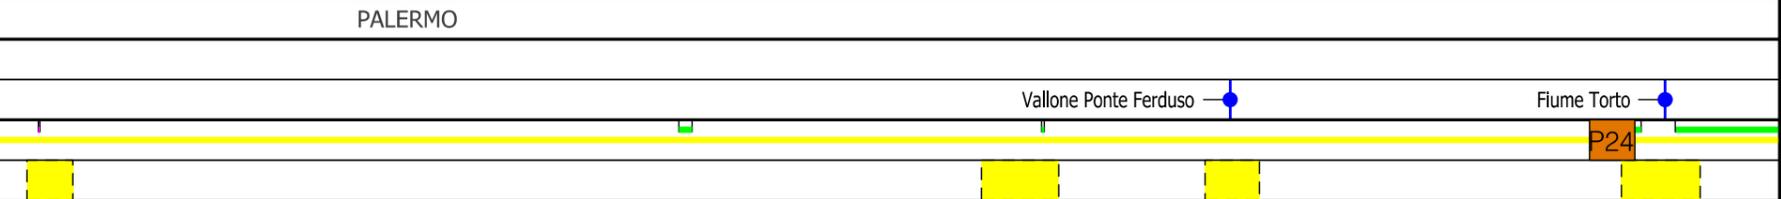

INTERVENTO 10: 3640 m

VARIANTE N.7


Il presente disegno e' di proprieta' aziendale - La Societa' tutelera' i propri diritti a termine di legge.

Rifacimento Metanodotto Gagliano - T. Imerese  
DN 400 (16") / DN 300 (12"), DP 75 bar

FASE 2

VARIANTI AL TRACCIATO DI PROGETTO

00	15/03/2021	EMISSIONE PER INTEGRAZIONI SIA	CASAGRANDE	DI RUSCIO	PEDINI	Foglio <b>19</b>
INDICE	DATA	REVISIONI	ELABORATO	VERIFICATO	APPROVATO	di 20
			Dis. PG-TP-103			Scala 1:1000
			Comm. NR/19188			

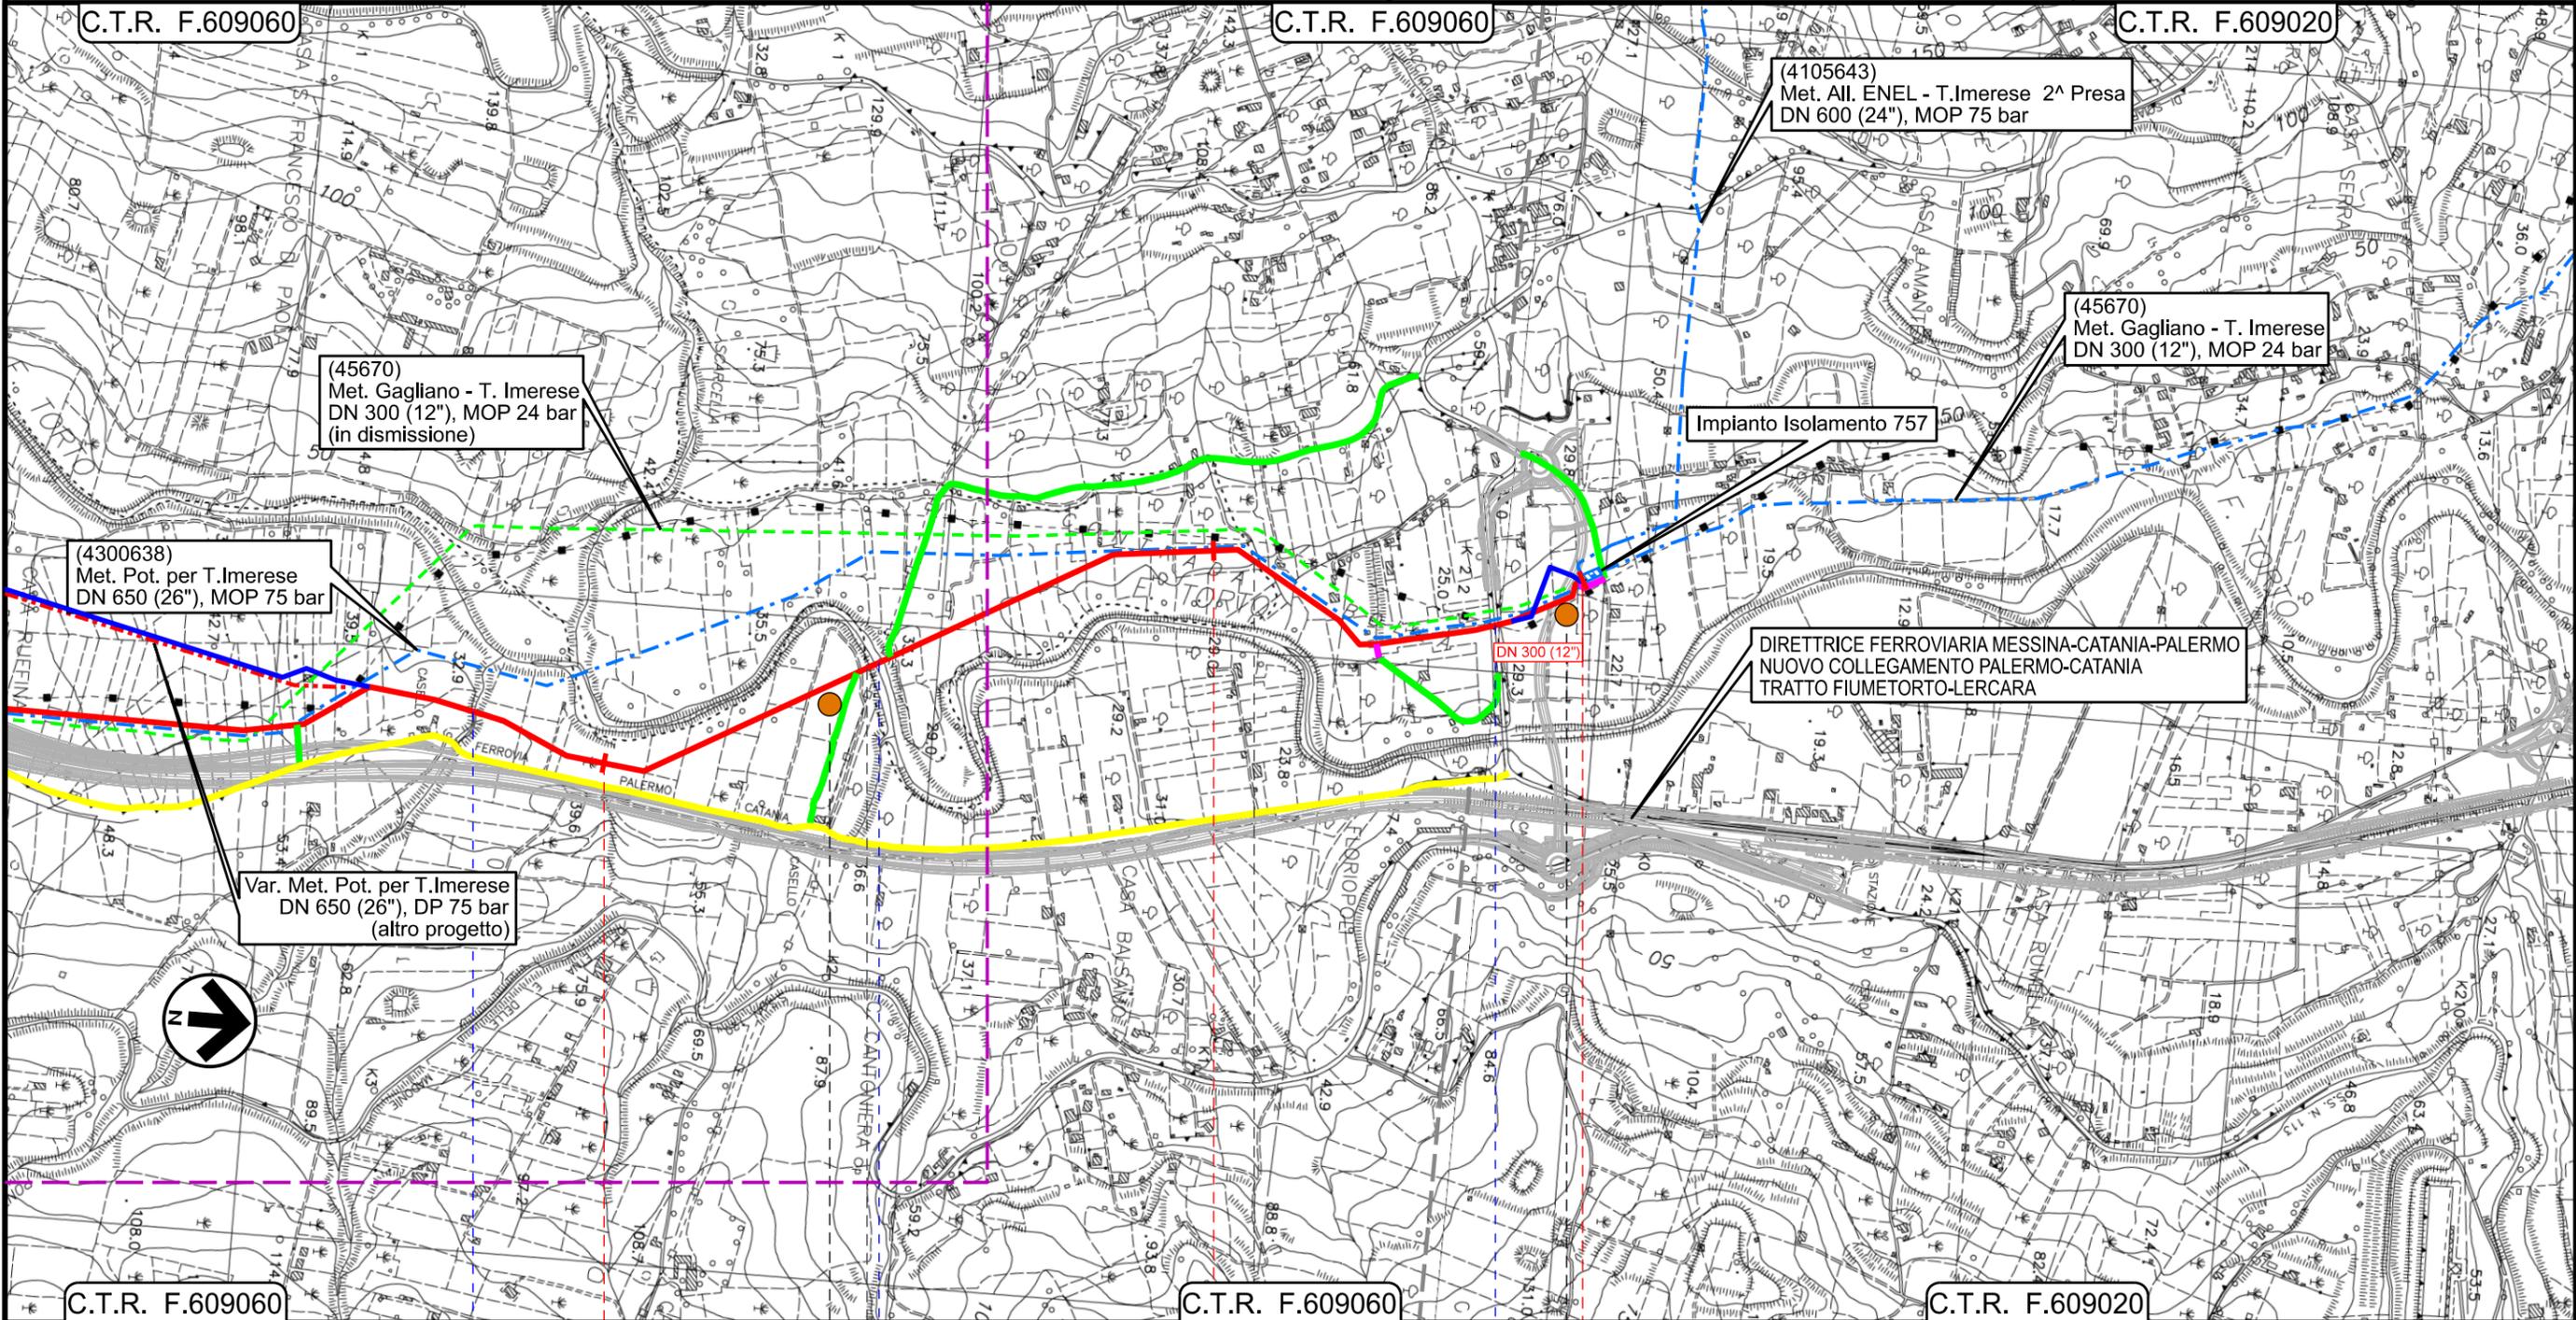

Il presente disegno e' di proprieta' aziendale - La Societa' tutela i propri diritti a termine di legge.



VARIANTE N.7 VARIANTE N.8

00	15/03/2021	EMISSIONE PER INTEGRAZIONI SIA	CASAGRANDE	DI RUSCIO	PEDINI
INDICE	DATA	REVISIONI	ELABORATO	VERIFICATO	APPROVATO
			Dis. PG-TP-103		
			Comm. NR/19188		



**LEGENDA**

**SIMBOLOGIA CARTOGRAFICA**

- |  |  |  |   |
|--|--|--|---|
|  | Metanodotto in progetto  |  | Impianti di linea in progetto   |
|  | Varianti Metanodotto in progetto                                   |  | Impianti di opere connesse in progetto                                  |
|  | Metanodotti in progetto (altre opere)                              |  | Impianti di linea da porre fuori esercizio e recuperare                 |
|  | Metanodotto e opere connesse da porre fuori esercizio e recuperare |  | Impianti di linea in esercizio  |
|  | Metanodotti in esercizio   |  | Impianti esistenti da ricollegare                                       |
|  | Altre condotte di terzi  |  | Gallerie, Tunnel, Mini-Microtunnel, Raise Boring, T.O.C. e Direct Pipe. |
|  | Opere connesse in progetto   |  | Piazzola di stoccaggio tubazioni  |
|  | Aree impianti stacco-terminale in progetto                         |  | Depositi temporanei   |
|  | Aree impianti stacco-terminale esistenti                           |  | Strada di accesso all'impianto  |
|  | Limite sovrapposizione fogli                                       |  | Adeguamento strade esistenti  |
|  |  |  | Strade di accesso provvisorio   |
|  |  |  | Nuova viabilita'  |

**SIMBOLOGIA MECCANICA**

- |  |  |
|--|--|
|  | Punto di intercettazione di linea (P.I.L.)                                       |
|  | Punto di intercettazione di derivazione importante (P.I.D.I.)                    |
|  | Punto di intercettazione di derivazione semplice con stacco da P.I.L. (P.I.D.S.) |
|  | Punto di intercettazione e derivazione semplice con stacco da Linea (P.I.D.S.)   |
|  | Punto di intercettazione con discaggio di allacciamento (P.I.D.A.)               |
|  | Punto predisposto per il discaggio di allacciamento (P.P.D.A.)                   |
|  | Punto di sezionamento elettrico terminale (P.S.E.T.)                             |
|  | Stazione predisposta per lancio e ricevimento PIG                                |
|  | Impianto di riduzione/regolazione della pressione                                |

Progressiva chilometrica	N.
Comuni	
Province	
Impianti	
Attraversamenti	
Strade - Piste - Piazzole tubazioni	
Fascia di lavoro	
Interventi	
Tratti Esistenti da Ricollegare e Posa Polifora	
Variante	