

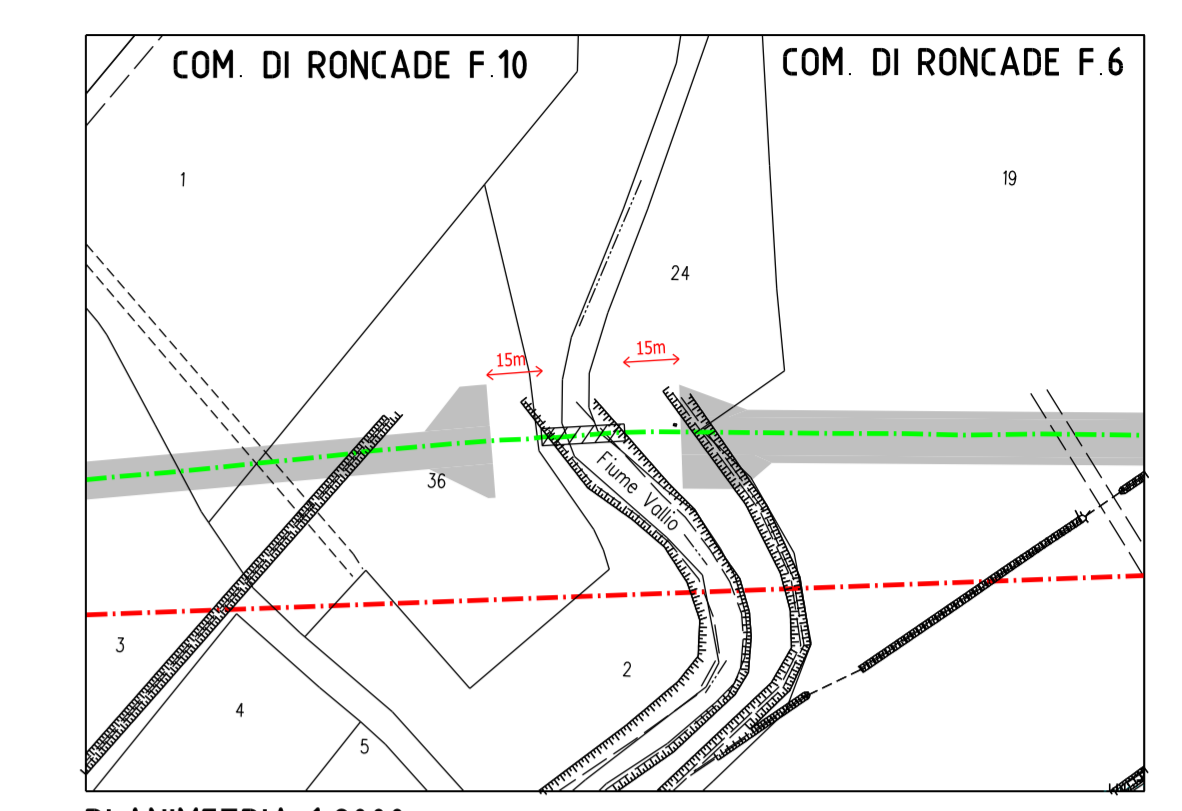


Rimozione

SEZIONE 1
 SCALA 1:200

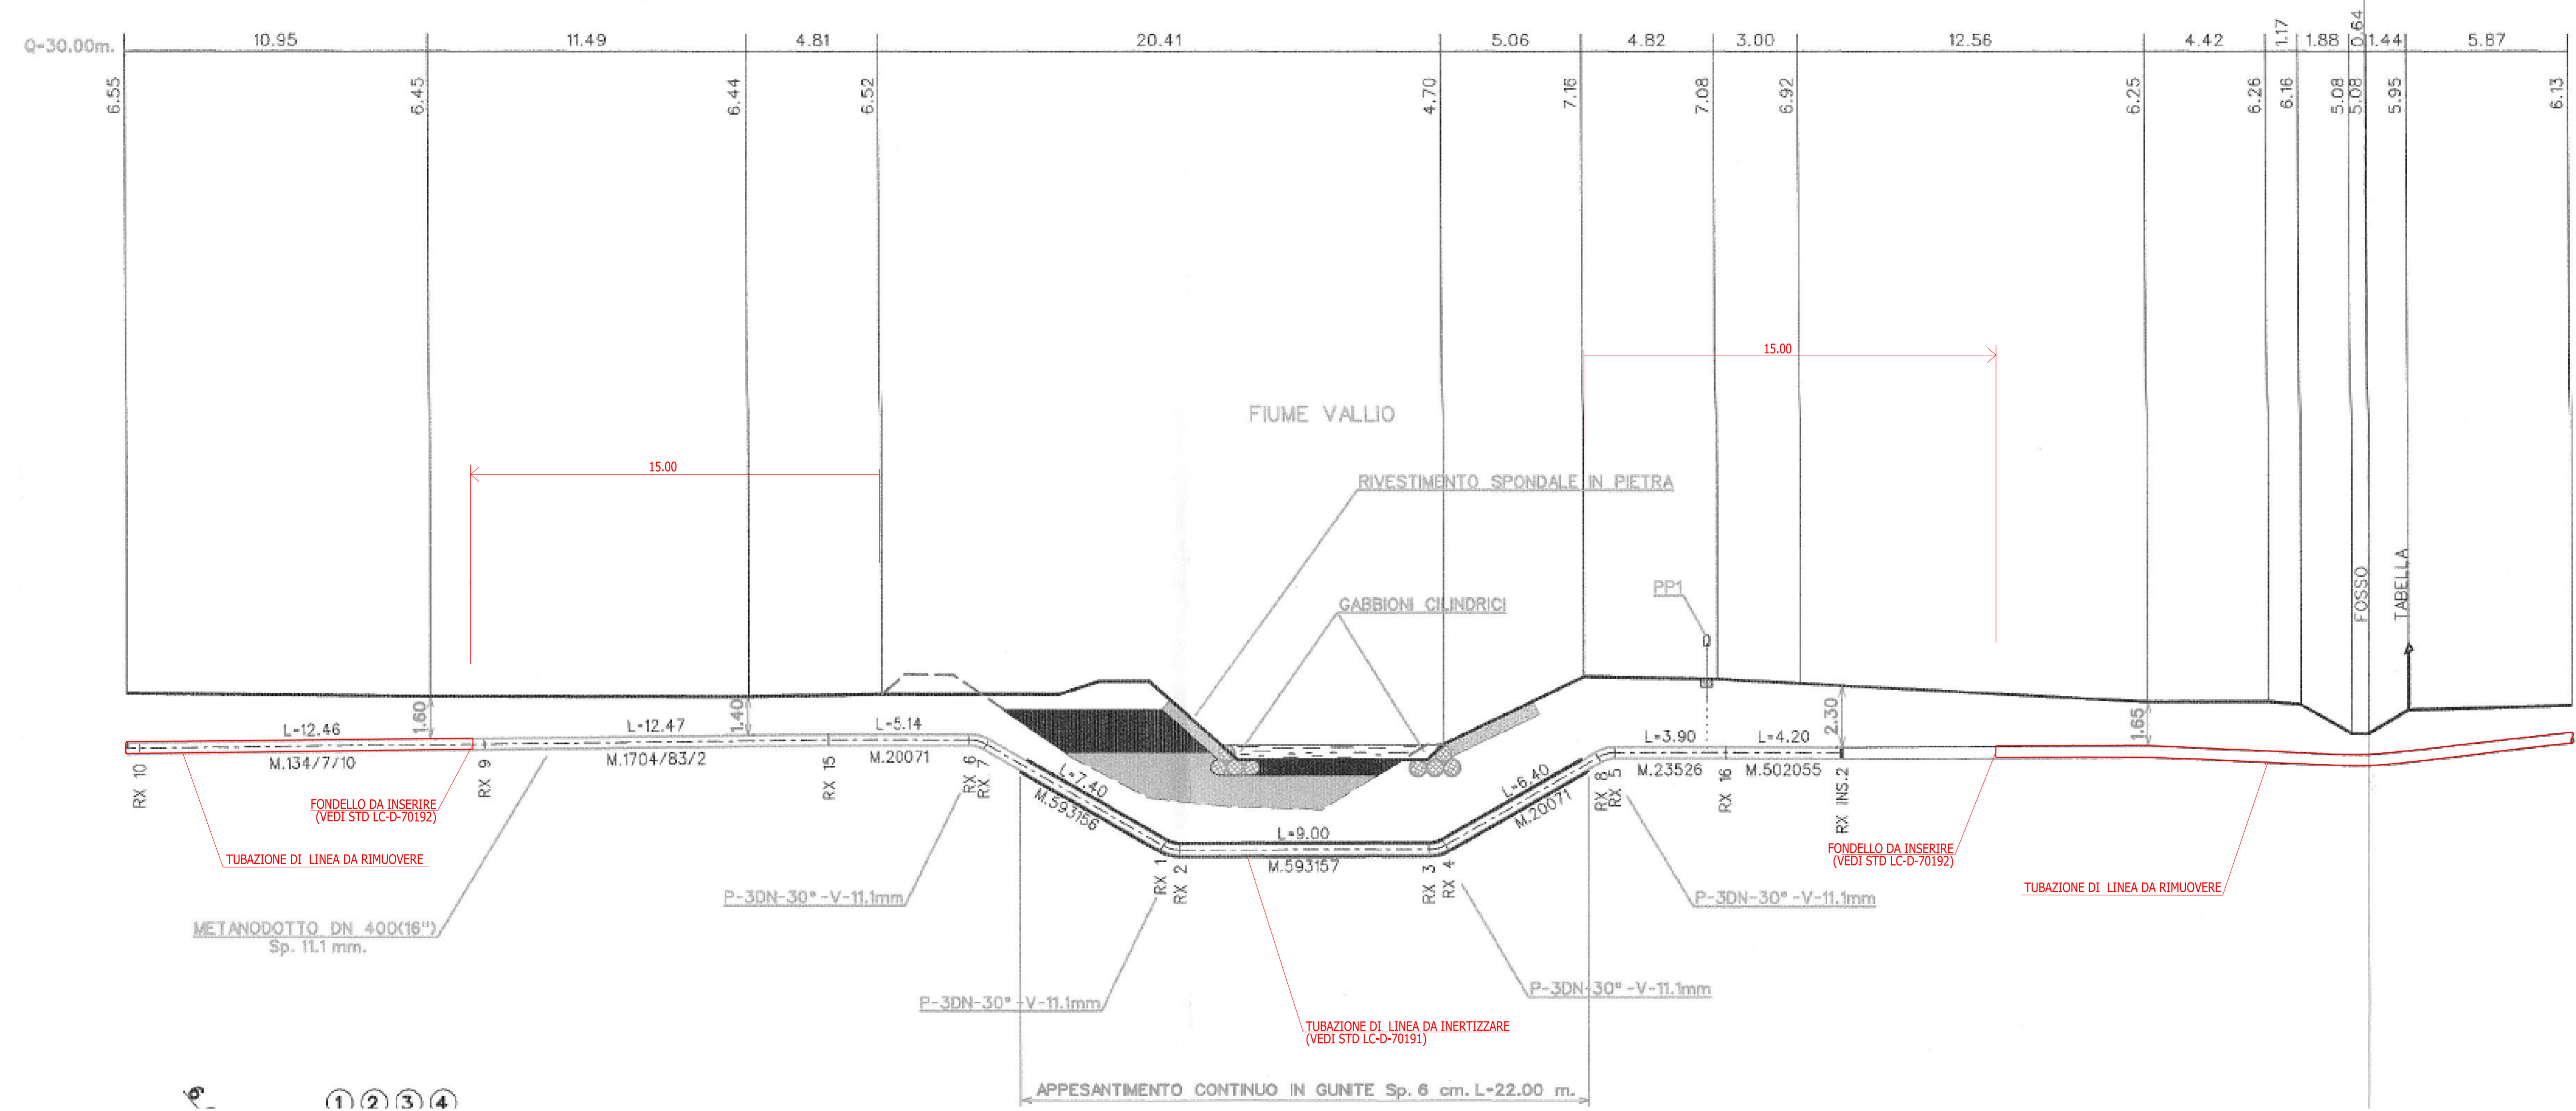

PLANIMETRIA 1:2000
 COMUNE DI RONCADE (TV) F.6-10

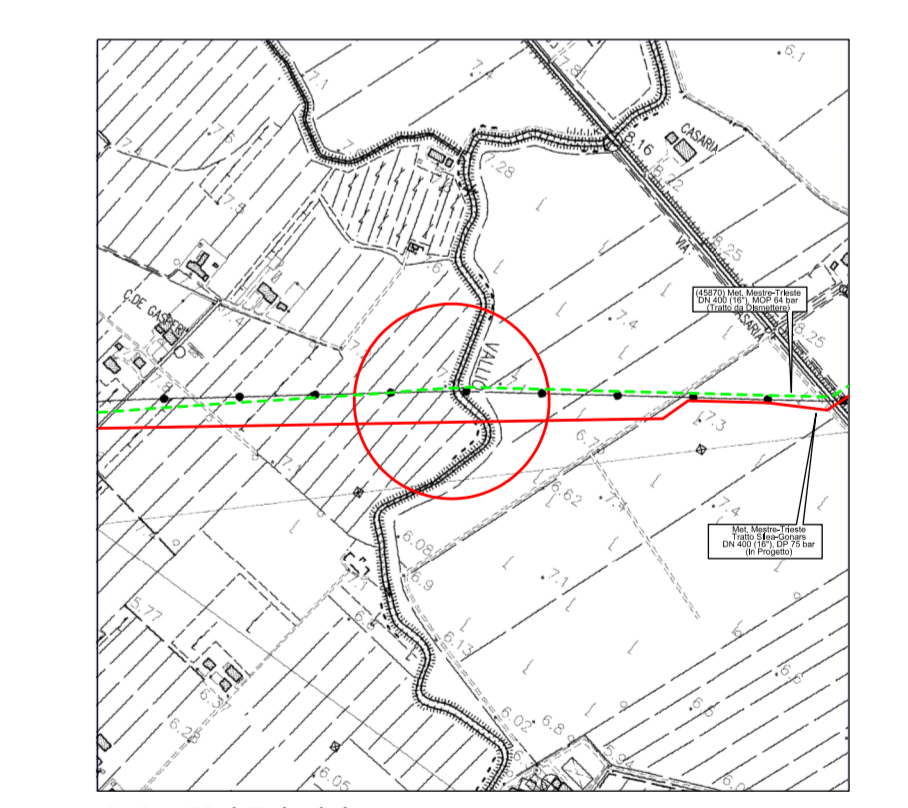

COROGRAFIA 1:10000

① ② ③ ④

1	25/10/2019	AGGIORNAMENTO	TARINI	PALOZZO	SABBATINI
0	15/03/2019	EMMISSIONE PER APPALTO - LOTTO 1	TARINI	PALOZZO	SABBATINI
Rev	DATA	DESCRIZIONE	ELABORATO	VERIFICATO	APPROVATO
CLIENTE	PROGETTISTA		WBS CLIENTE		UNITA'
SAIPEM		SAIPEM	NOV/1957/R-L01		900
Impianto: MET, MESTRE-TRIESTE TR. SILEA-GONARS (9110346) DISMISSIONE 45070 MET, MESTRE-TRIESTE TRATTO SILEA-GONARS DN 400 (16"), MOP 64 BAR 1° TRATTO		COM. SAIPEM 023089		DISEGNO	
				LC-3C-83008	
				REVISIONE 1	
				FG 1 DI 1	
				SCALA 1:100	
Attraversamento Fiume Vallio					