STATO ATTUALE: estratto da elaborato as built "FIUME LIVENZA – STR. PROV. MOTTA – S. STINO DI LIVENZA" DIS. 3GC-0167

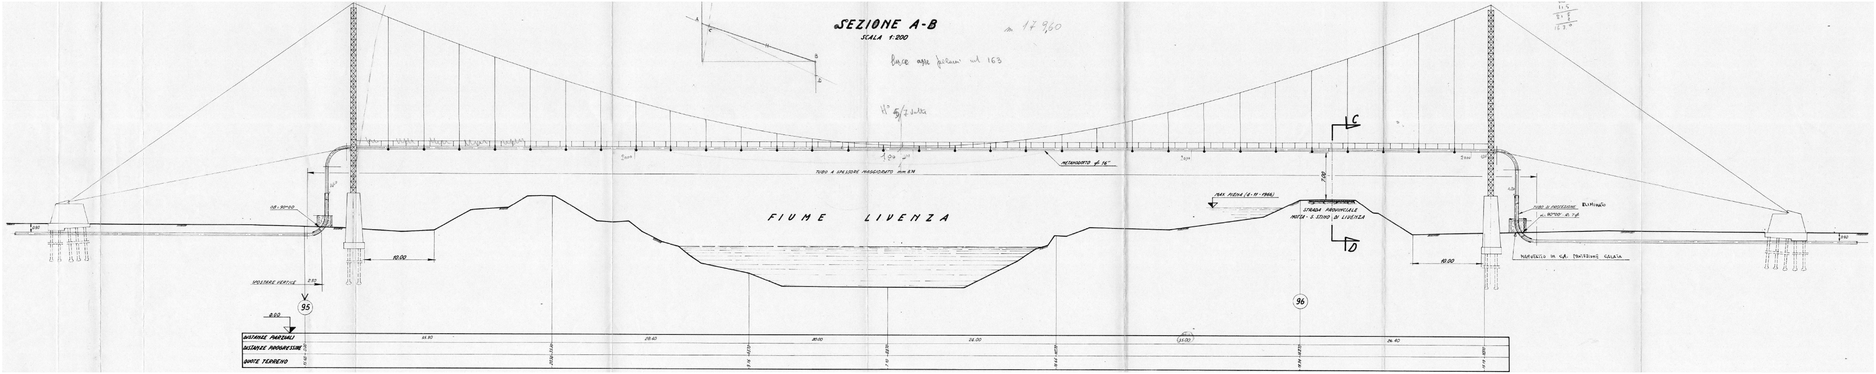

STATO DI PROGETTO: Rimozione integrale "FIUME LIVENZA – STR. PROV. TREVISO n.52 del LIVENZA"

Rimozioni

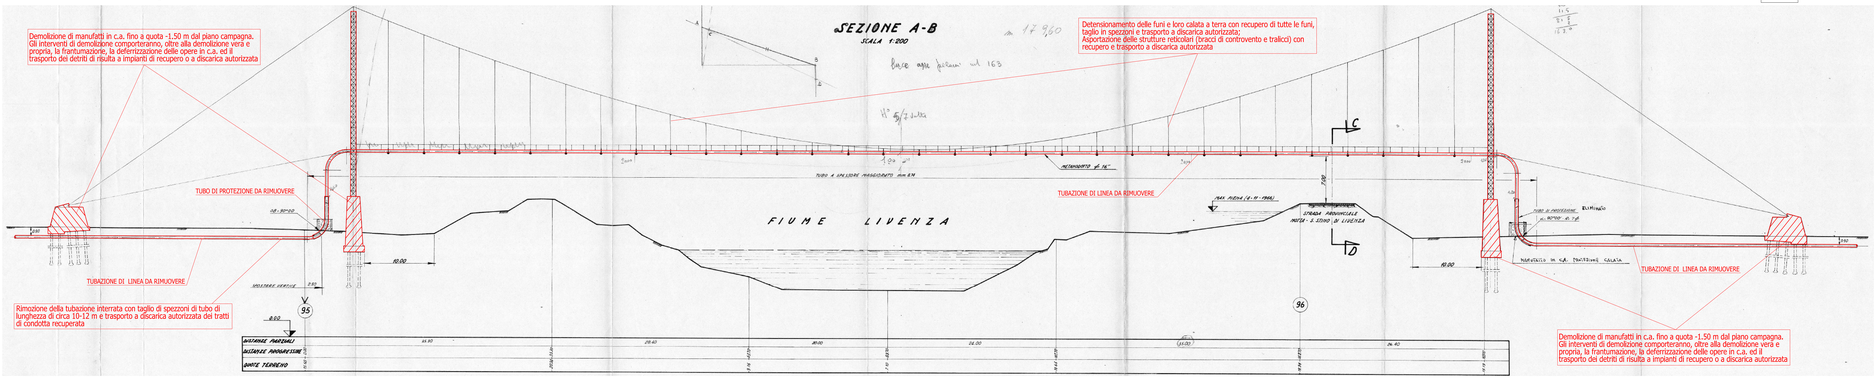

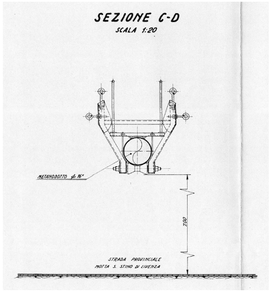

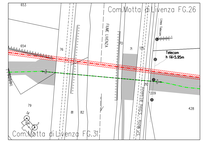

PLANIMETRIA 1:2000
COMUNE DI MOTTA DI LIVENZA (TV) F.26-31

COROGRAFIA 1:10000

DISEGNI DI RIFERIMENTO	N.
PLANIMETRIA CATASTALE SPESE IN DIMINUZIONE CON ARSS DISCOPAZIONE LAVORI	98.046-PL-0108-LB-RE-B2042

Rev.	DATA	DESCRIZIONE	REDATTO	VERIFICATO	APPROVATO
1	15/10/2020	EMISSIONE PER APPALTO - LOTTO 1	FALDUTO	CARRATTIN	SARRATTIN

CLIENTE: Snam

PROGETTISTA: SAIPEM

Impianto: MET- MESTRE-TRIESTE TR. SILEA-GONARS
(91/02346) DISMISSIONE 40870 MET. MESTRE-TRIESTE
TRATTO SILEA-GONARS DN 400 (16"), MOP 64 BAR
5° TRATTO

Attraversamento: Fiume Livenza – Str. Prov. Treviso n.52 del Livenza

MEF CLIENTE: MI-YPES-16-LAT
MEF SAIPEM: 3GC-0167

DISEGNO: LC-SC-83900

REVISIONE: 1

FG. 1 DI 1

SCALA: 1:200

MI-WEBMAS-AUT-DISEGNI-LC-RE-BEPMER.REV-1