



— Rimozioni

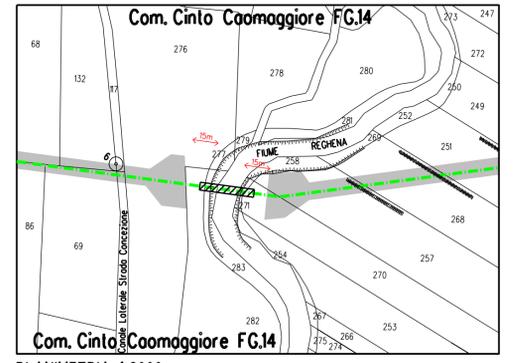

PLANIMETRIA 1:2000  
COMUNE DI CINTO CAOMAGGIORE (VE) F. 14

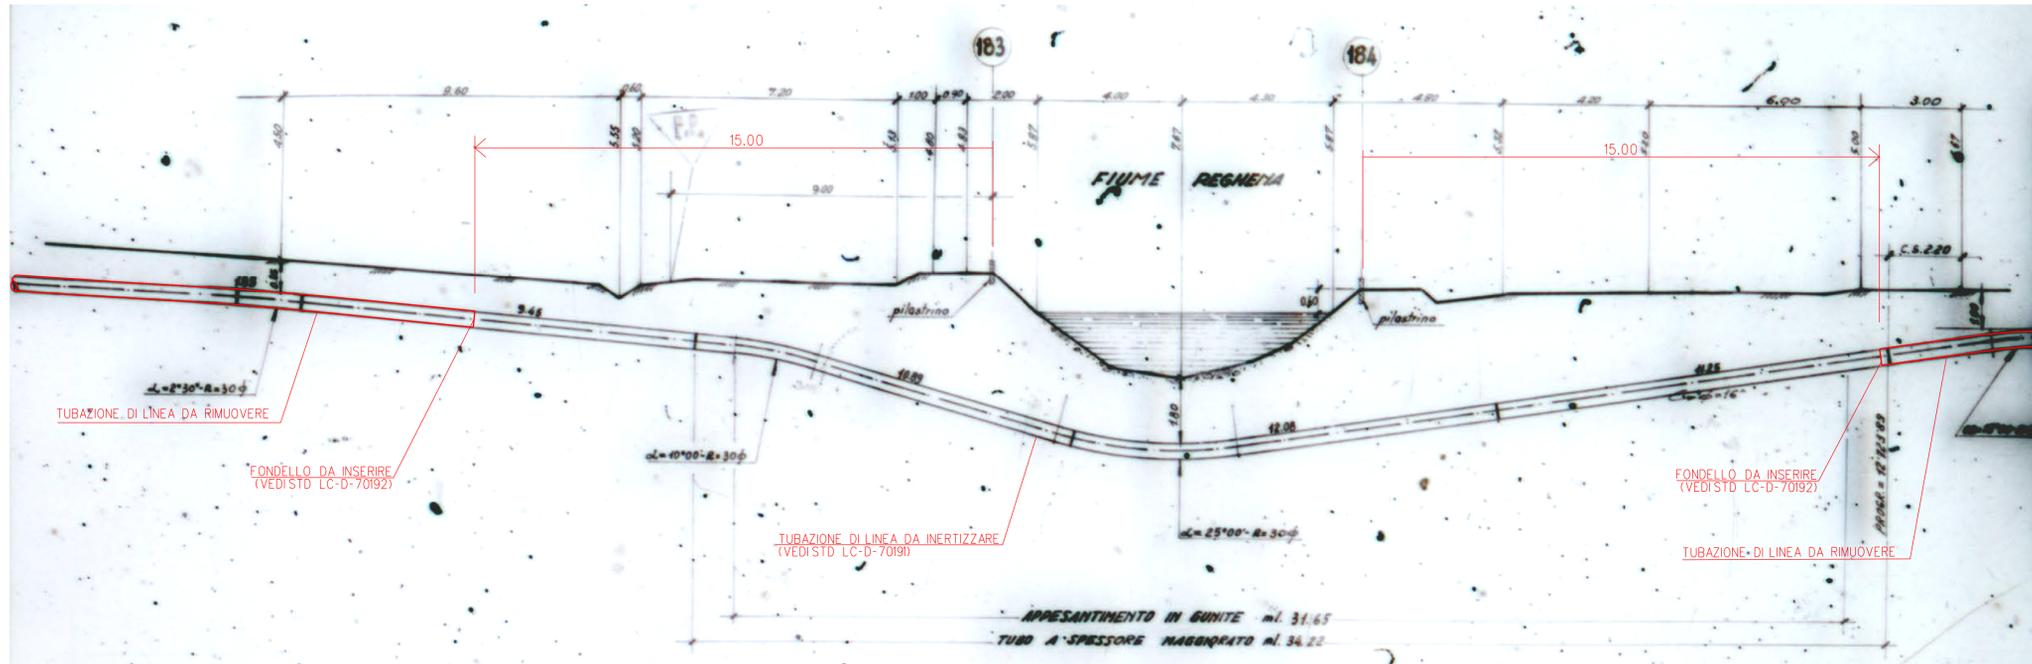

COROGRAFIA 1:10000

1	15/03/2019	AGGIORNATO MODALITA' RIMOZIONE	TARINI	PALOZZO	SABBATINI
0	15/03/2019	EMISSIONE PER APPALTO - LOTTO 1	TARINI	PALOZZO	SABBATINI
Rev.	DATA	DESCRIZIONE	ELABORATO	VERIFICATO	APPROVATO
CLIENTE			PROGETTISTA		
Impianto: MET. MESTRE-TRIESTE TR. SILEA-GONARS (9110346) DISMISSIONE 45870 MET. MESTRE-TRIESTE TRATTO SILEA-GONARS DN 400 (16"), MOP 64 BAR 7° TRATTO			WBS CLIENTE	UNITA'	
			NR/17157/R-L01	900	
			COO. TEC. 910346		
			COMM. SAIPEM	023088	
			DISEGNO	LC-B-83914	
			REVISIONE	1	
			FG	1	DI 1
			SCALA	1:100	