## PIANTA SCAVI

Scala 1:200

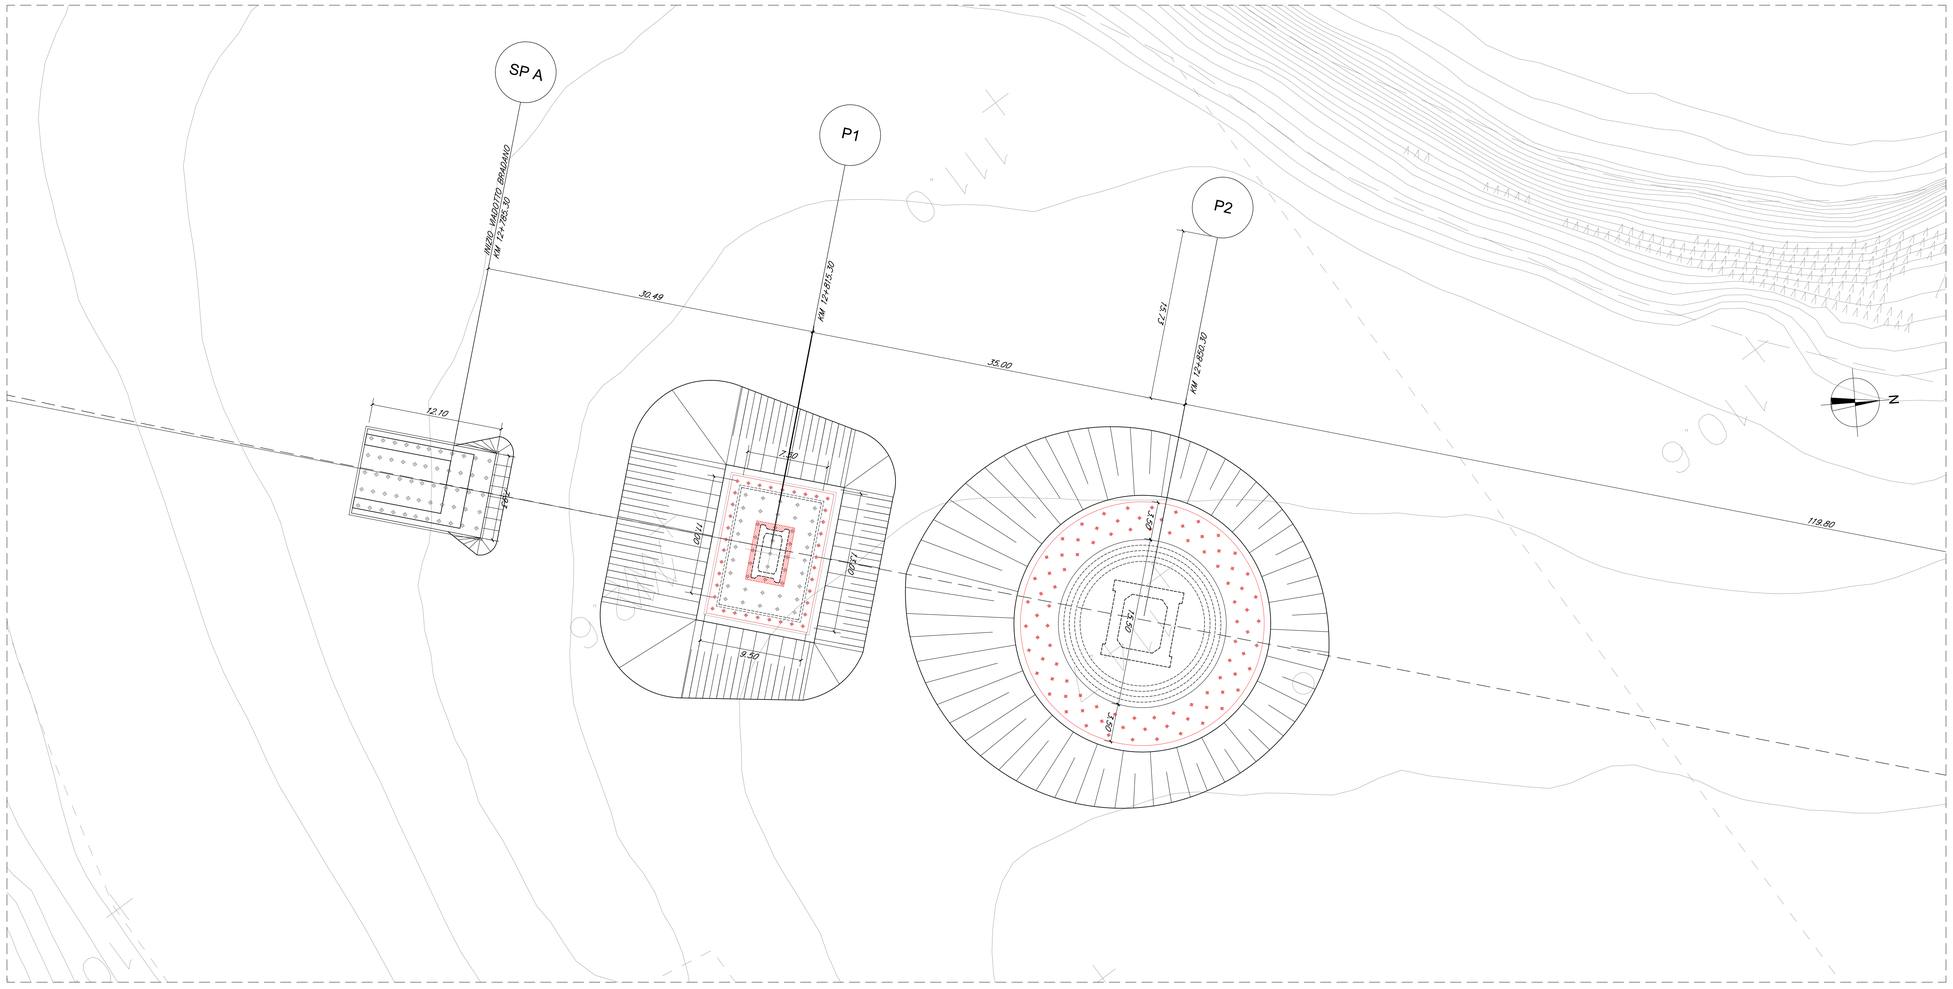


## SEZIONE LONGITUDINALE

Scala 1:200

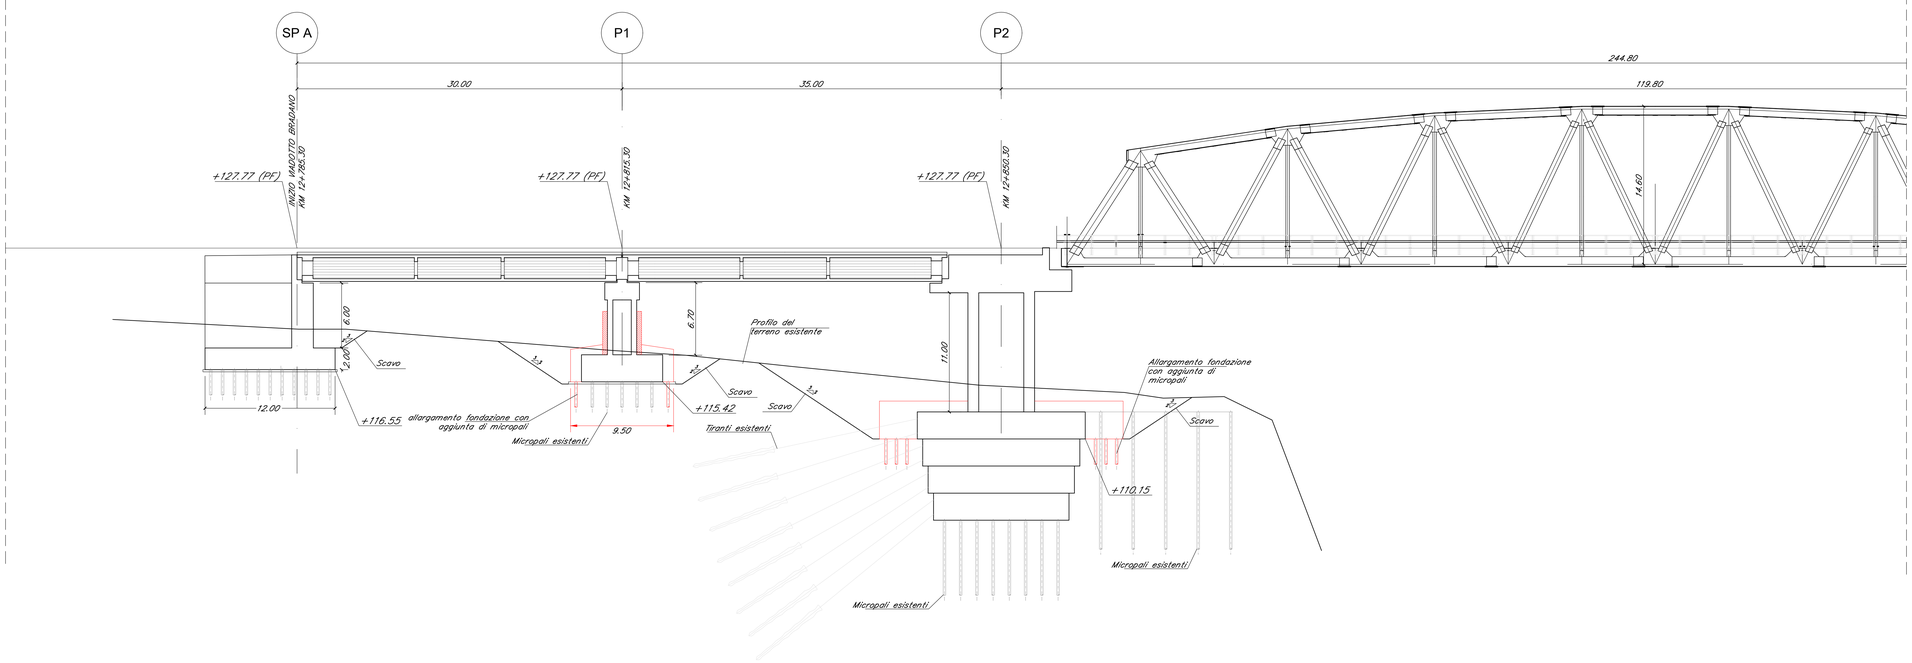


*NOTA:*
*In fase di esecuzione degli scavi e dei nuovi micropali, dovranno essere salvaguardati i tiranti esistenti.*

COMMITTENTE:

RFI RETE FERROVIARIA ITALIANA
GRUPPO FERROVIE DELLO STATO ITALIANE
DIREZIONE INVESTIMENTI
DIREZIONE PROGRAMMI INVESTIMENTI
DIRETTRICE SUD - PROGETTO ADRIATICA

PROGETTAZIONE:

ITALFERR
GRUPPO FERROVIE DELLO STATO ITALIANE

**DIREZIONE TECNICA**

**U.O. OPERE CIVILI E GESTIONE DELLE VARIANTI**

**PROGETTO DEFINITIVO**

# Nuova linea Ferrandina - Matera La Martella per il collegamento di Matera con la rete ferroviaria nazionale

**NUOVA LINEA FERRANDINA - MATERA LA MARTELLA**

VI05 - VIADOTTO BRADANO
Pianta scavi e sezione longitudinale Tav. 1/2

SCALA: 1:200

| COMMESSA | LOTTO | FASE | ENTE | TIPO DOC. | OPERA/DISCIPLINA | PROGR. | REV. |
|---|---|---|---|---|---|---|---|
| I A 5 F | 0 1 | D | 0 9 | P 9 | V I 0 5 0 0 | 0 0 1 | A |

| Rev. | Descrizione | Redatto | Data | Verificato | Data | Approvato | Data | Autorizzato Data |
|---|---|---|---|---|---|---|---|---|
| A | EMISSIONE ESECUTIVA | I. LARDANI | LUGLIO 2019 | M. E. D'EFFREMO | LUGLIO 2019 | F.GERNONE | LUGLIO 2019 | A. VITTOZZI LUGLIO 2019 |

ITALFERR S.p.A.
U.O. Opere Civili Gestione Varianti Nord
Dott. Ing. Filippo Gernone

n. Elab.: