


SEZIONE LONGITUDINALE

Scala 1:200

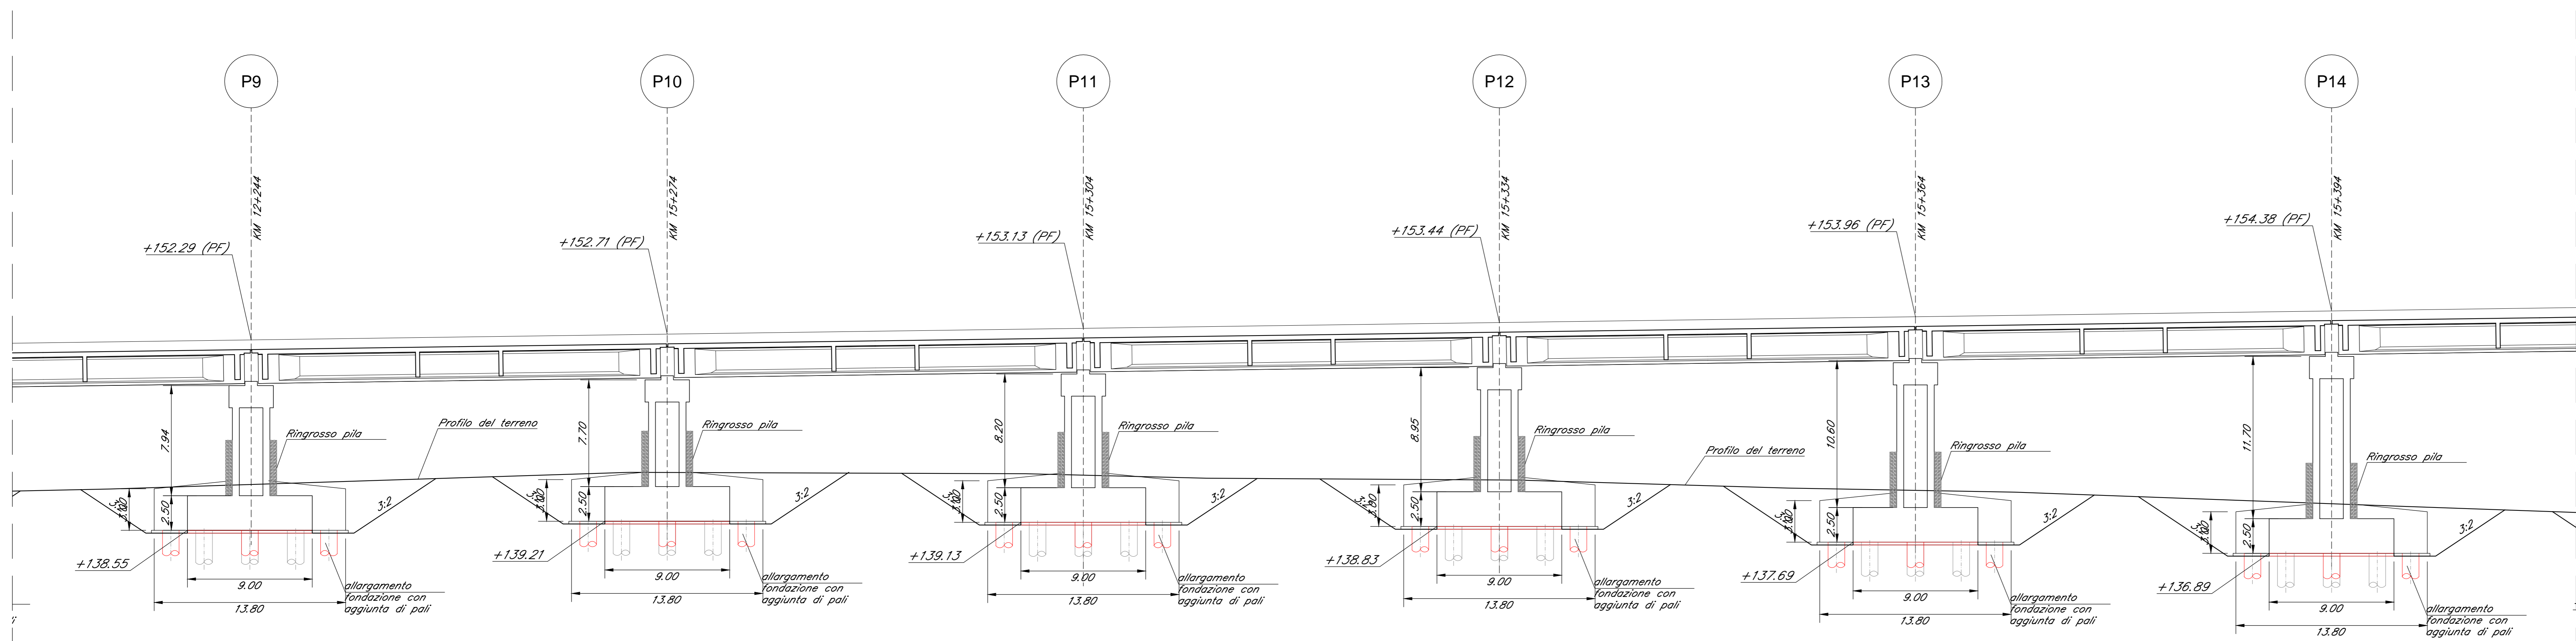

COMMITTENTE:

RFI
RETE FERROVIARIA ITALIANA
 GRUPPO FERROVIE DELLO STATO ITALIANE
 DIREZIONE INVESTIMENTI
 DIREZIONE PROGRAMMI INVESTIMENTI
 DIRETTRICE SUD - PROGETTO ADRIATICA

PROGETTAZIONE:

ITALFERR
 GRUPPO FERROVIE DELLO STATO ITALIANE

DIREZIONE TECNICA

U.O. OPERE CIVILI E GESTIONE DELLE VARIANTI

PROGETTO DEFINITIVO

Nuova linea Ferrandina - Matera La Martella per il collegamento di Matera con la rete ferroviaria nazionale
NUOVA LINEA FERRANDINA - MATERA LA MARTELLA

VI08 - VIADOTTO GRAVINA
 Pianta scavi e sezione longitudinale TAV.3/6

SCALA:

1:200

COMMESSA LOTTO FASE ENTE TIPO DOC. OPERA/DISCIPLINA PROGR. REV.

1 | A | 5 | F | 0 | 1 | D | 0 | 9 | P | 9 | V | 1 | 0 | 8 | 0 | 0 | 0 | 3 | A

| Rev. | Descrizione | Redatto | Data | Verificato | Data | Approvato | Data | Autorizzato Data |
|------|----------------------|------------|-------------|----------------|-------------|-------------|-------------|----------------------------|
| A | EMMISSIONE ESECUTIVA | L. LARDANI | LUGLIO 2019 | M. E. DEFRANCO | LUGLIO 2019 | F. GERONICO | LUGLIO 2019 | A. VITTOZZO LUGLIO 2019 |
| | | | | | | | | |
| | | | | | | | | |
| | | | | | | | | |
| | | | | | | | | |

n. Elab.: