
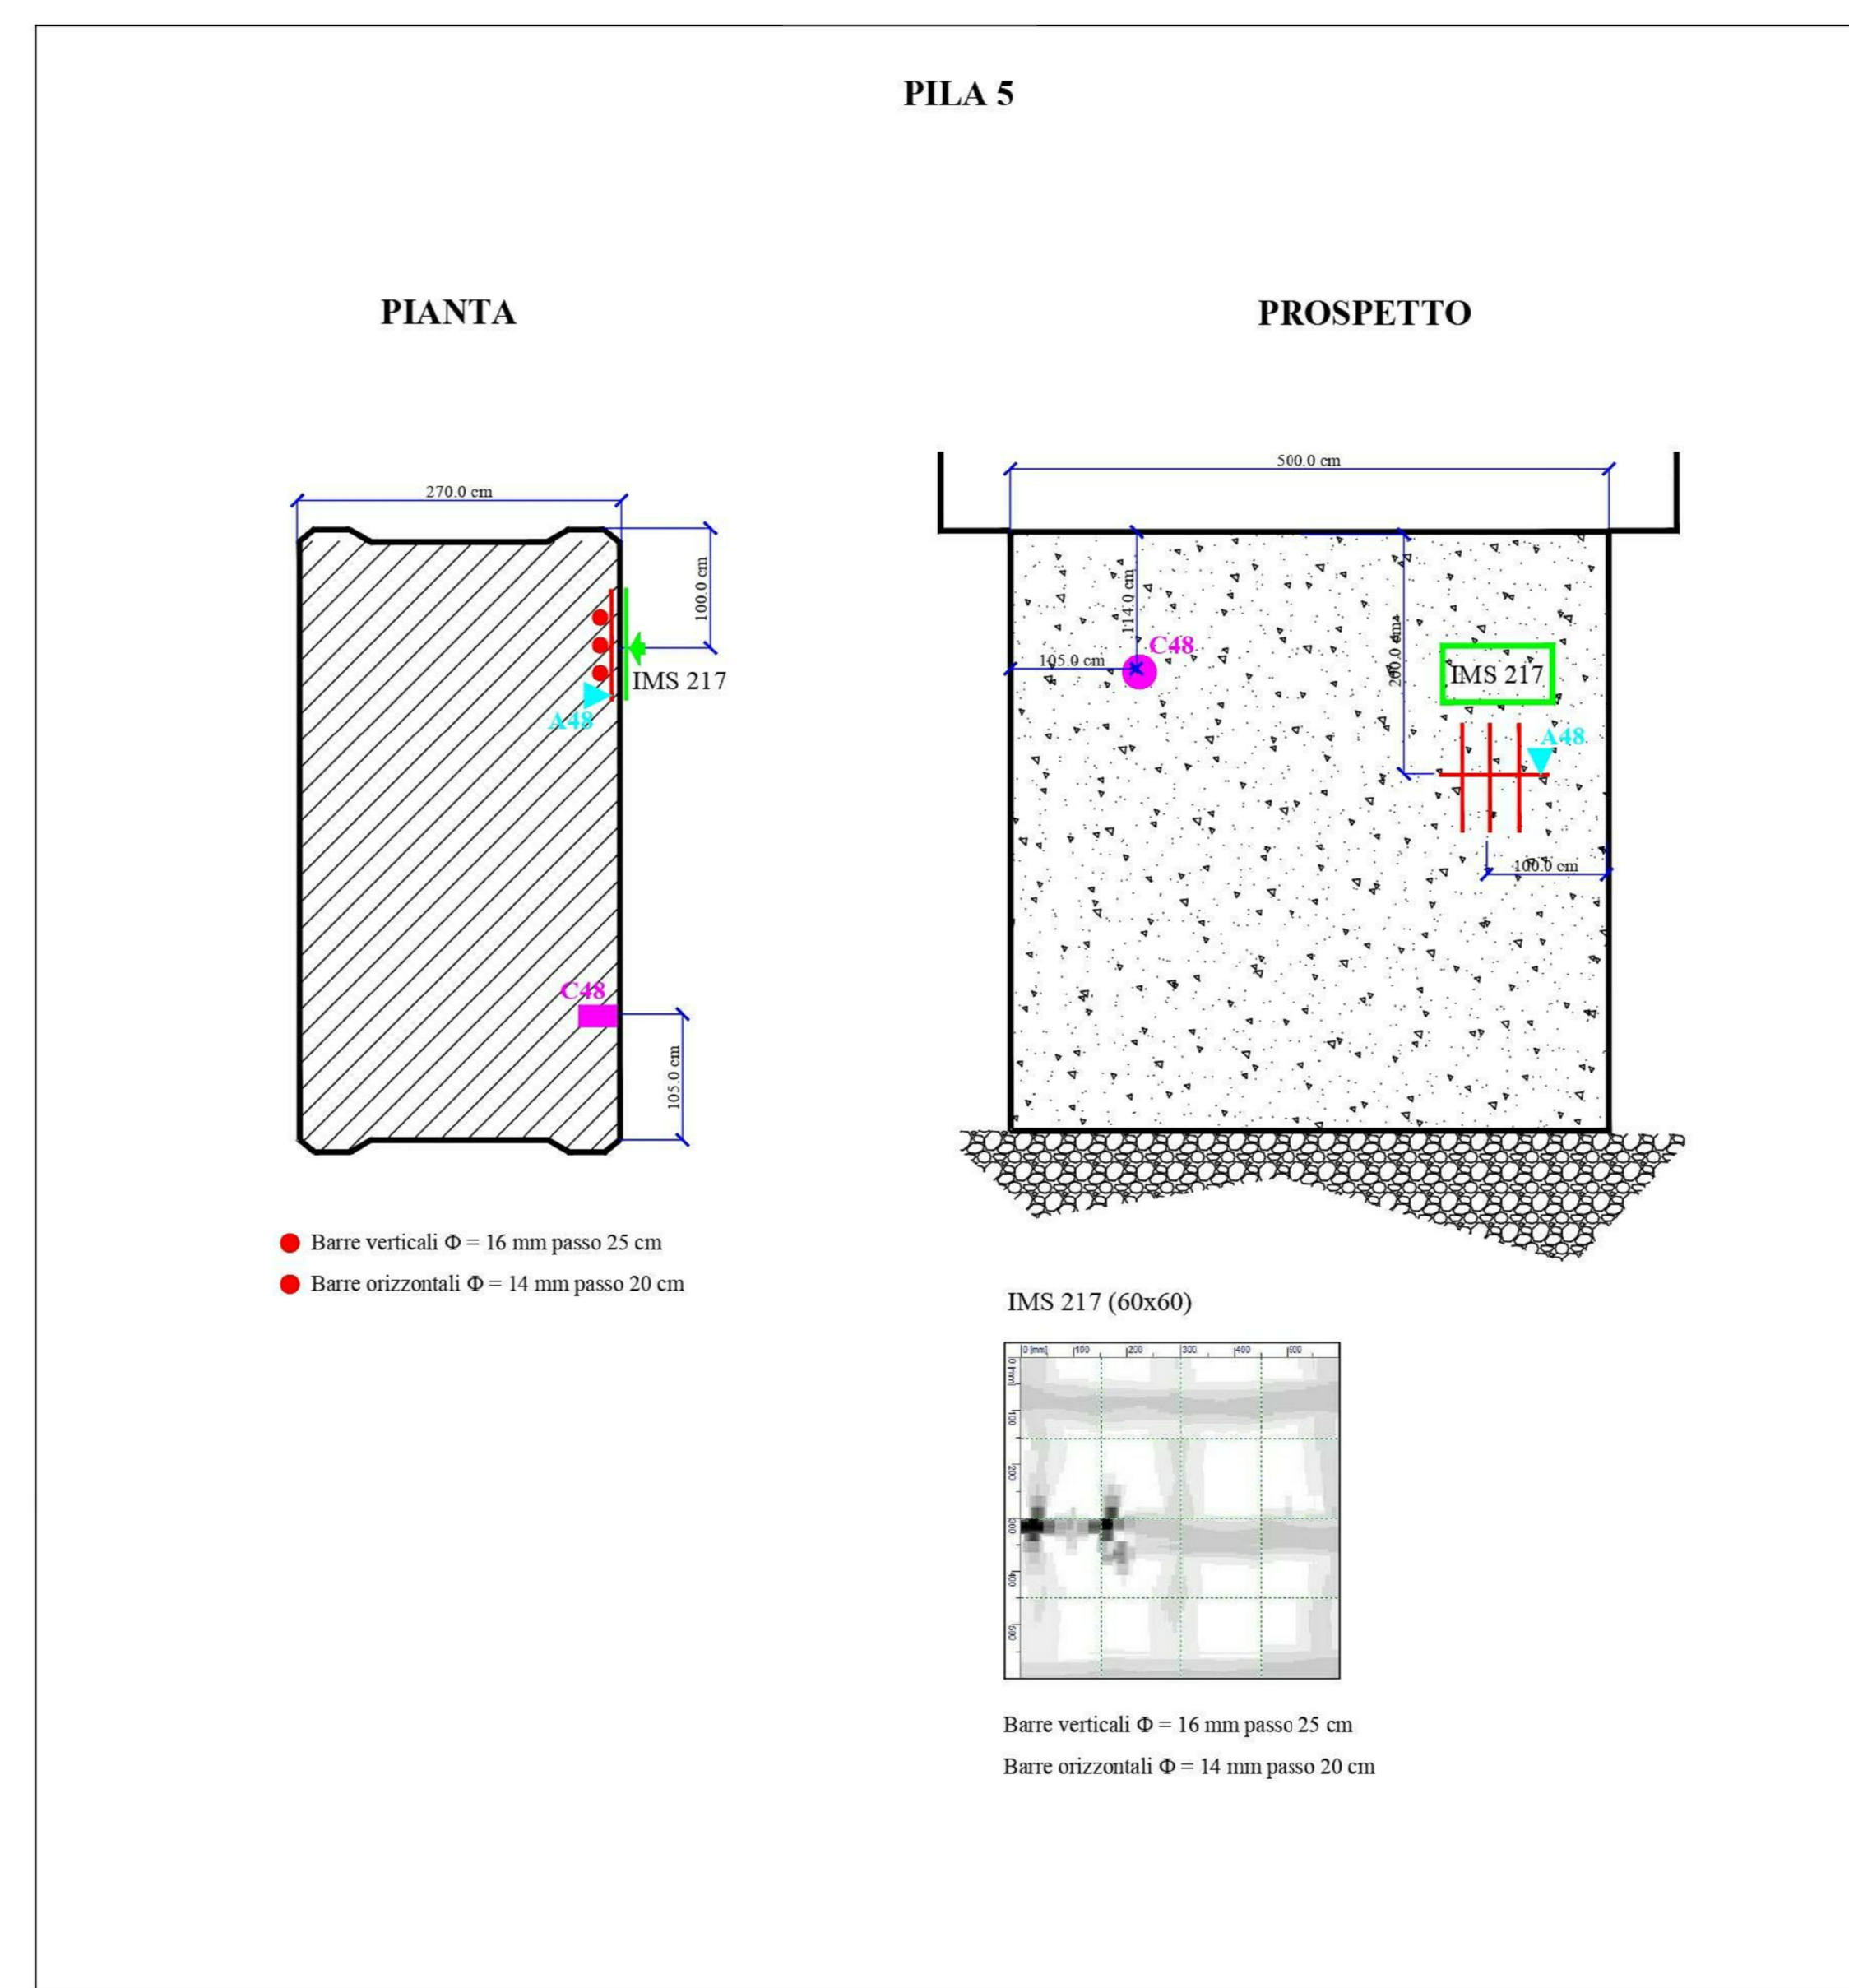
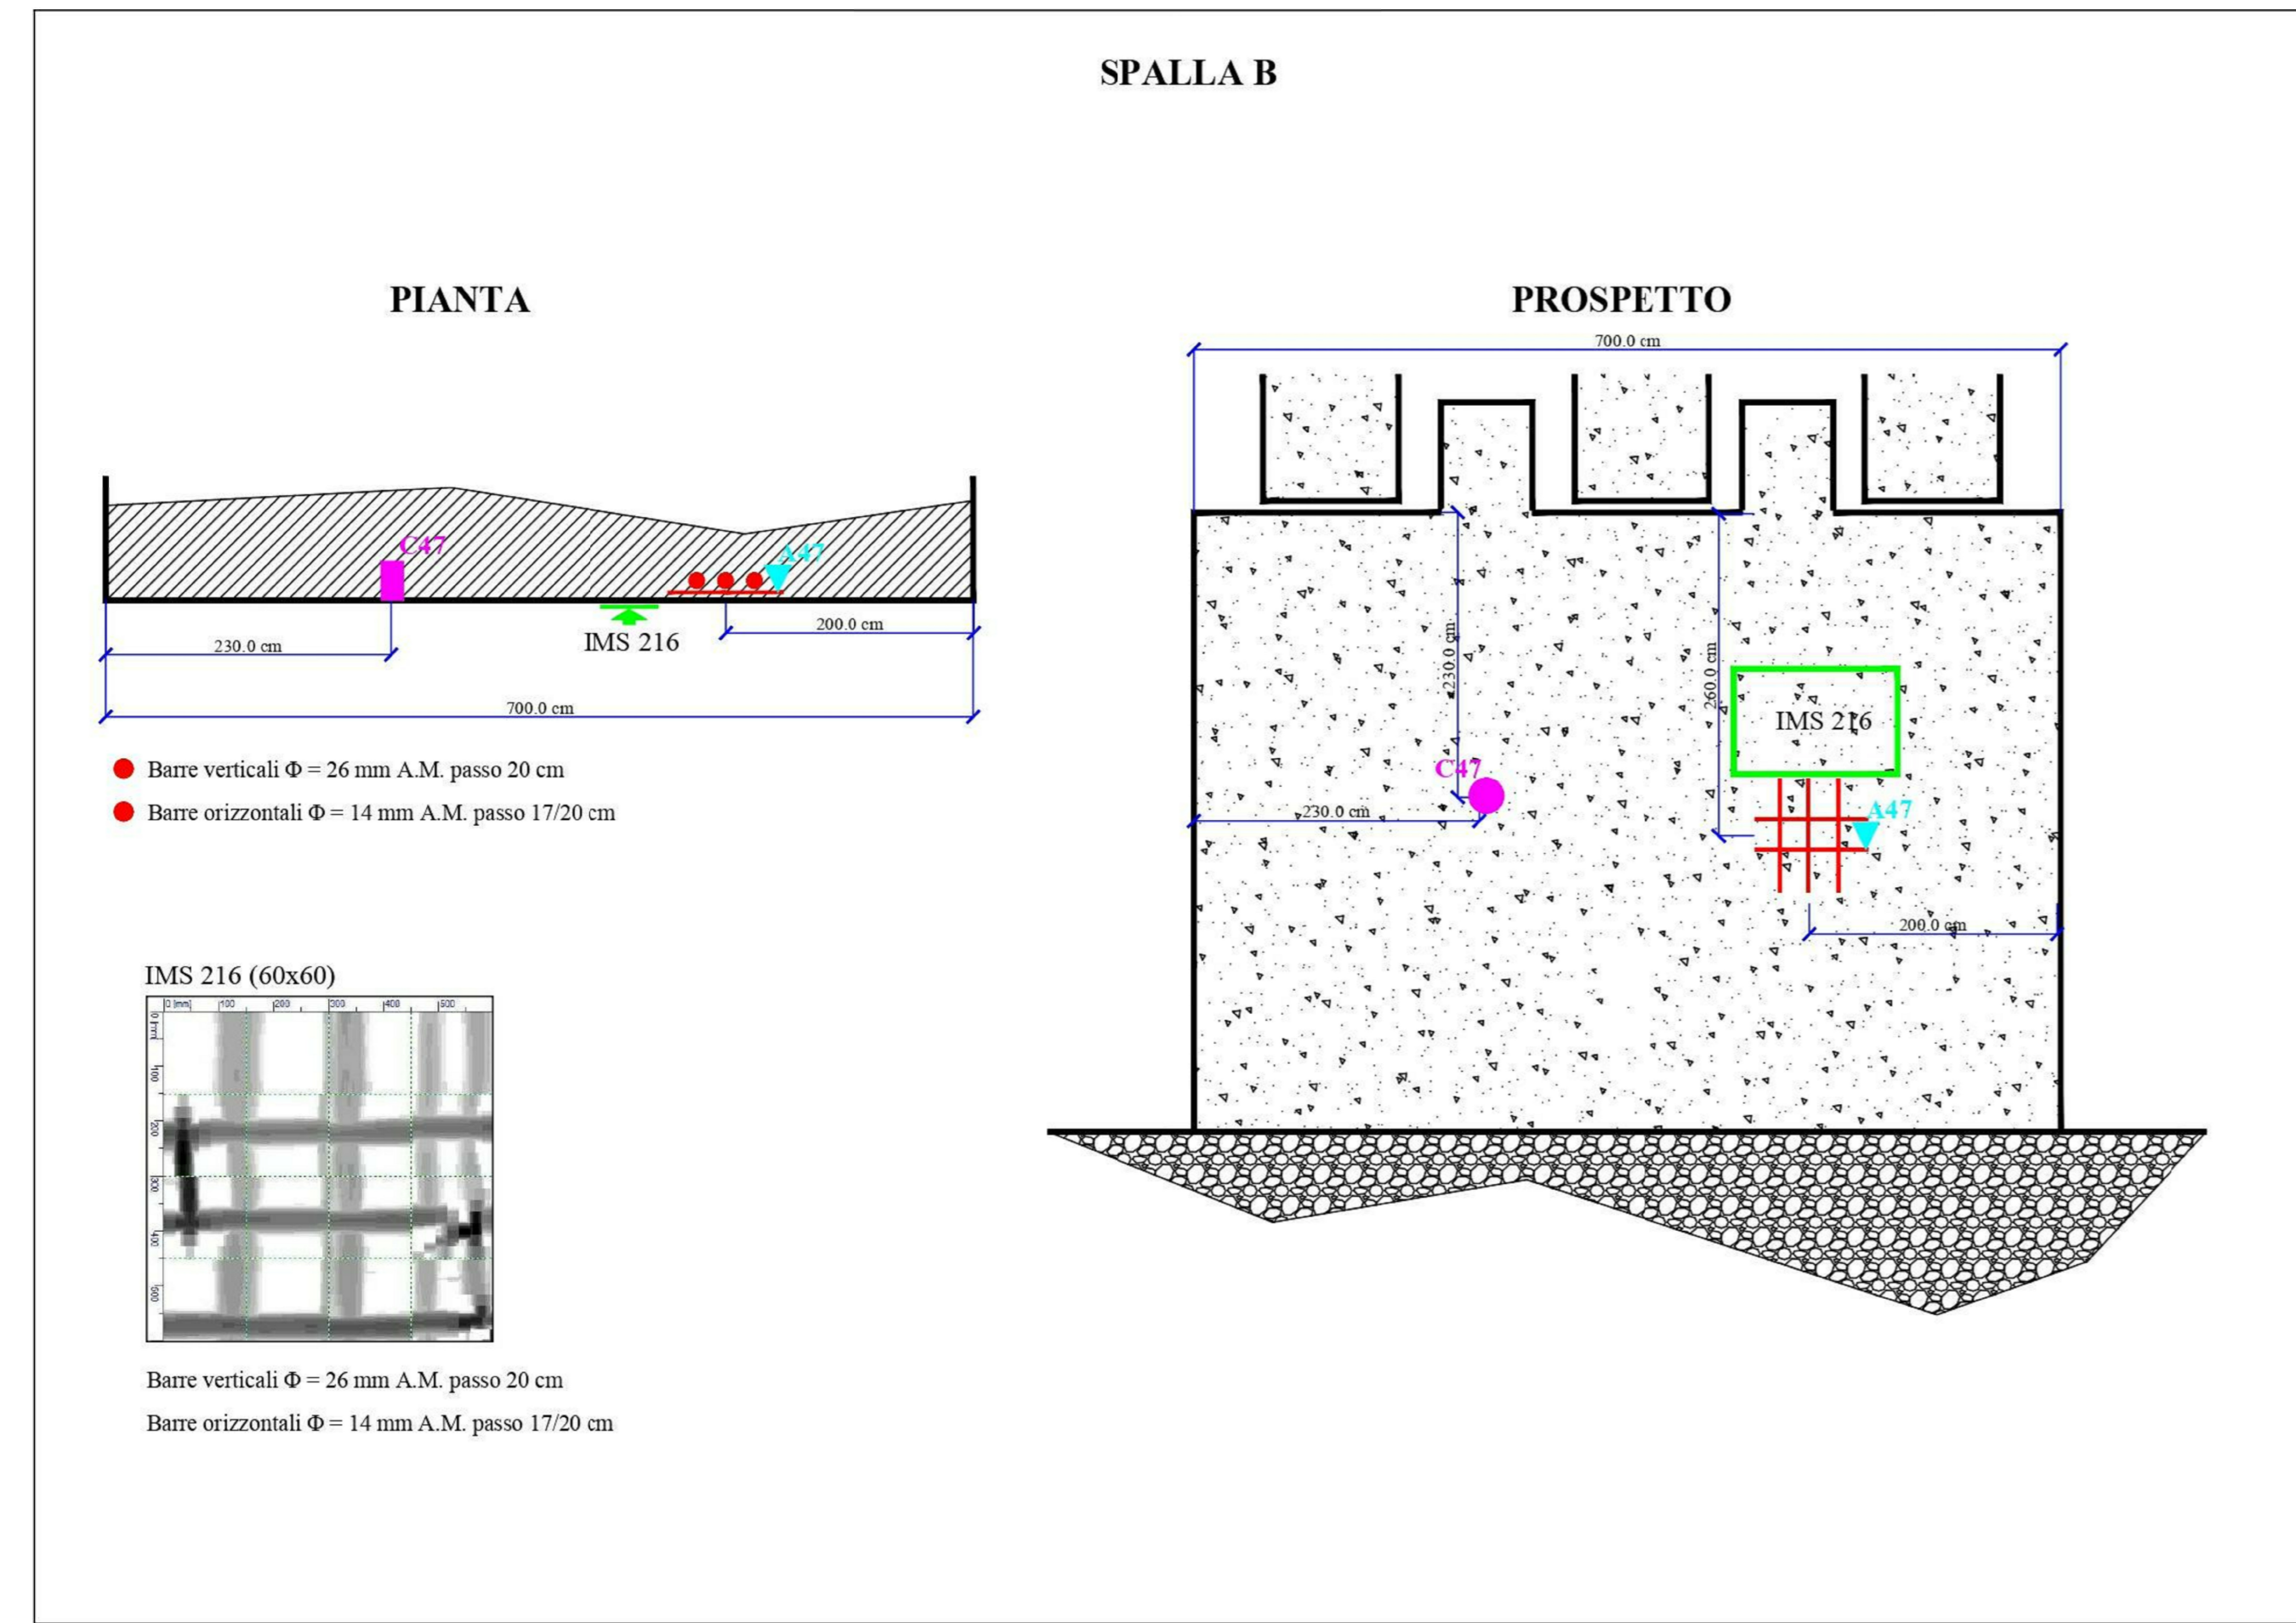
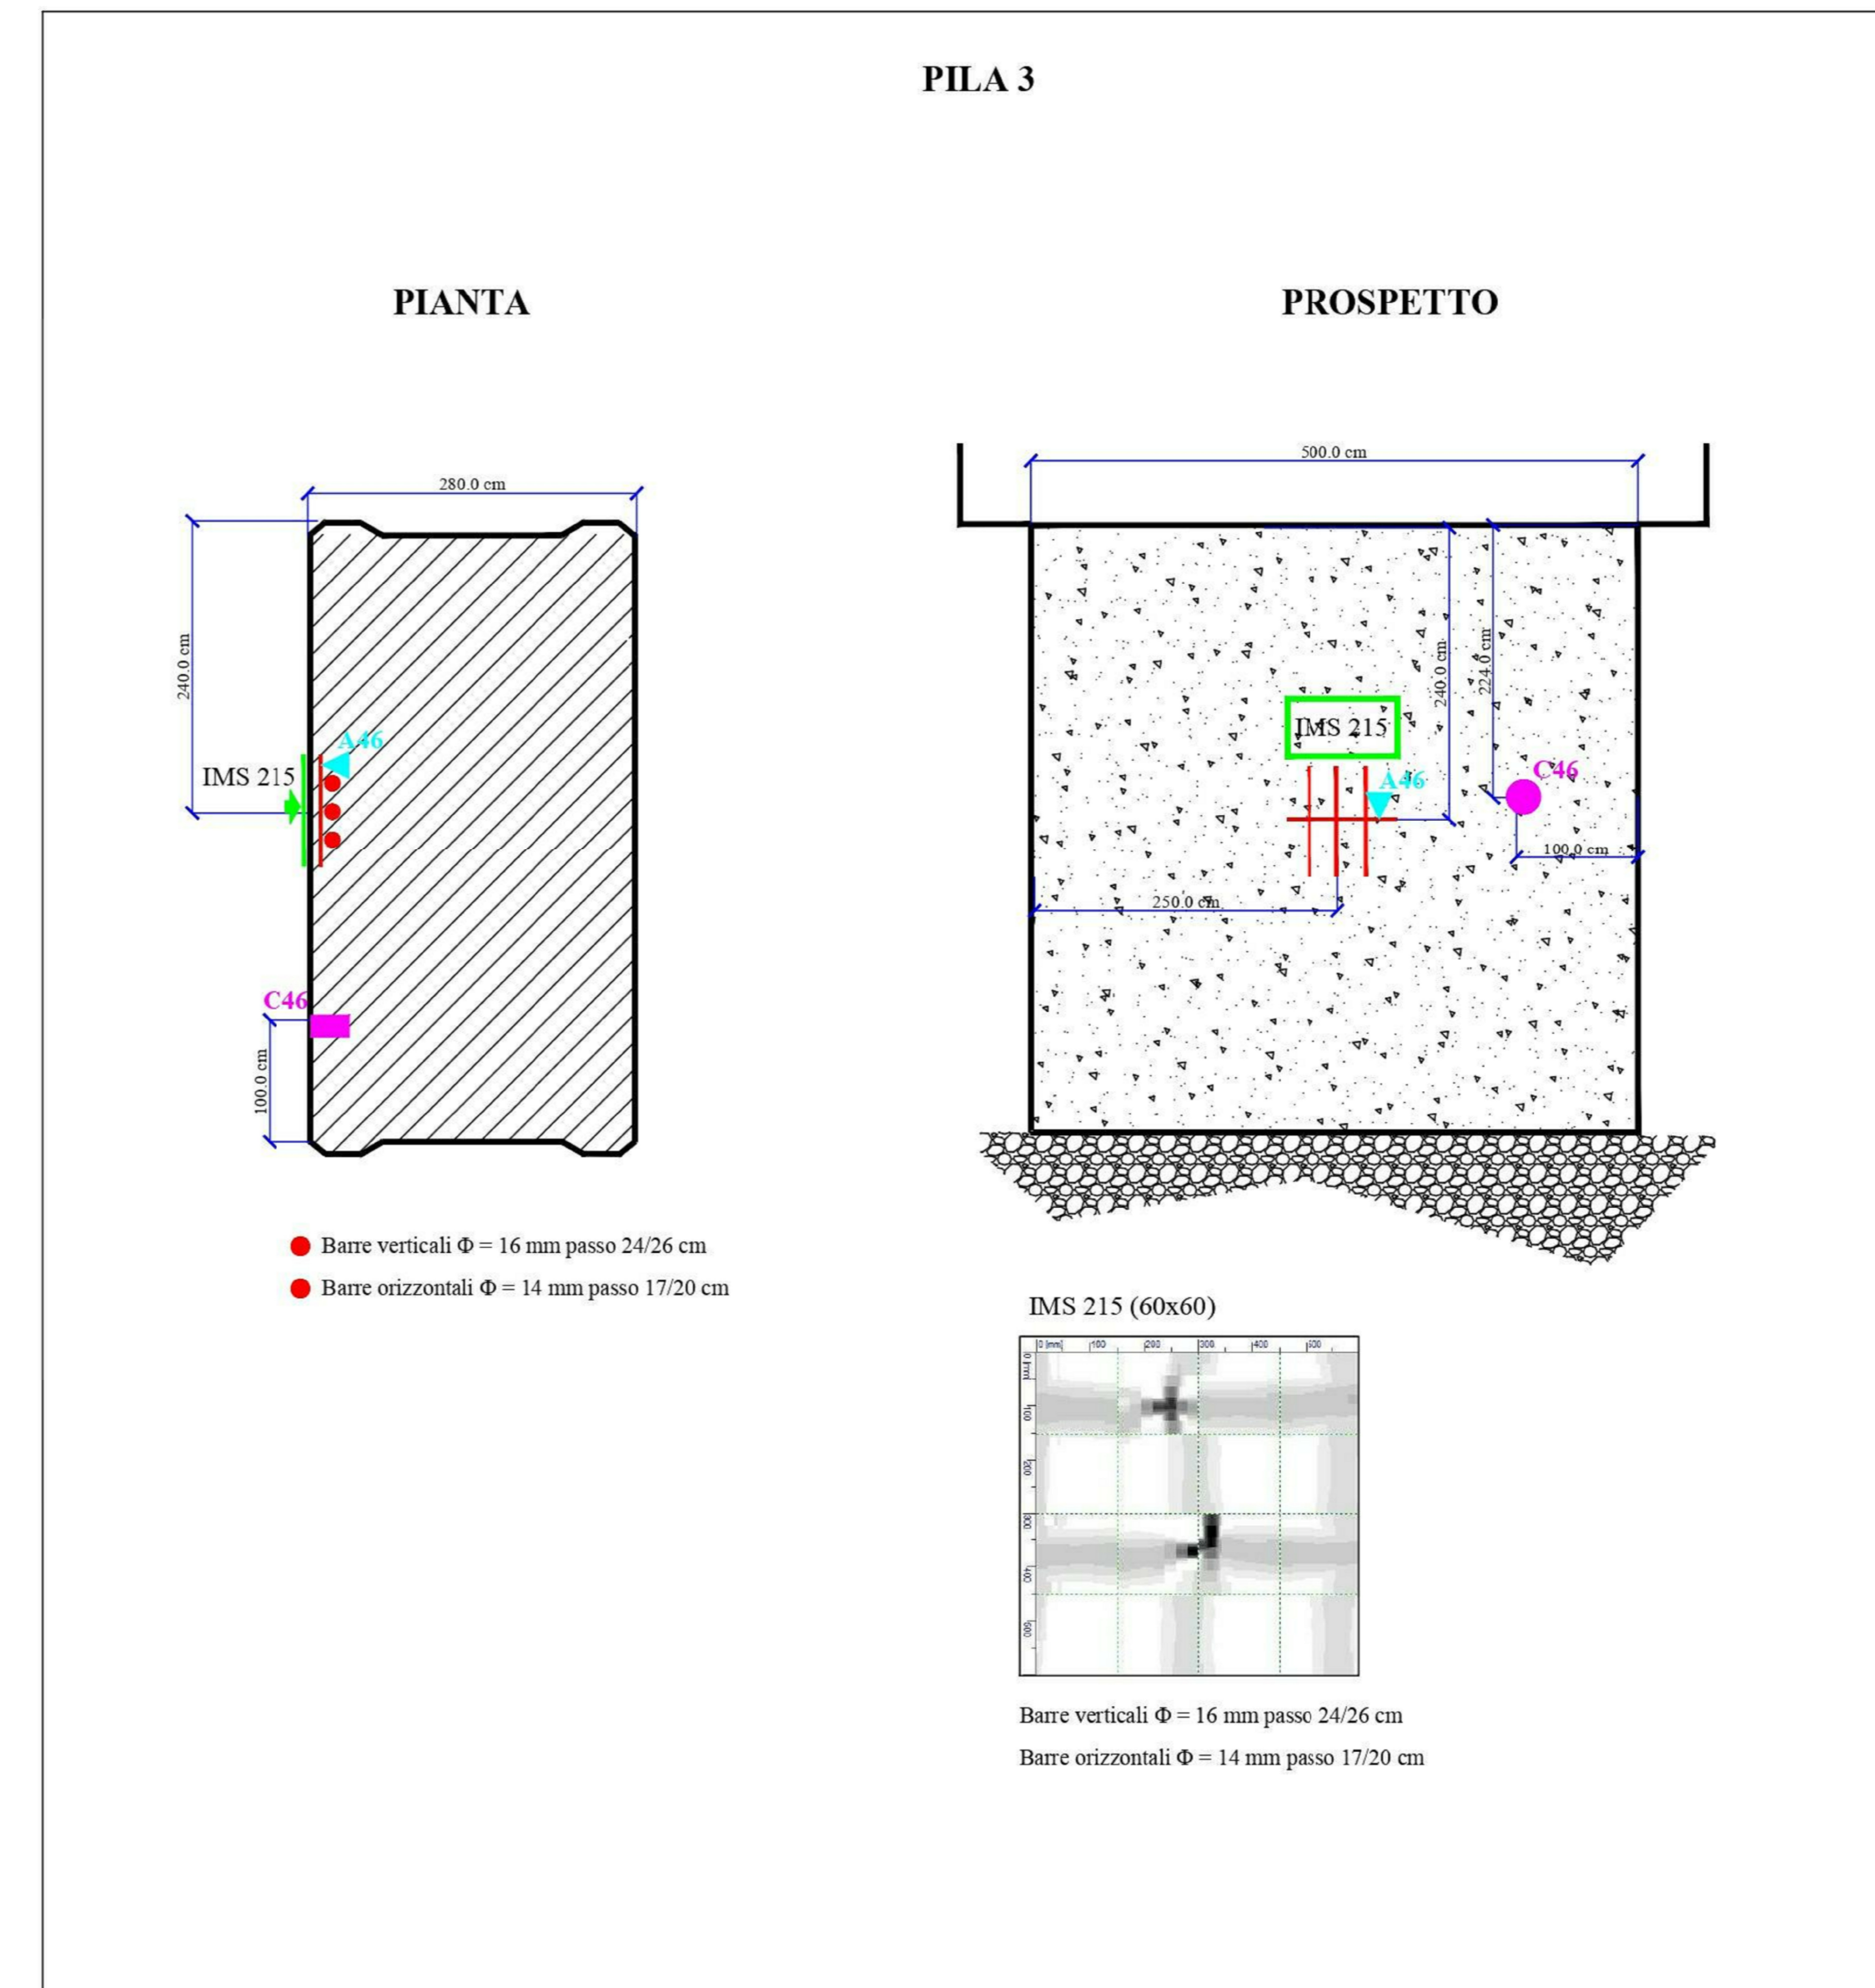


LEGENDA	
	Saggio su parete
	IMS = Indagine magnetometrica n. (pacometro)
	Barra di armatura rilevata direttamente
	*Barra di armatura rilevata con indagine magnetometrica in modalità immergicon
	**Barra verticale/longitudinale o staffa rilevata in modalità immergicon
	Prelievo di carota di calcestruzzo per prova di compressione in laboratorio
	Prelievo di armatura per prova di trazione e piegamento in laboratorio

*La modalità immergicon consente, oltre al rilievo, anche l'individuazione di armature scarse che, abbinate con appositi software, permettono di stimare la classe della barra di armatura.
 **La modalità immergicon consente solo il rilievo della disposizione delle barre di armatura.
 *** Per risultati di tali indagini vedere relazione 1806/2009/17_Pav.0.

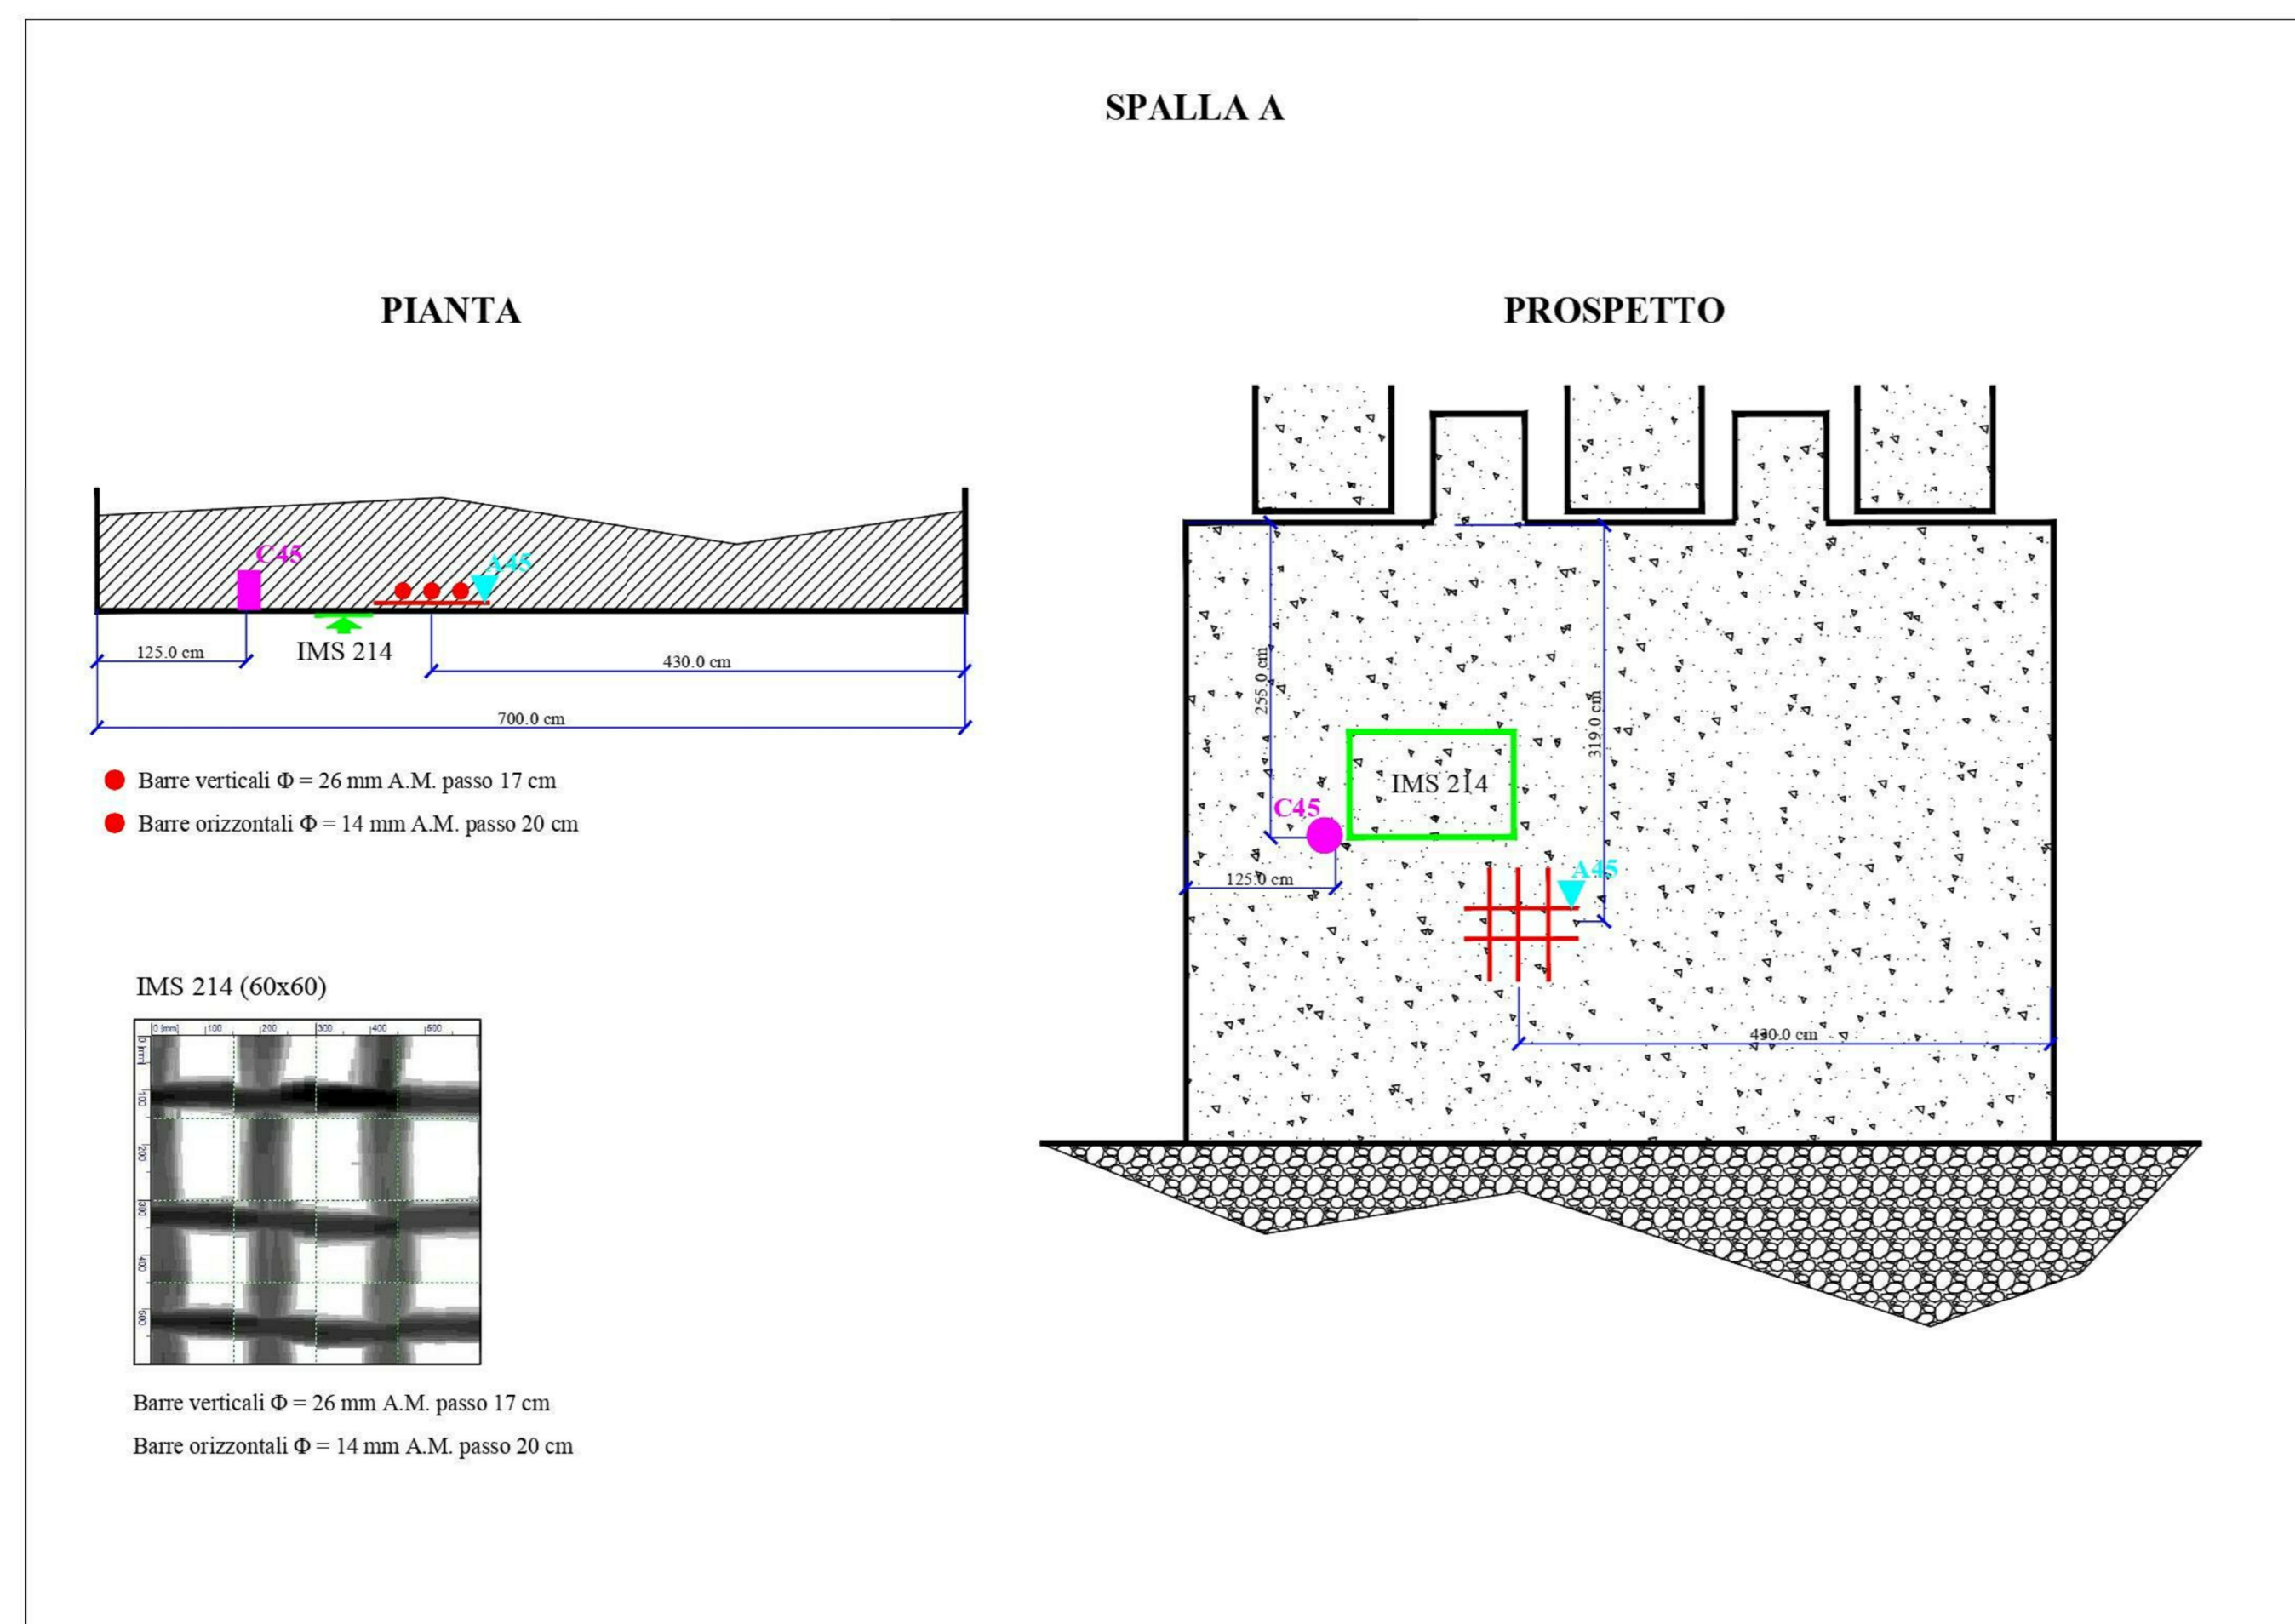

Direzione di esecuzione delle battute sclerometriche: orizzontali											←		
INDICE DI RIMBALZO											Stima indiretta della resistenza R_c (N/mm ²)		
SPALLA A	42	41	40	40	41	42	43	41	41	39	39	42	40,5

Direzione di esecuzione delle battute sclerometriche: orizzontali											←		
INDICE DI RIMBALZO											Stima indiretta della resistenza R_c (N/mm ²)		
PILA 3	38	42	35	39	35	36	38	39	38	42	36	36	35,3

Direzione di esecuzione delle battute sclerometriche: orizzontali											←		
INDICE DI RIMBALZO											Stima indiretta della resistenza R_c (N/mm ²)		
PILA 5	36	39	38	36	38	36	36	39	35	36	38	38	35,3

Direzione di esecuzione delle battute sclerometriche: orizzontali											←		
INDICE DI RIMBALZO											Stima indiretta della resistenza R_c (N/mm ²)		
SPALLA B	34	33	38	38	38	34	35	36	36	35	35	35	31,8

Dati dichiarati all'accettazione		Data prova		MASSA VOLUMICA				RESISTENZA ALLA COMPRESIONE				Modulo elastico	
Contrassegno	PROVENIENZA	D	h	D	h	F	f _c	f _l	f _l	f _l	P	E	N/mm ²
C45	SPALLA A LA CROCE	1607/2019	2204	94,4	190,0	328,1	46,9	S	TM				34330
C46	PILA 3 LA CROCE	1607/2019	2332	94,4	189,3	242,9	34,7	S	TM				24817
C47	SPALLA B LA CROCE	1607/2019	2212	94,4	108,2	186,6	26,7	S	TM				18910
C48	PILA 5 LA CROCE	1607/2019	2237	94,4	180,4	273,1	39,0	S	TM				26290

Dati dichiarati all'accettazione		Data prova		Massa volumica		RESISTENZA A TRAZIONE INDIRETTA	
Segno di contrassegno	PROVENIENZA	D	h	D	h	f _{ct}	f _{ct}
C45	SPALLA A LA CROCE	11/07/2019	2300	94,4	191,0		3,25
C46	PILA 3 LA CROCE	11/07/2019	2315	94,4	182,6		2,25
C47	SPALLA B LA CROCE	11/07/2019	2241	94,4	108,4		2,20
C48	PILA 5 LA CROCE	11/07/2019	2281	94,4	190,8		1,75

14	A45	10/07/2019	154,9	8,7	824,3	89,7	1,219	NON RILEVABILE	SPALLA A LA CROCE	ASSENDA DI CROCE	SI		
15	A46	10/07/2019	163,5	16,1	484,4	220,1	1,206	NON RILEVABILE	PILA 3 LA CROCE	ASSENDA DI CROCE	SI		
16	A47	10/07/2019	103,2	14,8	414,7	104,3	1,204	NON RILEVABILE	SPALLA B LA CROCE	ASSENDA DI CROCE	SI		
17	A48	10/07/2019	100,8	18,7	484,4	180,9	1,200	NON RILEVABILE	PILA 5 LA CROCE	ASSENDA DI CROCE	SI		

COMMITTENTE:

RFI
 RETE FERROVIARIA ITALIANA
 GRUPPO FERROVIE DELLO STATO ITALIANO
 DIREZIONE PROGRAMMI INVESTIMENTI
 DIRETTRICE SUD - PROGETTO ADRIATICA

PROGETTAZIONE:

ITALFERR
 GRUPPO FERROVIE DELLO STATO ITALIANO

DIREZIONE TECNICA
 U.O. OPERE CIVILI

PROGETTO DEFINITIVO

Nuova linea Ferrandina - Matera La Martella per il collegamento di Matera con la rete ferroviaria nazionale

NUOVA LINEA FERRANDINA - MATERA LA MARTELLA
 Indagini Strutturali 5/16
 DISLOCAZIONI E SCHEMI GRAFICI DELLE INDAGINI SVOLTE SU VIADOTTO "LA CROCE"

SCALA: VARIE

Rev.	Descrizione	Redatto	Data	Verificato	Data	Approvato	Data	Autorizzato	Data
A	EMMISSIONE ESECUTIVA	SU	LUGLIO 2019		LUGLIO 2019		LUGLIO 2019	ANGELO VITTOZZI	

IA5F01D09PZVI000005A n. Elab.: