
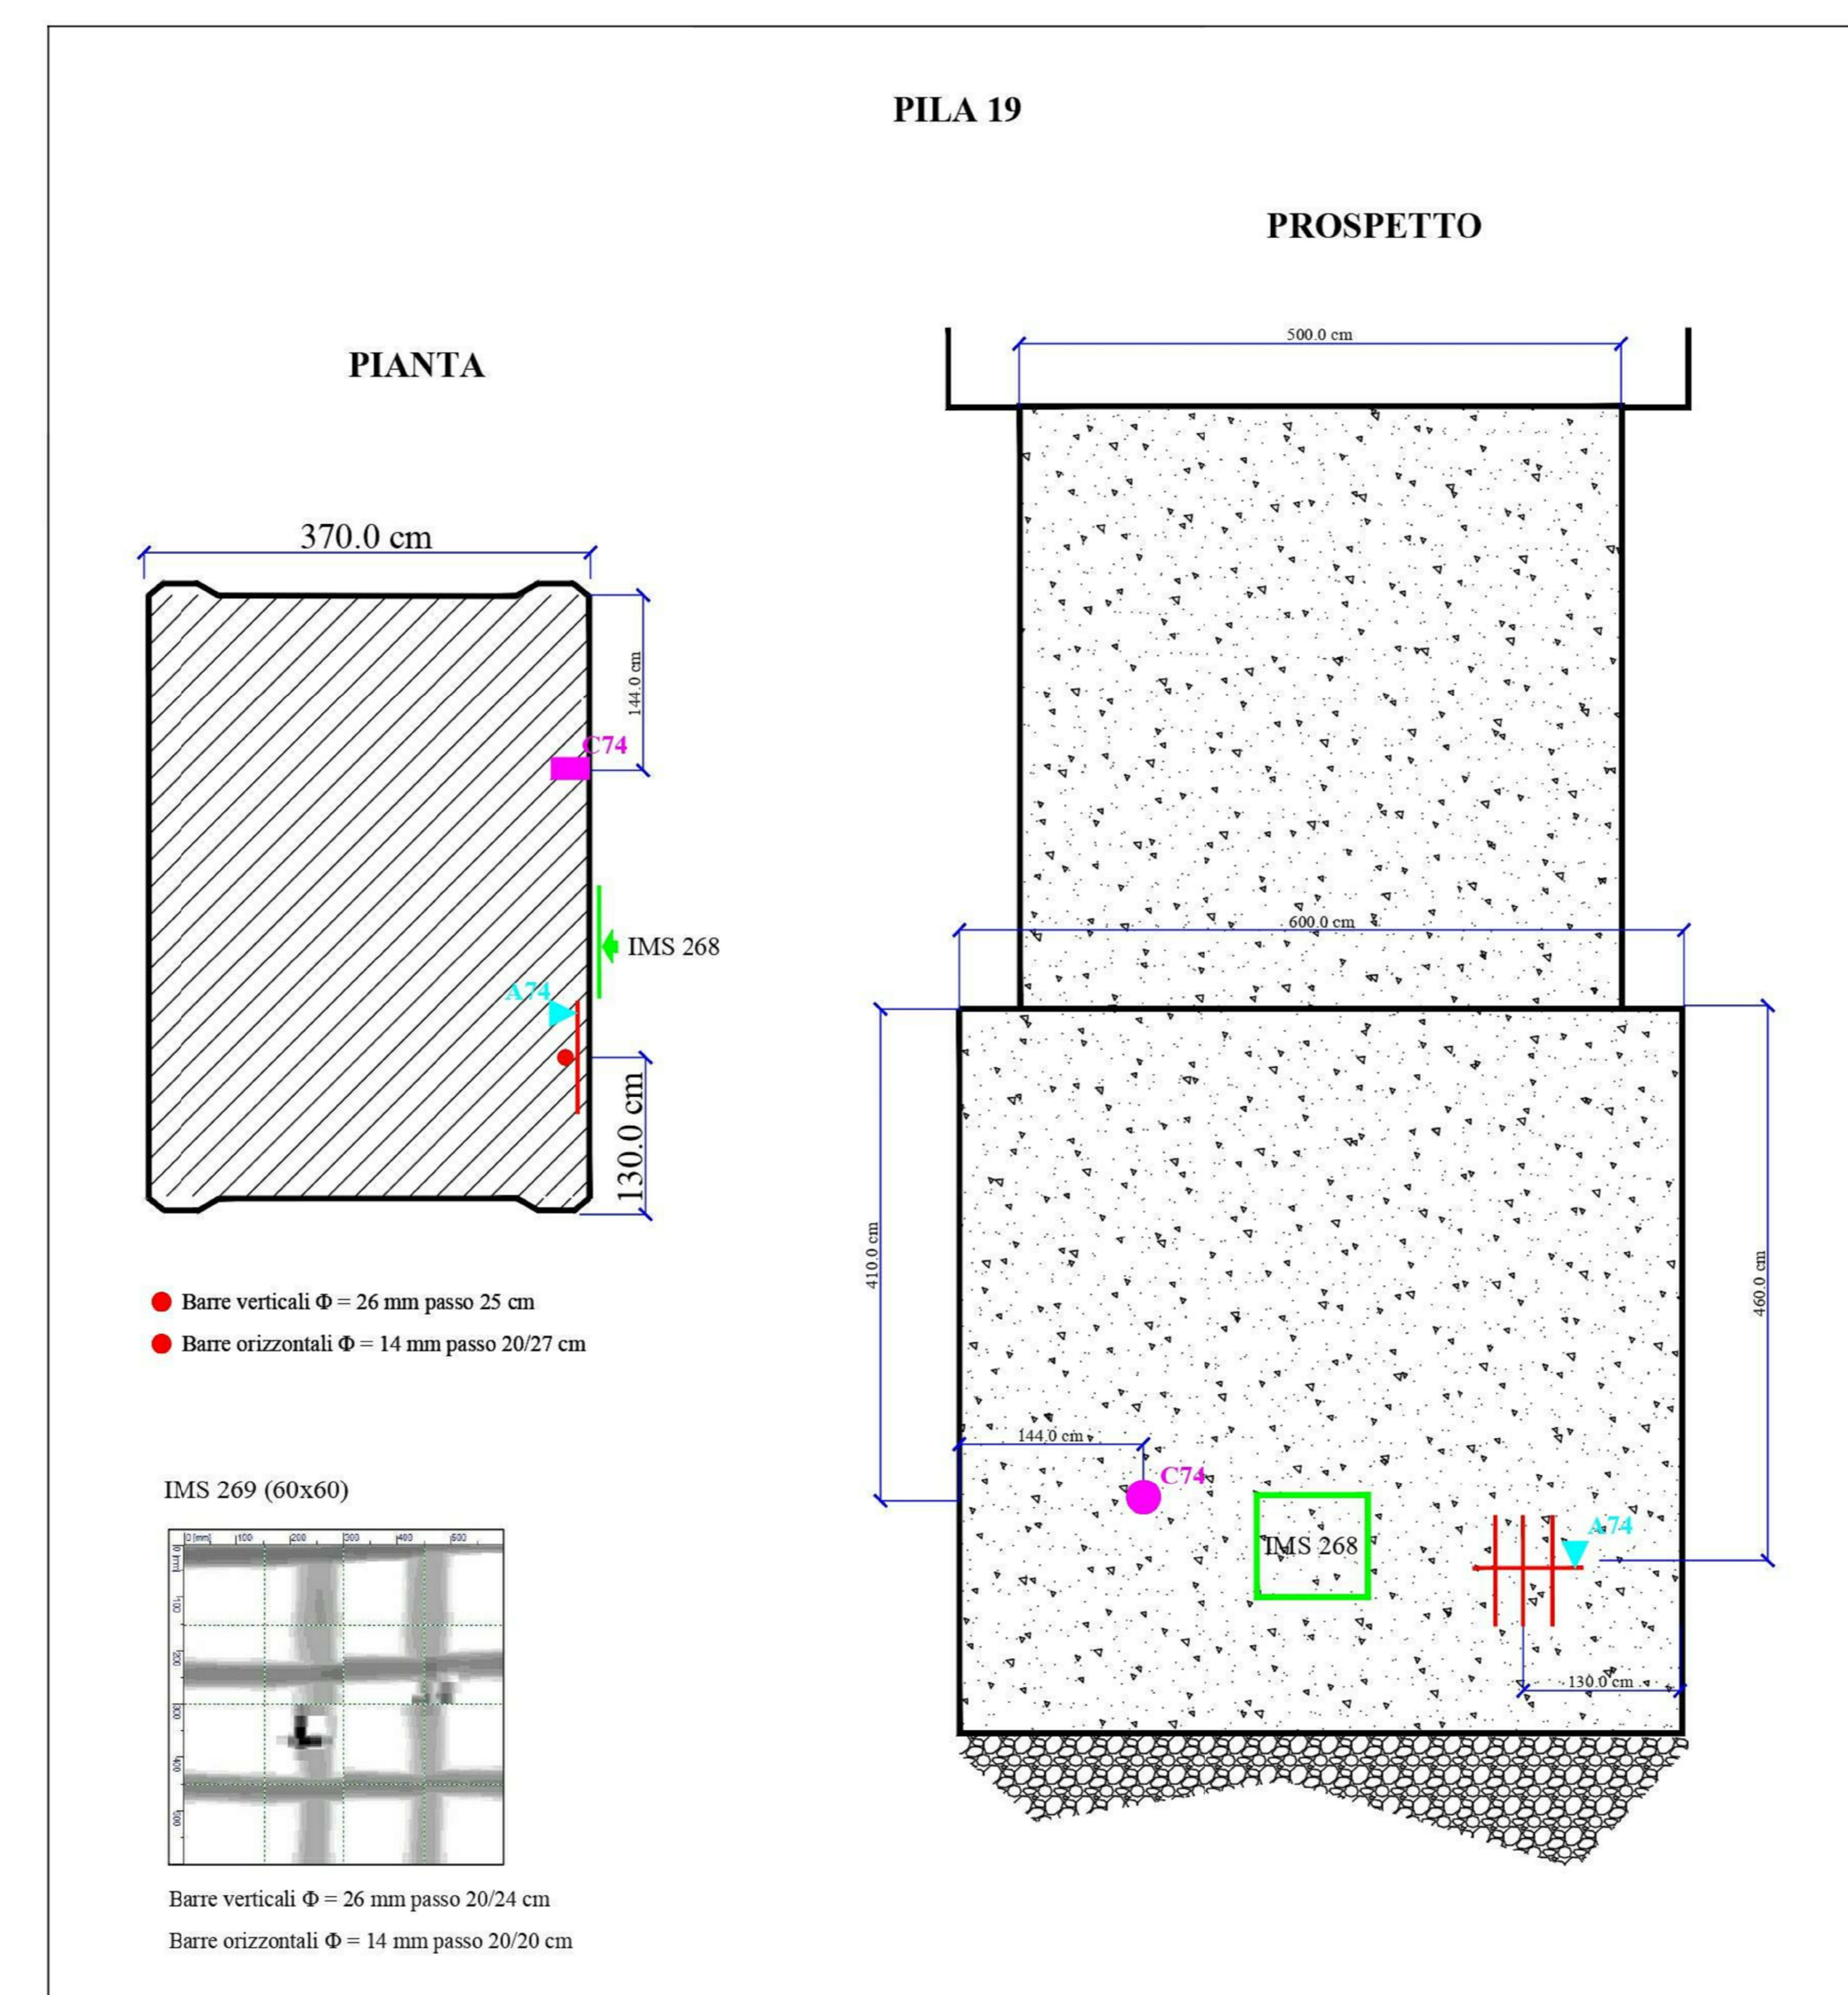


LEGENDA	
	Saggio su parete
	IMSn. = Indagine magnetometrica n. (pachometro)
	Barra di armatura rilevata direttamente
	*Barra di armatura rilevata con indagine magnetometrica in modalità <i>imogescon</i>
	**Barra verticale/longitudinale o staffa rilevata in modalità <i>quickscon</i>
	Cb. = Prelievo di carota di calcestruzzo per prova di compressione in laboratorio
	Ab. = Prelievo di armatura per prova di trazione e piegamento in laboratorio

\*La modalità *imogescon* consente, oltre al rilievo, anche l'acquisizione di immagini strasson che, elaborato con apposito software, permettono in alcuni casi di effettuare la stima delle barre di armatura.  
 \*\*La modalità *quickscon* consente solo il rilevamento della disposizione delle barre di armatura.  
 \*\*\* Per i risultati di tali indagini vedere relazione 10992-800PA/17\_Rev.0

Dati dichiarati all'accettazione	Data prova	Massa volumica	RESISTENZA TRAZIONE ROBERTA	
PROVENIENZA	PROVENIENZA	D	Dimensioni	
Contrassegno	PROVENIENZA	mm	mm	
CT4B	PILA 19 LATO FERRANDINA GRAVINA	2304	84.4 150.7	2,45
CT5A	PILA 21 GRAVINA	2305	84.4 146,6	1,90
CT8B	PILA 27 GRAVINA	2298	84.4 190,9	1,60
CT9A	PILA 25 GRAVINA	2228	84.4 142,7	1,95

Quantità	Contrassegno	Data esecuzione prova	Indice resistenza	Allegamento percentuale	Tensione di rottura (N/mm²)	Tensione di rottura (N/mm²)	Peso medio (kg)	MARCHIO	PROVENIENZA	Presenza di cricche	Stato di conservazione	Dati dichiarati all'accettazione	Massa volumica	Resistenza alla compressione	Modulo elastico			
14	A74	17/07/2019	156,1	6,1	464,5	732,2	1,225	NON RILEVABILE BARRA A.S.	PILA 19 LATO FERRANDINA GRAVINA	ASSENZA DI CRICCHE	84	CT4	16/07/2019	2290	84.4 157,2 249,9 35,7	5	TM	22668
14	A75	17/07/2019	146,7	2,9	416,2	544,5	1,552	NON RILEVABILE BARRA A.S.	PILA 21 GRAVINA	ASSENZA DI CRICCHE	84	CT5	16/07/2019	2318	84.4 181,1 287,1 41,8	5	TM	22891
14	A78	17/07/2019	160,6	6,7	379,2	633,6	1,582	NON RILEVABILE BARRA A.S.	PILA 27 GRAVINA	ASSENZA DI CRICCHE	84	CT8	16/07/2019	2327	84.4 189,2 239,5 34,2	5	TM	26564
14	A79	17/07/2019	164,4	10,0	538,8	825,7	1,212	NON RILEVABILE BARRA A.S.	PILA 25 GRAVINA	ASSENZA DI CRICCHE	84	CT9	16/07/2019	2284	84.4 188,0 138,0 19,7	5	TM	16942


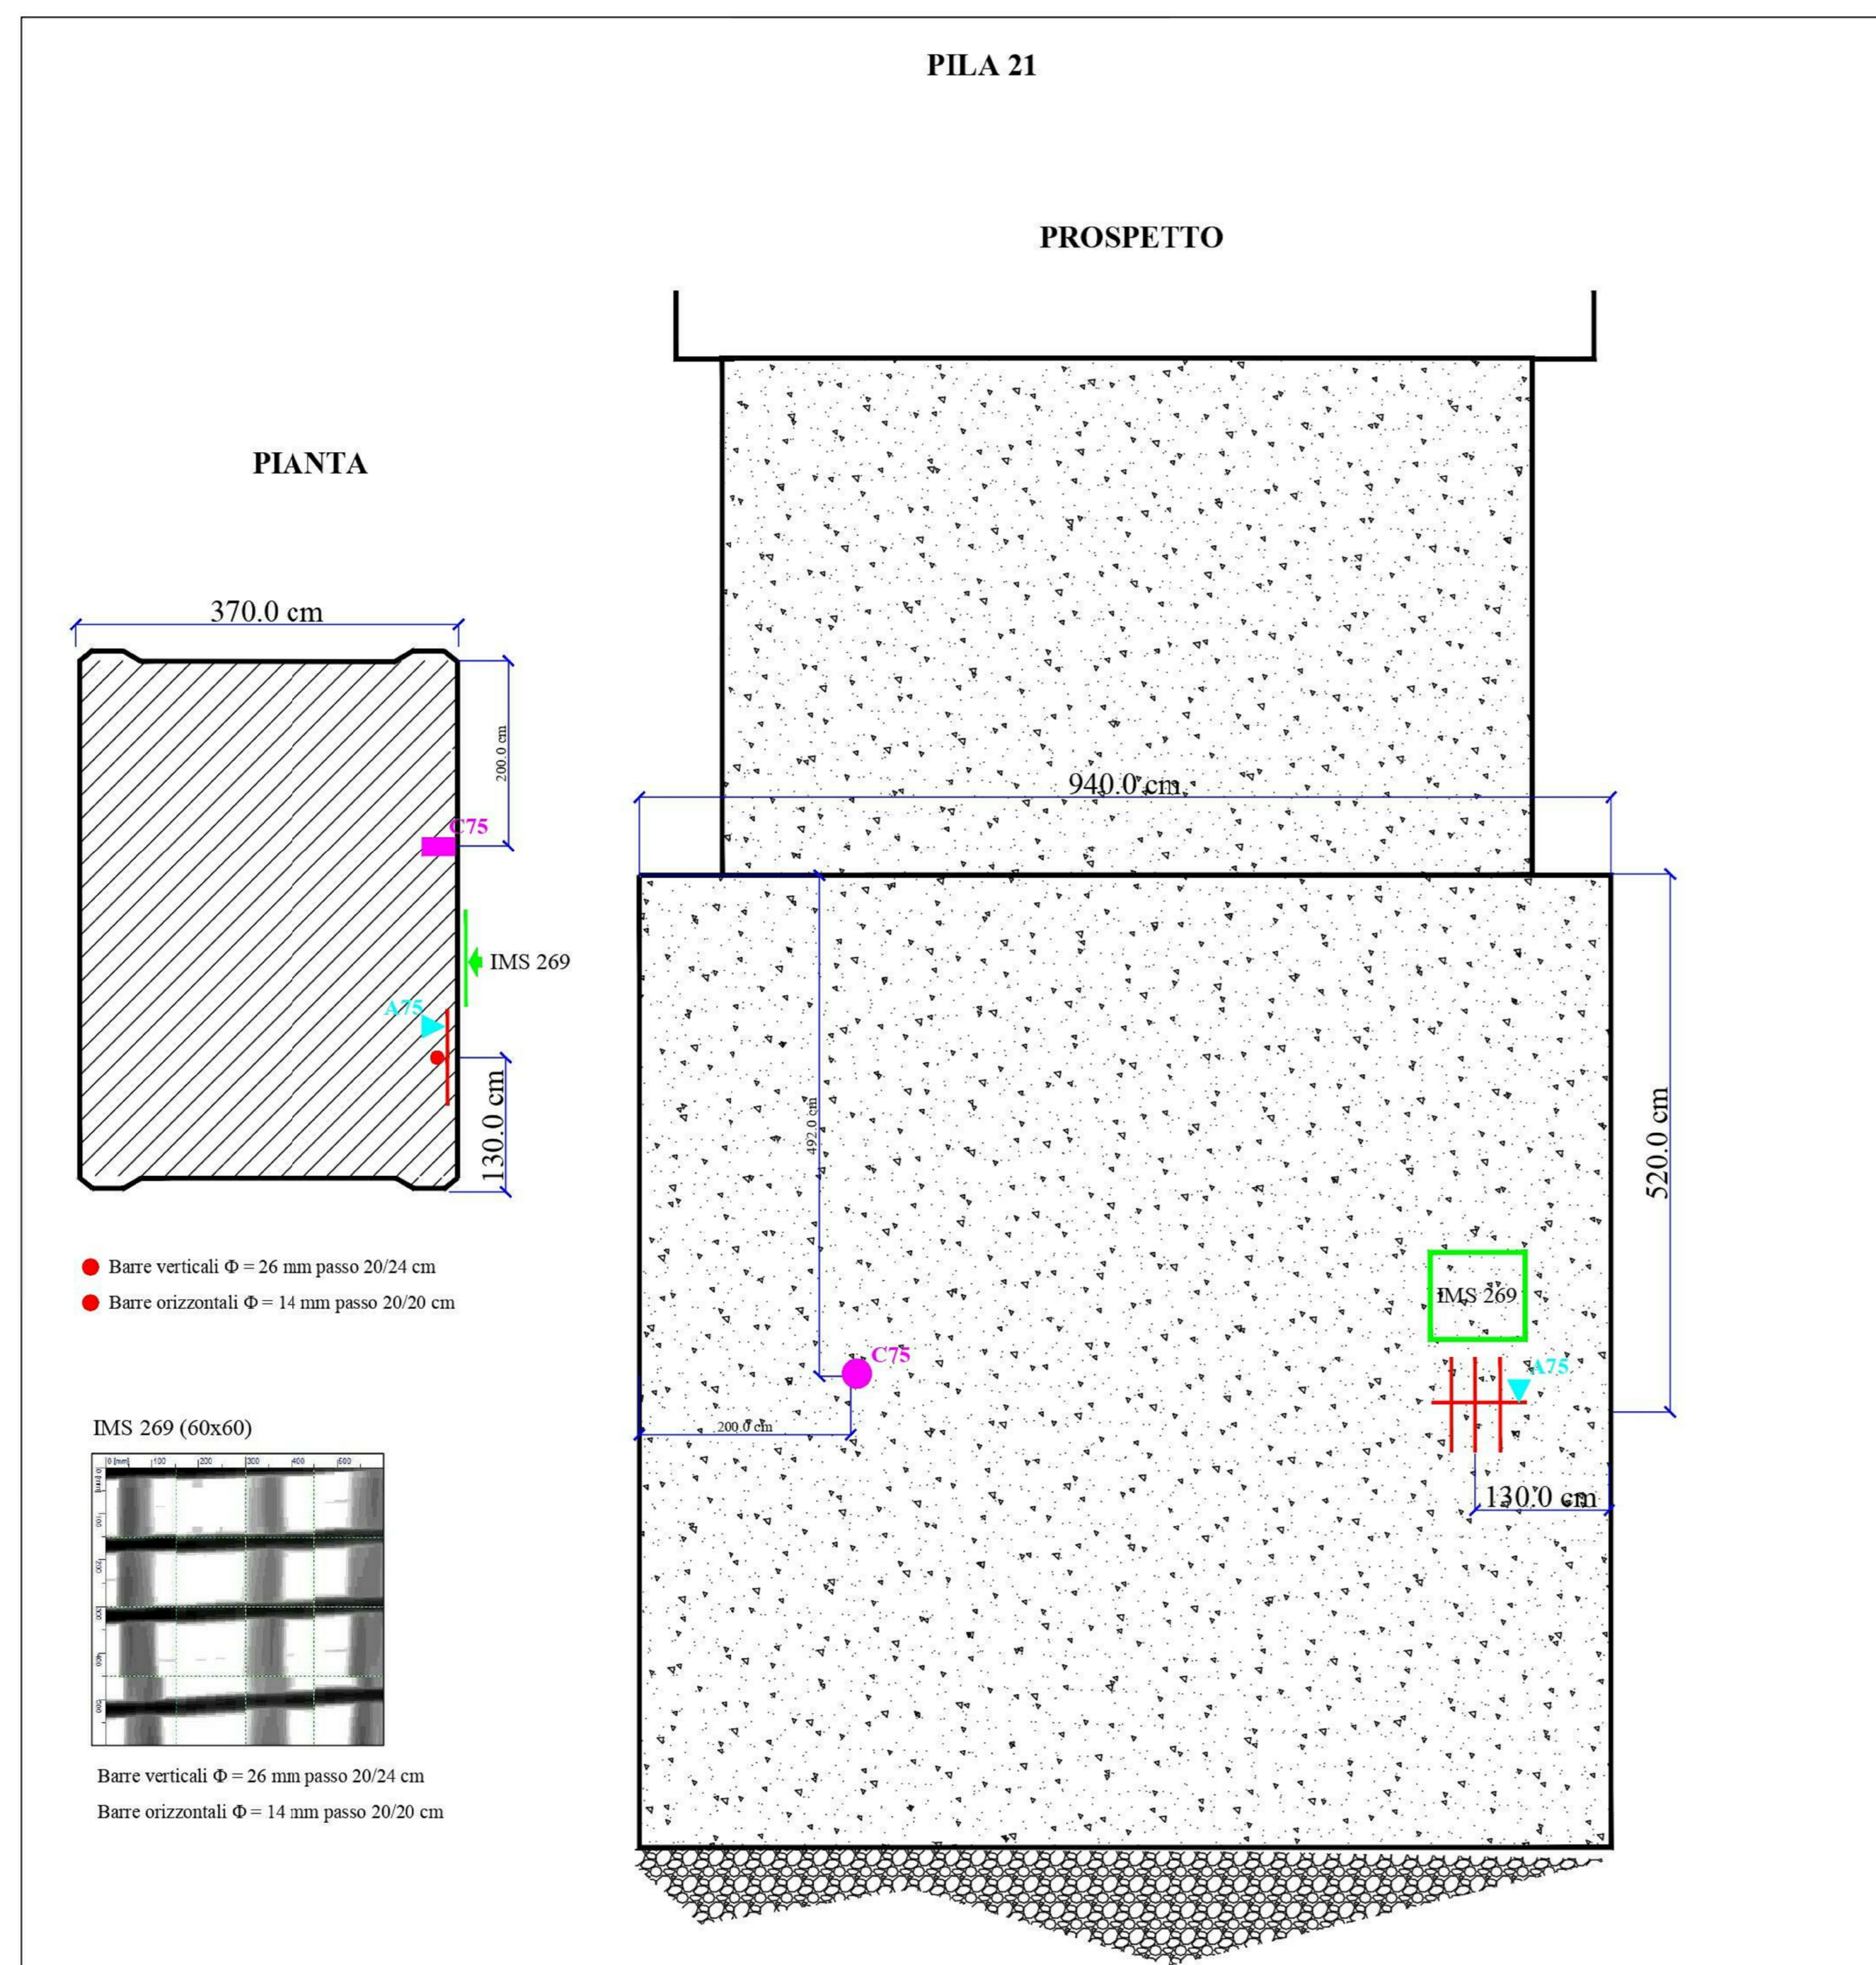


Direzione di esecuzione delle battute sclerometriche: orizzontali											←		
INDICE DI RIMBALZO											Stima indiretta della resistenza $R_c$ (N/mm²)		
PILA 19	39	40	36	37	37	39	39	36	37	40	39	39	37,0

Direzione di esecuzione delle battute sclerometriche: orizzontali											←	
INDICE DI RIMBALZO											Stima indiretta della resistenza $R_c$ (N/mm²)	
PILA 21	40	38	42	39	40	41	39	40	40	41	40	40,5

Direzione di esecuzione delle battute sclerometriche: orizzontali											←		
INDICE DI RIMBALZO											Stima indiretta della resistenza $R_c$ (N/mm²)		
PILA 25	30	31	32	31	32	33	31	33	32	32	33	31	26,9
	32	34	32	33	32	32	32	33	32	33	33	30	

Direzione di esecuzione delle battute sclerometriche: orizzontali											←		
INDICE DI RIMBALZO											Stima indiretta della resistenza $R_c$ (N/mm²)		
PILA 27	40	38	43	37	38	37	38	35	38	36	38	40	37,0
	39	38	38	40	38	38	39	40	39	40	38	39	

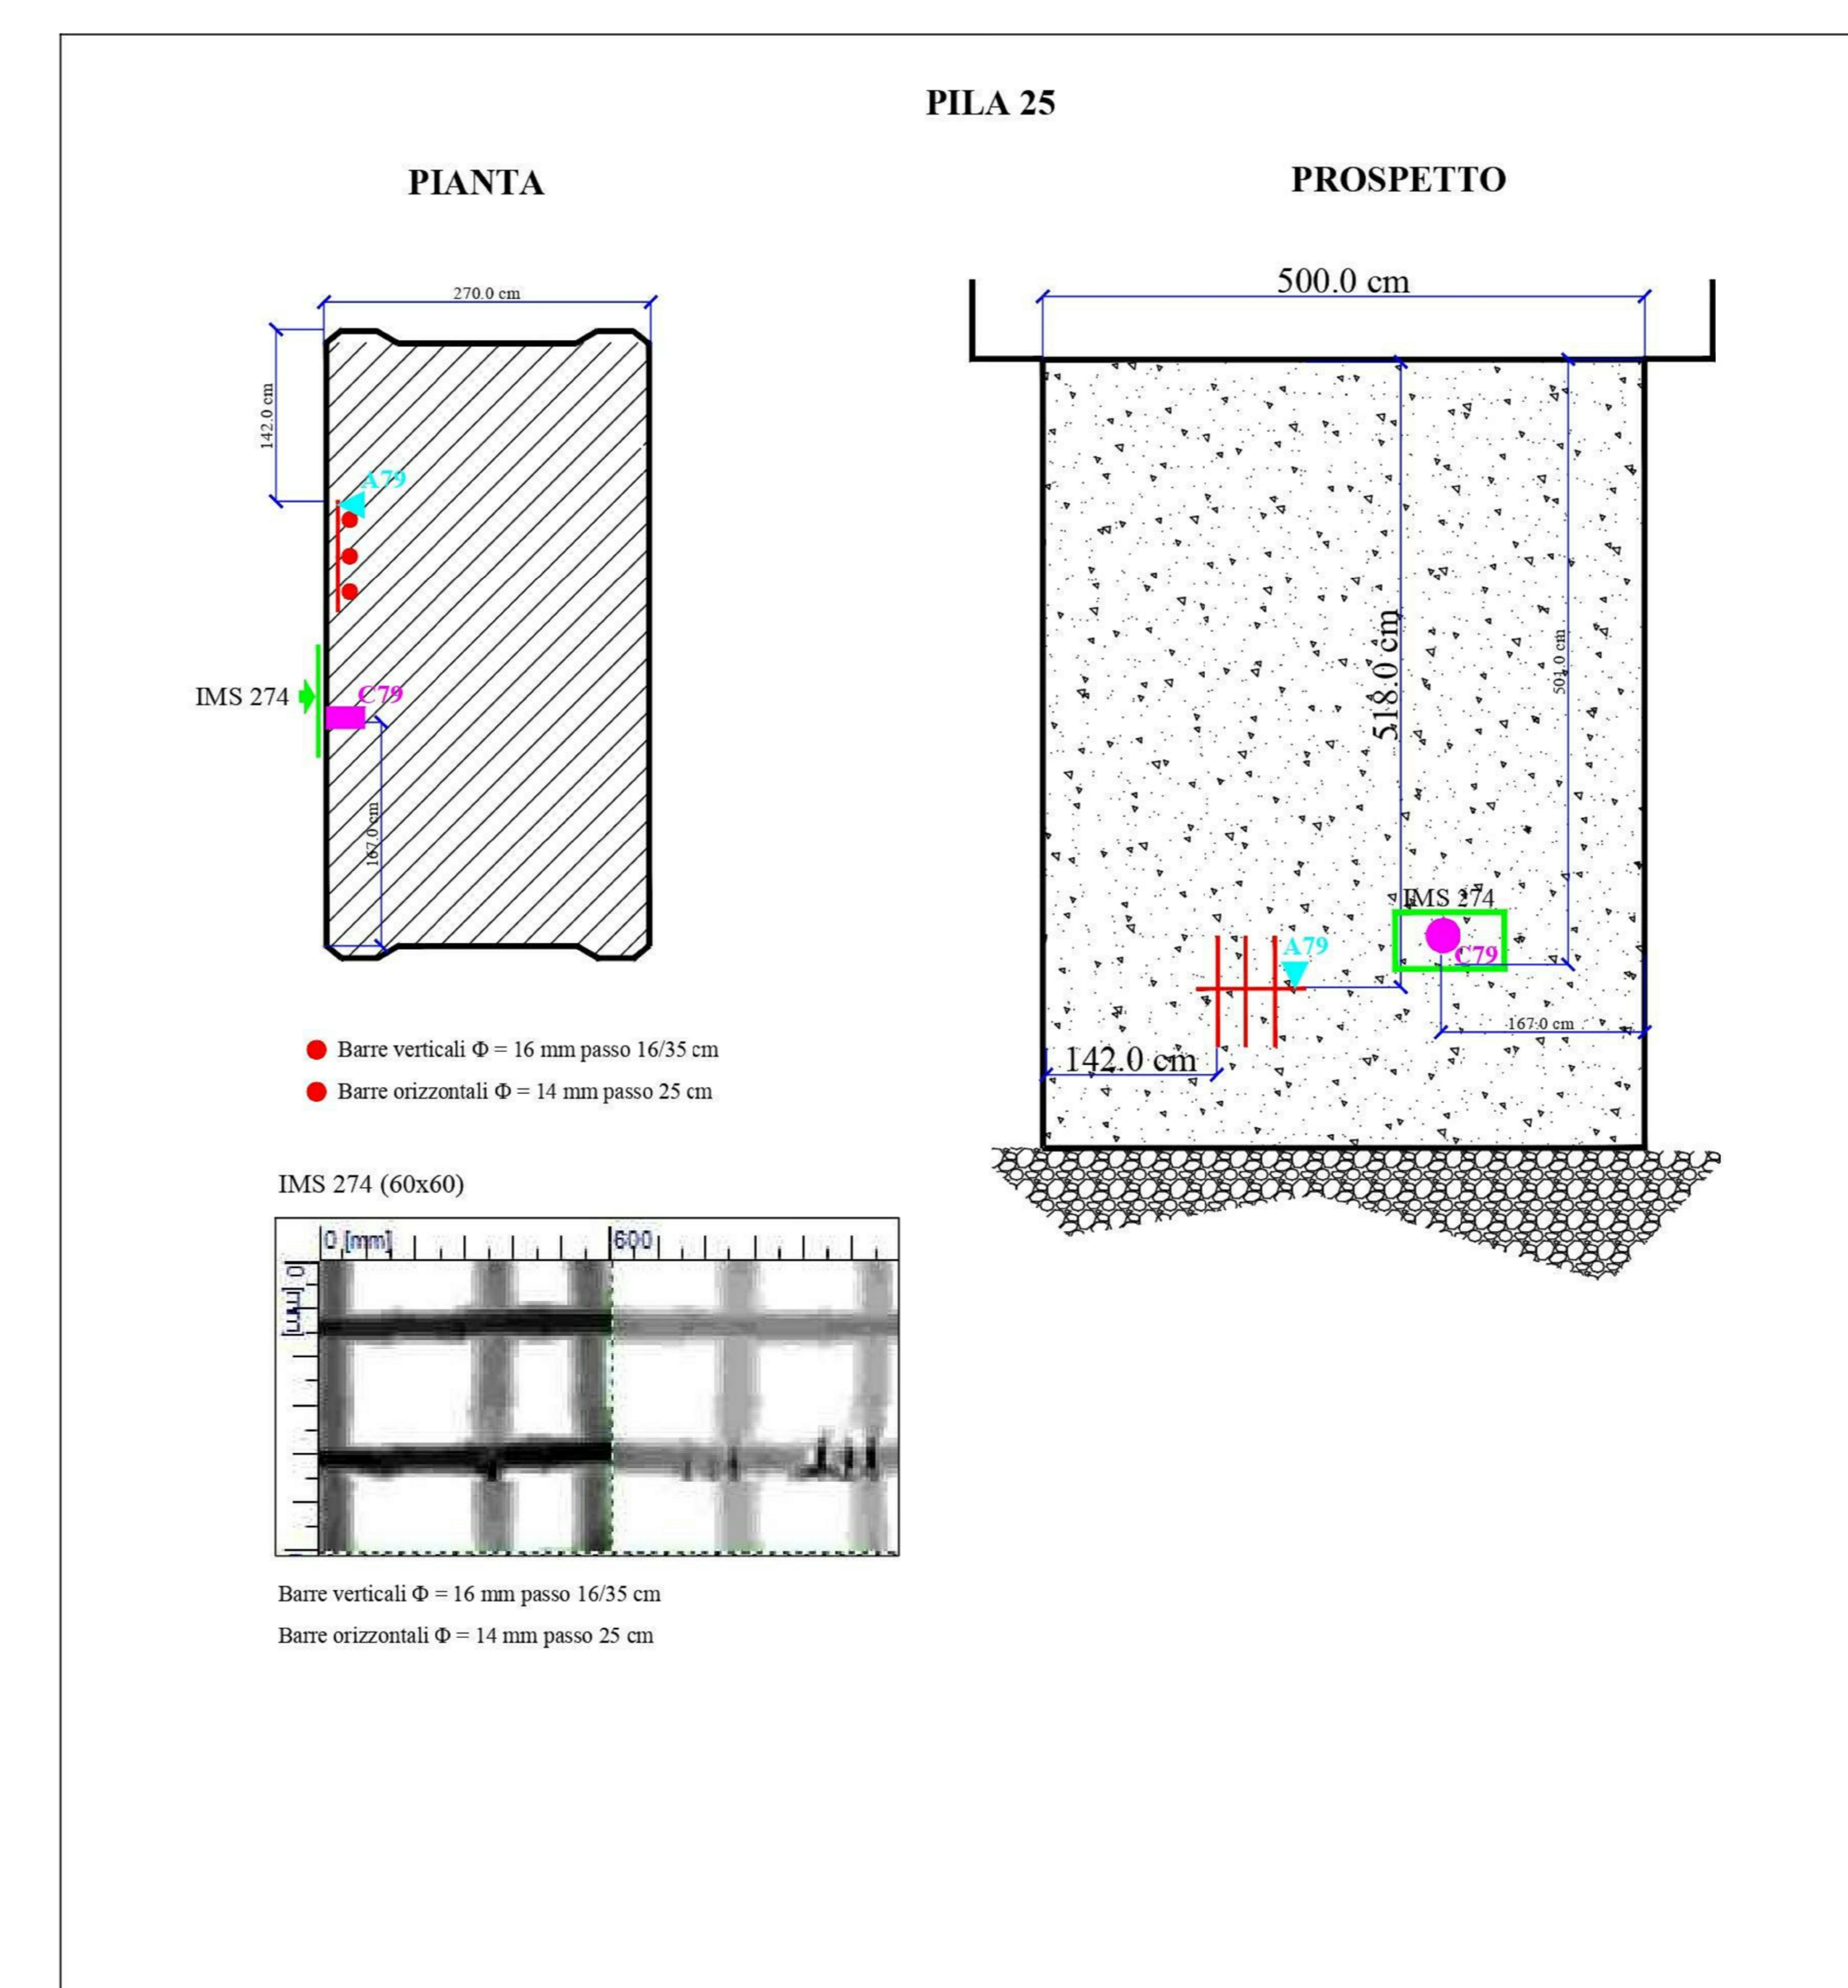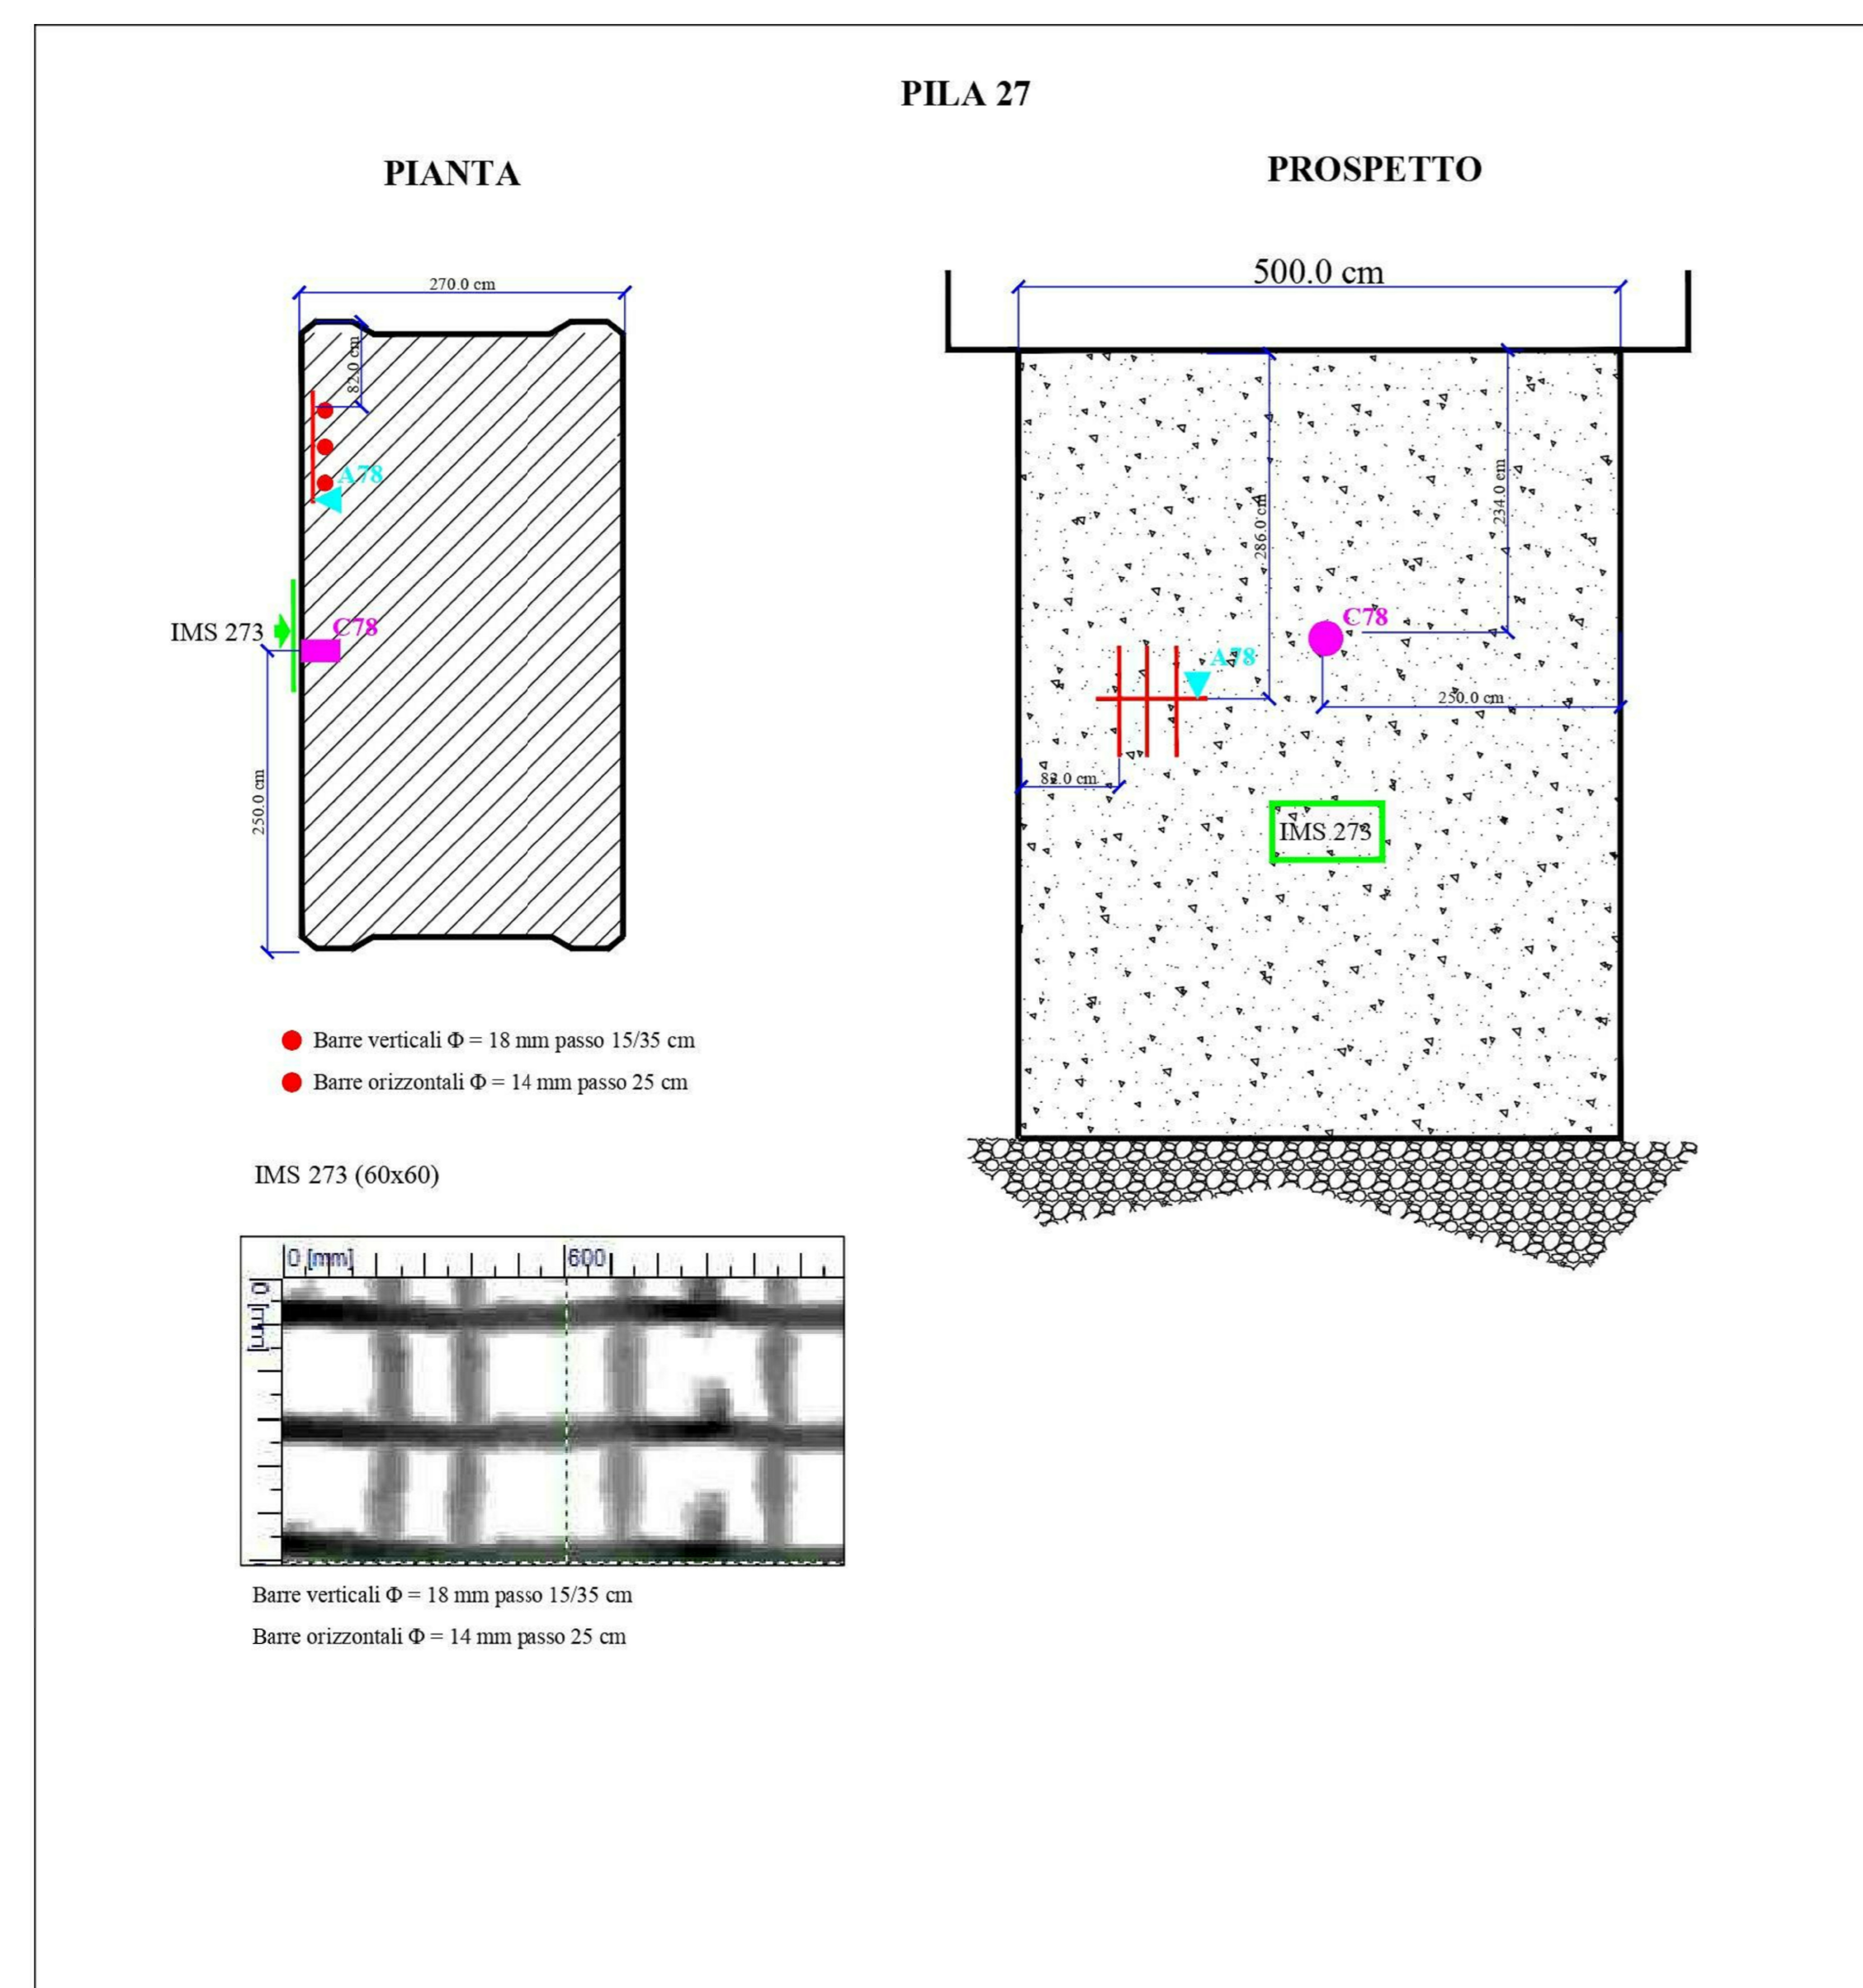

COMMITTENTE:

**RFI**  
 RETE FERROVIARIA ITALIANA  
 GRUPPO FERROVIE DELLO STATO ITALIANO  
 DIREZIONE INVESTIMENTI  
 DIREZIONE PROGRAMMI INVESTIMENTI  
 DIRETTRICE SUD - PROGETTO ADRIATICA

PROGETTAZIONE:

**ITALFERR**  
 GRUPPO FERROVIE DELLO STATO ITALIANO

**DIREZIONE TECNICA**  
**U.O. OPERE CIVILI**

**PROGETTO DEFINITIVO**

**Nuova linea Ferrandina - Matera La Martella per il collegamento di Matera con la rete ferroviaria nazionale**

**NUOVA LINEA FERRANDINA - MATERA LA MARTELLA**  
 Indagini Strutturali 10/16  
 DISLOCAZIONI E SCHEMI GRAFICI DELLE INDAGINI SVOLTE SU VIADOTTO "GRAVINA - B"

SCALA: VARIE

COMMESSA	LOTTO	FASE	ENTE	TIPO DOC.	OPERA/DISCIPLINA	PROGR.	REV.
IA5F	01	D	09	PZ	VI 0000	0010	A

Rev.	Descrizione	Redatto	Data	Verificato	Data	Approvato	Data	Autorizzato Data
A	EMMISSIONE ESECUTIVA	S. MAGLIANO	LIVELLO 01/16	S. DI SPIRITO	LIVELLO 01/16	F. GERONE	LIVELLO 01/16	ANGELO VITTOZZI

IA5F01D09PZVI0000010A n. Elab.: