
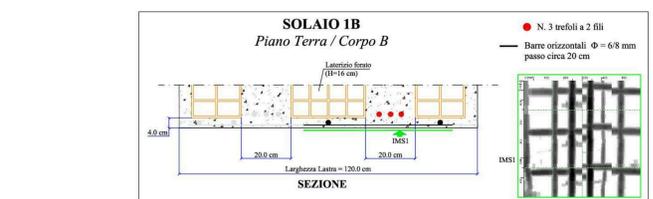
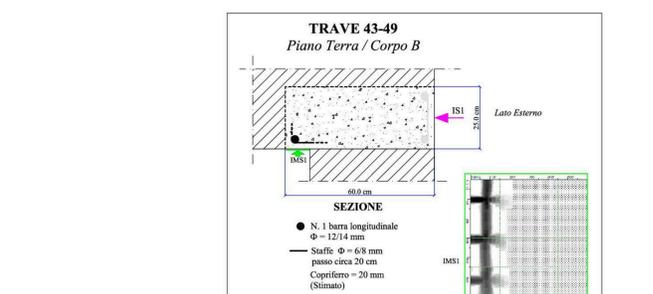
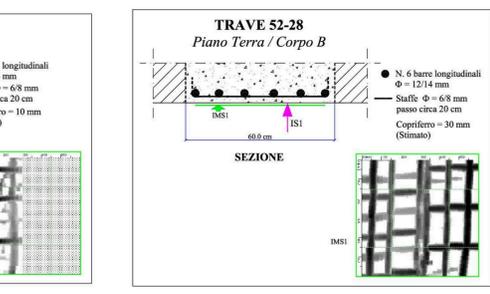
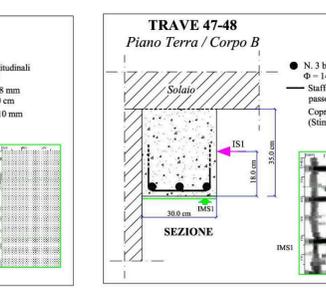
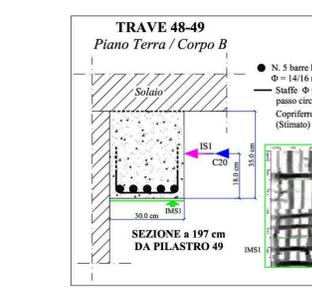
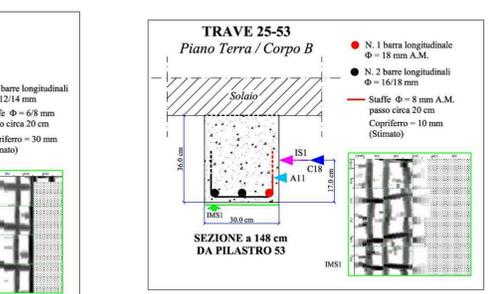
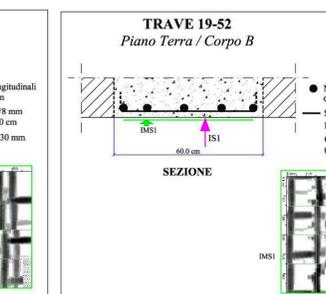
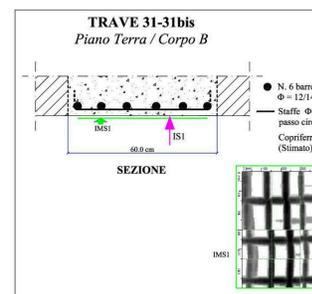
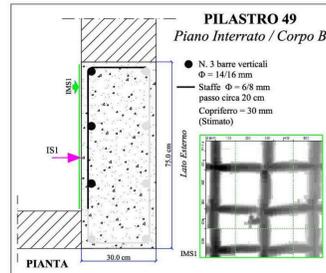
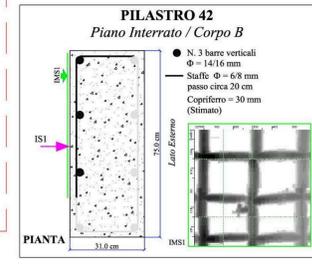
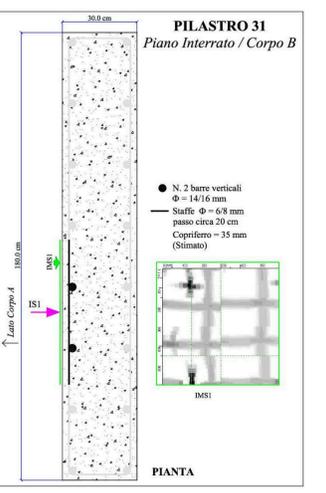
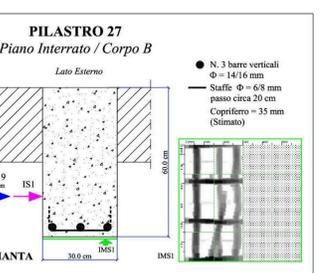
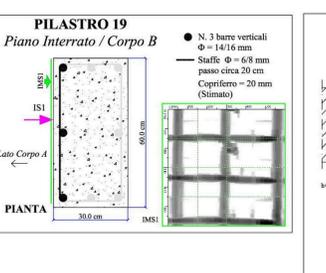
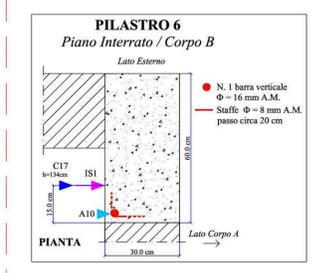
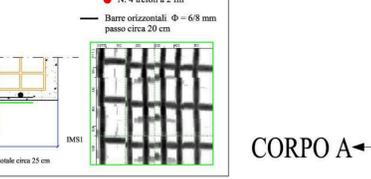
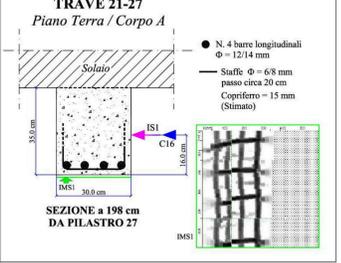
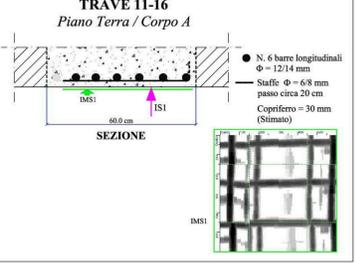
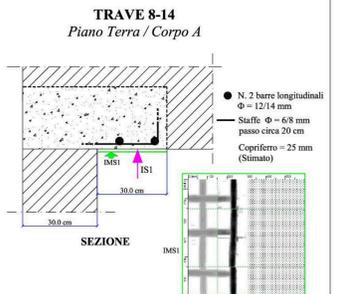
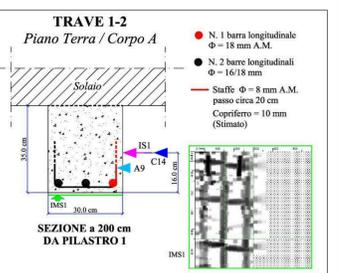
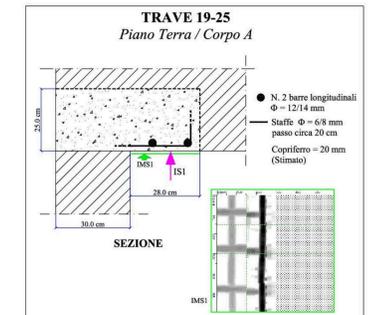
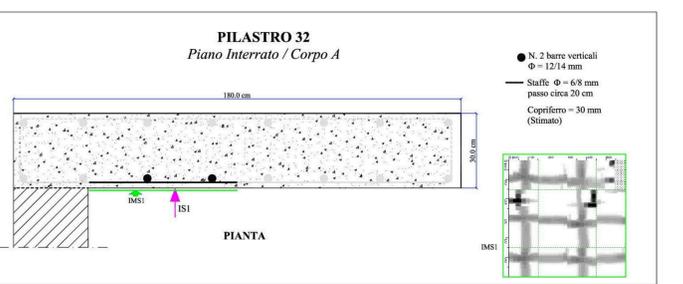
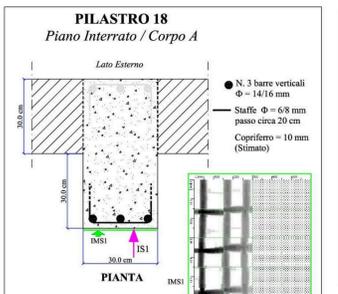
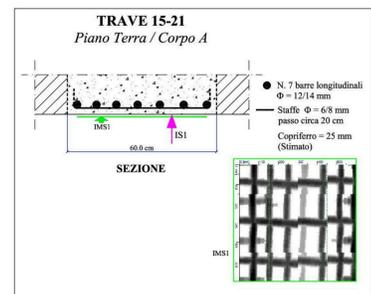
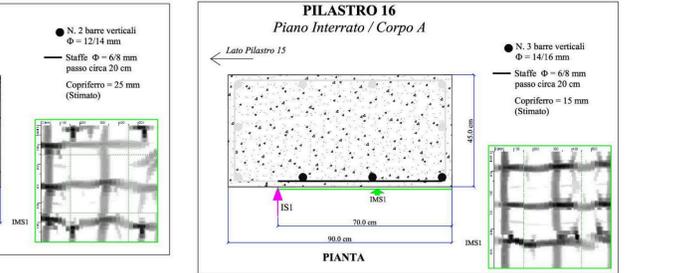
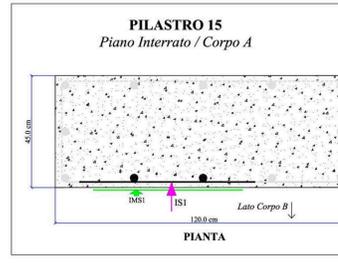
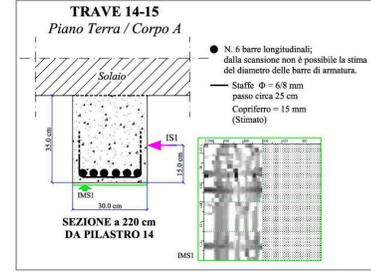
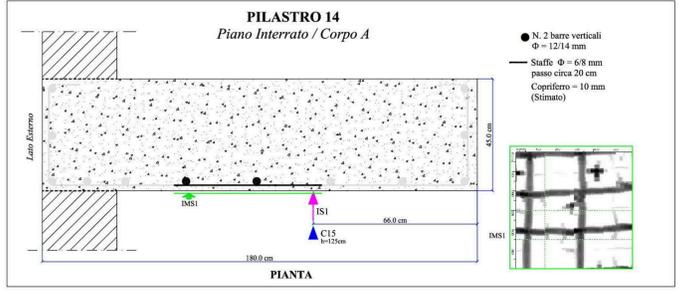


PIANTA DI RIFERIMENTO (pilastri Piano Interrato, travi e solai Piano Terra)

LEGENDA	
	Pilastro piano terra indagato n.
	Pilastro piano interrato indagato n.
	Trave copertura indagata n.
	Trave piano terra indagata n.
	Solaio indagato n.
	IMS n. = Indagine magnetometrica n. (gachometro)
	Cn. = Prelievo di carota in calcestruzzo h x x cm. Altezza del prelievo dal piano di calpestio
	An. = Prelievo di barra di armatura n.
	ISn. = Indagine sclerometrica
	Barra di armatura rilevata direttamente
	**Barra di armatura rilevata con indagine magnetometrica in modalità <i>imgocan</i>
	**Barra verticale/longitudinale o staffa rilevata in modalità <i>quickscan</i>

*La modalità *imgocan* consente, oltre al rilievo, anche l'acquisizione di immagini scamer che, elaborate con apposito software, permettono in alcuni casi, di effettuare la stima delle barre di armatura.
**La modalità *quickscan* consente solo il rilievo della disposizione delle barre di armatura.

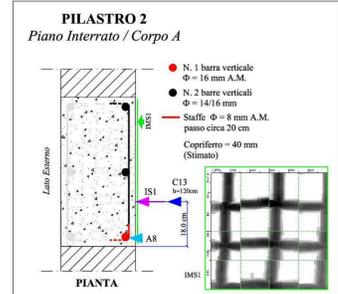

CORPO A ← → CORPO B

COMMITTENTE: **RFI** RETE FERROVIARIA ITALIANA
GRUPPO FERROVIE DELLO STATO ITALIANE
DIREZIONE INVESTIMENTI
DIREZIONE PROGRAMMI INVESTIMENTI
DIRETTRICE SUD - PROGETTO ADRIATICA

PROGETTAZIONE: **ITALFERR** GRUPPO FERROVIE DELLO STATO ITALIANE

DIREZIONE TECNICA
U.O. OPERE CIVILI

PROGETTO DEFINITIVO

Nuova linea Ferrandina - Matera La Martella per il collegamento di Matera con la rete ferroviaria nazionale

MIGLIORAMENTO SISMICO, FUNZIONALE, ARCHITETTONICO DEL FABBRICATO VIAGGIATORI DELLA STAZIONE DI MATERA LA MARTELLA

Planimetria indagini strutturali 1/3

SCALA: 1 : 1

Rev.	Descrizione	Redatto	Data	Verificato	Data	Approvato	Data	Autore	Data
A	EMISSIONE ESECUTIVA	S.M.	25/05/2020	S.M.	25/05/2020	S.M.	25/05/2020	ANGELINI	02/05/2020

COMMESSA LOTTO FASE ENTE TIPO DOC. OPERA/DISCIPLINA Progr. REV. **IA5F 02 D 09 PZ FV0200 001 A**

IA5F02D09PZFV020001A n. Etab.: