

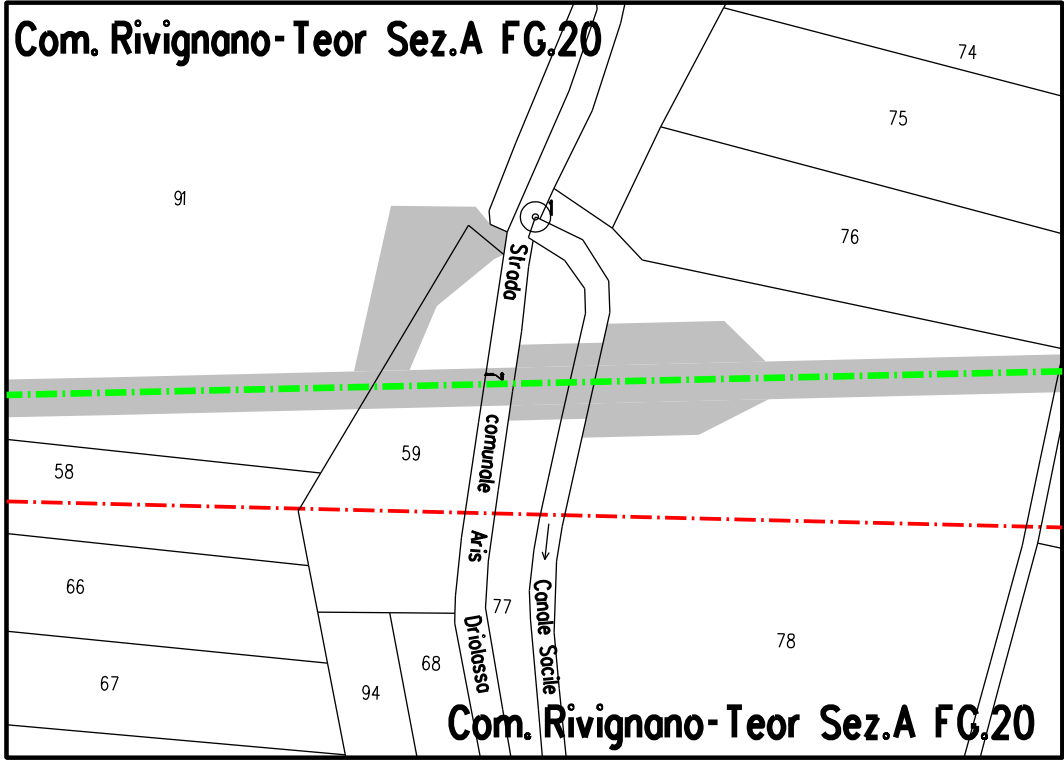


Rimozioni

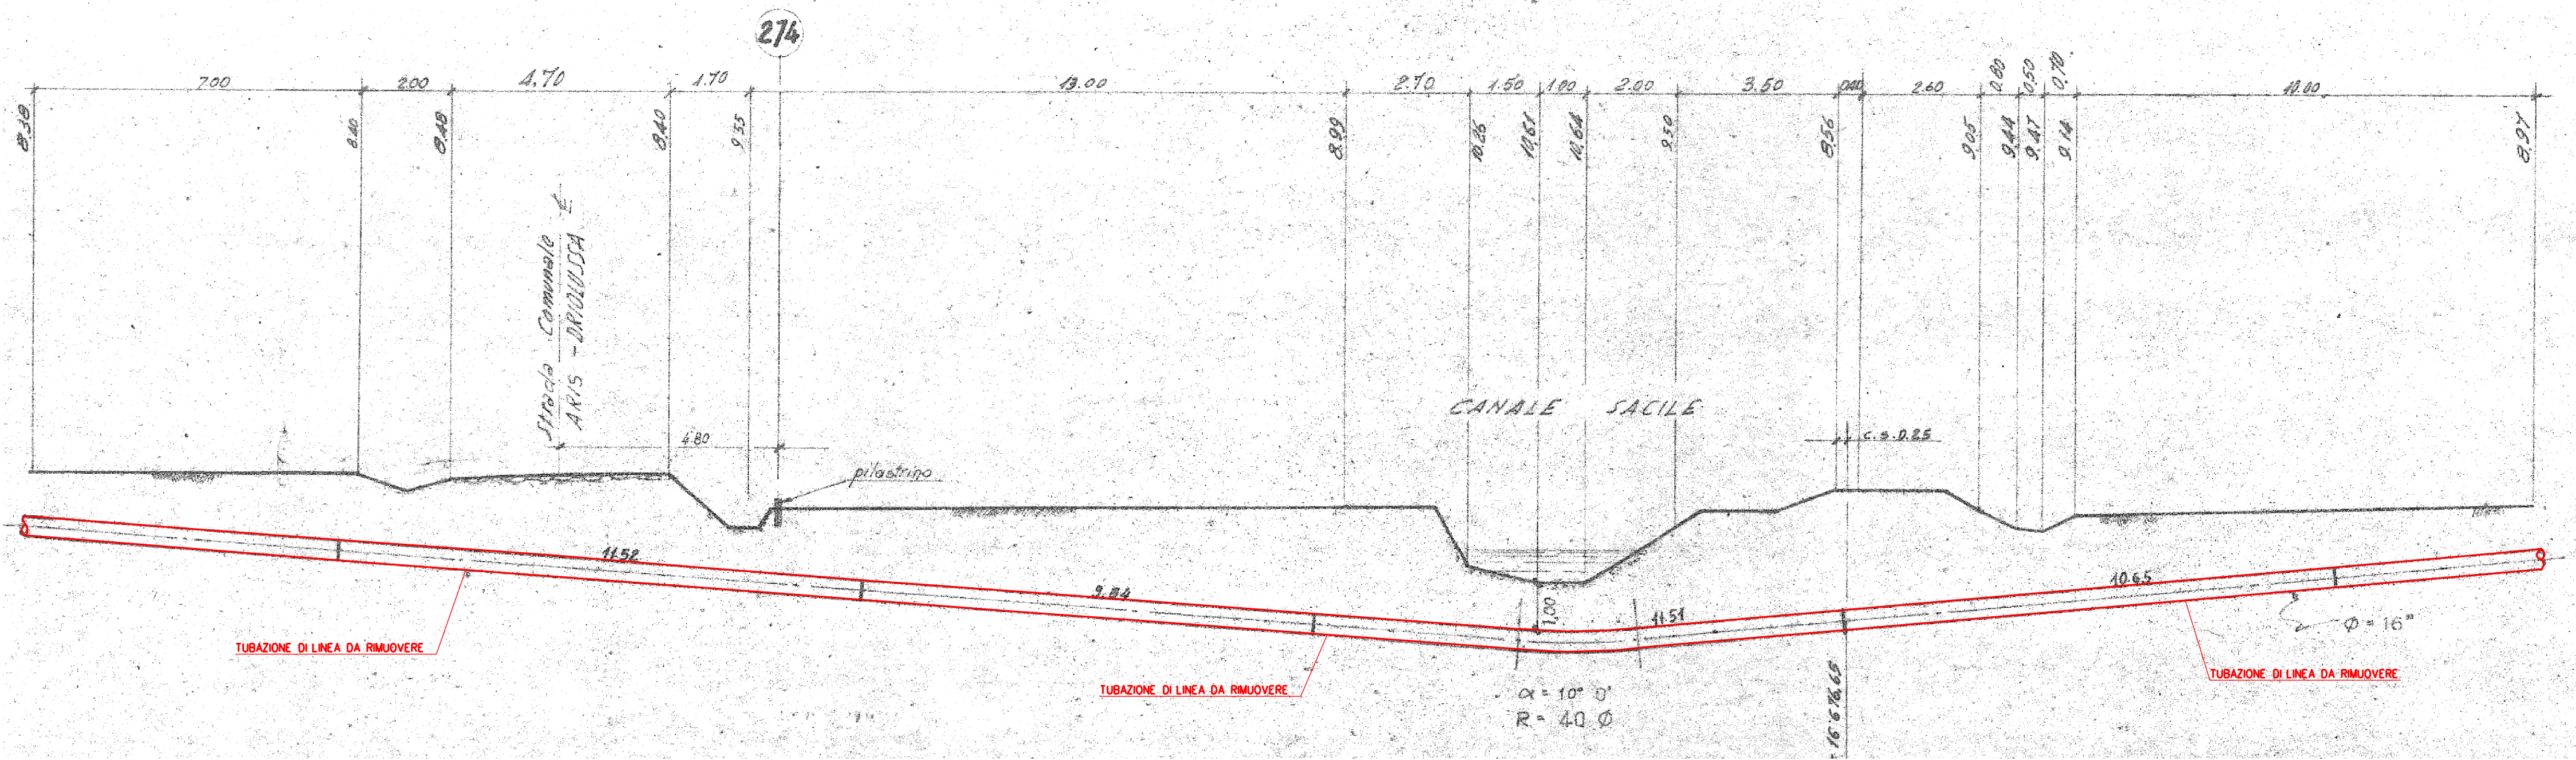

PLANIMETRIA 1:2000
COMUNE DI RIVIGNANO TEOR (UD) SEZ. A TEOR F. 20

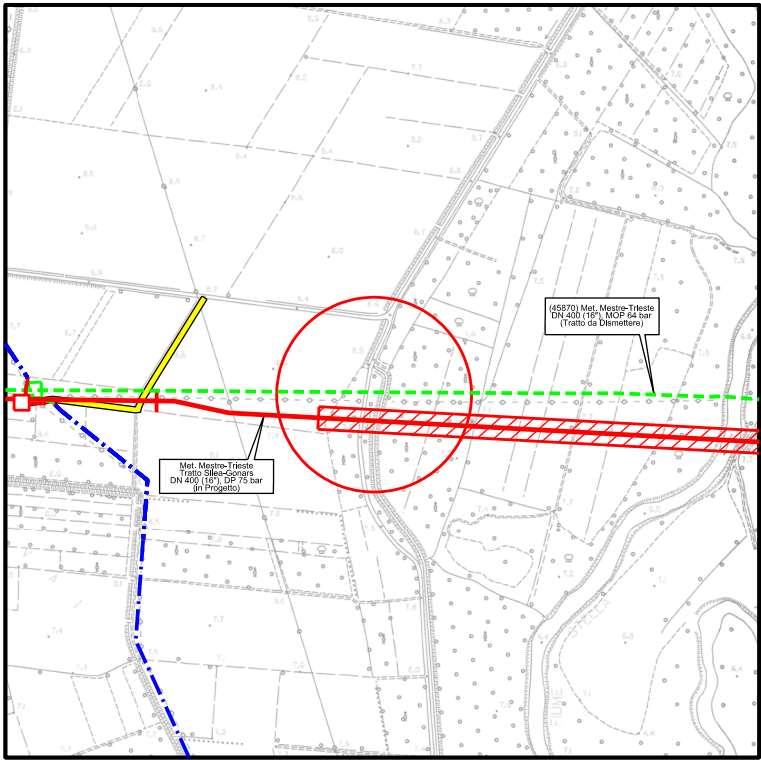

COROGRAFIA 1:10000

1	DICEMBRE 2020	EMISSIONE PER COSTRUZIONE	TARINI	PALOZZO	SABBATINI
0	10/05/2019	EMISSIONE PER APPALTO - LOTTO 2	TARINI	PALOZZO	SABBATINI
Rev	DATA	DESCRIZIONE	ELABORATO	VERIFICATO	APPROVATO
CLIENTE		PROGETTISTA		WBS CLIENTE NR/17157/R-L01 COD. TEC. 9110346 COMM. SAIPEM 023088	UNITA' 900
Impianto: MET. MESTRE-TRIESTE TR. SILEA-GONARS (9110346) DISMISSIONE 45870 MET. MESTRE-TRIESTE TRATTO SILEA-GONARS DN 400 (16"), MOP 64 BAR 11° TRATTO			DISEGNO LC-B-83109		
Attraversamento Str. Com. Aris - Driolussa e Roggia Barbariga			REVISIONE 1		
			FG 1 DI 1		
			SCALA 1:100		