


PLANIMETRIA DI CENSIMENTO INTERFERENZE

SCALA 1:1000

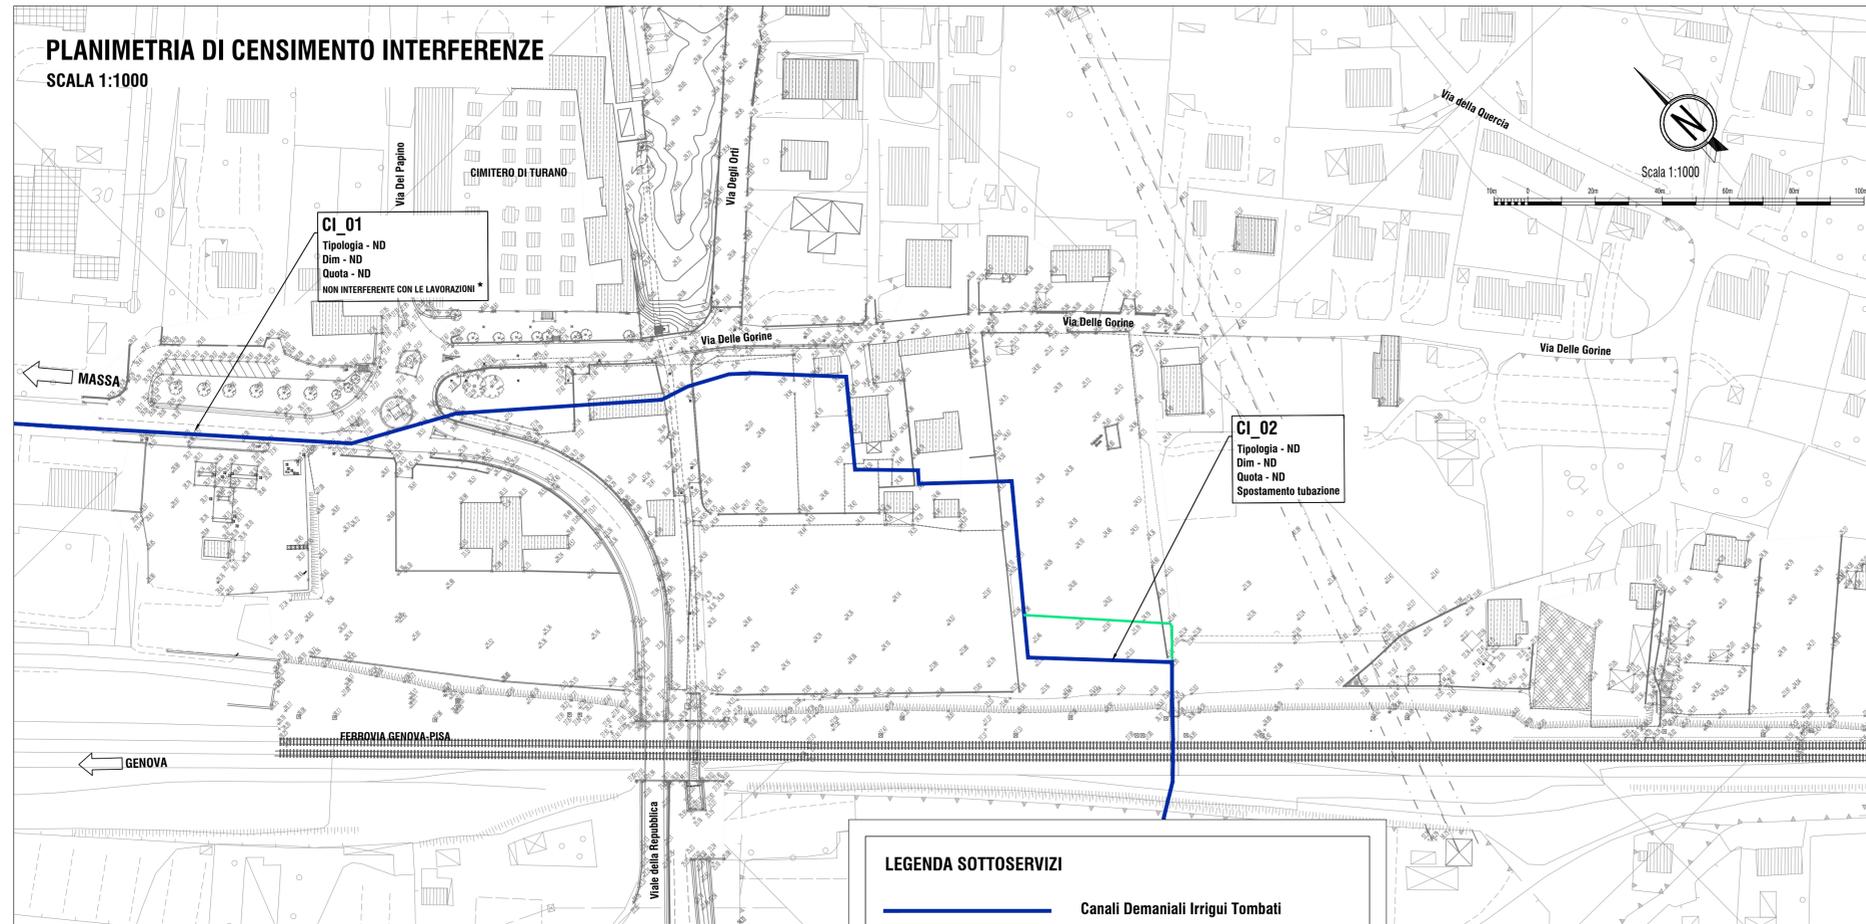



LEGENDA SOTTOSERVIZI

- Canali Demaniali Irrigui Tombati
- Risoluzione interferenza Aqueodotto

* Lavorazioni eseguite durante i lavori
Scarifica e rifacimento pacchetto stradale

PLANIMETRIA DI RISOLUZIONE INTERFERENZE

SCALA 1:1000

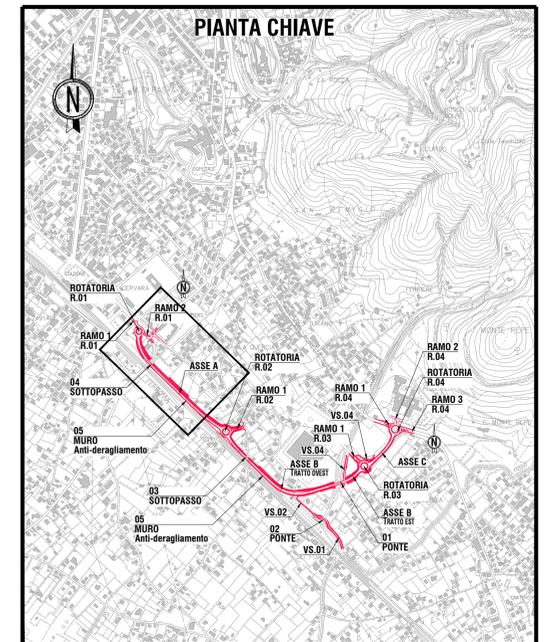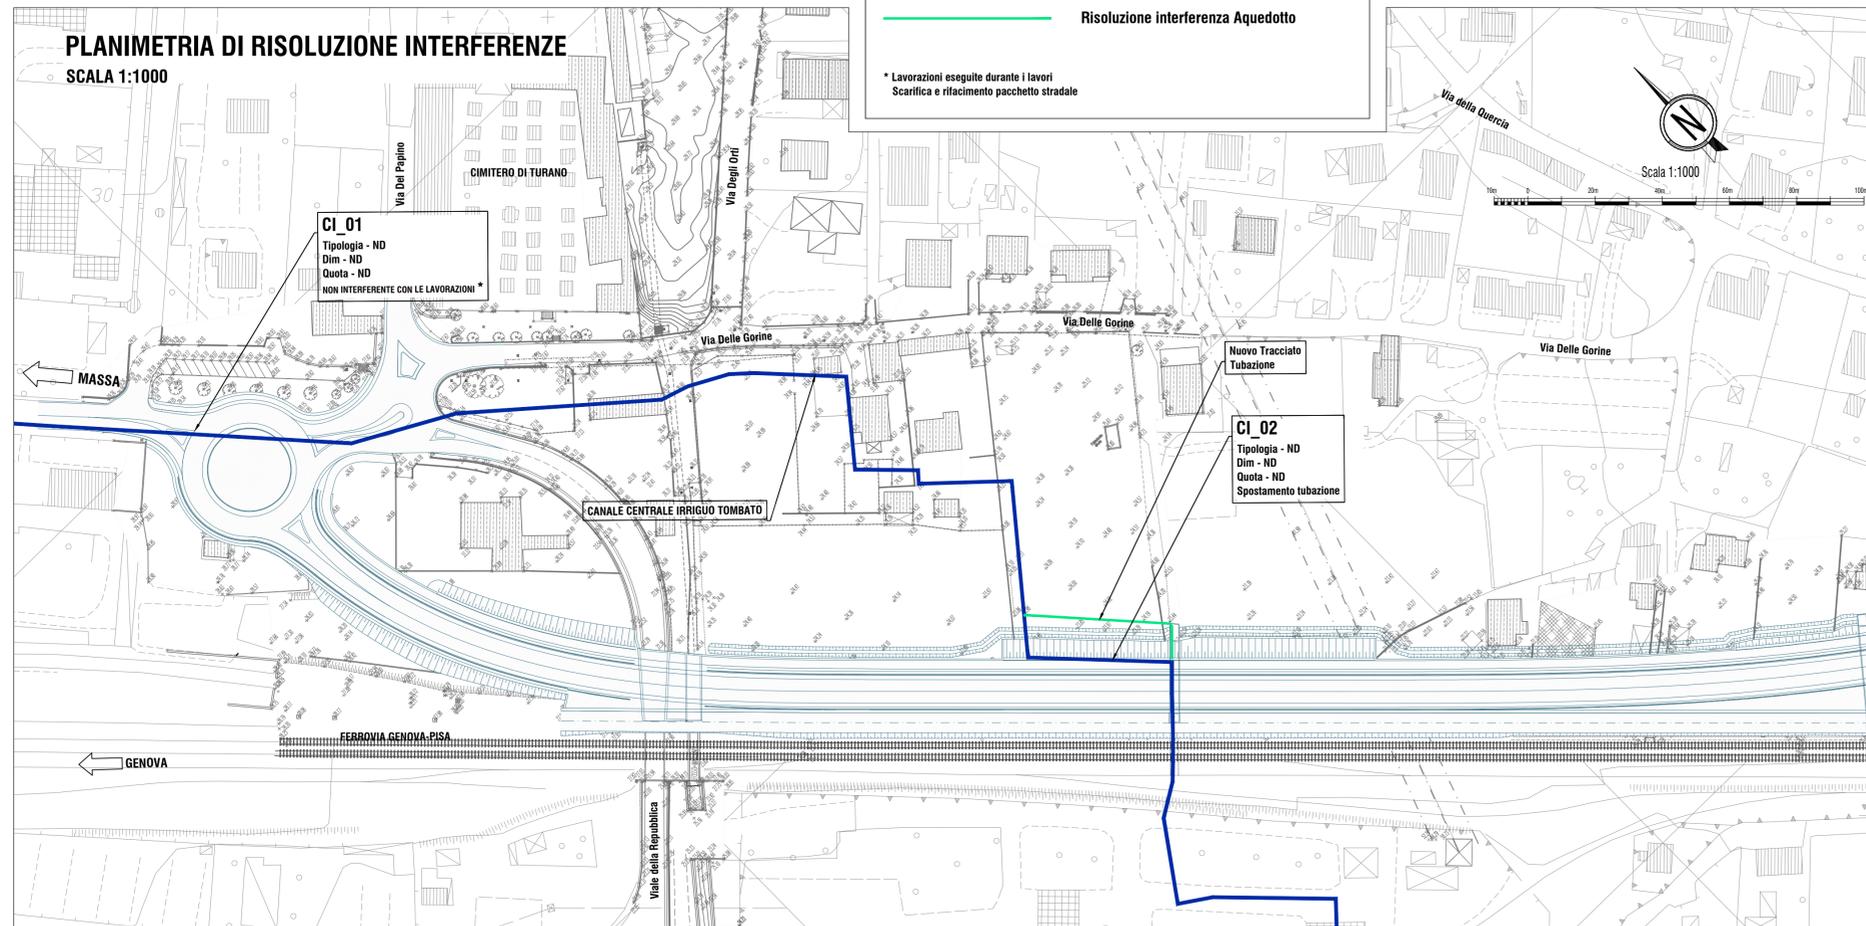

Sanas GRUPPO FS ITALIANE **90** Direzione Progettazione e Realizzazione Lavori

Variante S.S.1 Aurelia – Variante in Comune di Massa 1°Lotto (Canal Magro – Stazione).

PROGETTO DEFINITIVO cod. F1397

PROGETTAZIONE: ING. ANDREA RENZO - TECHNITAL RAGGRUPPAMENTO TEMPORANEO PROGETTISTI IL RESPONSABILE DELL'INTEGRAZIONE DELLE PRESTAZIONI SPECIALISTICHE: Ing. Andrea Renzo - TECHNITAL Ordine Ingegneri Provincia di Verona n. A2413	MANDATARIA: INFESTRADA MANDANTI: POLITECNICA (SISTEMI DI UMANITÀ) e MATILDI-PARTNERS IL GEOLOGO: Geol. Pietro Accolti GP - POLITECNICA Ordine Geologi Regione Toscana n° 728	IL PROGETTISTA: GRUPPO DI PROGETTAZIONE: COORDINAMENTO PROGETTAZIONE, PROGETTAZIONE STRADALE, GEOTECNICA ED OPERE STRUTTURALI: Ing. Marcello Mancone - POLITECNICA Ordine Ingegneri Provincia di Firenze n.5723 STUDIO DI IMPATTO AMBIENTALE: Arch. Paola Gabrielli - POLITECNICA Ordine Architetti Provincia di Bologna n. 2921
IL COORDINATORE PER LA SICUREZZA IN FASE DI PROGETTAZIONE: Ing. Marcello Mancone - POLITECNICA Ordine Ingegneri Provincia di Firenze n.5723	CANTIERIZZAZIONE E FASI ESECUTIVE: Ing. Alessio Cori - POLITECNICA Ordine Ingegneri Provincia di Firenze n.5969	IDROLOGIA ED IDRAULICA: Ing. Alessandro Cecchelli - POLITECNICA Ordine Ingegneri Provincia di Grosseto n.760 COLLABORATORI DI PROGETTO: Ing. Massimo Palermo - POLITECNICA Ing. Mattia De Caro - POLITECNICA Ing. Giulio Melosi - POLITECNICA Geom. Franco Mariotti - POLITECNICA
VISTO: IL RESP. DEL PROCEDIMENTO: Ing. Raffaele Franco Corso	PROTOCOLLO: DATA:	

09 – INTERFERENZE
Canali Demaniali Irrigui Genio Civile Toscana Nord
Planimetria censimento e risoluzione interferenze

CODICE PROGETTO	NOME FILE	PROGR. ELAB.	REV.	SCALA:		
DPFI110	0909_TO0IN00INTPL08A	0909	A	1:1000		
PROGETTO	LM. PROG. N. PROG.	CODICE ELAB.				
D						
C						
B						
A	EMMISSIONE	09/2010	POLITECNICA	F.MAROTTI	M.MANCONE	A.RENZO
REV.	DESCRIZIONE	DATA	SOCIETA'	REDATTO	VERIFICATO	APPROVATO