


VINICIA : Como
MUNE : Cirimido

**CANCELLO
COMPETENZA
ASPI**

CANCELLO K7

LEGENDA SEGNALETICA ORIZZONTALE
Strisce longitudinali Art.138-139 del Regolamento CONTINUA

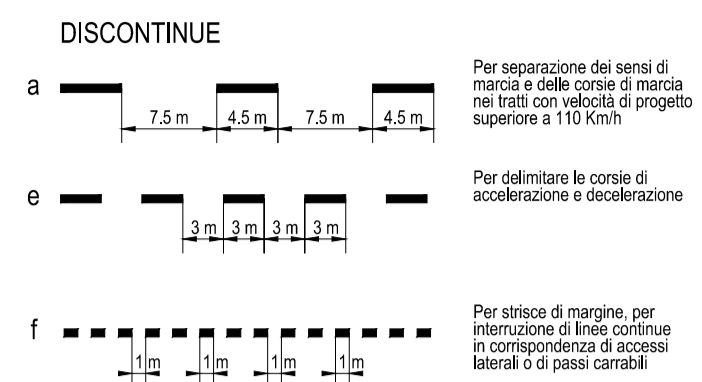


Larghezza minima strisce longitudinali escluse quelle di margine per autostrade e per strade extraurbane principali: **15 cm.**

La larghezza minima delle strisce di margine per le autostrade e per le strade extraurbane principali: **25 cm.**

- Recinzione autostradale
- Recinzione H+2.5
- Rete integrata alla barriera H4BP
- Recinzione impianto
- Parapetto + rete di protezione
- Pianteret protect + palo a T
- Consegna chiavi cancello KN
- Cancelli competenza ASPI
- Cancelli

QUADRO DI UNIONE STRALCIO LOMAZZO

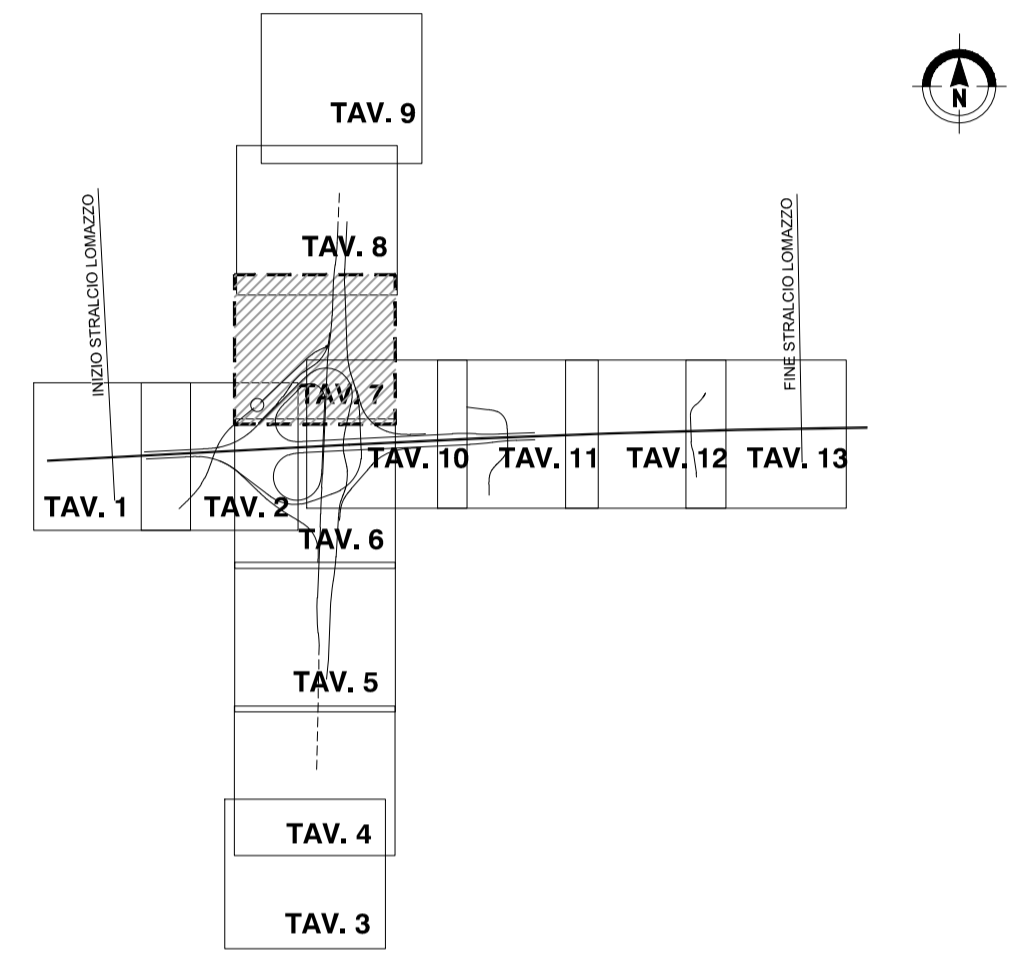

MATRICE DI REVISIONE

REV	DATA	DESCRIZIONE MODIFICA

N.B.: LA TAVOLA SOSTITUISCE QUELLA RELATIVA AL CODICE DEL PROGETTO ESECUTIVO

COLLEGAMENTO AUTOSTRADALE DALMINE - COMO - VARESE - VALICO DEL GAGGIOLO E OPERE AD ESSI CONNESSE
CODICE C.U.P. F11B0600270007

TRATTE B1, B2, C, D, TRVA13+14, GREENWAY AS BUILT

TRATTA B1 - SVINCOLO DI LOMAZZO (da Pk -0+850 a Pk 1+800)
PARTE GENERALE
INQUADRAMENTO GENERALE
PLANIMETRIA DELLE RECINZIONI - TAV. 7

IDENTIFICAZIONE ELABORATO CODICE PROGETTO: F00107B WBS	IMPRESA RAGGRUPPAMENTO TEMPORANEO IMPRESE: Mandatario: STRABAG A.G. Mandante: GLF Grandi Lavori Fincost S.p.A. Mandante cooptata: Impresa costruzioni Giuseppe Maltauro S.p.A. Mandante: STRABAG S.p.A.
FASE PROGETTUALE LOTTO: A ZONA: 0 OPERA: ADX TRATTO D'OPERA: GE000 AMBITO: 0 TIPO ELABORATO: GE PROGRESSIVO: 018 REVISIONE: E_03	STRABAG GRANDI LAVORI FINCOST MALTAURO STRABAG
DATA Novembre 2015: Emissione Febbraio 2016: Revisione Maggio 2016: Revisione	PROGETTISTA - PROGETTO ESECUTIVO DI DETTAGLIO RAGGRUPPAMENTO TEMPORANEO PROGETTISTI: Mandatario: 3TI PROGETTI ITALIA Mandante: GP Progetti e Lavori S.p.A. Mandante: Arch. Salvatore Vermiglio
CONCEDENTE CONCESSIONARI AUTOSTRADALI LOMBARDE	RESPONSABILE DI PROGETTO ED INCARICATO DELL'INTEGRAZIONE FRA LE VARIE PRESTAZIONI: Ing. Alberto Cecchini
CONCESSIONARIO Autostreda Padovana	ELABORAZIONE PROGETTUALE PROGETTISTA: 3TI PROGETTI ITALIA S.p.A. 3TI ITALIA S.p.A. Direttore Tecnico: Ing. Enrico Anzi Referente Tecnico: Ing. Sabrina Lattuada Ordine degli Ingegneri Provincia di Roma n. 20809
APPROVATO Autostreda Padovana	Redatto: Leggeri Verificato: Sorge Approvato: Possati