PLANIMETRIA 1 scala 1:500

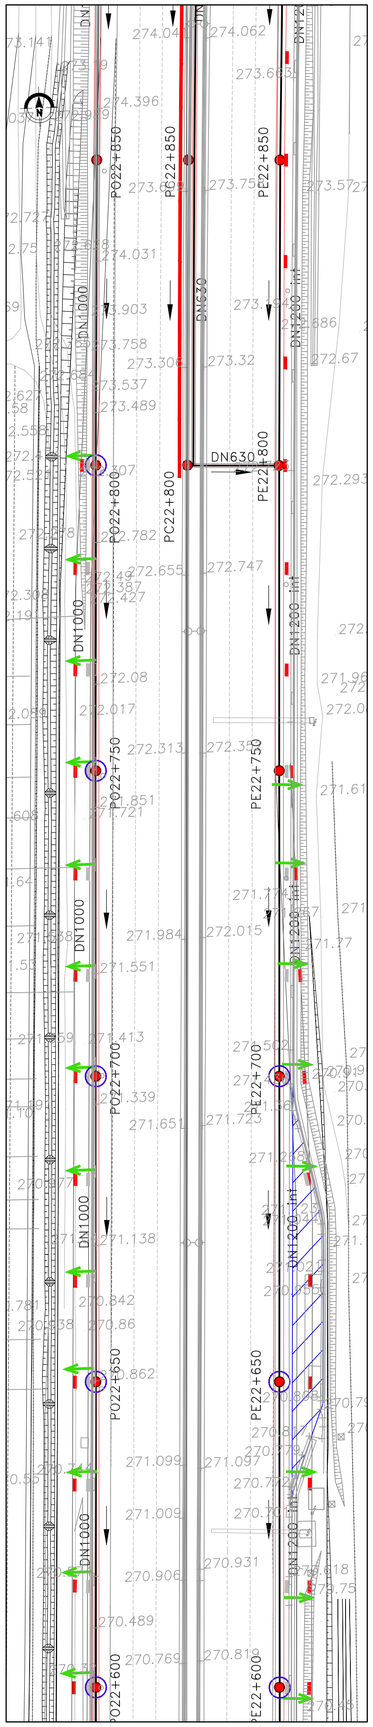

PLANIMETRIA 2 scala 1:500

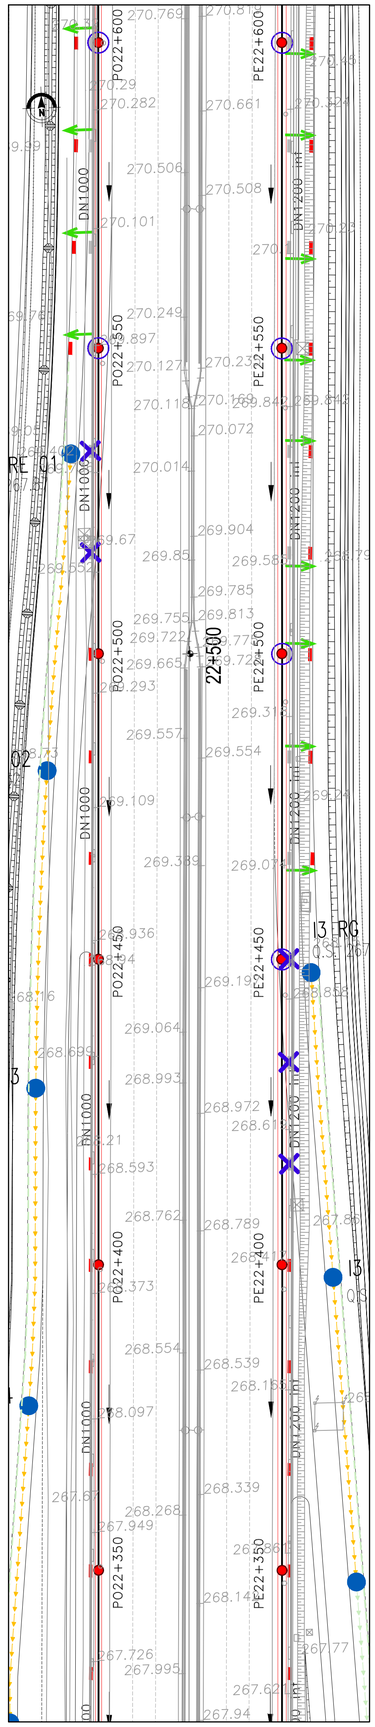

PLANIMETRIA 3 scala 1:500

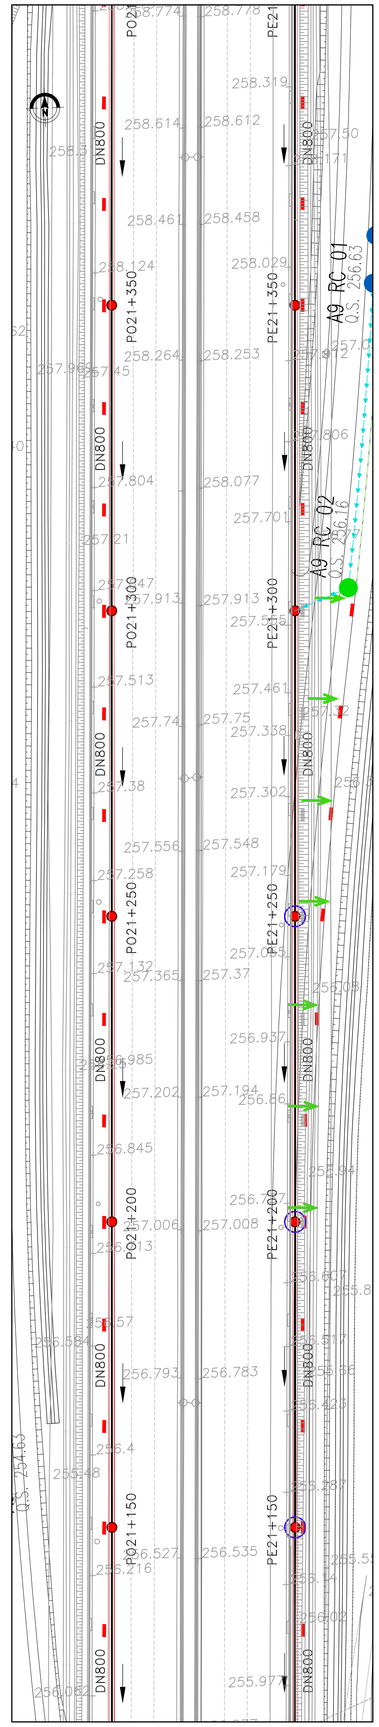

PLANIMETRIA 4 scala 1:500

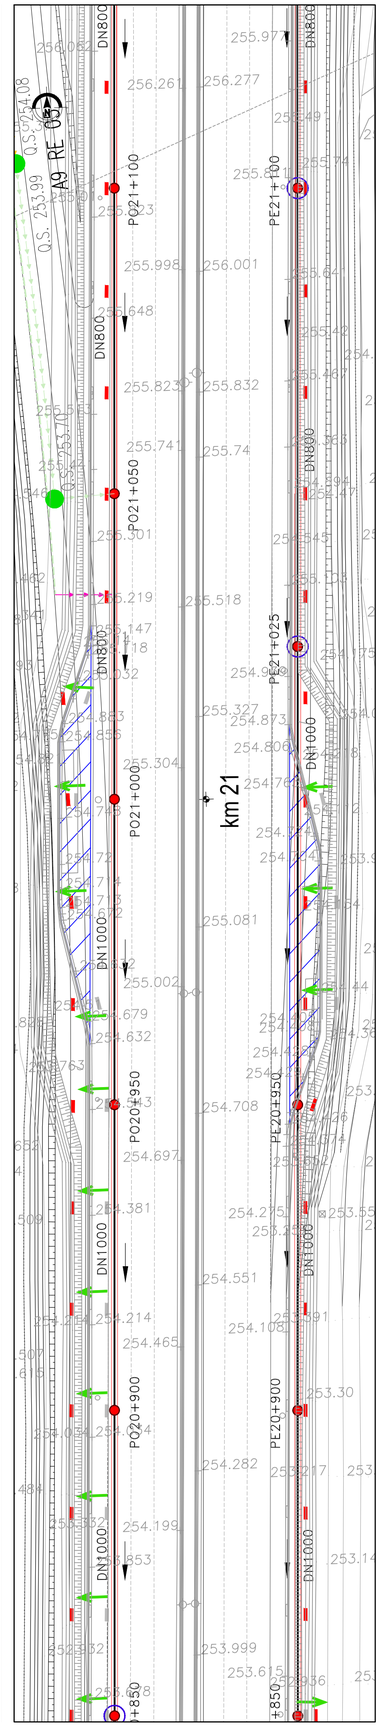

PLANIMETRIA 5 scala 1:500

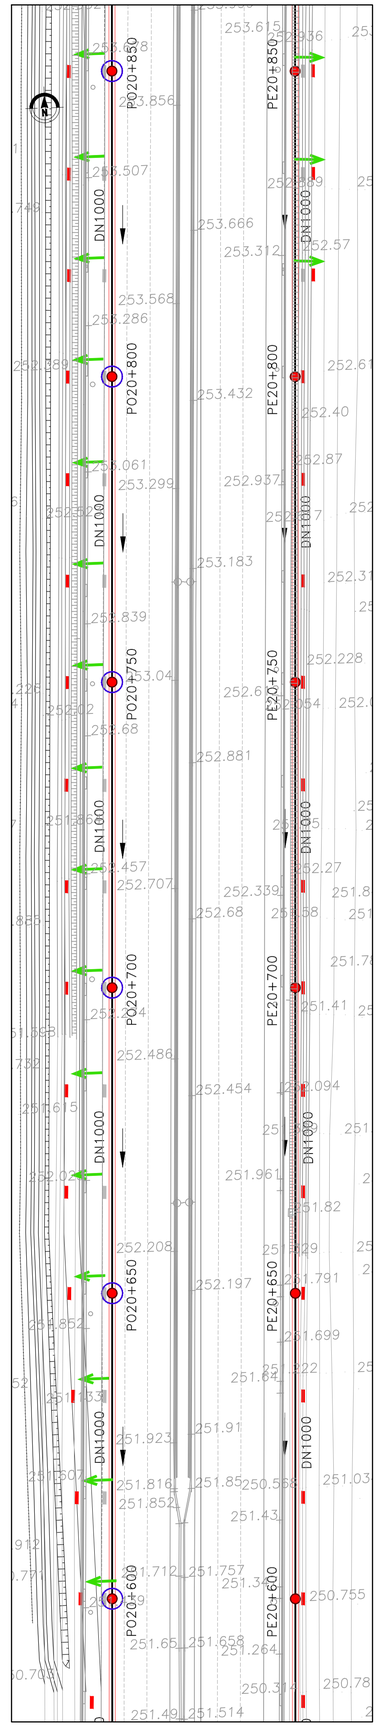

KEY PLAN

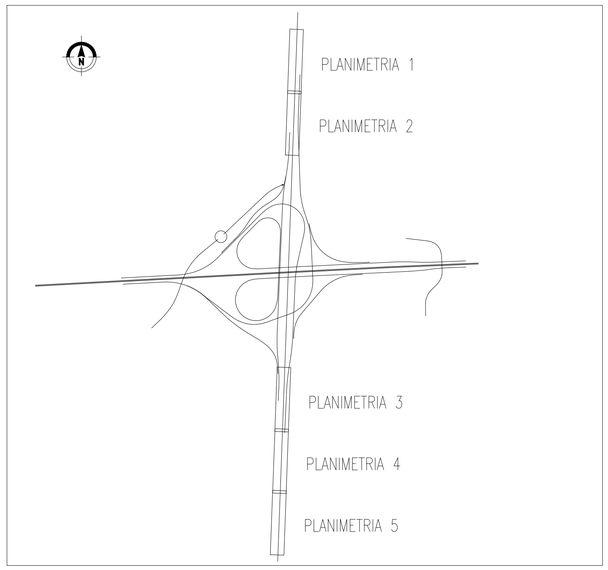

LEGENDA:

- ELEMENTO DI CAPTAZIONE ASPI
- POSIZIONE ELEMENTO DI CAPTAZIONE COME DA PROGETTO ASPI
- SPOSTAMENTO ELEMENTO DI CAPTAZIONE ASPI
- DISMISSIONE ELEMENTO DI CAPTAZIONE ASPI CON RIMOZIONE E RIPRISTINO DELLA PAVIMENTAZIONE
- POZZETTI TOMBATI

MATRICE DI REVISIONE

REV	DATA	DESCRIZIONE MODIFICA

N.B.: LA TAVOLA SOSTITUISCE QUELLA RELATIVA AL CODICE E DEL PROGETTO ESECUTIVO

CONCESSIONI AUTOSTRADALI LOMBARDE — Autostrade Pedemontana Lombarda

COLLEGAMENTO AUTOSTRADALE
DALMINE - COMO - VARESE - VALICO DEL GAGGIOLO E OPERE AD ESSO CONNESSE

CODICE C.U.P. F11B06000270007

TRATTE B1, B2, C, D, TRVA13+14, GREENWAY

AS BUILT

TRATTA B1 - SVINCOLO DI LOMAZZO (da Pk - 0+850 a Pk +1+800)

IDROLOGIA E IDRAULICA
SMALTIMENTO ACQUE DI PIATTAFORMA
SVINCOLO LOMAZZO (INTERCONNESSIONE A9)
PLANIMETRIA INTERFERENZE IDRAULICHE A9

IDENTIFICAZIONE ELABORATO

CODICE PROGETTO: F00107B

WBS								
FASE PROGETTUALE	LOTTO	ZONA	OPERA	TRATTO D'OPERA	AMBITO	TIPO ELABORATO	PROGRESSIVO	REVISIONE
A	0	C01	TW001	A	IP	PL	001	E_02

Scala: 1:500

DATA	DESCRIZIONE	REV
Novembre 2015	Emissione	E
Febbraio 2016	Revisione	E_01
Marzo 2016	Revisione	E_02

CONCEDENTE

CONCESSIONI AUTOSTRADALI LOMBARDE

CONCESSIONARIO

Autostrade Pedemontana Lombarda — Direttore Tecnico: Ing. Enrico Arini; Referente Tecnico: Ing. Daniel Pacinelli

APPROVATO

Autostrade Pedemontana Lombarda — Il Direttore dei Lavori: Ing. Francesco Domanico

IMPRESA

RAGGRUPPAMENTO TEMPORANEO IMPRESE:

Mandataria	Mandante	Mandante	Mandante cooptata
STRABAG A.G.	GLF Grandi Lavori Fincosit S.p.A.	Impresa costruzioni Giuseppe Maltauro S.p.A.	STRABAG S.p.A.

STRABAG — GRANDI LAVORI FINCOSIT — IMPRESA COSTRUZIONI GIUSEPPE MALTAURO — STRABAG

PROGETTISTA - PROGETTO ESECUTIVO DI DETTAGLIO

RAGGRUPPAMENTO TEMPORANEO PROGETTISTI:

Mandataria	Mandante	Mandante	Mandante
3TI PROGETTI ITALIA	GP Raggruppamento per GESTIONE PROGETTI DI INGEGNERIA	CONSORZIO COOPERATIVE COSTRUZIONI	Arch. Salvatore Vermiglio

RESPONSABILE DI PROGETTO ED INCARICATO DELL'INTEGRAZIONE FRA LE VARIE PRESTAZIONI:
Ing. Alberto Cecchini

ELABORAZIONE PROGETTUALE

PROGETTISTA:
3TI PROGETTI ITALIA S.p.A

3TI ITALIA S.p.A.
DIRETTORE TECNICO
Ing. Stefano Luca Possati
Ordine degli Ingegneri
Provincia di Roma n. 20809

Redatto: Russo — Verificato: Baglivo — Approvato: Possati