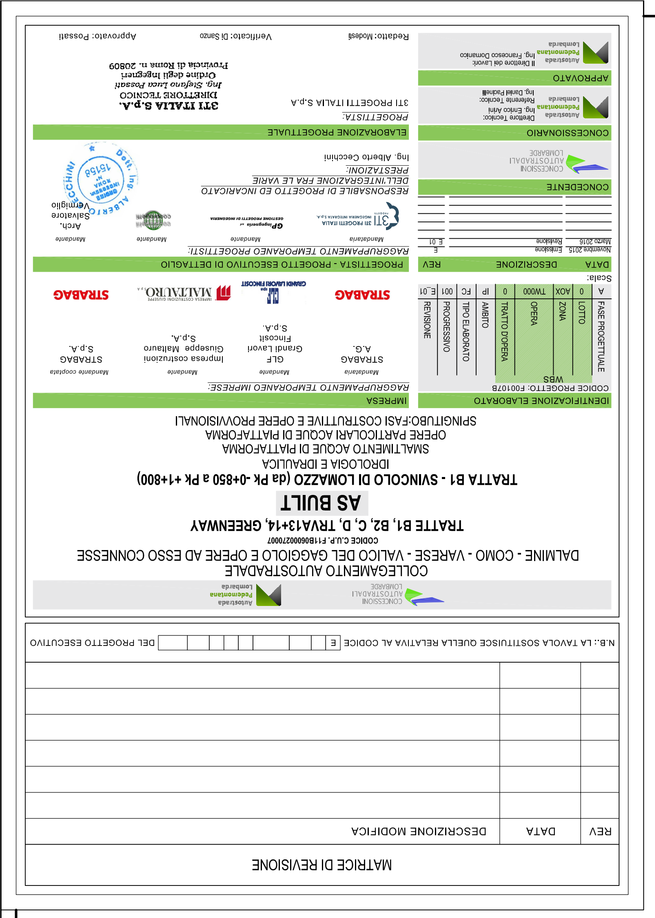
MATRICE DI REVISIONE
REV
DATA
DESCRIZIONE MODIFICA
DEL PROGETTO ESECUTIVO
N.B.: LA TAVOLA SOSTITUISCE QUELLA RELATIVA AL CODICE
COLLEGAMENTO AUTOSTRADALE
DALMINE - COMO - VARESE - VALICO DEL GAGGIOLO E OPERE AD ESSO CONNESSE
TRATTE B1, B2, C, D, TRV413+14, GRENEWAY
CODICE G.U.P.: 71180600270007
TRATTA B1 - SVINCOLO DI LOMAZZO (da Pk -0+850 a Pk +1+800)
AS BUILT
IDROLOGIA E IDRAULICA
SMALTIMENTO ACQUE DI PIATTAFORMA
OPERE PARTICOLARI ACQUE DI PIATTAFORMA
SPINGITUBO-FASI COSTRUTTIVE E OPERE PROVVISIONALI
IMPRESA
DENTIFICAZIONE ELABORATO
CODICE PROGETTO: P0010T8
BADGRUPPAMENTO TEMPORANEO IMPRESE:
Mandataria
STRABAG A.G.
Mandante
GLF Grandi Lavori Fiorentini S.p.A.
Mandante
Imprese costruzioni Giuseppe Maltauro S.p.A.
Mandante
STRABAG S.p.A.
STRABAG
STRABAG
STRABAG
REVISIONE
PROGRESSIVO
VISTO
A
0
AQX
TW000
0
IP
FC
001
E_01
FASE PROGETTUALE
LOTTO
DATA
DESCRIZIONE
REV
BADGRUPPAMENTO TEMPORANEO PROGETTISTI:
PROGETTISTA - PROGETTO ESECUTIVO DI DETTAGLIO
Mandataria
Mandante
Mandante
Mandante