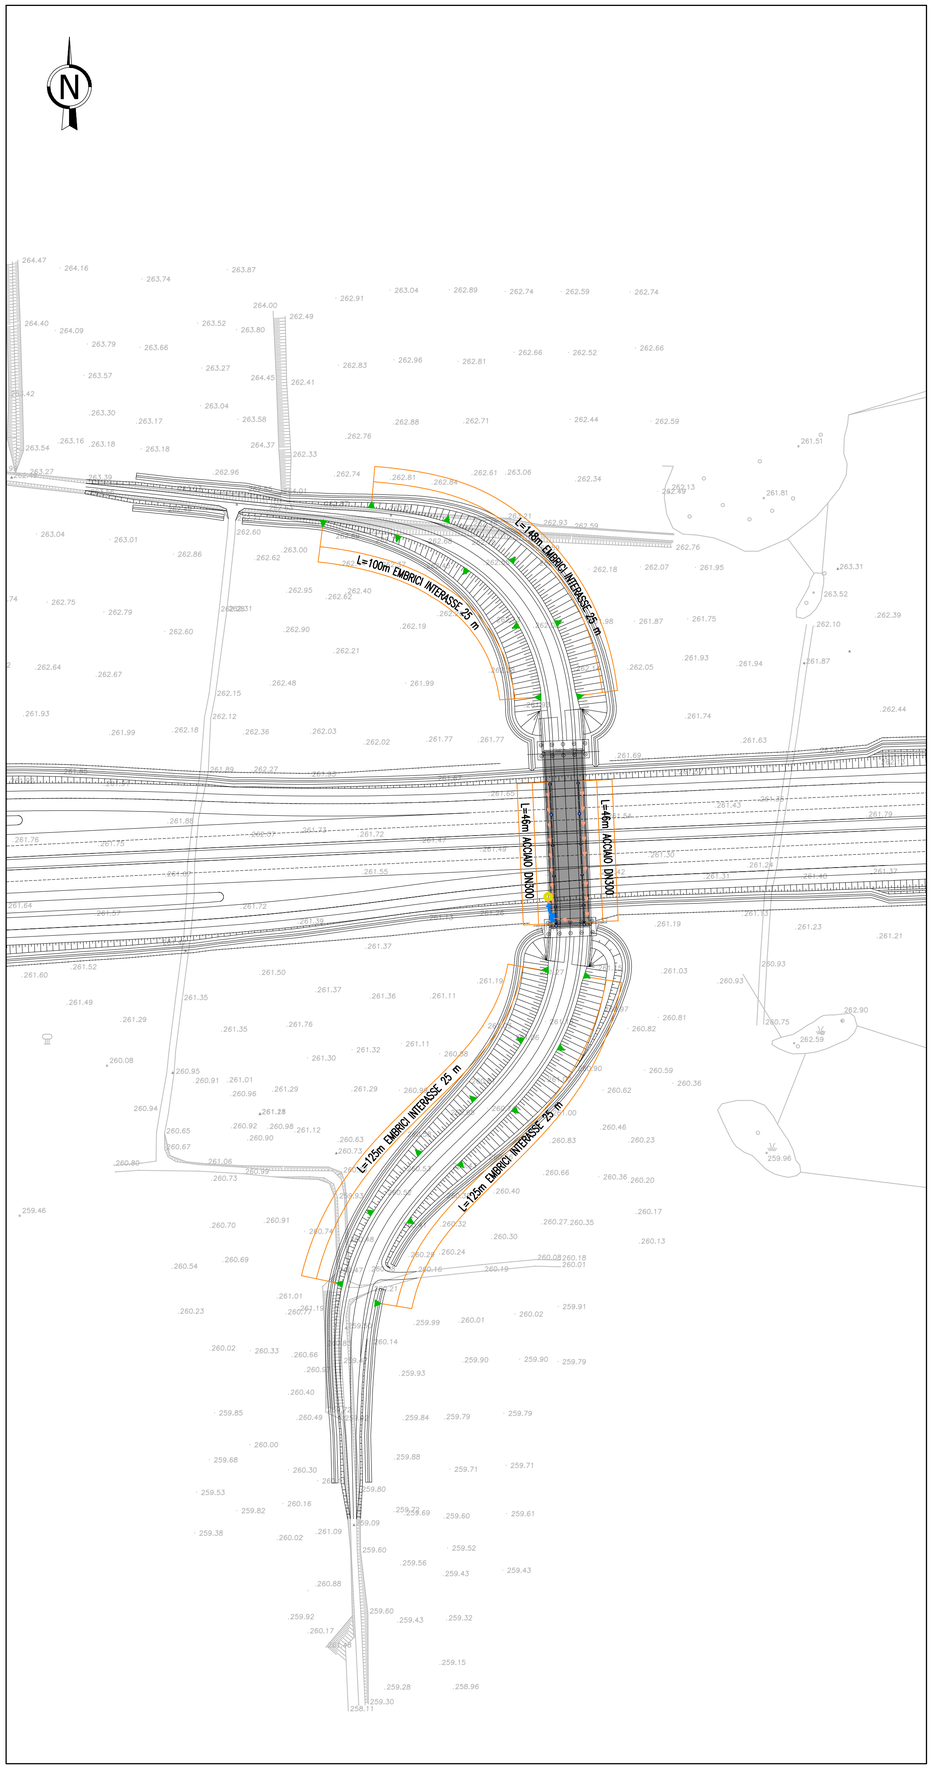


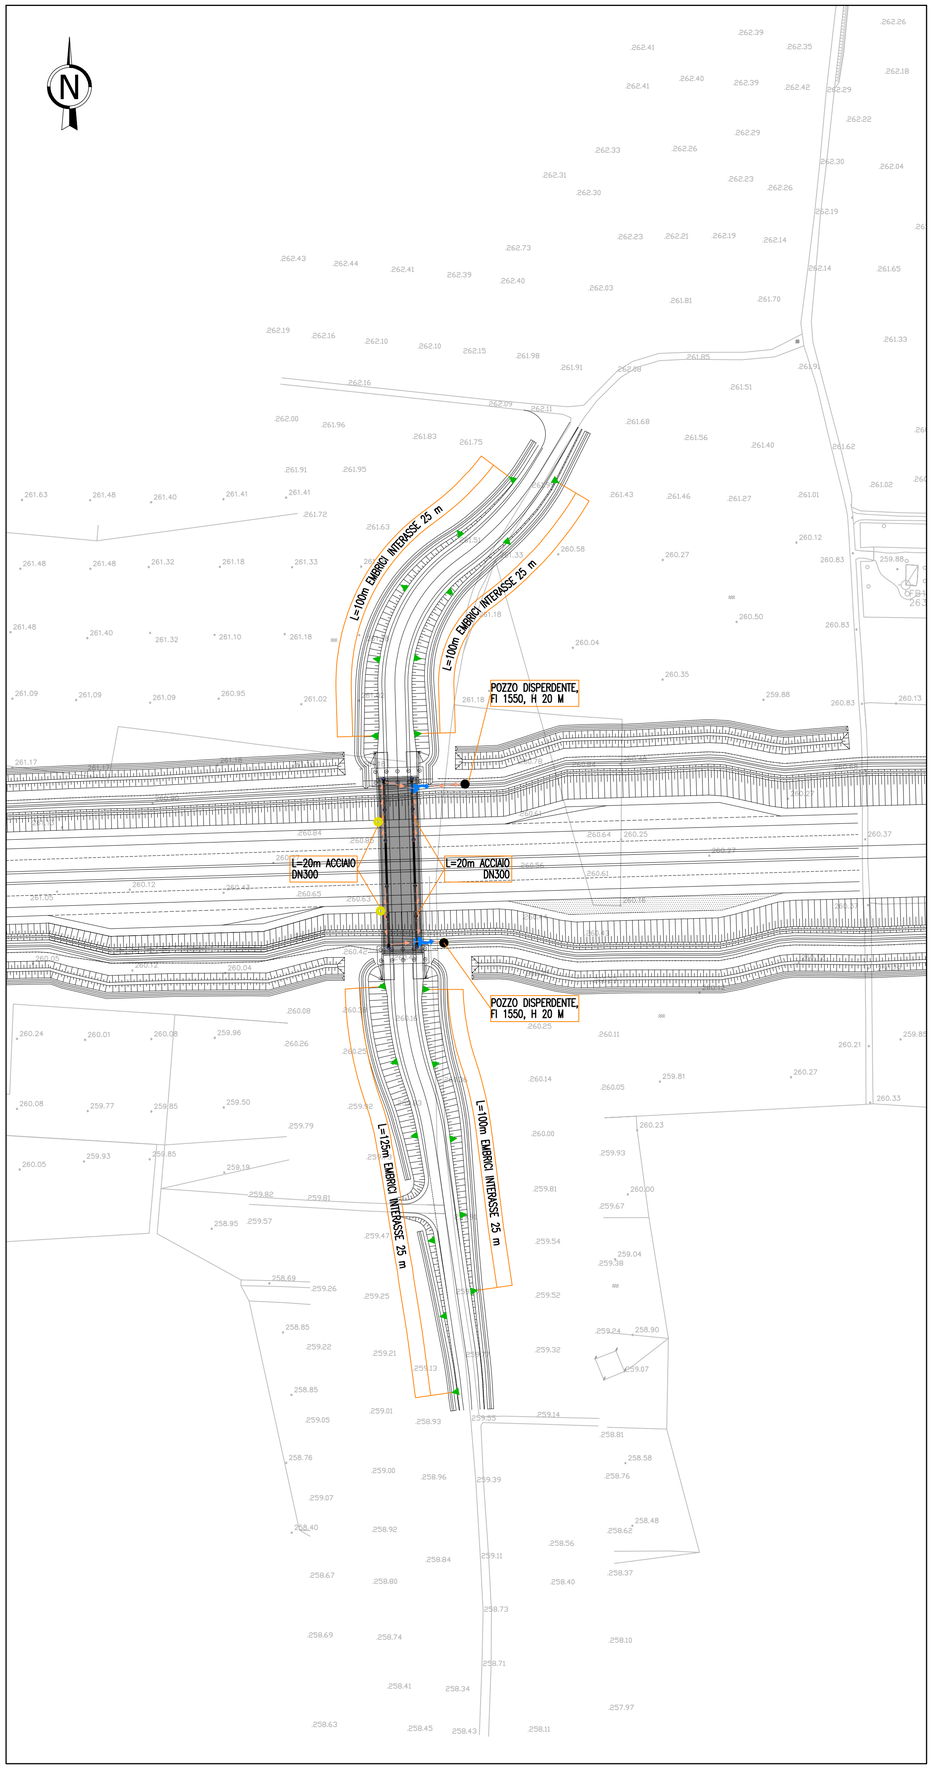


## QUADRO DI UNIONE STRALCIO LOMAZZO

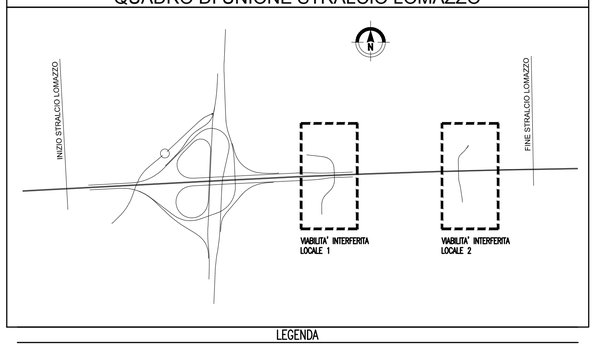


## LEGENDA

- Pozzetto in PEAD
- Pozzetto di salto in PEAD
- Pozzetto in calcestruzzo
- Pozzetti sifone
- Pluviale impalcati
- Pozzo disperdente (h=3m)
- Caditoia grigliata
- Embrice
- Pozzo disperdente (h=5m)
- Pluviale verso pozzo disperdente
- Pozzetto a scomparsa
- Pozzo disperdente (h=20m)
- Collettore PEAD DN315
- Collettore PEAD DN400
- Collettore PEAD DN500
- Collettore PEAD DN630
- Collettore PEAD DN800
- Collettore PEAD DN1000
- Collettore PEAD DN1200
- Collettore PEAD SPIRALATO DN1360 S (diametro interno 1200mm)
- Collettore PEAD SPIRALATO DN1625 S (diametro interno 1400mm)
- Collettore PEAD SPIRALATO DN1730 S (diametro interno 1500mm)
- Collettore ACCIAIO INOX DN300
- Collettore CLS DN300
- Collettore CLS DN400
- Collettore CLS DN500
- Collettore CLS DN600
- Collettore CLS DN800
- Collettore PVC DN200
- Collettore PEAD DN160
- Collettore ACCIAIO INOX DN125
- Canaletta in PEAD
- Cunetta alla francese
- Fosso / trincea drenante

114 E 13
- Codice pozzetto
- Progressiva pozzetto
- Carreggiata Est – Ovest / Rampa / Condotta Esterna
- Impianto di recapito

Q.S. 260.20
- Quota di Scorrimento [m s.m.m.]

## LEGENDA – INTERVENTO SUGLI ELEMENTI DEL DRENAGGIO DI PIATTAFORMA ASPI

- ELEMENTO DI CAPTAZIONE ASPI
- SPOSTAMENTO ELEMENTO DI CAPTAZIONE ASPI
- POSIZIONE ELEMENTO DI CAPTAZIONE COME DA PROGETTO ASPI
- DISMISSIONE ELEMENTO DI CAPTAZIONE ASPI CON RIMOZIONE E RIPRISTINO DELLA PAVIMENTAZIONE

## MATRICE DI REVISIONE

| REV | DATA | DESCRIZIONE MODIFICA |
|---|---|---|
| | | |
| | | |
| | | |
| | | |
| | | |
| | | |

N.B.: LA TAVOLA SOSTITUISCE QUELLA RELATIVA AL CODICE | E | | | | | | | | DEL PROGETTO ESECUTIVO

CONCESSIONI AUTOSTRADALI LOMBARDE

Autostrada Pedemontana Lombarda

# COLLEGAMENTO AUTOSTRADALE DALMINE - COMO - VARESE - VALICO DEL GAGGIOLO E OPERE AD ESSO CONNESSE

CODICE C.U.P. F11B06000270007

## TRATTE B1, B2, C, D, TRVA13+14, GREENWAY

# AS BUILT

## TRATTA B1 - SVINCOLO DI LOMAZZO (da Pk - 0+850 a Pk +1+800)

IDROLOGIA E IDRAULICA
SMALTIMENTO ACQUE DI PIATTAFORMA
PARTICOLARI DRENAGGIO ACQUE DI PIATTAFORMA
PLANIMETRIA DRENAGGIO ACQUE DI PIATTAFORMA VIABILITA' INTERFERITA LOCALE 1 E 2

### IDENTIFICAZIONE ELABORATO

CODICE PROGETTO: F00107B

| WBS | | | | | | | | | |
|---|---|---|---|---|---|---|---|---|---|
| FASE PROGETTUALE | LOTTO | ZONA | OPERA | TRATTO DISPERA | AMBITO | TIPO ELABORATO | PROGRESSIVO | REVISIONE |
| A | 0 | A0X | TW002 | 0 | IP | PC | 003 | E_01 |

Scala: 1:1000

| DATA | DESCRIZIONE | REV |
|---|---|---|
| Novembre 2015 | Emissione | E |
| Febbraio 2016 | Revisione | E_01 |

### CONCEDENTE

CONCESSIONI AUTOSTRADALI LOMBARDE

### CONCESSIONARIO

Autostrada Pedemontana Lombarda

Direttore Tecnico: Ing. Enrico Arini
Referente Tecnico: Ing. Daniel Paoneli

### APPROVATO

Autostrada Pedemontana Lombarda

Il Direttore dei Lavori: Ing. Francesco Domanico

### IMPRESA

*RAGGRUPPAMENTO TEMPORANEO IMPRESE:*

| *Mandataria* | *Mandante* | *Mandante* | *Mandante cooptata* |
|---|---|---|---|
| STRABAG A.G. | GLF Grandi Lavori Fincosit S.p.A. | Impresa costruzioni Giuseppe Maltauro S.p.A. | STRABAG S.p.A. |

STRABAG — GRANDI LAVORI FINCOSIT — IMPRESA COSTRUZIONI GIUSEPPE MALTAURO S.p.A. — STRABAG

### PROGETTISTA - PROGETTO ESECUTIVO DI DETTAGLIO

*RAGGRUPPAMENTO TEMPORANEO PROGETTISTI:*

| *Mandataria* | *Mandante* | *Mandante* | *Mandante* |
|---|---|---|---|
| 3TI PROGETTI ITALIA INGEGNERIA INTEGRATA S.p.A. | GP Ingegneria s.r.l. DIREZIONE PROGETTI DI INGEGNERIA | Studio Associato Cecchini | Arch. Salvatore Vermiglio |

*RESPONSABILE DI PROGETTO ED INCARICATO DELL'INTEGRAZIONE FRA LE VARIE PRESTAZIONI:*
Ing. Alberto Cecchini

Dott. Ing. Alberto Cecchini — Ordine degli Ingegneri della Provincia di Roma n. 15158

### ELABORAZIONE PROGETTUALE

*PROGETTISTA:*
3TI PROGETTI ITALIA S.p.A

3TI ITALIA S.p.A.
DIRETTORE TECNICO
*Ing. Stefano Luca Possati*
Ordine degli Ingegneri
Provincia di Roma n. 20809

Redatto: Russo — Verificato: Baglivo — Approvato: Possati