Planimetria
scala 1:500

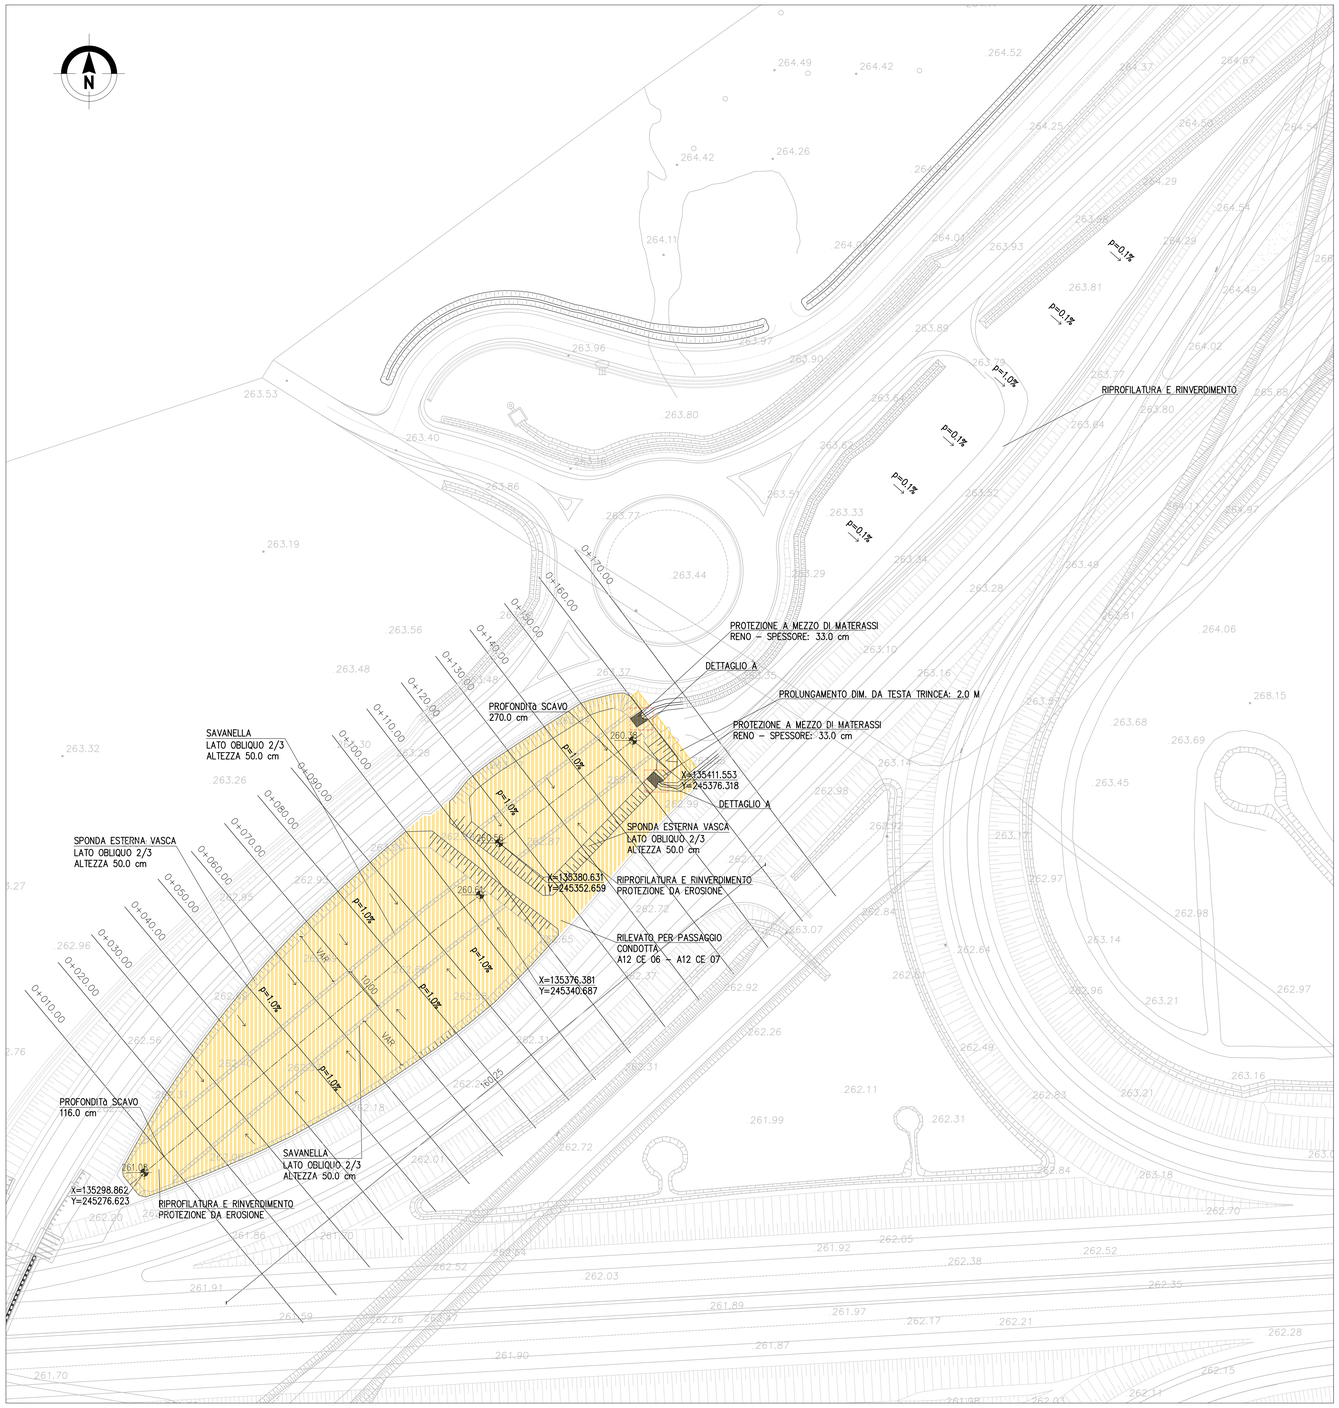

DETTAGLIO A
scala 1:50

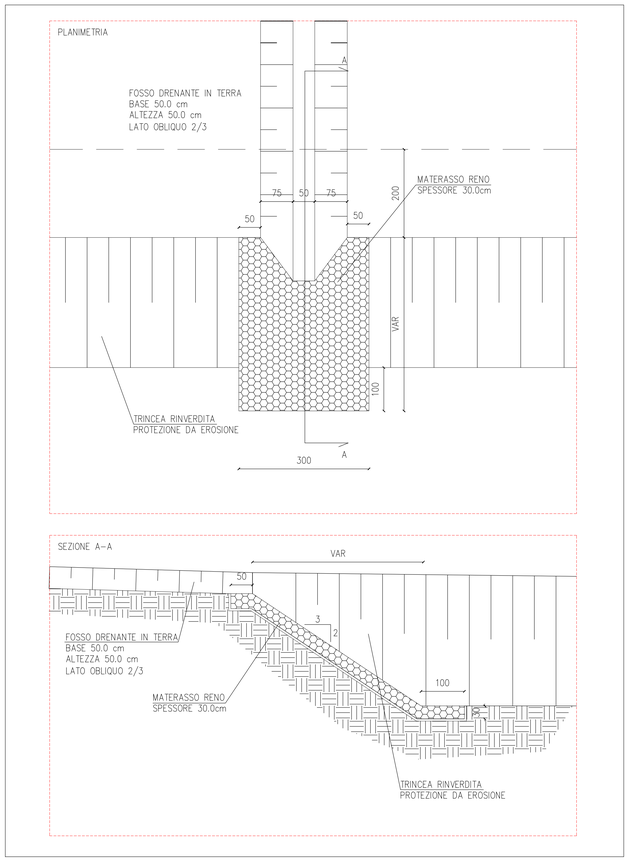

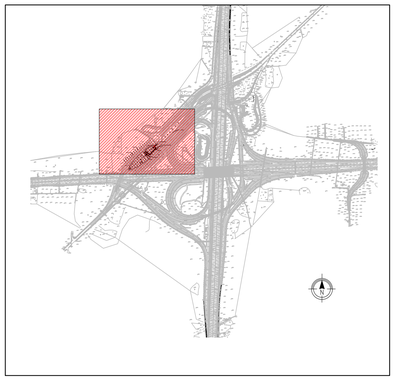

LEGENDA

- fosso di guardia drenante
  base 50.0cm
  altezza 50.0 cm
  incl. lato obliquo 1/1
- p — pendenza trasversale
- riprofilatura trasversale del terreno con protezione da erosione
- materasso reno – spessore 30.0 cm
- nord

LEGENDA

- terreno naturale
- fondo vasca

PROFILO LONGITUDINALE
scala 1:50

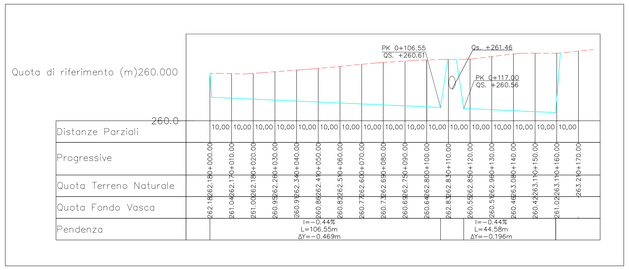

Sezione vasca
scala 1:100

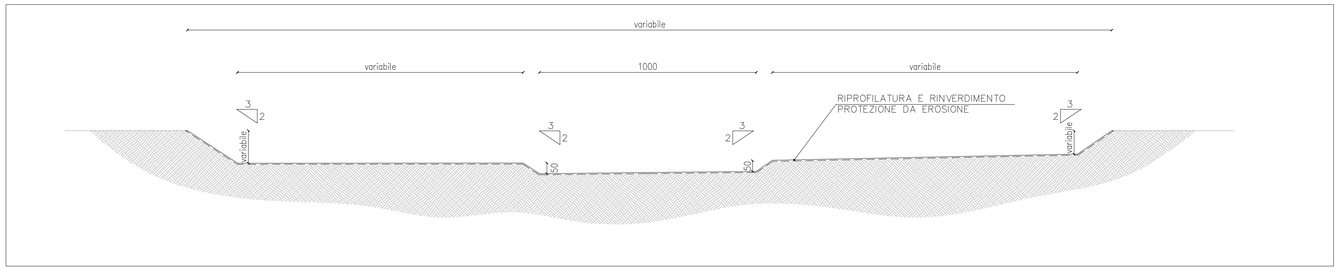

MATRICE DI REVISIONE

REV	DATA	DESCRIZIONE MODIFICA

N.B.: LA TAVOLA SOSTITUISCE QUELLA RELATIVA AL CODICE E DEL PROGETTO ESECUTIVO

CONCESSIONI AUTOSTRADALI LOMBARDE — Autostrada Pedemontana Lombarda

COLLEGAMENTO AUTOSTRADALE
DALMINE - COMO - VARESE - VALICO DEL GAGGIOLO E OPERE AD ESSO CONNESSE
CODICE CUP: F19B06007090001

TRATTE B1, B2, C, D, TRVA13+14, GREENWAY

AS BUILT

TRATTA B1 - SVINCOLO DI LOMAZZO (da Pk - 0+850 a Pk +1+800)

IDROLOGIA E IDRAULICA

INTERVENTI INTEGRATIVI DI PROTEZIONE SP33 E AREE INTERCLUSE
SISTEMA DI SMALTIMENTO AREA INTERCLUSA SP33-RAMPAC

IDENTIFICAZIONE ELABORATO
CODICE PROGETTO: F001079

WBS							
FASE PROGETTUALE	LOTTO	ZONA	OPERA	TRATTO/OPERA	AMBITO	TIPO ELABORATO	PROGRESSIVO / REVISIONE
A	0	A0X	TW000	0	1P	PZ	003 / E_01

Scala: vare

DATA	DESCRIZIONE	REV
Novembre 2015	Emissione	E
Marzo 2016	Emissione	E_01

CONCEDENTE
CONCESSIONI AUTOSTRADALI LOMBARDE

CONCESSIONARIO
Autostrada Pedemontana Lombarda — Direttore Tecnico: Ing. Enrico Arini; Referente Tecnico: Ing. Daniel Pacinelli

APPROVATO
Autostrada Pedemontana Lombarda — Il Direttore dei Lavori: Ing. Francesco Domenico

IMPRESA
RAGGRUPPAMENTO TEMPORANEO IMPRESE:

Mandataria	Mandante	Mandante	Mandante cooptate
STRABAG A.G.	GLF Grand Lavori Fincosit S.p.A.	Impresa costruzioni Giuseppe Maltauro S.p.A.	STRABAG S.p.A.

STRABAG — GRAND LAVORI FINCOSIT — MALTAURO — STRABAG

PROGETTISTA - PROGETTO ESECUTIVO DI DETTAGLIO
RAGGRUPPAMENTO TEMPORANEO PROGETTISTI:

Mandataria	Mandante	Mandante	Mandante
3TI progetti Italia Società di ingegneria e servizi integrati S.p.A.	GP Associati Società di ingegneria e servizi integrati — Direzione progetto e ingegneria	STUDIO ARCHITETTURA CECCHINI	Arch. Salvatore Verniglio

RESPONSABILE DI PROGETTO ED INCARICATO DELL'INTEGRAZIONE FRA LE VARIE PRESTAZIONI:
Ing. Alberto Cecchini

ORDINE DEGLI INGEGNERI PROVINCIA DI ROMA N. 20809 — ALBERTO CECCHINI

ELABORAZIONE PROGETTUALE
PROGETTISTA:
3TI PROGETTI ITALIA S.p.A

3TI ITALIA S.p.A.
DIRETTORE TECNICO
Ing. Stefano Luca Passari
Ordine degli Ingegneri
Provincia di Roma n. 20809

Redatto: Festa — Verificato: Baglivo — Approvato: Possati