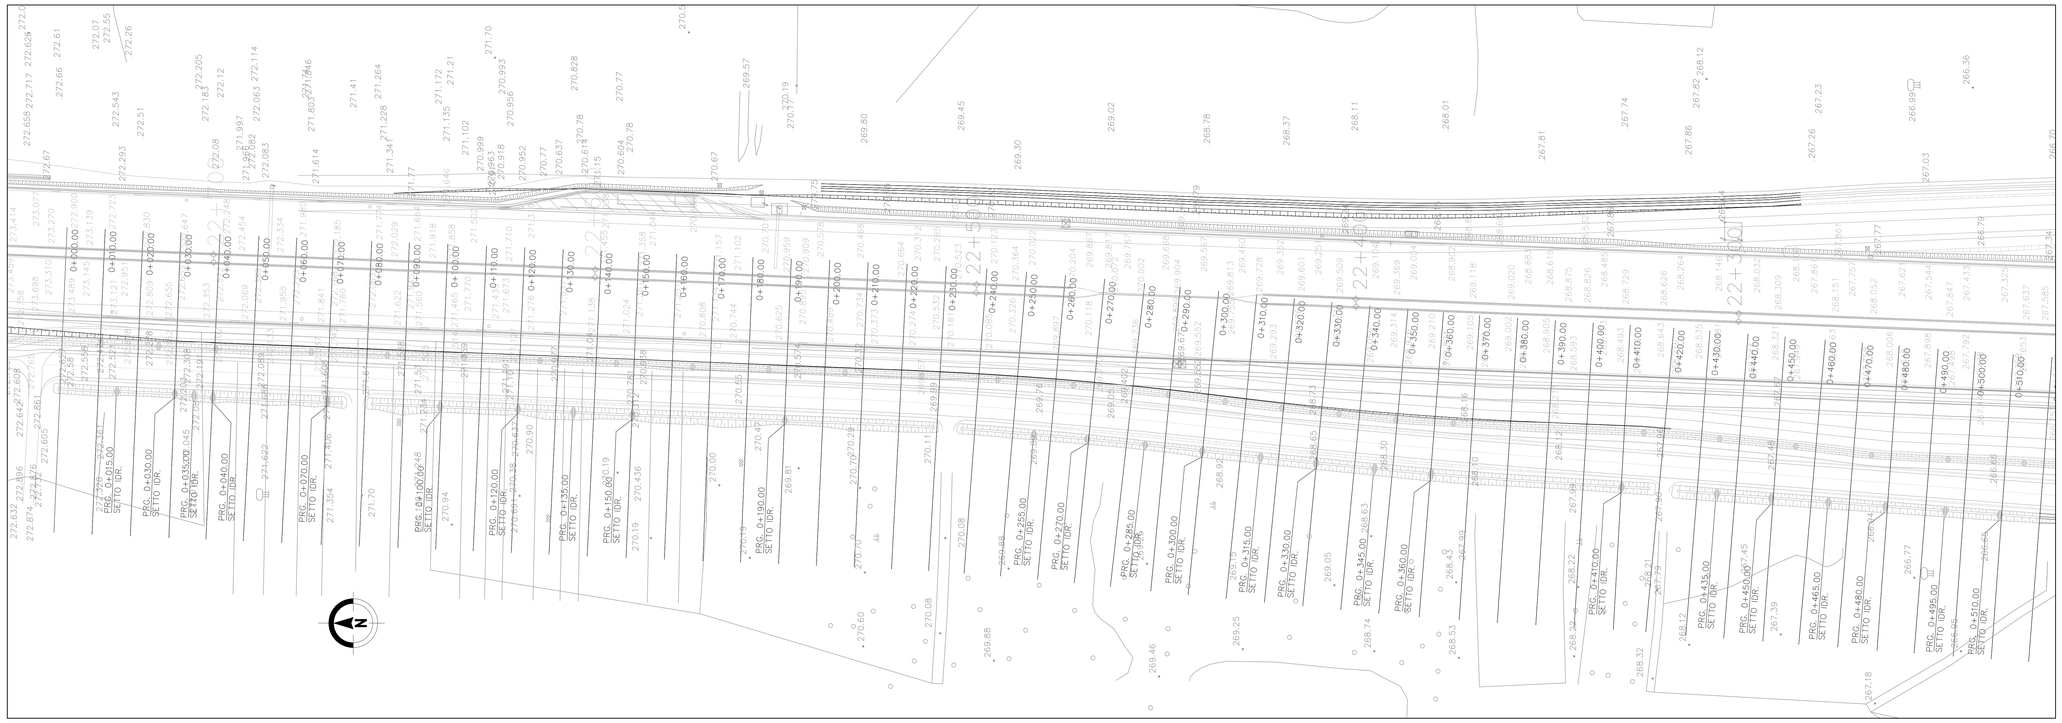

PROFILO IDRAULICO
SCALA 1:1000/100

LEGENDA

- fosso di guardia drenante base 50.0cm altezza 50.0 cm incl. lato obliquo 2/3
- setto idraulico fosso
- nord

LEGENDA

- terreno naturale
- fondo fosso
- setto idraulico

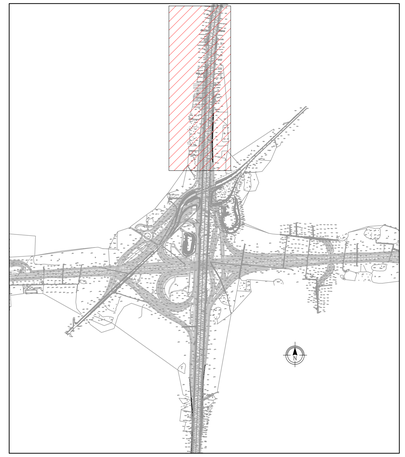

MATRICE DI REVISIONE

REV	DATA	DESCRIZIONE MODIFICA

N.B.: LA TAVOLA SOSTITUISCE QUELLA RELATIVA AL CODICE E DEL PROGETTO ESECUTIVO

CONCESSIONE AUTOSTRADALI LOMBARDE

Autostrada Pedemontana Lombarda

COLLEGAMENTO AUTOSTRADALE
DALMINE - COMO - VARESE - VALICO DEL GAGGIOLO E OPERE AD ESSO CONNESSE
CODICE CUP: F19H05270007

TRATTE B1, B2, C, D, TRVA13+14, GREENWAY

AS BUILT

TRATTA B1 - SVINCOLO DI LOMAZZO (da Pk - 0+850 a Pk +1+800)

IDROLOGIA E IDRAULICA
INTERVENTI INTEGRATIVI DI PROTEZIONE SP35 E AREE INTERCLUSE
PLANO-PROFILO FOSSO PEVERELLI

IDENTIFICAZIONE ELABORATO

CODICE PROGETTO: F001078

WBS											
FASE PROGETTUALE	LOTTO	ZONA	OPERA	TRATTO D'OPERA	ASPETTO	TIPO ELABORATO	PROGRESSIVO	REVISIONE			
A	0	A04	TR000	0	IP	PZ	005	E			

Scala: 1:100

DATA	DESCRIZIONE	REV
Novembre 2015	Emissione	E

IMPRESA

RAGGRUPPAMENTO TEMPORANEO IMPRESE:

Mandataria	Mandante	Mandante	Mandante (cooptata)
STRABAG A.G.	GLF Grandi Lavori Fincosit S.p.A.	Impresa costruzioni Giuseppe Maltauro S.p.A.	STRABAG S.p.A.

PROGETTISTA - PROGETTO ESECUTIVO DI DETTAGLIO

RAGGRUPPAMENTO TEMPORANEO PROGETTISTI:

Mandataria	Mandante	Mandante	Mandante
3TI PROGETTI ITALIA	GPI	STUDIO ASSOCIATO	Arch. Salvatore Verniglio

CONCEDENTE

CONCESSIONI AUTOSTRADALI LOMBARDE

RESPONSABILE DI PROGETTO ED INCARICATO DELL'INTEGRAZIONE FRA LE VARIE PRESTAZIONI:
Ing. Alberto Cecchini

CONCESSIONARIO

Autostrada Pedemontana Lombarda — Direttore Tecnico: Ing. Enrico Arno; Direttore Lavori: Ing. Daniel Pucinelli

APPROVATO

Autostrada Pedemontana Lombarda — Il Direttore dei Lavori: Ing. Francesco Domenico

ELABORAZIONE PROGETTUALE

PROGETTISTA:
3TI PROGETTI ITALIA S.p.A

3TI ITALIA S.p.A.
DIRETTORE TECNICO
Ing. Stefano Luca Pesenti
Ordine degli Ingegneri
Provincia di Roma n. 20809

Redatto: Festa — Verificato: Taglio — Approvato: Possati