


PROVINCIA : Como  
COMUNE : Lomazzo

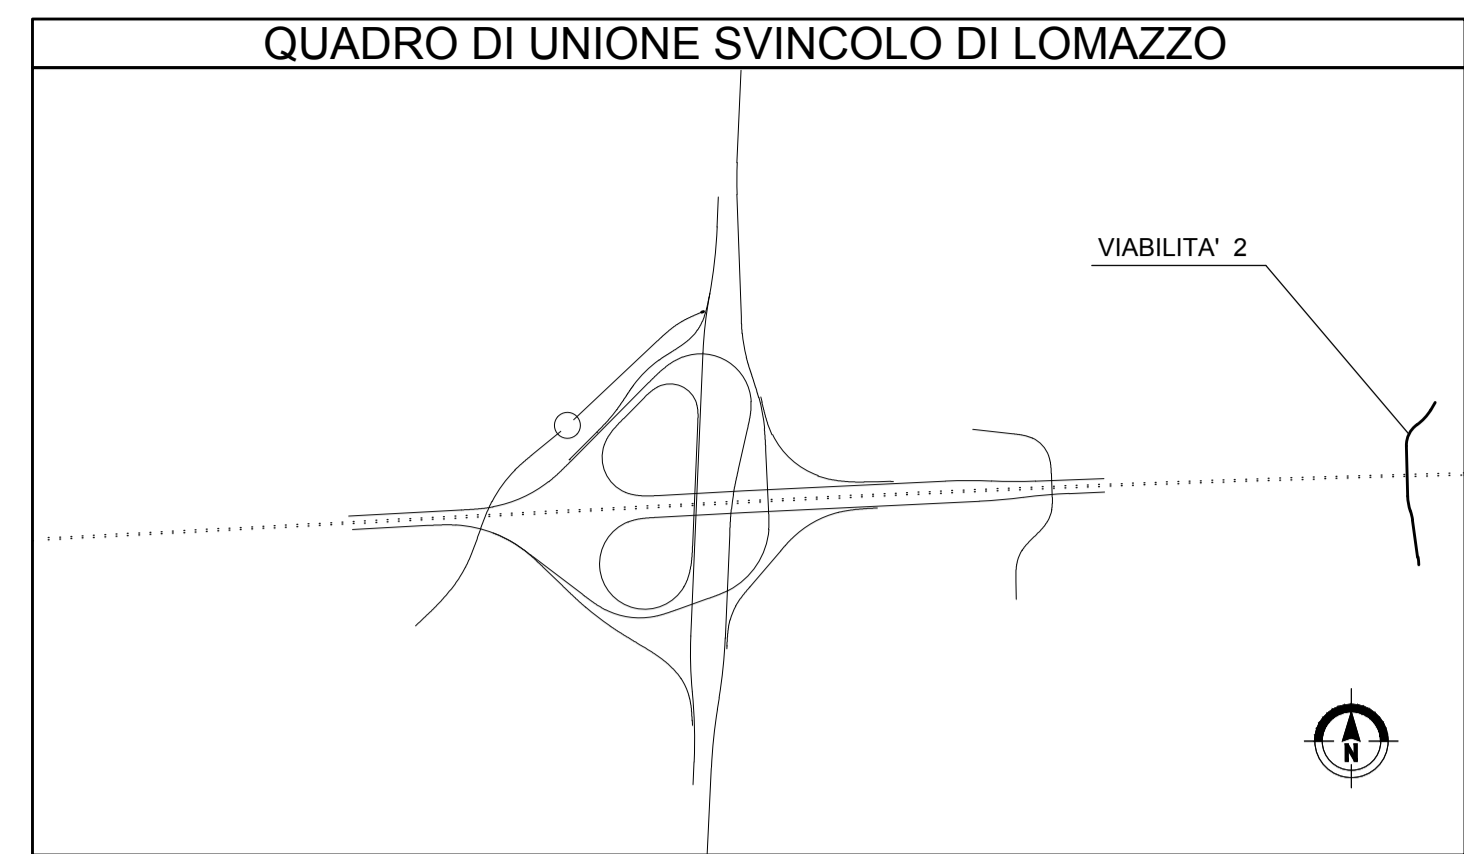

- ### BARRIERE DI PROGETTO
- NJH4 BARRIERE IN CLS BIFILARI TIPO NEW JERSEY DI CLASSE "H4"
  - H4BP BARRIERA METALLICA CLASSE "H4" DA BORDO PONTE FESTAIA CON RETE DI PROTEZIONE A TERZO
  - H4BL BARRIERA METALLICA CLASSE "H4" DA BORDO LATERALE
  - H3BP BARRIERA METALLICA CLASSE "H3" DA BORDO PONTE
  - H3BL BARRIERA METALLICA CLASSE "H3" DA BORDO LATERALE
  - H2BL BARRIERA METALLICA CLASSE "H2" DA BORDO LATERALE
  - REDIR PROFILO REDIRETTIVO IN GALLERIA
  - BAV BARRIERA AMMOBILE PER VARCHI [BAV]
- ### OPERE DI COMPLETAMENTO
- P.M.V. TIPO "G1" - (PMV 4 RIGHE + PITTOGRAMMA A 150 m IMBOSCHI GALLERIA)
  - P.M.V. TIPO "H1" - (SEGNALETICA IN ITINERE A 2000m DA SVINCOLO IN UCCIA)
  - P.M.V. TIPO "G2" - (PMV 4 RIGHE + LANTERNE SEMAFORICHE AD OGNI INGRESSO)
  - COLONNINA EMERGENZA SOS
  - PALO CON TELECAMERA
  - PALO DI ILLUMINAZIONE CON TELECAMERA
  - STRUTTURA LUMINOSA CON PALIFICAZIONE IN ACCIAIO
  - SUPPORTI PER SEGNALETICA NON CEDEVOLI

- ### ELABORATI DI RIFERIMENTO
- BS - TIPOLOGICI - MODALITA' DI INSTALLAZIONE - TAV 1 e 2
  - BS - TIPOLOGICI - SCHEMI DI INSTALLAZIONE - TAV. 1, 2, 3, 4
  - BS - TIPOLOGICI - SCHEMI DI INSTALLAZIONE - TAV. 5, 6, 7
  - BS - TIPOLOGICI - DETTAGLI COSTRUTTIVI - TAV 1 e 2
  - BS - TIPOLOGICI - TRANSIZIONI - TAV 1, 2, 3, 4
  - E\_0\_A0X\_BS000\_0\_BS\_PC001; PC002
  - E\_0\_A0X\_BS000\_0\_BS\_PC003; PC004; PC005; PC006
  - E\_0\_A0X\_BS000\_0\_BS\_PC007; PC008; PC009
  - E\_0\_A0X\_BS000\_0\_BS\_PC010; PC011
  - E\_0\_A0X\_BS000\_0\_BS\_PC012; PC013; PC014; PC015

### MATRICE DI REVISIONE

| REV | DATA | DESCRIZIONE MODIFICA |
|-----|------|----------------------|
|     |      |                      |
|     |      |                      |
N.B.: LA TAVOLA SOSTITUISCE QUELLA RELATIVA AL CODICE [ ] DEL PROGETTO ESECUTIVO

**COLLEGAMENTO AUTOSTRADALE DALMINE - COMO - VARESE - VALICO DEL GAGGIOLO E OPERE AD ESSO CONNESSE**  
CODICE C.U.P. F1180600270007

**TRATTE B1, B2, C, D, TRVA13+14, GREENWAY AS BUILT**

**TRATTA B1 - SVINCOLO DI LOMAZZO (da Pk -0+850 a Pk 1+800)**  
SICUREZZA STRADALE  
BARRIERE DI SICUREZZA  
PLANIMETRIA VIABILITA' 2

| IDENTIFICAZIONE ELABORATO |  | IMPRESA                            |            |
|---------------------------|--|------------------------------------|------------|
| CODICE PROGETTO: F010178  |  | RAGGRUPPAMENTO TEMPORANEO IMPRESE: |            |
| WBS                       |  | Mandataria                         | Mandante   |
| STRABAG A.G.              |  | GLF Grandi Lavori Fincosit S.p.A.  | ICM S.p.A. |
| Mandatario                |  | Mandante cooptata                  |            |
| STRABAG                   |  | STRABAG S.p.A.                     |            |
| CONCEDENTE                |  | CONCSSIONARIO                      |            |
| CONCESSIONARI             |  | APPROVATO                          |            |

Redatto: Schiavi Verificato: Lopes Approvato: Possati