



LEGENDA SEGNALETICA ORIZZONTALE


Strisce longitudinali Art.138-139 del Regolamento

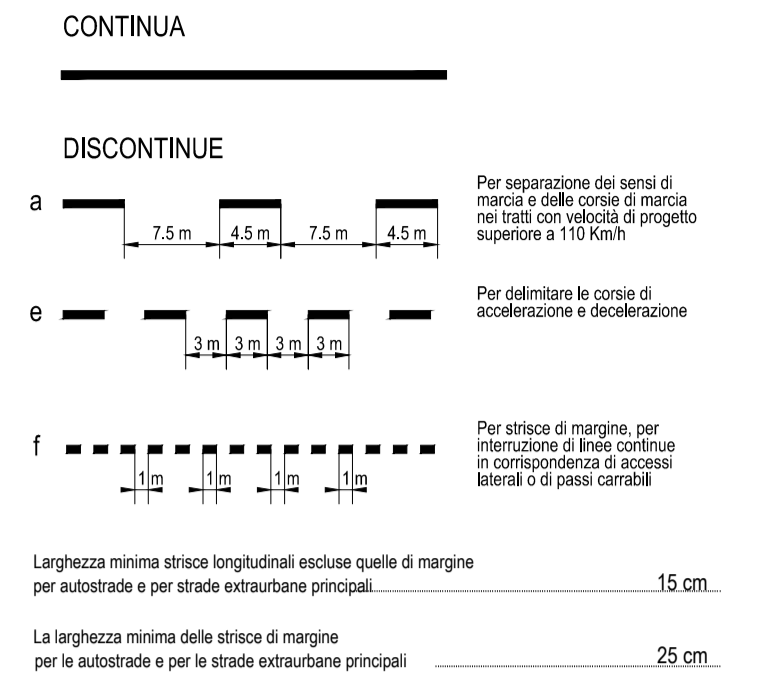

QUADRO DI UNIONE STRALCIO LOMAZZO

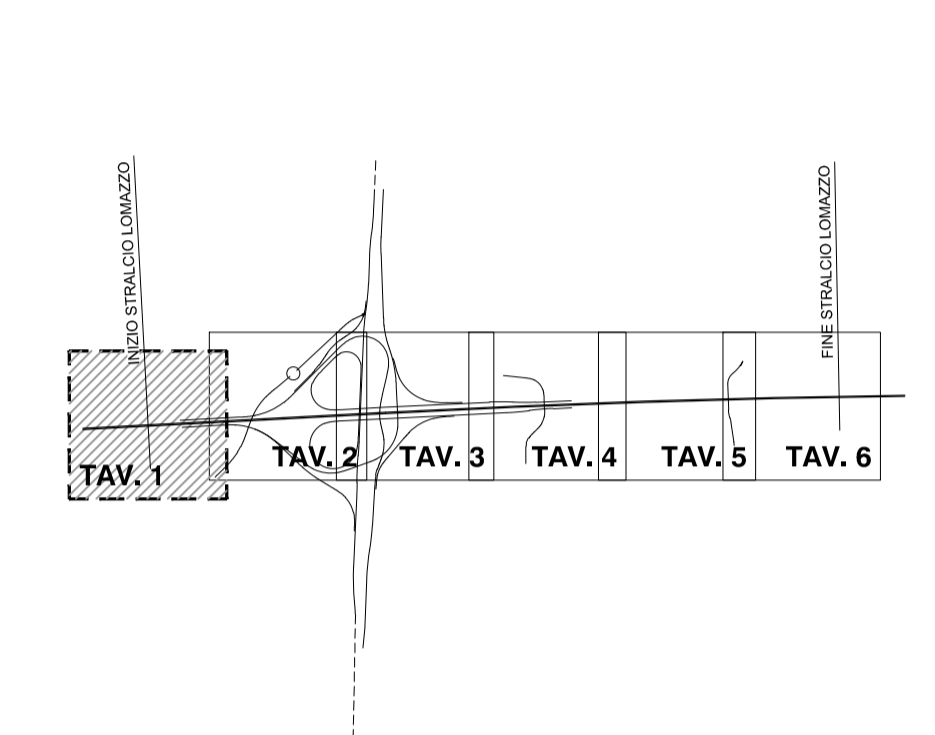

PROVINCIA : Como
COMUNE : Fenegro

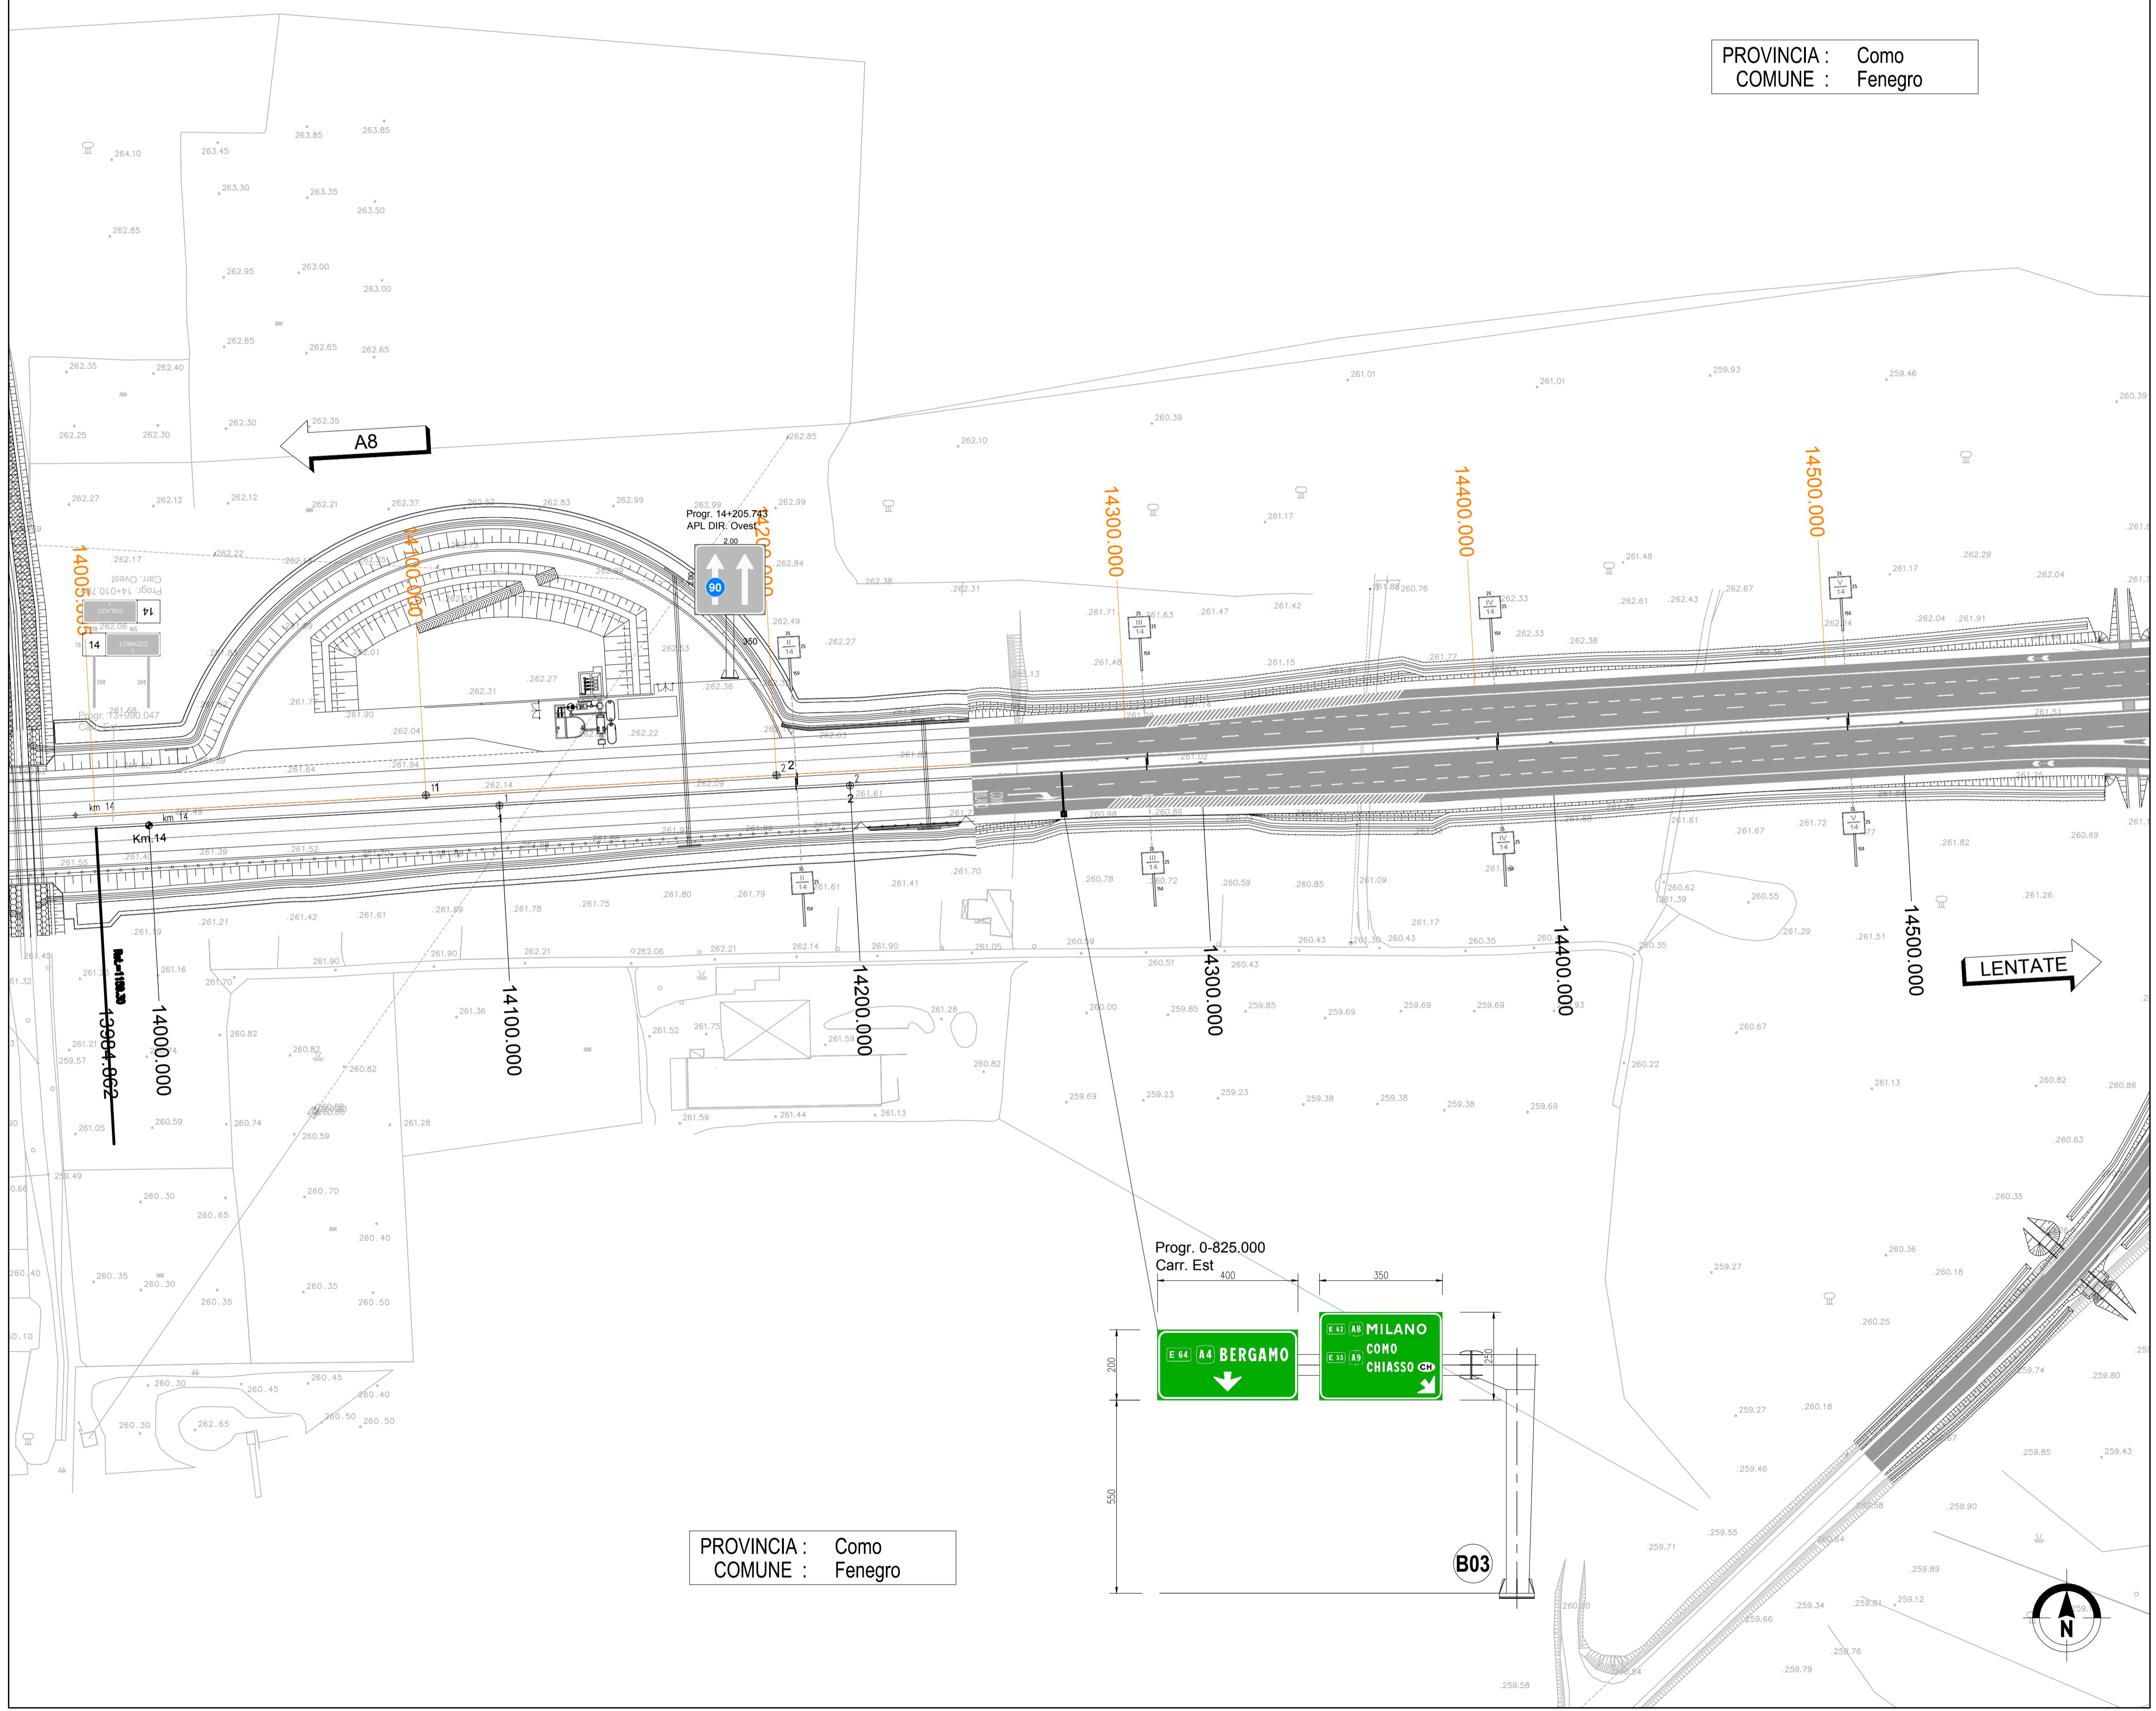

PROVINCIA : Como
COMUNE : Fenegro

MATRICE DI REVISIONE

REV	DATA	DESCRIZIONE MODIFICA

N.B.: LA TAVOLA SOSTITUISCE QUELLA RELATIVA AL CODICE [] DEL PROGETTO ESECUTIVO

COLLEGAMENTO AUTOSTRADALE DALMINE - COMO - VARESE - VALICO DEL GAGGIOLO E OPERE AD ESSI CONNESSE
 CODICE C.U.P. F11906000270007
TRATTE B1, B2, C, D, TRVA13+14, GREENWAY AS BUILT
TRATTA B1 - SVINCOLO DI LOMAZZO (da Pk -0+850 a Pk 1+800)
 SICUREZZA STRADALE
 SEGNALETICA ORIZZONTALE E VERTICALE
 PLANIMETRIA ASSE AUTOSTRADALE Tav. 1

IDENTIFICAZIONE ELABORATO CODICE PROGETTO: F00107B WBS		IMPRESA RAGGRUPPAMENTO TEMPORANEO IMPRESE:	
Mandataria: STRABAG A.G.		Mandataria: GLF Grandi Lavori Fincosit S.p.A.	
Mandante: Impresa costruzioni Giuseppe Malturo S.p.A.		Mandante cooptata: STRABAG S.p.A.	
FASE PROGETTUALE LOTTO: A ZONA: 0 OPERA: A01 SEZIONE: SE002 TRATTO D'OPERA: 0 AMBITO: SC TIPO ELABORATIVO: P1 PROGRESSIVO: 001 REVISIONE: E_01		Logo: STRABAG, MALTAURO, CONSERVATORIATO	
DATA: Novembre 2015 DESCRIZIONE: Emissione REV: E_01		PROGETTISTA - PROGETTO ESECUTIVO DI DETTAGLIO RAGGRUPPAMENTO TEMPORANEO PROGETTISTI:	
Mandataria: 3TI PROGETTI ITALIA S.p.A.		Mandante: GP Gruppo di Progettazione	
Mandante: Arch. Salvatore Vermiglio		RESPONSABILE DI PROGETTO ED INCARICATO DELL'INTEGRAZIONE FRA LE VARIE PRESTAZIONI: Ing. Alberto Cecchini	
CONCESSIONARIO: Autostrade Pedemontana Lombardia		ELABORAZIONE PROGETTUALE: PROGETTISTA: 3TI PROGETTI ITALIA S.p.A.	
APPROVATO: Autostrade Pedemontana Lombardia		DIRETTORE TECNICO: Ing. Enrico Arini REFERENTE TECNICO: Ing. Sabrina Lattuada	
DIRETTORE DEI LAVORI: Ing. Francesco Domenico		3TI ITALIA S.p.A. DIRETTORE TECNICO: Ing. Stefano Jacov Prusanti Ordine degli Ingegneri Provincia di Roma n. 20809	
Redatto: Roberto Ringressi		Verificato: Agostino Bivona	
Approvato: Possati		Logo: ALBERTO CECCHINI	