

MATRICE DI REVISIONE

REV	DATA	DESCRIZIONE MODIFICA
-	-	-
-	-	-
-	-	-
-	-	-
-	-	-
-	-	-
-	-	-

N.B.: LA TAVOLA SOSTITUISCE QUELLA RELATIVA AL CODICE

E	-	-	-	-	-	-	-	-
---	---	---	---	---	---	---	---	---

 DEL PROGETTO ESECUTIVO



CONCESSIONI
AUTOSTRADALI
LOMBARDE



Autostrada
Pedemontana
Lombardia

COLLEGAMENTO AUTOSTRADALE DALMINE - COMO - VARESE - VALICO DEL GAGGIOLO E OPERE AD ESSO CONNESSE

CODICE C.U.P. F11B06000270007

TRATTE B1, B2, C, D, TRVA13+14, GREENWAY

AS BUILT

TRATTA B1 - SVINCOLO DI LOMAZZO (da Pk - 0+850 a Pk +1+800)

SICUREZZA STRADALE

SEGNALETICA SVINCOLO DI LOMAZZO PRIMA FASE

SCHEMI ESECUTIVI TARGHE DI PREAVVISO, DIREZIONE E DIRAMAZIONE

IDENTIFICAZIONE ELABORATO

CODICE PROGETTO: F00107B

FASE PROGETTUALE	WBS				AMBITO	TIPO ELABORATO	PROGRESSIVO	REVISIONE
	LOTTO	ZONA	OPERA	TRATTO D'OPERA				
A	0	A0X	SE000	0	SG	AB	101	E

Scala: VARIE

DATA	DESCRIZIONE	REV
Giugno 2016	Emissione	E

CONCEDENTE



CONCESSIONI
AUTOSTRADALI
LOMBARDE

CONCESSIONARIO



Direttore Tecnico:
Ing. Enrico Arini
Referente Tecnico:
Ing. Sabrina Lattuada

APPROVATO



Il Direttore dei Lavori:
Ing. Francesco Domanico

IMPRESA

RAGGRUPPAMENTO TEMPORANEO IMPRESE:

Mandataria	Mandante	Mandante	Mandante cooptata
STRABAG A.G.	GLF Grandi Lavori Fincosit S.p.A.	Impresa costruzioni Giuseppe Maltauro S.p.A.	STRABAG S.p.A.

STRABAG



IMPRESA COSTRUZIONI GIUSEPPE
MALTAURO S.p.A.

STRABAG

PROGETTISTA - PROGETTO ESECUTIVO DI DETTAGLIO

RAGGRUPPAMENTO TEMPORANEO PROGETTISTI:

Mandataria	Mandante	Mandante	Mandante
3TI PROGETTI ITALIA INGEGNERIA INTEGRATA S.p.A.	GP ingegneria srl GESTIONE PROGETTI DI INGEGNERIA	codprogetti	Arch. Salvatore Vermiglio

RESPONSABILE DI PROGETTO ED INCARICATO DELL'INTEGRAZIONE FRA LE VARIE PRESTAZIONI:

Ing. Alberto Cecchini



ELABORAZIONE PROGETTUALE

PROGETTISTA:


3TI PROGETTI ITALIA S.p.A

3TI ITALIA S.p.A.
DIRETTORE TECNICO
Ing. Stefano Luca Possati
Ordine degli Ingegneri
Provincia di Roma n. 20809

Redatto: Roberto Ringressi

Verificato: Agostino Bivona

Approvato: Possati

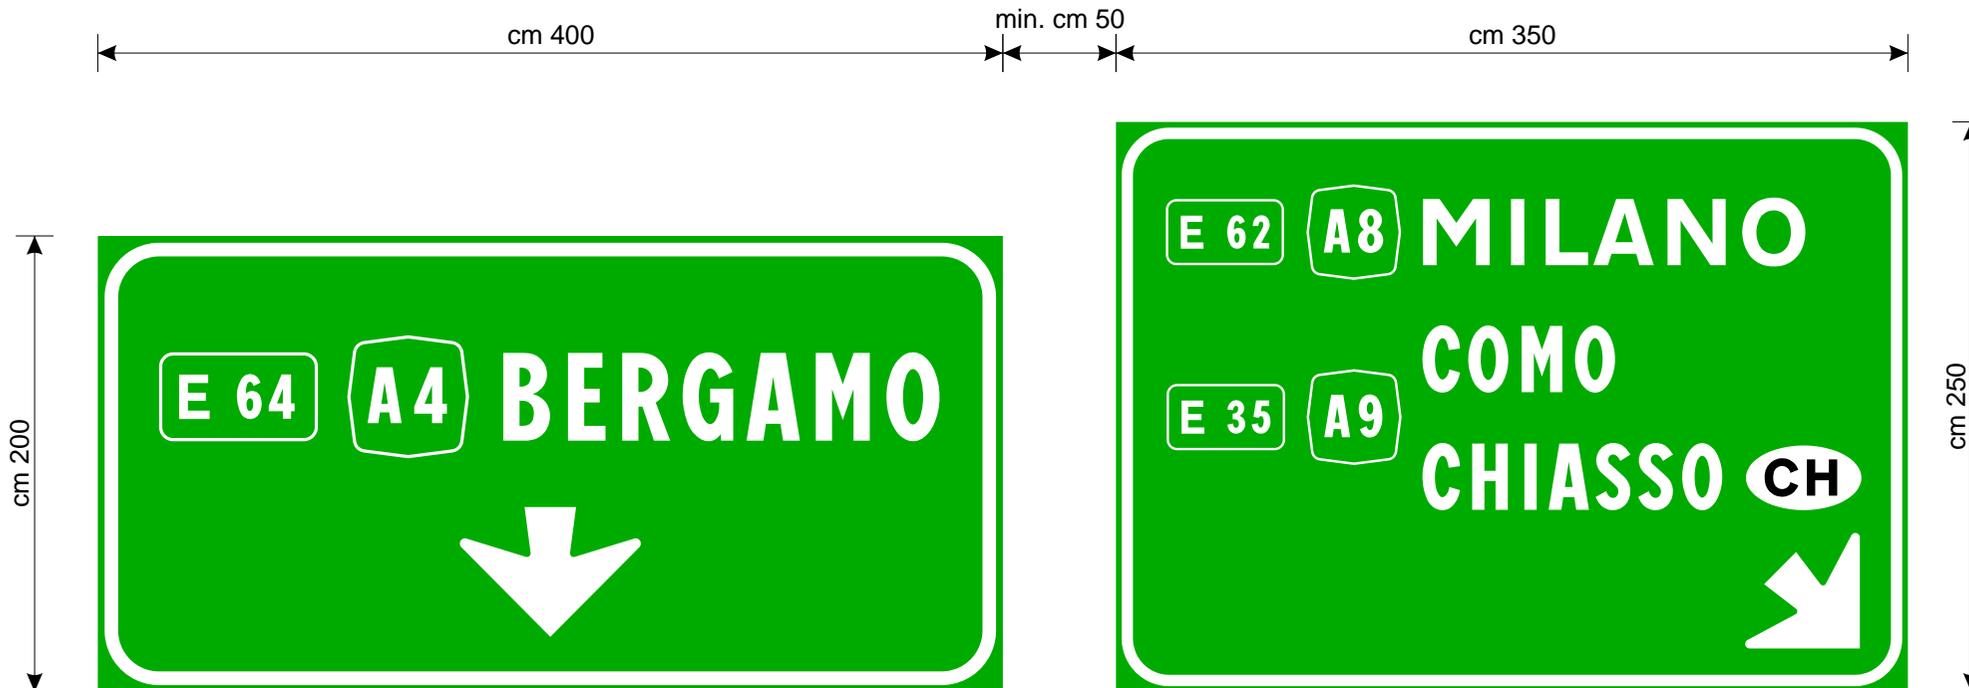

Targa in A25/10 con attacchi per barre di irrigidimento
Pellicola fondo verde in pellicola classe 2, scritte, frecce e bordi bianchi in pellicola classe 2

ACCESSORI:

- n° 04 barre a "C" L = 386 cm
- n° 20 attacchi a pipa
- n° 32 attacchi ad unghione + bulloneria

Targa in A25/10 con attacchi per barre di irrigidimento
Pellicola fondo verde in pellicola classe 2, scritte, frecce e bordi bianchi in pellicola classe 2

ACCESSORI:

- n° 05 barre a "C" L = 336 cm
- n° 25 attacchi a pipa
- n° 40 attacchi ad unghione + bulloneria

INSTALLATE SU:

- Portale a bandiera TIPOLOGIA 16,20 m
- Sbraccio ml 13,13
- Sottotarga ml 5,50




COLLEGAMENTO AUTOSTRADALE
DALMINE - COMO - VARESE - VALICO DEL GAGGIOLO E OPERE AD ESSO CONNESSE
TRATTA B1 - SVINCOLO LOMAZZO (da Pk 0+850 a Pk 1+800)
SCHEMI ESECUTIVI TARGHE DI PREAVVISO, DIREZIONE E DIRAMAZIONE

TAVOLA N. **001**

REVISIONE N. **R01**

POSIZIONE: **B03**

TAVOLA N.

VERIFICATO/APPROVATO
DATA **20/03/14**

FIRMA 

ARCHIVIO FILE:
STRABAG/400x200A-350x250B

DISEGNATO DA: **AI**



Targa in A25/10 con attacchi per barre di irrigidimento
Pellicola fondo verde in pellicola classe 2, scritte, frecce e bordi bianchi in pellicola classe 2

ACCESSORI:

n° 05 barre a "C" L = 336 cm
n° 25 attacchi a pipa
n° 40 attacchi ad unghione + bulloneria

INSTALLATE SU:

Portale a bandiera TIPOLOGIA 10,00 m
Sbraccio ml 8,75
Sottotarga ml 5,50






COLLEGAMENTO AUTOSTRADALE
DALMINE - COMO - VARESE - VALICO DEL GAGGIOLO E OPERE AD ESSO CONNESSE
TRATTA B1 - SVINCOLO LOMAZZO (da Pk 0+850 a Pk 1+800)
SCHEMI ESECUTIVI TARGHE DI PREAVVISO, DIREZIONE E DIRAMAZIONE

TAVOLA N. 001	REVISIONE N. R01	POSIZIONE: B04	TAVOLA N.
VERIFICATO/APPROVATO DATA 20/03/14 FIRMA 	ARCHIVIO FILE: STRABAG/350x250C	DISEGNATO DA: AI	



Targa in A25/10 con attacchi per barre di irrigidimento
 Pellicola fondo verde in pellicola classe 2, scritte,
 frecce e bordi bianchi in pellicola classe 2
 Pannello bianco in pellicola classe 2, scritta e bordo in pellicola n.r

ACCESSORI:

- n° 06 barre a "C" L = 286 cm
- n° 24 attacchi a pipa
- n° 18 attacchi Ø90 universal CA
- n° 03 attacchi Ø90 controvento

INSTALLATA SU:

- n° 03 sostegni Ø90 H = 500 cm
- n° 03 sostegni controvento Ø90 H = 450 cm



COLLEGAMENTO AUTOSTRADALE
 DALMINE - COMO - VARESE - VALICO DEL GAGGIOLO E OPERE AD ESSO CONNESSE
 TRATTA B1 - SVINCOLO LOMAZZO (da Pk 0+850 a Pk 1+800)
SCHEMI ESECUTIVI TARGHE DI PREAVVISO, DIREZIONE E DIRAMAZIONE

TAVOLA N. **001**

REVISIONE N. **R01**

POSIZIONE: **P05**

TAVOLA N.

VERIFICATO/APPROVATO
 DATA **20/03/14** FIRMA

ARCHIVIO FILE:
 STRABAG/300x300A

DISEGNATO DA: **AI**

cm 400

cm 50

cm 400

cm 200



Targa in A25/10 con attacchi per barre di irrigidimento
Pellicola fondo verde in pellicola classe 2, scritte, frecce e bordi bianchi in pellicola classe 2

ACCESSORI:

- n° 04 barre a "C" L = 386 cm
- n° 24 attacchi a pipa
- n° 40 attacchi ad unghione + bulloneria

INSTALLATE SU:

- Portale a bandiera TIPOLOGIA 16.20 m
- Sbraccio ml 11,37
- Sottotarga ml 5,50

cm 200



Targa in A25/10 con attacchi per barre di irrigidimento
Pellicola fondo verde in pellicola classe 2, scritte, frecce e bordi bianchi in pellicola classe 2

ACCESSORI:

- n° 04 barre a "C" L = 336 cm
- n° 24 attacchi a pipa
- n° 40 attacchi ad unghione + bulloneria






COLLEGAMENTO AUTOSTRADALE
DALMINE - COMO - VARESE - VALICO DEL GAGGIOLO E OPERE AD ESSO CONNESSE
TRATTA B1 - SVINCOLO LOMAZZO (da Pk 0+850 a Pk 1+800)
SCHEMI ESECUTIVI TARGHE DI PREAVVISO, DIREZIONE E DIRAMAZIONE

TAVOLA N. **001**

REVISIONE N. **R01**

POSIZIONE: **B06**

TAVOLA N.

VERIFICATO/APPROVATO
DATA **20/03/14** FIRMA

ARCHIVIO FILE:
STRABAG/400x200B-400x200C

DISEGNATO DA: **AI**



Targa in A25/10 con attacchi per barre di irrigidimento
Pellicola fondo verde in pellicola classe 2, scritte, frecce e bordi bianchi in pellicola classe 2

ACCESSORI:

n° 05 barre a "C" L = 336 cm
n° 25 attacchi a pipa
n° 40 attacchi ad unghione + bulloneria


INSTALLATE SU:

Portale a bandiera TIPOLOGIA 10.00 m
Sbraccio m DA VERIFICARE
Sottotarga ml 5,50






COLLEGAMENTO AUTOSTRADALE
DALMINE - COMO - VARESE - VALICO DEL GAGGIOLO E OPERE AD ESSO CONNESSE
TRATTA B1 - SVINCOLO LOMAZZO (da Pk 0+850 a Pk 1+800)
SCHEMI ESECUTIVI TARGHE DI PREAVVISO, DIREZIONE E DIRAMAZIONE

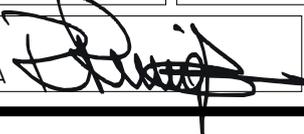TAVOLA N. 001	REVISIONE N. R00	POSIZIONE: B23	TAVOLA N.
VERIFICATO/APPROVATO DATA 25/02/14 FIRMA 	ARCHIVIO FILE: STRABAG/350x250D	DISEGNATO DA: AI	

cm 400

cm 50

cm 400

cm 200



Targa in A25/10 con attacchi per barre di irrigidimento
 Pellicola fondo verde in pellicola classe 2, scritte, frecce e bordi bianchi in pellicola classe 2

ACCESSORI:

- n° 04 barre a "C" L = 386 cm
- n° 24 attacchi a pipa
- n° 40 attacchi ad unghione + bulloneria

INSTALLATE SU:

- Portale a bandiera TIPOLOGIA 16.20 m
- Sbraccio m DA VERIFICARE
- Sottotarga ml 5,50

cm 200



Targa in A25/10 con attacchi per barre di irrigidimento
 Pellicola fondo verde in pellicola classe 2, scritte, frecce e bordi bianchi in pellicola classe 2

ACCESSORI:

- n° 04 barre a "C" L = 336 cm
- n° 24 attacchi a pipa
- n° 40 attacchi ad unghione + bulloneria






COLLEGAMENTO AUTOSTRADALE
 DALMINE - COMO - VARESE - VALICO DEL GAGGIOLO E OPERE AD ESSO CONNESSE
 TRATTA B1 - SVINCOLO LOMAZZO (da Pk 0+850 a Pk 1+800)
SCHEMI ESECUTIVI TARGHE DI PREAVVISO, DIREZIONE E DIRAMAZIONE

TAVOLA N. **001**

REVISIONE N. **R01**

POSIZIONE: **B24**

TAVOLA N.

VERIFICATO/APPROVATO
 DATA **20/03/14** FIRMA

ARCHIVIO FILE:
 STRABAG/400x200F-400x200G

DISEGNATO DA: **AI**

cm 400

cm 50

cm 400

cm 200



Targa in A25/10 con attacchi per barre di irrigidimento
 Pellicola fondo verde in pellicola classe 2, scritte, frecce e bordi bianchi in pellicola classe 2

ACCESSORI:

- n° 04 barre a "C" L = 386 cm
- n° 24 attacchi a pipa
- n° 40 attacchi ad unghione + bulloneria

INSTALLATE SU:

- Portale a bandiera TIPOLOGIA 16.20 m
- Sbraccio m DA VERIFICARE
- Sottotarga ml 5,50

cm 200



Targa in A25/10 con attacchi per barre di irrigidimento
 Pellicola fondo verde in pellicola classe 2, scritte, frecce e bordi bianchi in pellicola classe 2

ACCESSORI:

- n° 04 barre a "C" L = 336 cm
- n° 24 attacchi a pipa
- n° 40 attacchi ad unghione + bulloneria






COLLEGAMENTO AUTOSTRADALE
DALMINE - COMO - VARESE - VALICO DEL GAGGIOLO E OPERE AD ESSO CONNESSE
TRATTA B1 - SVINCOLO LOMAZZO (da Pk 0+850 a Pk 1+800)
SCHEMI ESECUTIVI TARGHE DI PREAVVISO, DIREZIONE E DIRAMAZIONE

TAVOLA N. **001**

REVISIONE N. **R01**


POSIZIONE: **B25**

TAVOLA N.

VERIFICATO/APPROVATO
 DATA **19/03/14** FIRMA

ARCHIVIO FILE:
 STRABAG/400x200D-400x200E

DISEGNATO DA: **AI**

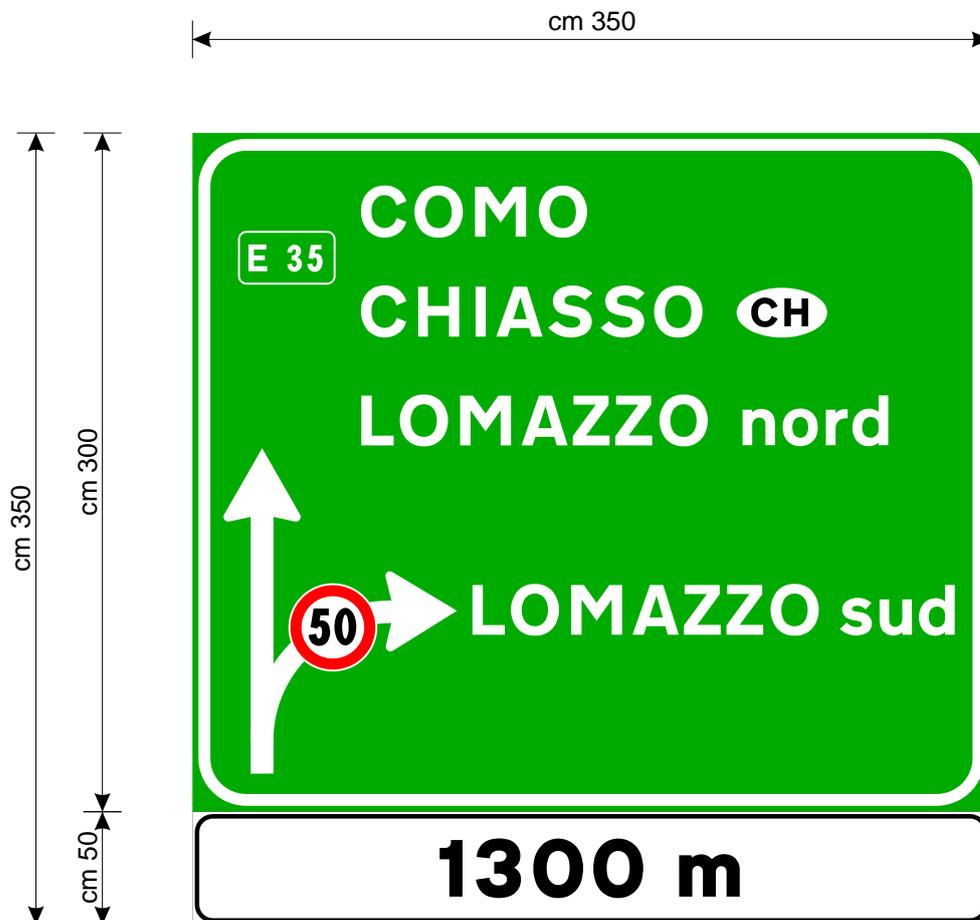

Targa in A25/10 con attacchi per barre di irrigidimento
 Pellicola fondo verde in pellicola classe 2, scritte, frecce e bordi bianchi in pellicola classe 2
 Pannello bianco in pellicola classe 2, scritta e bordo in pellicola n.r

ACCESSORI:
 n° 07 barre a "C" L = 336 cm
 n° 35 attacchi a pipa
 n° 28 attacchi Ø90 universal CA

INSTALLATA SU:
 Monopalo Esistente





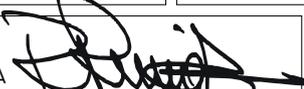

COLLEGAMENTO AUTOSTRADALE
 DALMINE - COMO - VARESE - VALICO DEL GAGGIOLO E OPERE AD ESSO CONNESSE
 TRATTA B1 - SVINCOLO LOMAZZO (da Pk 0+850 a Pk 1+800)
SCHEMI ESECUTIVI TARGHE DI PREAVVISO, DIREZIONE E DIRAMAZIONE

TAVOLA N. **001**

REVISIONE N. **R00**

POSIZIONE: **M26**

TAVOLA N.

VERIFICATO/APPROVATO
 DATA **01/12/14** FIRMA 

ARCHIVIO FILE:
 A9MONO/350x350A

DISEGNATO DA: **AI**