005 - B1/3

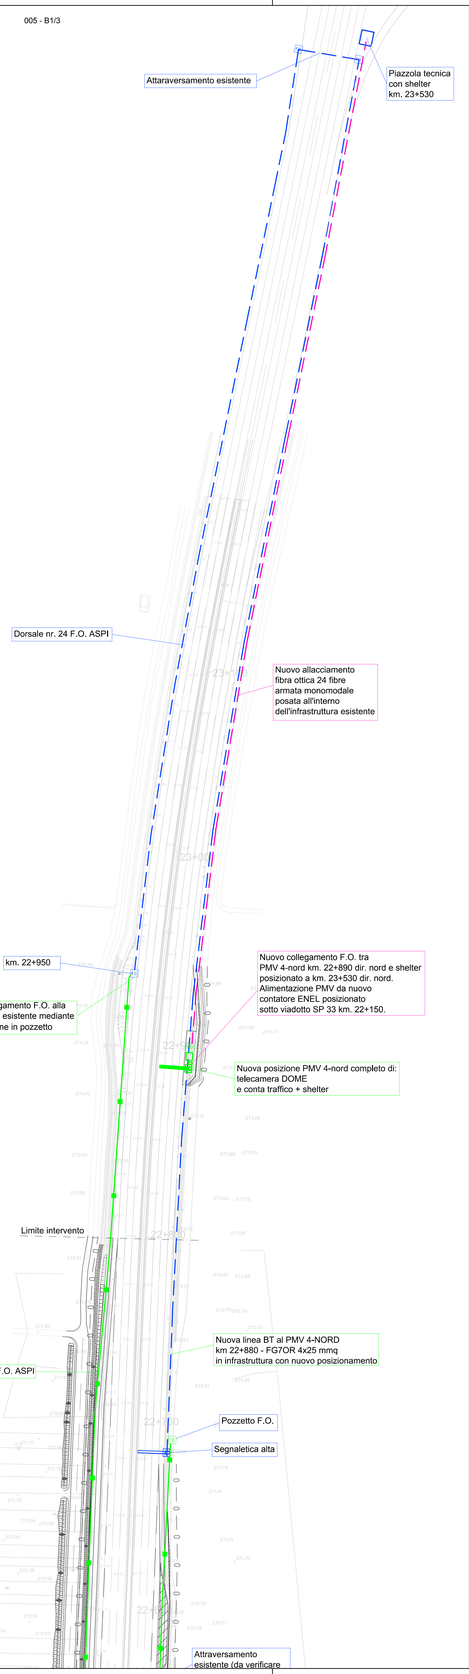

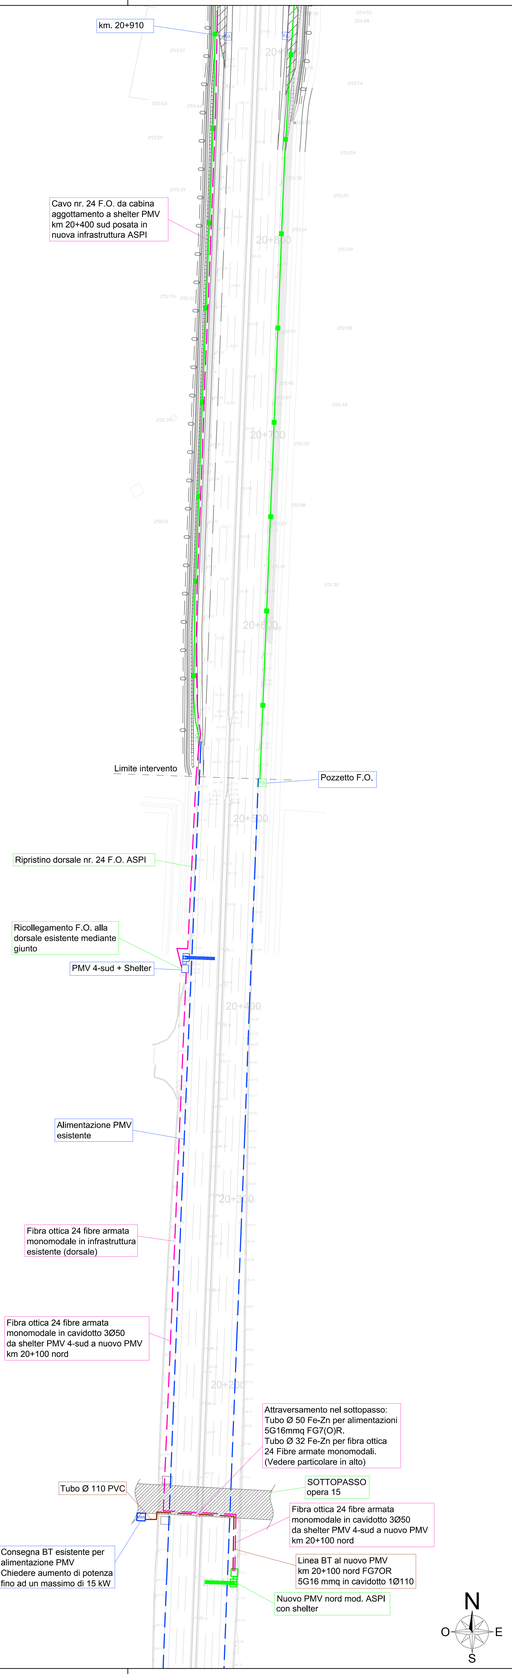

005 - B1/1

STATO ATTUALE

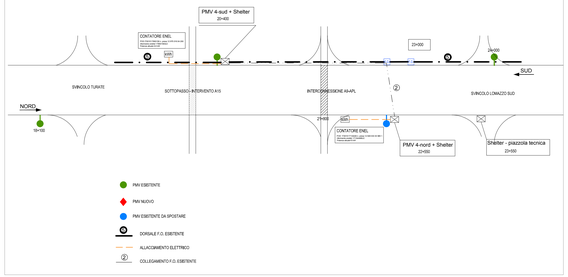

QUADRO ELETTRICO ESISTENTE PER ALIMENTAZIONE NUOVO E VECCHIO PMV

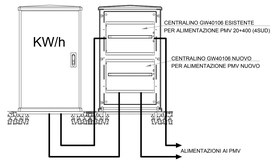

POSIZIONE NUOVE TUBAZIONI NELL'ATTRAVERSAMENTO IN SOTTOPASSO OPERA 15

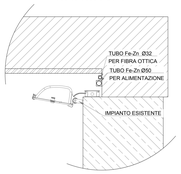

FASE PROVVISIONALE PER CONSENTIRE LA REALIZZAZIONE DELLE PISTE D'INTERCONNESSIONE

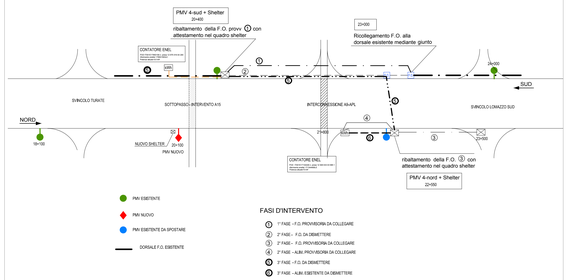

TIPICO DI SCAVO IN BANCHINA POLIFERA ASPI

SCALA 1:20

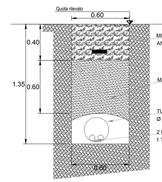

TIPICO DI SCAVO IN ATTRAVERSAMENTO STRADALE POLIFERA ASPI

SCALA 1:20

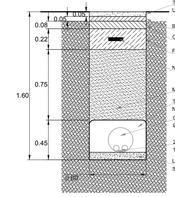

FASE DEFINITIVA

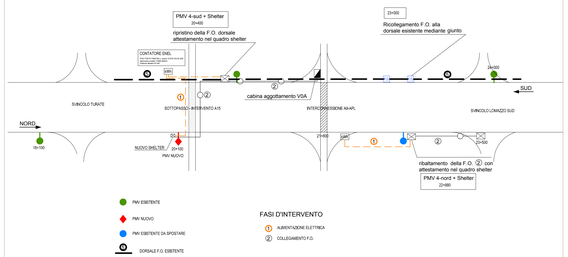

LEGENDA

- TRATTO ESISTENTE
- SPOSTAMENTO DEFINITIVO

N° Schede: ex 005 - B1/1 -- 005 - B1/3

TRATTA: B0

ENTE GESTORE:
AUTOSTRADE PER L'ITALIA S.p.A.

COMUNE DI: TURATE

UBICAZIONE: Interconnessione A9

PROGRESIVA: km. -0+017 / km. 0+015

INTERFERENZA:

TC TC 1175

DESCRIZIONE DELL'INTERFERENZA

TC 1175: Polifera impianti Ø315 mm interrata (linee F.O.).

RISOLUZIONE TECNICA

TC 1175: Per la risoluzione dell'interferenza è previsto lo spostamento provvisorio delle linee a lato della recinzione di cantiere e uno spostamento definitivo riposizionando le linee in banchina all'autostrada.

QUADRO DI UNIONE TRATTA B1

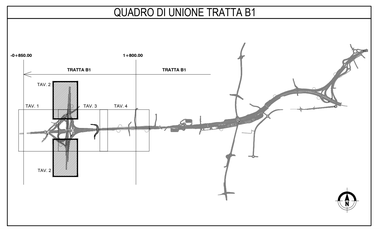

MATRICE DI REVISIONE

REV	DATA	DESCRIZIONE MODIFICA

N.B.: LA TAVOLA SOSTITUISCE QUELLA RELATIVA AL CODICE | E | | | | | | | | DEL PROGETTO ESECUTIVO

CONCESSIONE AUTOSTRADALE LOMBARDA — Autostrade Pademontana Lombarda

COLLEGAMENTO AUTOSTRADALE
DALMINE - COMO - VARESE - VALICO DEL GAGGIOLO E OPERE AD ESSO CONNESSE
CODICE C.U.P. F11B06002170001
TRATTE B1, B2, C, D, TRVA13+14, GREENWAY

AS BUILT

TRATTA B1 - SVINCOLO DI LOMAZZO (da Pk -0+850 a Pk +1+800)
IMPIANTI
PLANIMETRIA RETI E ALIMENTAZIONI
PLANIMETRIA GENERALE CON UBICAZIONE RISOLUZIONE DELLE INTERFERENZE F.O. DI ASPI - TAV 1/2

IDENTIFICAZIONE ELABORATO

CODICE PROGETTO: F001017B

FASE PROGETTUALE	LOTTO	ZONA	OPERA	TRATTO O OPERA	AMBITO	TIPO ELABORATO	PROGRESSIVO	REVISIONE
A	0	A24	E000	B	IM	P1	005	R_01

Scala: 1:500

DATA	DESCRIZIONE	REV
Ottobre 2014	Emissione	0
Novembre 2015	Revisione	A_01

IMPRESA
RAGGRUPPAMENTO TEMPORANEO IMPRESE:

Mandataria	Mandante	Mandante	Mandante/ Cooptata
STRABAG A.G.	GLF Grandi Lavori Fincosit S.p.A.	Impresa costruzioni Giuseppe Maltauro S.p.A.	STRABAG S.p.A.

PROGETTISTA - PROGETTO ESECUTIVO DI DETTAGLIO
RAGGRUPPAMENTO TEMPORANEO PROGETTISTI:

Mandataria	Mandante	Mandante	Mandante
3TI PROGETTI ITALIA	GPI Progettare in costruzioni integrate in autostrada	STUDIO ASSOCIATO GRANDI PROGETTI	Arch. Salvatore Vermiglio

RESPONSABILE DI PROGETTO ED INCARICATO DELL'INTEGRAZIONE FRA LE VARIE PRESTAZIONI:
Ing. Alberto Cecchini

CONCEDENTE
CONCESSIONE AUTOSTRADALE LOMBARDA

CONCESSIONARIO
Autostrade Pademontana Lombarda — Direttore Tecnico: Ing. Enrico Ainis; Referente Tecnico: Ing. Giuseppe Marra

APPROVATO
Autostrade Pademontana Lombarda — Il Direttore dei Lavori: Ing. Francesco Dorianico

ELABORAZIONE PROGETTUALE
PROGETTISTA:
3TI PROGETTI ITALIA S.p.A

3TI ITALIA S.p.A.
DIRETTORE TECNICO
Ing. Stefano Zeno Rasseti
Ordine degli Ingegneri Provincia di Rosa n. 20809

Redatto: Muzi — Verificato: Speratt — Approvato: Possati

IMPRESA INSTALLATRICE IMPIANTI

ELEF INGEGNERIA COSTRUZIONE IMPIANTI TECNOLOGICI VICENZA ITALIA

ELEF srl - Via Biron di Sopra 185 - 36100 Vicenza - Italia
tel. +39-0444-569588 (ra) fax +39-0444-570958
e-mail info@elef.it

AZIENDA CON SISTEMA QUALITA' CERTIFICATO SECONDO UNI EN ISO 9001