NOTA:
La tavola nr. 2 non è necessaria ai fini della visualizzazione dei MACRODOTTI e cavi FIBRA OTTICA.

F.O.

DA	A	CAVO
		Tipo
Cabina Interconnessione A9	Telecamera T1	4 F.O.
Cabina Aggottamento V0	Palo 2 telecamere sud	4 F.O.
Cabina Aggottamento V0	Palo 2 telecamere nord	4 F.O.
Cabina Aggottamento V0	PMV I2 Nord	4 F.O.
Cabina Aggottamento V0	PMV I2 Nord (telecamera)	4 F.O.
Cabina Aggottamento V0	Telecamera T6	4 F.O.
Cabina Aggottamento V0	PMV I2 Sud	4 F.O.
Cabina Aggottamento V0	PMV I2 Sud (telecamera)	4 F.O.
Cabina Aggottamento V0	QEB	4 F.O.
Cabina Aggottamento V0	Stazione Meteo	4 F.O.
Pozzetto PF19	Cabina Aggottamento	12 F.O.
Pozzetto PF10	Cabina Interconnessione A9	12 F.O.
Stacco Cabina Lomazzo		2x12 F.O.
Anello		2x96 F.O.

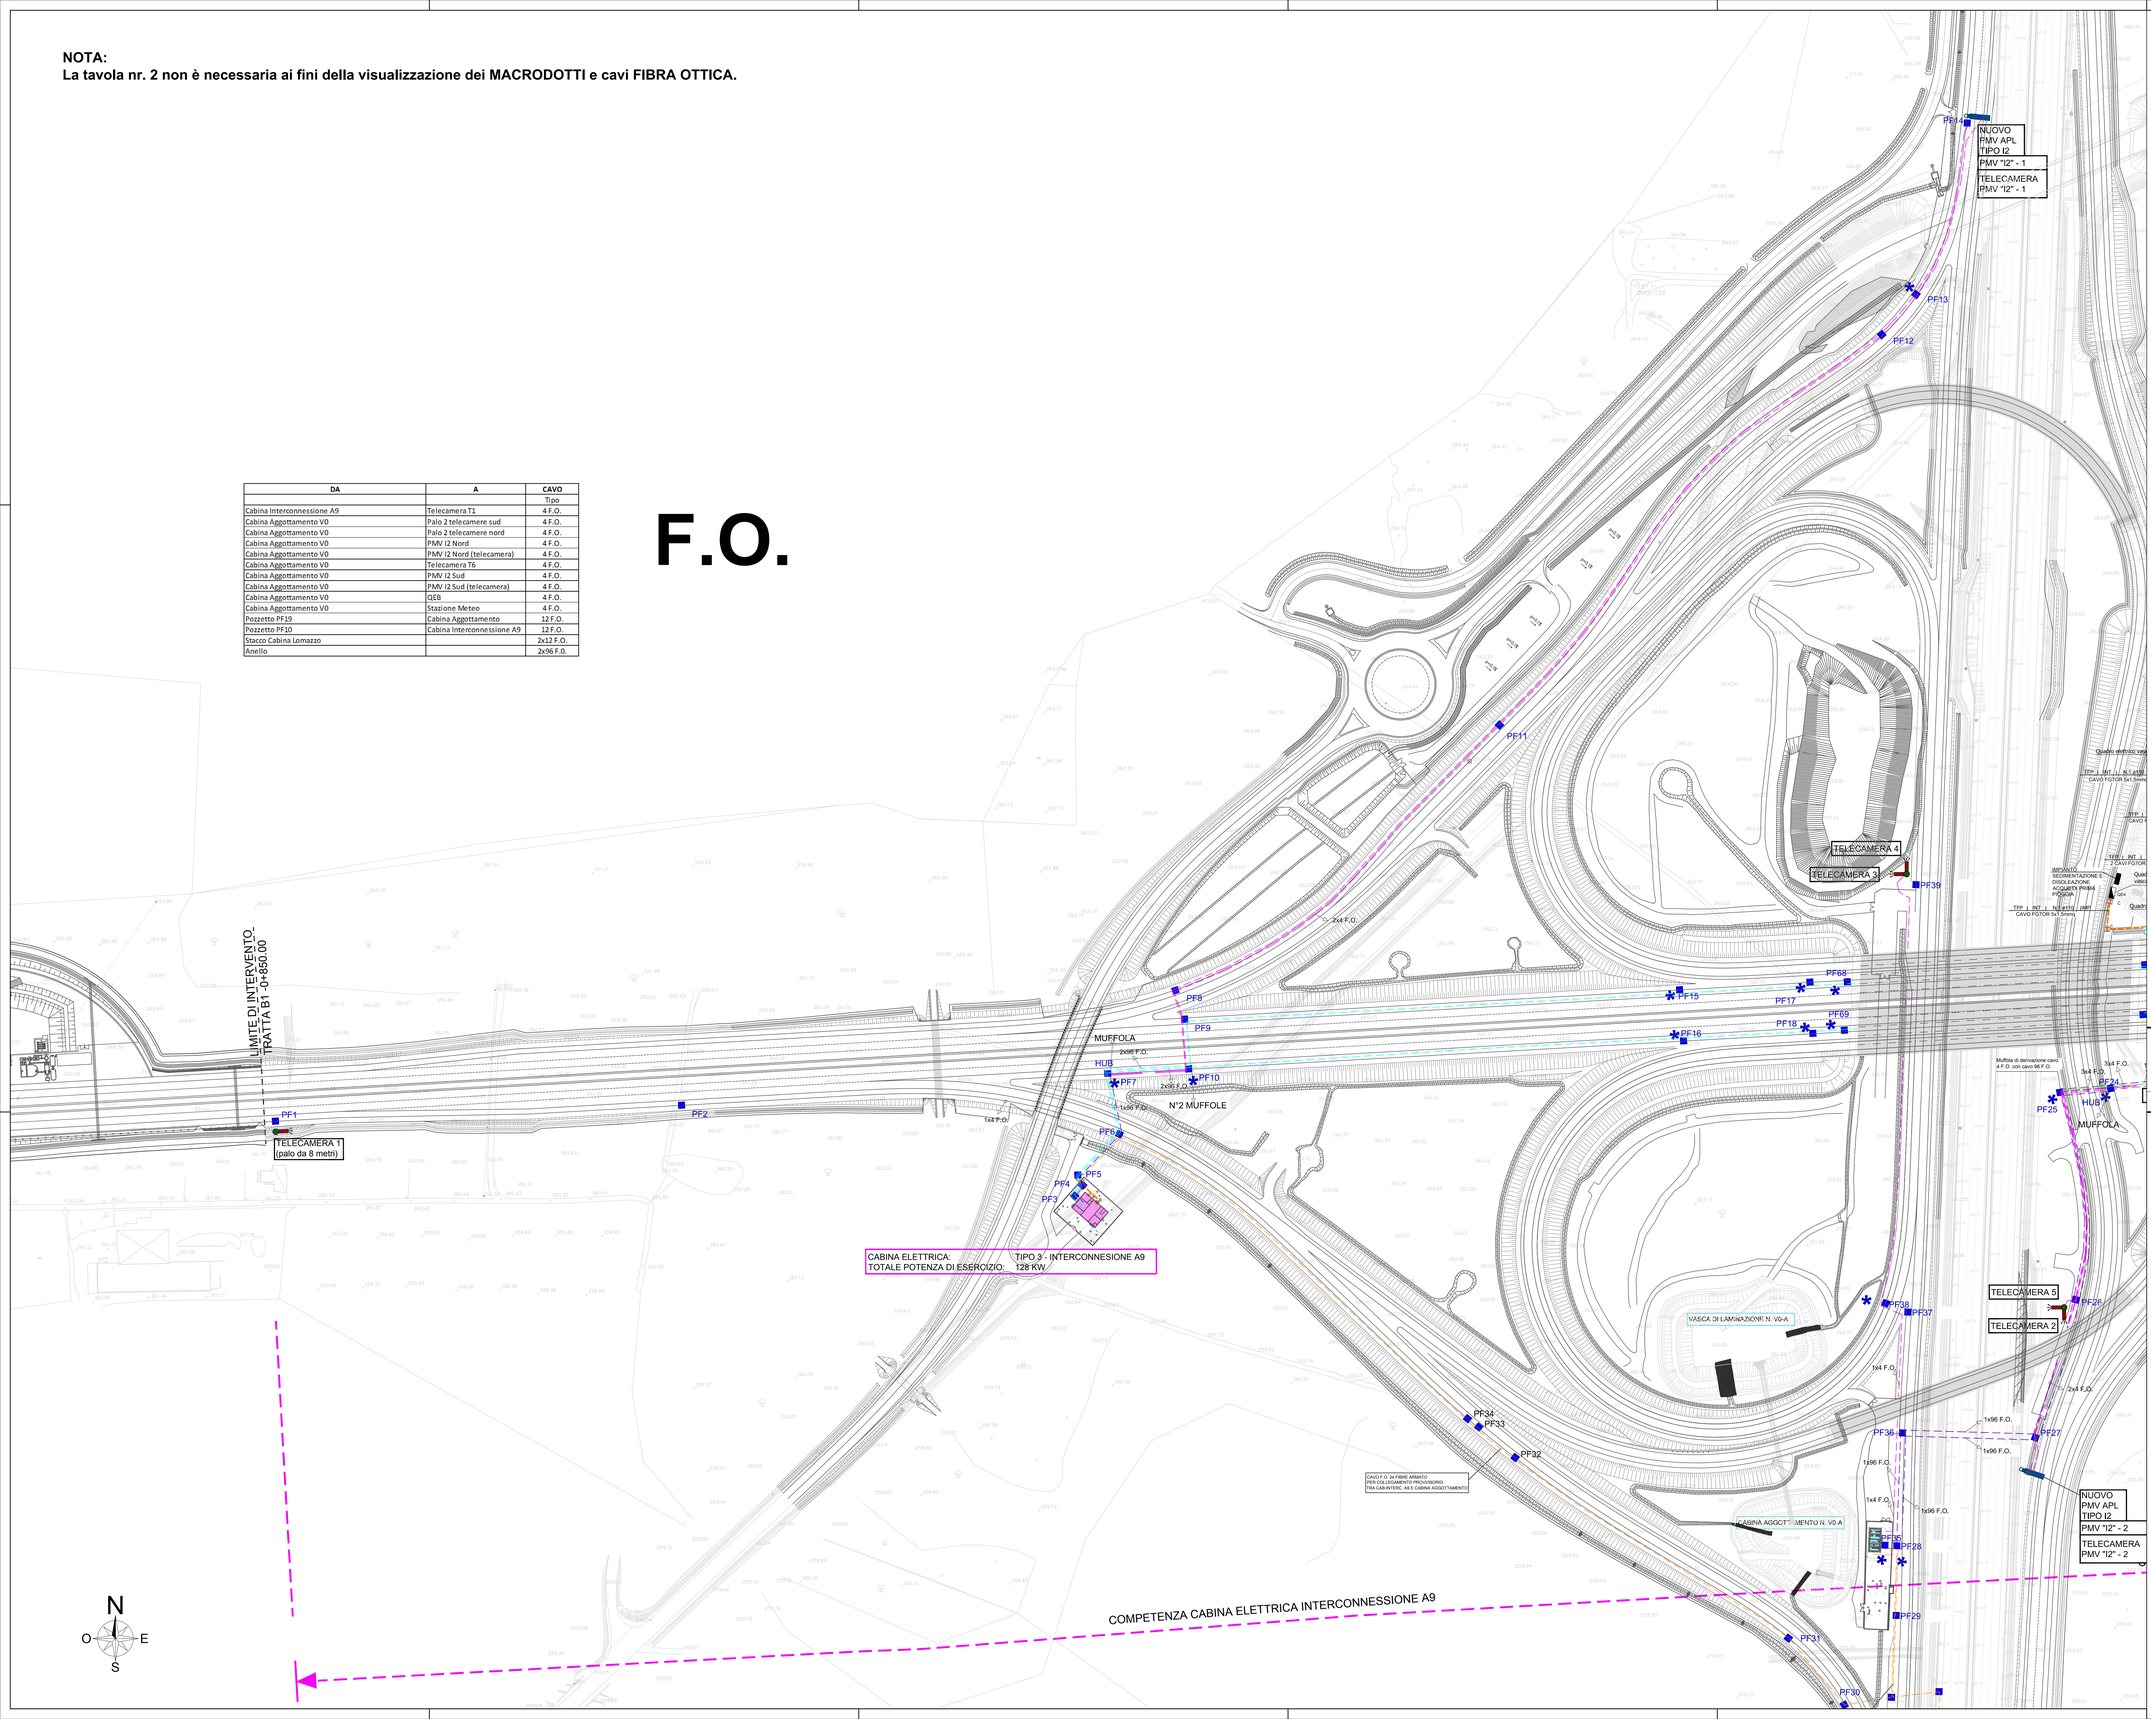

LEGENDA SIMBOLI

	NR. 1 CAVO OTTICO 4 FIBRE MONOMODALI (FOPP)
	NR. 2 CAVI OTTICI 96 FIBRE MONOMODALI(FO1+FO2)
	NR. 1 CAVO OTTICO 96 FIBRE MONOMODALI
	NR. 1 CAVO OTTICO 12 FIBRE MONOMODALI
	NR. 1 CAVO OTTICO 24 FIBRE MONOMODALI ARMATO
	NR. 1 MACRODOTTO 1 VIA Ø7mm
	NR. 1 MACRODOTTO 12 VIE Ø5mm
	NR. 1 MACRODOTTO 4 VIE Ø12mm
	POZZETTO FIBRA OTTICA DIM. 90x70 cm
	NODO PRIMARIO O SECONDARIO FIBRA OTTICA [OGNI 2 Km LUNGO LE DORSALI DI TRATTA PREVEDERE POZZETTO DIM. 125x80 cm]
	POZZETTO FIBRA OTTICA DIM. 50x80 cm RICAVATO SUL GETTO DI CLS DEL VIADOTTO
	PMV TIPO "I1" CON TELECAMERA (SEGNALETICA IN ITINERE A 2000 m DA SVINCOLI IN USCITA)
	PMV TIPO "I2" CON TELECAMERA (PMV 4 RIGHE + LANTERNE SEMAFORICHE AD OGNI INGRESSO AUTOSTR.)
SOS	COLONNINA EMERGENZA SOS
	PALO DI ILLUMINAZIONE CON TELECAMERA
	SENSORI STAZIONE METEREOLOGICA: 1. RILIEVO VELOCITA' E DIREZIONE DEL VENTO 2. RILIEVO TEMPERATURA E UMIDITA' RELATIVA 3. DISDROMETRO A RADAR 4. VISIBILIMETRO A LED INFRAROSSI
	PALO CONICO SPECIALE (h=16m) IN ACCIAIO S235 EQUIPAGGIATO CON SISTEMA RAIL PER INSTALLAZIONE DI TELECAMERE
	TELECAMERA DIGITALE IN ITINERE CON PORTATA DI 800m
	TELECAMERA DIGITALE IN ITINERE CON PORTATA DI 400m

NOTE:
- PER GLI IMPIANTI DELLE GALLERIE FARE RIFERIMENTO AGLI ELABORATI SPECIFICI
- PER GLI IMPIANTI DEGLI SVINCOLI FARE RIFERIMENTO AGLI ELABORATI SPECIFICI

QUADRO DI UNIONE TRATTA B1

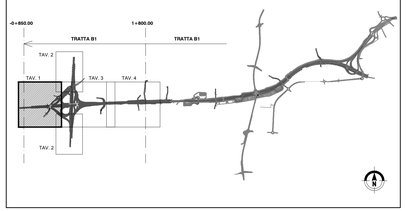

IMPRESA INSTALLATRICE IMPIANTI

ELEF INGEGNERIA E COSTRUZIONE IMPIANTI TECNOLOGICI VICENZA ITALIA

ELEF srl - Via Biron di Sopra 185 - 36100 Vicenza - Italia
tel. +39-0444-569588 (ra) fax +39-0444-570958
e-mail info@elef.it

AZIENDA CON SISTEMA QUALITA' CERTIFICATO SECONDO UNI EN ISO 9001

MATRICE DI REVISIONE

REV	DATA	DESCRIZIONE MODIFICA
	20/03/2014	Modifica sistema TVCC. Introduzione nuovo punto di ripresa su A9 e ottimizzazione di altri punti esistenti.

N.B.: LA TAVOLA SOSTITUISCE QUELLA RELATIVA AL CODICE E DEL PROGETTO ESECUTIVO

CONCESSIONI AUTOSTRADALI LOMBARDE — Autostrada Pedemontana Lombarda

COLLEGAMENTO AUTOSTRADALE
DALMINE - COMO - VARESE - VALICO DEL GAGGIOLO E OPERE AD ESSO CONNESSE
CODICE CUP: F19H99027000001

TRATTE B1, B2, C, D, TRVA13+14, GREENWAY

AS BUILT

TRATTA B1 - SVINCOLO DI LOMAZZO (da Pk -0+850 a Pk +1+800)

IMPIANTI

PLANIMETRIA RETI E ALIMENTAZIONI
PERCORSO CAVI F.O.- TAV. 1 DI 3

IDENTIFICAZIONE ELABORATO

CODICE PROGETTO: F00107B

FASE PROGETTUALE	LOTTO	ZONA	OPERA	RAMO/TRATTO/PROV.	ELEMENTO	TIPO ELABORATO	PROGRESSIVO	REVISIONE
A	0	AGV	6000	0	IM	PT	014	00

Scala: 1:1000

DATA	DESCRIZIONE	REV
Ottobre 2014	Emissione	0
Settembre 2015	Revisione	0_01
Novembre 2015	Revisione	0_02

CONCEDENTE

CONCESSIONI AUTOSTRADALI LOMBARDE

CONCESSIONARIO

Autostrada Pedemontana Lombarda — Direttore Tecnico: Ing. Enrico Vitiello; Referente Tecnico: Ing. Giuseppe Bianca

APPROVATO

Autostrada Pedemontana Lombarda — Il Direttore dei Lavori: Ing. Francesco Domanico

IMPRESA

RAGGRUPPAMENTO TEMPORANEO IMPRESE:

Mandataria	Mandante	Mandante	Mandante cooptata
STRABAG A.G.	GLF Grandi Lavori Fincosit S.p.A.	Impresa costruzioni Giuseppe Maltauro S.p.A.	STRABAG S.p.A.

PROGETTISTA - PROGETTO ESECUTIVO DI DETTAGLIO

RAGGRUPPAMENTO TEMPORANEO PROGETTISTI:

Mandataria	Mandante	Mandante
3TI PROGETTI ITALIA	GP Ingegneria	Arch. Salvatore Formoso

RESPONSABILE DI PROGETTO ED INCARICATO DELL'INTEGRAZIONE FRA LE VARIE PRESTAZIONI:
Ing. Alberto Cecchini

ELABORAZIONE PROGETTUALE

PROGETTISTA:
3TI PROGETTI ITALIA S.p.A

3TI ITALIA S.p.A.
DIRETTORE TECNICO
Ing. Stefano Luca Passoni
Ordine degli Ingegneri
Provincia di Roma n. 20809

Redatto: Muzi | Verificato: Sorge | Approvato: Possati