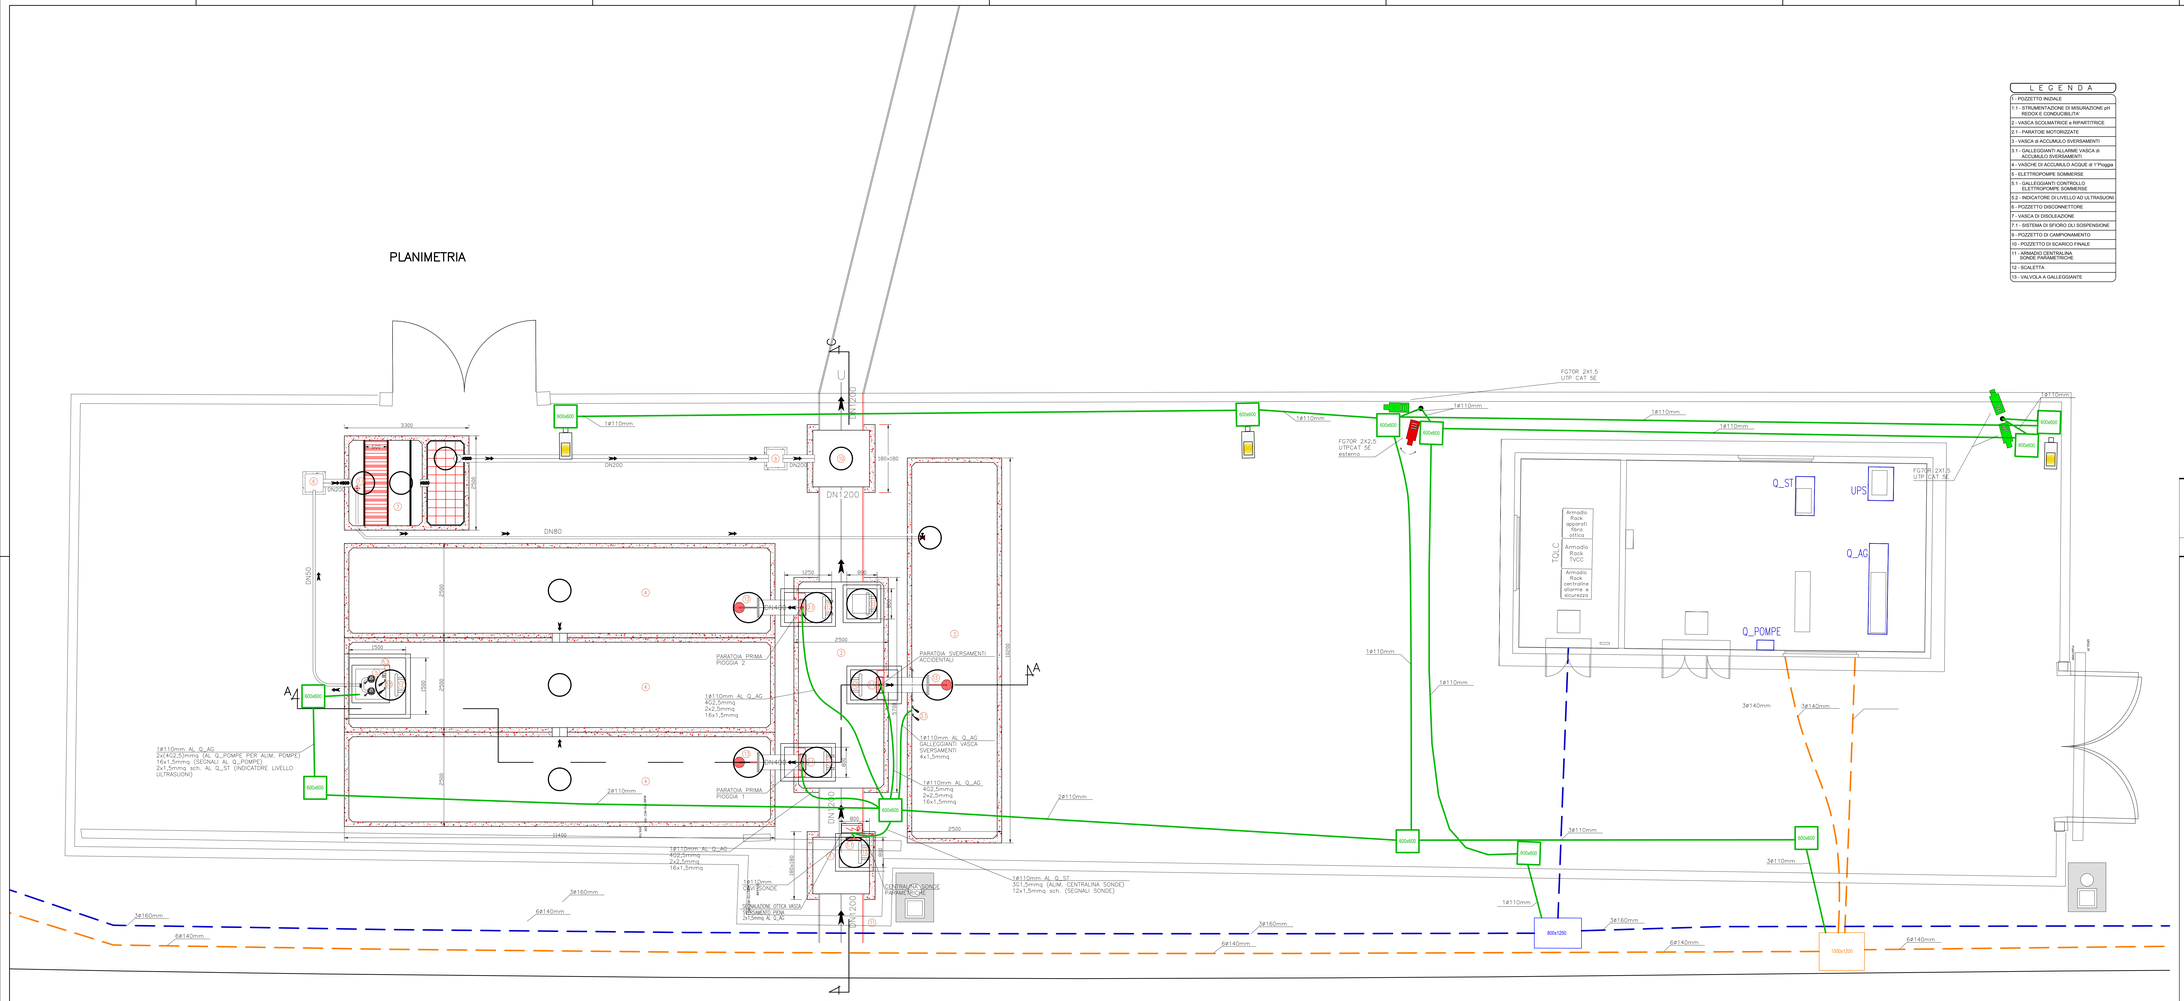

L E G E N D A
1 - POZZETTO INIZIALE
1.1 - STRUMENTAZIONE DI MISURAZIONE pH - REDOX E CONDUCIBILITA'
2 - VASCA SCOLMATRICE e RIPARTITRICE
2.1 - PARATOIE MOTORIZZATE
3 - VASCA di ACCUMULO SVERSAMENTI
3.1 - GALLEGGIANTI ALLARME VASCA di ACCUMULO SVERSAMENTI
4 - VASCHE DI ACCUMULO ACQUE di 1°Pioggia
5 - ELETTROPOMPE SOMMERSE
5.1 - GALLEGGIANTI CONTROLLO ELETTROPOMPE SOMMERSE
5.2 - INDICATORE DI LIVELLO AD ULTRASUONI
6 - POZZETTO DISCONNETTORE
7 - VASCA DI DISOLEAZIONE
7.1 - SISTEMA DI SFIORO OLI SOSPENSIONE
9 - POZZETTO DI CAMPIONAMENTO
10 - POZZETTO DI SCARICO FINALE
11 - ARMADIO CENTRALINA SONDE PARAMETRICHE
12 - SCALETTA
13 - VALVOLA A GALLEGGIANTE

LEGENDA SIMBOLI CABINA AGGOTTAMENTO	
Simbolo	Descrizione
	Cavidotto con tubazione in PVC corrugato doppio parete 450N
	Apparecchio illuminante con corpo e coperchio in alluminio verniciato, riflettore in alluminio purissimo, diffusore in vetro piano temprato ottico antiinquinamento luminoso per zona 1, classe II, grado di protezione IP65 completo di lampada NAV-T EAO 150W. Montaggio su palo conico in lamiera di acciaio Fe360B zincato a caldo h.f.t. 8m completo di morsettiera fusibilata in classe II con portello in lega di alluminio. (Non-Notturna)
	Telecamera dome fissata su palo (h.f.t.=6m)
	Telecamera fissa fissata su palo (h.f.t.=6m)

IMPRESA INSTALLATRICE IMPIANTI

ELEF INGEGNERIA E COSTRUZIONE IMPIANTI TECNOLOGICI VICENZA ITALIA

ELEF srl - Via Biron di Sopra 185 - 36100 Vicenza - Italia
tel. +39-0444-569588 (ra) fax +39-0444-570958
e-mail info@elef.it

AZIENDA CON SISTEMA QUALITA' CERTIFICATO SECONDO
UNI EN ISO 9001

MATRICE DI REVISIONE

REV	DATA	DESCRIZIONE MODIFICA

N.B.: LA TAVOLA SOSTITUISCE QUELLA RELATIVA AL CODICE E DEL PROGETTO ESECUTIVO

CONCESSIONE AUTOSTRADALE DALMINE-COMO-VARESE

Autostrade Pedemontane Lombarde

COLLEGAMENTO AUTOSTRADALE
DALMINE - COMO - VARESE - VALICO DEL GAGGIOLO E OPERE AD ESSO CONNESSE

CODICE C.U.P. F11B06027000?

TRATTE B1, B2, C, D, TRVA13+14, GREENWAY

AS BUILT

TRATTA B1 - SVINCOLO DI LOMAZZO (da Pk - 0+850 a Pk +1+800)

IMPIANTI

CABINE DI AGGOTTAMENTO
PLANIMETRIA VASCHE TRATTAMENTO PRIMA PIOGGIA - TUBAZIONI E CAVI

IDENTIFICAZIONE ELABORATO

CODICE PROGETTO: F0010/B

FASE PROGETTUALE	LOTTO	ZONA	OPERA	TRATTO OPERA	AMBITO	TIPO ELABORATO	PROGRESSIVO	REVISIONE
A	0	A05	E000	0	IM	PL	001	E

Scala: 1 : 100

DATA	DESCRIZIONE	REV
Ottobre 2014	Emissione	E

CONCEDENTE

CONCESSIONE AUTOSTRADALE LOMBARDA

CONCESSIONARIO

Autostrade Pedemontane Lombarde — Direttore Tecnico: Ing. Enrico Asti; Ambiente Tecnico: Ing. Giuseppe Bianca

APPROVATO

Autostrade Pedemontane Lombarde — Il Direttore dei Lavori: Ing. Francesco Domenico Mazzuca

IMPRESA

RAGGRUPPAMENTO TEMPORANEO IMPRESE:

Mandataria	Mandante	Mandante	Mandante cooptata
STRABAG A.G.	GLF Grandi Lavori Fincosit S.p.A.	Impresa costruzioni Giuseppe Maltauro S.p.A.	STRABAG S.p.A.

STRABAG — CONSORZIO STABILE GLF FINCOSIT — MALTAURO — STRABAG

PROGETTISTA - PROGETTO ESECUTIVO DI DETTAGLIO

RAGGRUPPAMENTO TEMPORANEO PROGETTISTI:

Mandataria	Mandante	Mandante	Mandante
3T-PROGETTI ITALIA	GP Progettazione e Servizi Integrati di ingegneria		Arch. Salvatore Verniglio

RESPONSABILE DI PROGETTO ED INCARICATO DELL'INTEGRAZIONE FRA LE VARIE PRESTAZIONI:
Ing. Alberto Cecchini

ELABORAZIONE PROGETTUALE

PROGETTISTA:
3TI PROGETTI ITALIA S.p.A

3TI ITALIA S.p.A.
DIRETTORE TECNICO
Ing. Stefano Luca Pasati
Ordine degli Ingegneri
Provincia di Roma n. 20809

Redatto: Muzi — Verificato: Sperati — Approvato: Possati