



SEZIONE TRASVERSALE A-A' - PARALLELA AD ASSE TRAVERSI

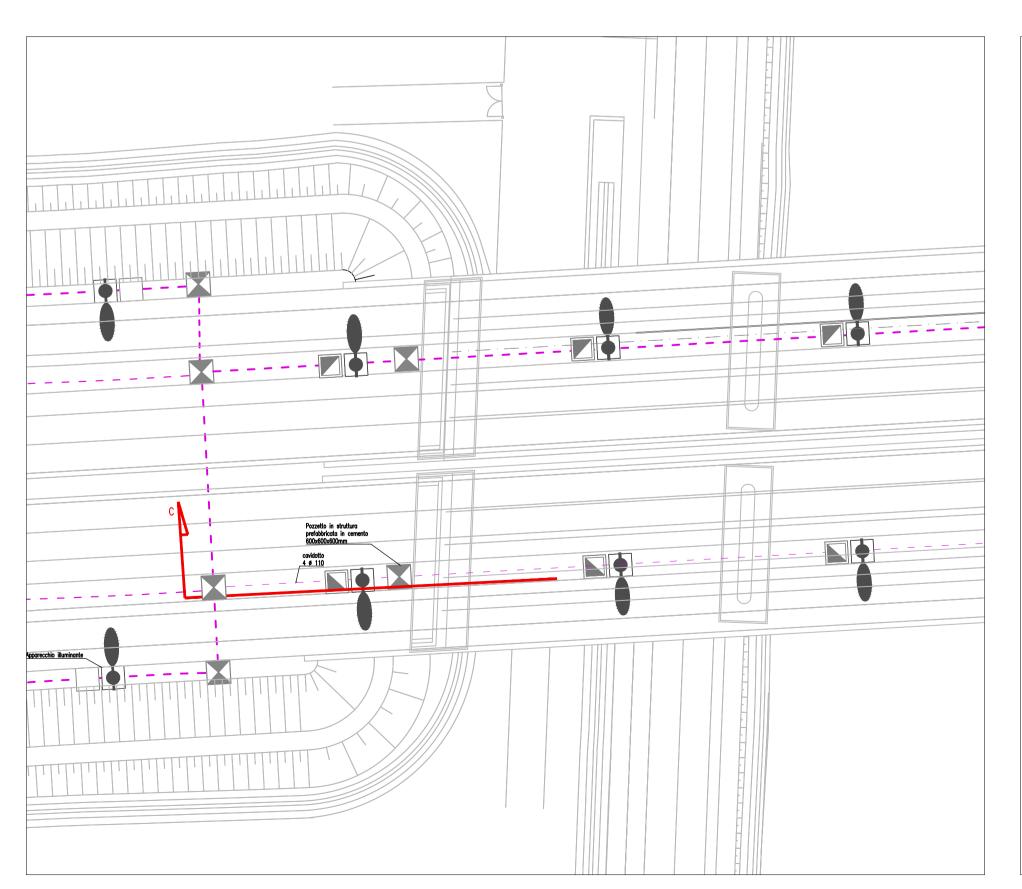


STRALCIO PIANTA SCALA 1 : 200

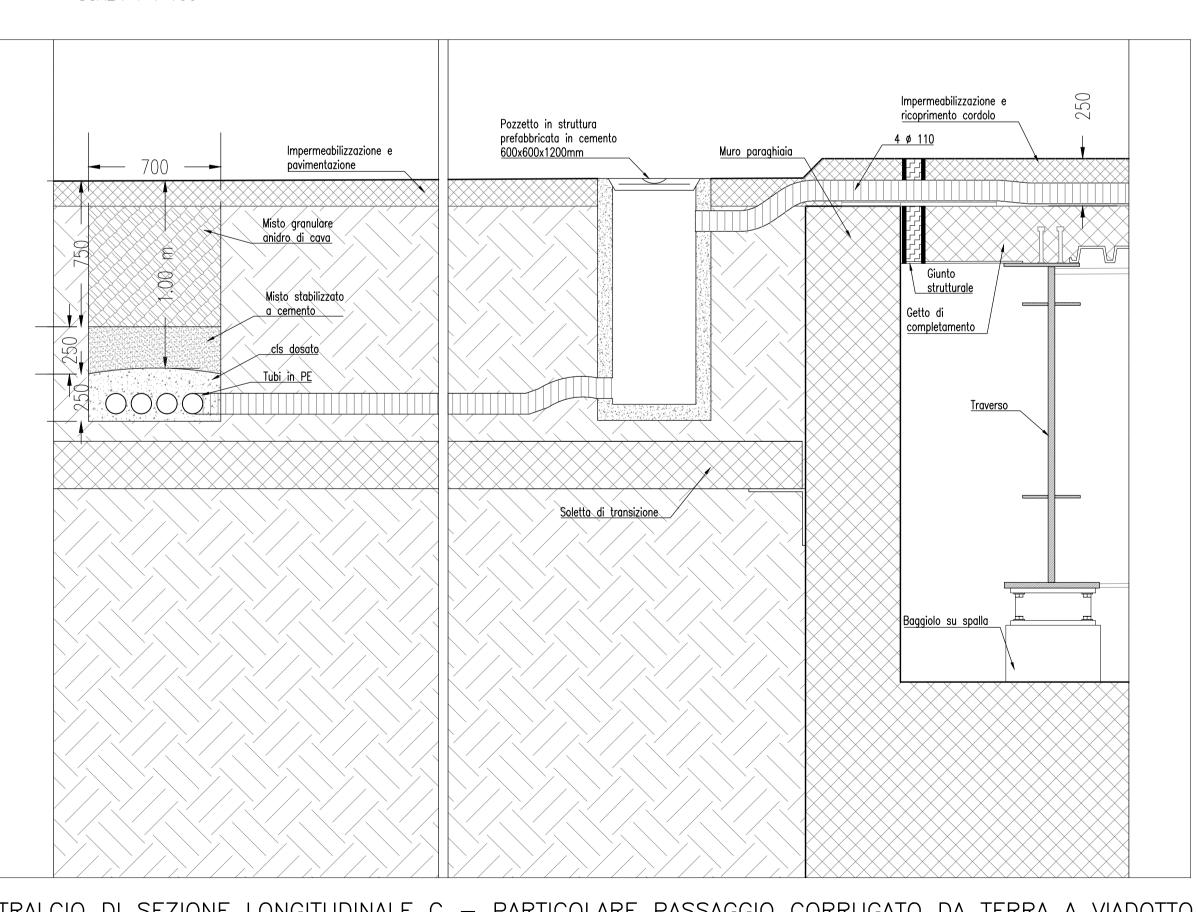

STRALCIO DI SEZIONE LONGITUDINALE C - PARTICOLARE PASSAGGIO CORRUGATO DA TERRA A VIADOTTO

SCALA 1 : 20

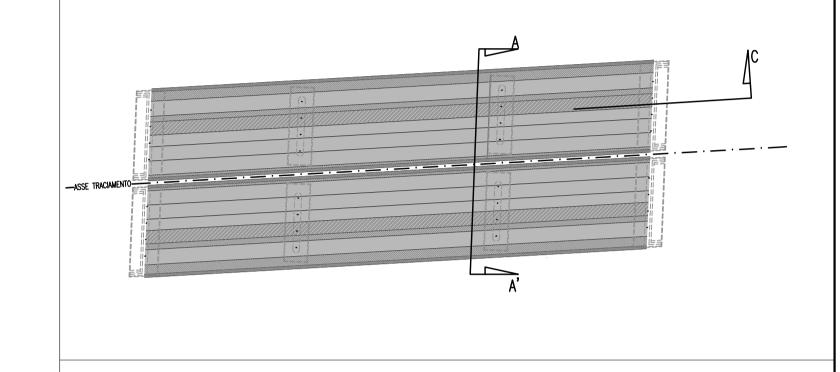

PLANIMETRIA CON SCHEMA PIANI DI SEZIONE SCALA 1 : 1000

			MATRICE DI RE	EVISIONE		
REV	DATA	DESCRIZION	IE MODIFICA			
N.B.: LA T	AVOLA SOSTITU	ISCE QUELLA RELA	ATIVA AL CODICE E 0 A	0X IE000 0 I	M TP 002 A_03	DEL PROGETTO ESECUTI
			CONCESSIONI	Autosi	trada	
		0	LOMBARDE	Lombi	irda:	
Γ	ALMINE - CO		OLLEGAMENTO AUT E - VALICO DEL GAG			O CONNESSE
	// LIVIII VE OC	SIVIO VIVILLOE	CODICE C.U.P. F11B06		LIKE ND LOO	OGUITEGOL
		TRATTE	E B1, B2, C, D, TRVA	13+14, GRE	ENWAY	
			AS BUI	LT		
	TR	ΔΤΤΔ R1 - SVI	NCOLO DI LOMAZZO		850 a Pk +1+	800)
	110	ATTA DI - OVI	IMPIANTI		550 a i k · i · ·	000)
			TIPOLOGIC	CI		
	TIPOLO	GICO IMPIANTO	ILLUMINAZIONE E PASS	SAGGIO CAVII	DOTTI SU VIADO	OTTO A9
IDENTIF	ICAZIONE ELABO	PRATO	IMPRESA			
CODICE F	PROGETTO: F0010	7B	RAGGRUPPAMENTO TEN	MPORANEO IMPI	RESE:	
ALE			Mandataria STRABAG	<i>Mandante</i> GLF	Mandante	Mandante cooptata ioni STRABAG
ETTU	PERA	NO NO		Grandi Lavori	Impresa costruz Giuseppe Malta	
PROG		O SESSI SESSI		Fincosit S.p.A.	S.p.A.	
FASE PROGETTUALE LOTTO	ZONA OPERA TRATTO D'OPERA	AMBITO TIPO ELABORATO PROGRESSIVO REVISIONE				
A 0	A0X IE000 0	IM TP 002 E	STRABAG	RANDI LAVORI FINCOSIT	MALTAUR	ROS PA STRABA
Scala: 1:1	DESCRIZIONI	E REV	PROGETTISTA - PROGE	ETTO ESECUTIV	O DI DETTAGLIO	
Settembre 201	15 Emissione	E	RAGGRUPPAMENTO TEN			ndonto Mondonto
			- Mandataria - 3TI PROGETTI ITALIA	Mandant GP ingegneria sa	e Ma	ndante Mandante Arch.
			INGEGNERIA INTEGRATA S.p.A.	GESTIONE PROGETTI DI	INGEGNERIA	Arch. Salvatore Vermiglio
CONCE			RESPONSABILE DI PROG	GETTO ED INCAI	RICATO	O MORIES IN CO
CONCL			DELL'INTEGRAZIONE FR PRESTAZIONI:	RA LE VARIE		E (MANNA)
	CONCESSIONI AUTOSTRADALI LOMBARDE		Ing. Alberto Cecchini			1910
CONCES	SSIONARIO		ELABORAZIONE PROGE	TTUALF		
	Direttore Te		PROGETTISTA:	TOALL		
Pe	Ing. Enrico A Ing. Enrico A Ing. Enrico A Ing. Enrico A	ecnico:	3TI PROGETTI ITALIA S.	p.A	3TI ITALIA	
ADDDO	Ing.Giuseppe	e Bilancia			DIRETTORE T Ing. Stefano Lu	ca Possati
APPROV	II Direttere e	dei Lavori:			Ordine degli I Provincia di Ron	
Pe		sco Domanico				
7 420	distinguished and		Redatto: Muzi	Verificato	·Snerati	Approvato: Possati