PLINTO SU DUE PALI

1:50

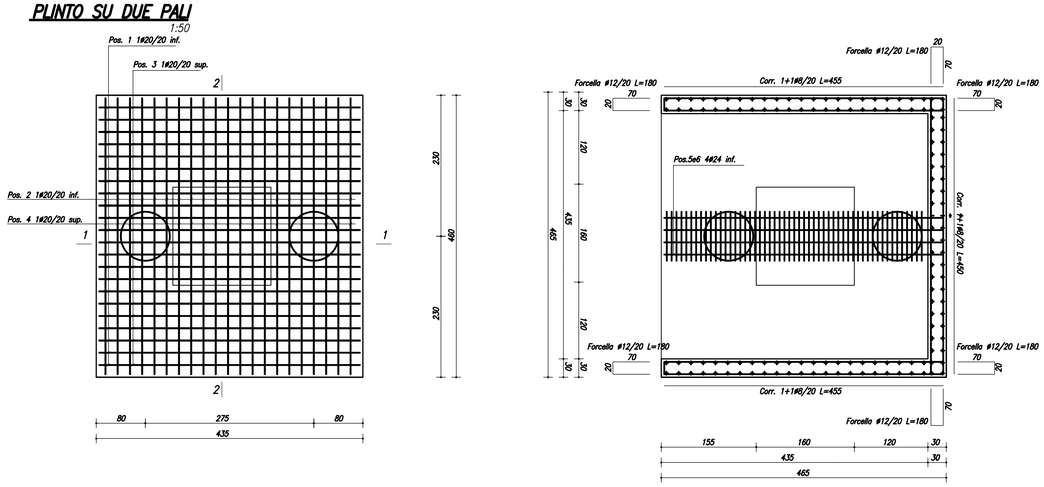

SEZIONE 3-3

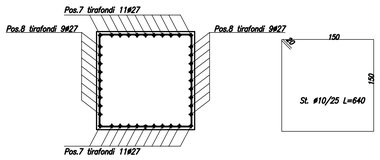

PALO ARMATURA

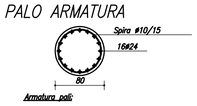

SEZIONE 1-1

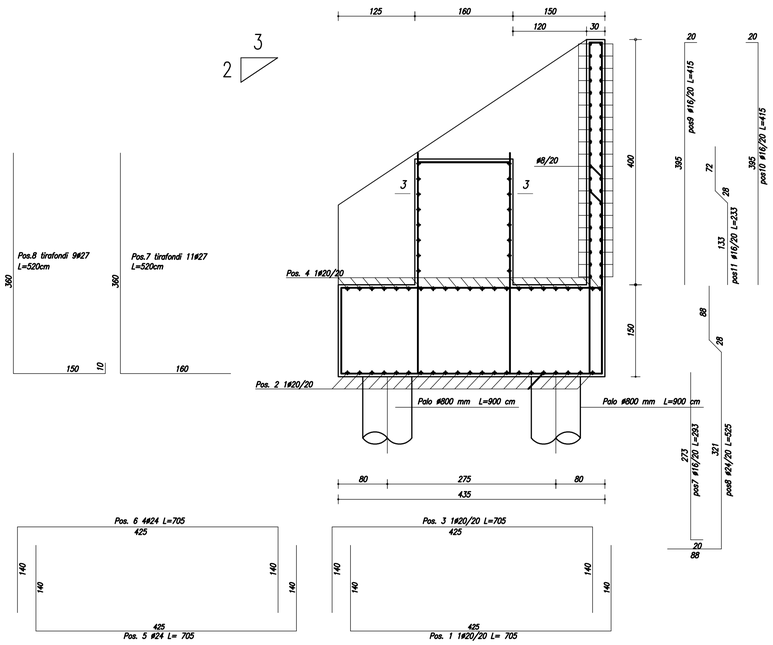

SEZIONE 2-2

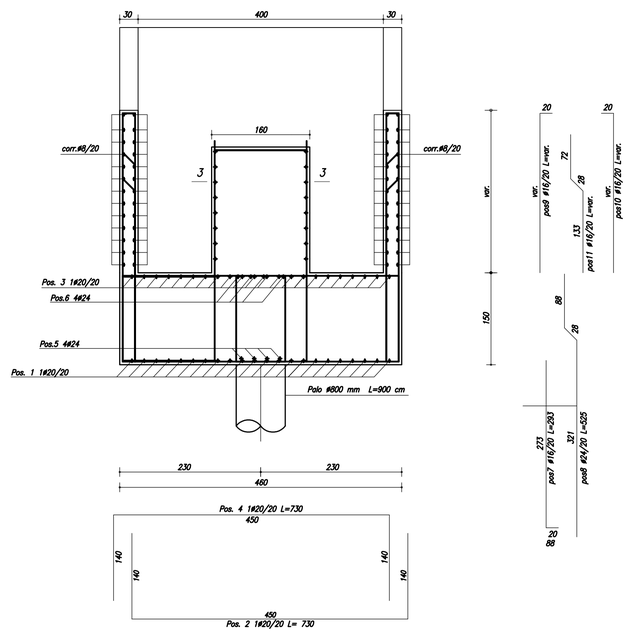

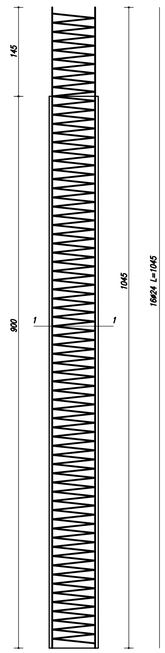

PIASTRA DI BASE

1:10

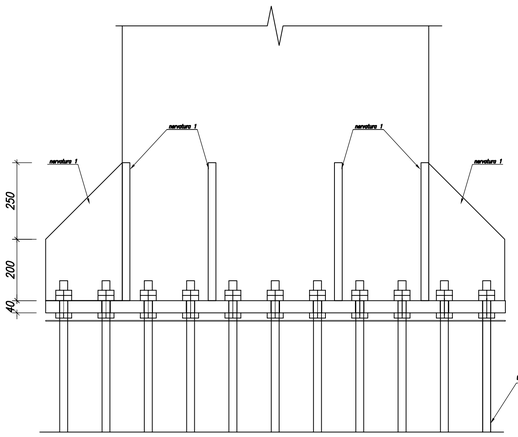

NERVATURE
NERVATURA 1

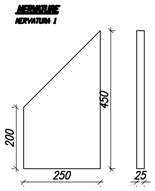

PIASTRA 1

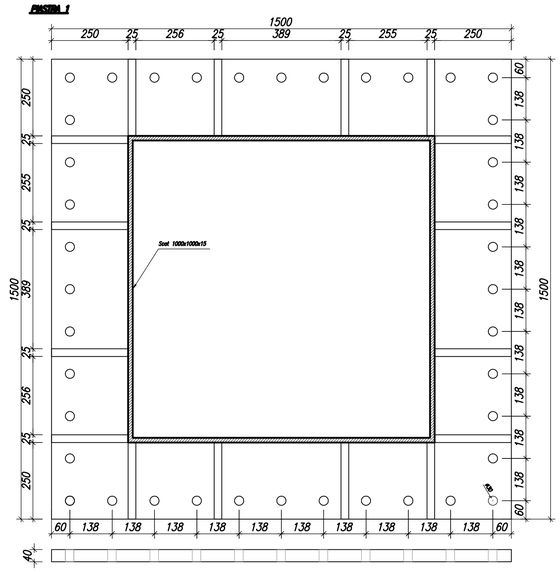

TABELLA MATERIALI

CALCESTRUZZI

Rapporto a/c max	Classe di lavorabilità	Classe di resistenza minima $C(f_{ck}/R_{ck})_{min}$	Classe di esposizione ambientale (UNI EN 206)	Minimo contenuto cemento (UNI EN 206)	Campi di Impiego
0.60	S4-S5	C28/35	XC2	320 kg/mc	– Fondazioni armate
--	--	C12/15	X0	--	– Magrone di pulizia, riempimento o livellamento

ACCIAIO

ACCIAIO IN BARRE PER GETTI
E RETI ELETTROSALDATE

B 450 C Controllato SALDABILE
1.15 < (ft/fy)k < 1.35
Come da D.M. 14-1-08 dove
fyk= Tensione caratteristica di snervamento
ftk= Tensione caratteristica di rottura

ACCIAIO PER CARPENTERIA METALLICA

TIPO: S275JR/S275J0 (EX Fe430B/Fe430C)

DIMENSIONE SALDATURE A CORDONI D'ANGOLO:
(SALVO DIVERSA INDICAZIONE)

B = 0.7 x T2

BULLONERIA: BULLONI CLASSE 10.9

COMPOSIZIONE: 1 DADO + 2 RONDELLE + 1 VITE

PRESCRIZIONI

COPRIFERRO NETTO

– STRUTTURE A CONTATTO CON IL TERRENO s ≥ 50 mm

MATRICE DI REVISIONE

REV	DATA	DESCRIZIONE MODIFICA
0		
1		
2		
3		
4		
5		

N.B.: LA TAVOLA SOSTITUISCE QUELLA RELATIVA AL CODICE E DEL PROGETTO ESECUTIVO

CONCESSIONI AUTOSTRADALI LOMBARDE
Autostrada Pedemontana Lombarda

COLLEGAMENTO AUTOSTRADALE
DALMINE - COMO - VARESE - VALICO DEL GAGGIOLO E OPERE AD ESSO CONNESSE

CODICE C.U.P. F11B06000270007

TRATTE B1, B2, C, D, TRVA13+14, GREENWAY

AS BUILT

TRATTA B1 - SVINCOLO DI LOMAZZO (DA Pk-0+850 a Pk +1+800)

IMPIANTI
TIPOLOGICI
PLINTO E STRUTTURA DI SOSTEGNO IN TRINCEA PER PMV TIPO "I1"

IDENTIFICAZIONE ELABORATO

CODICE PROGETTO: F00107B

WBS								
FASE PROGETTUALE	LOTTO	ZONA	OPERA	TRATTO D'OPERA	AMBITO	TIPO ELABORATO	PROGRESSIVO	REVISIONE
A	X	A0X	IE000	0	IM	TP	004	E

Scala:

DATA	DESCRIZIONE	REV
Ottobre 2014	Emissione	E

CONCEDENTE

CONCESSIONI AUTOSTRADALI LOMBARDE

CONCESSIONARIO

Autostrada Pedemontana Lombarda
Direttore Tecnico: Ing. Enrico Arini
Referente Tecnico: Ing. Giuseppe Bilancia

APPROVATO

Autostrada Pedemontana Lombarda
Il Direttore dei Lavori: Ing. Francesco Domanico

IMPRESA

RAGGRUPPAMENTO TEMPORANEO IMPRESE:

Mandataria	Mandante	Mandante	Mandante cooptata
STRABAG A.G.	GLF Grandi Lavori Fincosit S.p.A.	Impresa costruzioni Giuseppe Maltauro S.p.A.	STRABAG S.p.A.

STRABAG — GRANDI LAVORI FINCOSIT — MALTAURO — STRABAG

PROGETTISTA - PROGETTO ESECUTIVO DI DETTAGLIO

RAGGRUPPAMENTO TEMPORANEO PROGETTISTI:

Mandataria	Mandante	Mandante	Mandante	Mandante	Mandante	Mandante
URS	3TI PROGETTI ITALIA INGEGNERIA INTEGRATA S.p.A.	zollet	GP Ingegneria srl GESTIONE PROGETTI DI INGEGNERIA	Arch. Salvatore Vermiglio		

RESPONSABILE DI PROGETTO ED INCARICATO DELL'INTEGRAZIONE FRA LE VARIE PRESTAZIONI:
Ing. Alberto Cecchini

ORDINE DEGLI INGEGNERI DELLA PROV. DI ROMA N. 15158 — ALBERTO CECCHINI

ELABORAZIONE PROGETTUALE

PROGETTISTA:
3TI PROGETTI ITALIA S.p.A

CONSULENTE SPECIALISTICO:
ELEF S.r.l

3TI ITALIA S.p.A.
DIRETTORE TECNICO
Ing. Stefano Luca Possati
Ordine degli Ingegneri
Provincia di Roma n. 20809

Redatto: Mosca Verificato: Di Sanzo Approvato: Possati