Portale a Bandiera Sbr= 17.300

Piastra di base e tirafondo speciale per portale a bandiera

Materiale: S275 JR

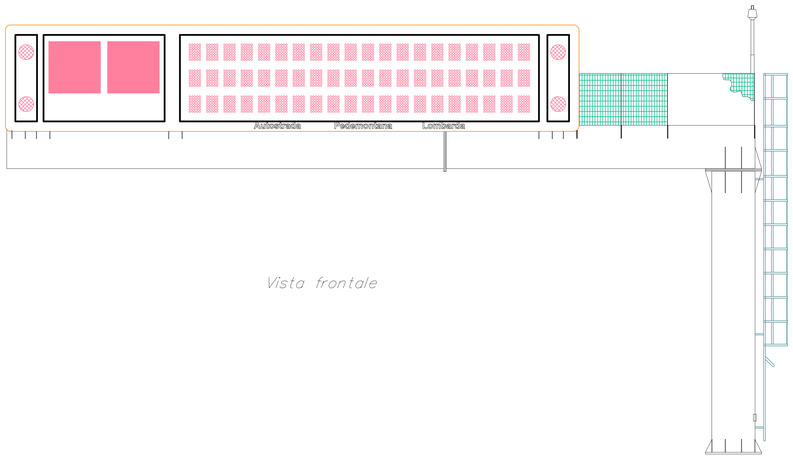

Vista frontale

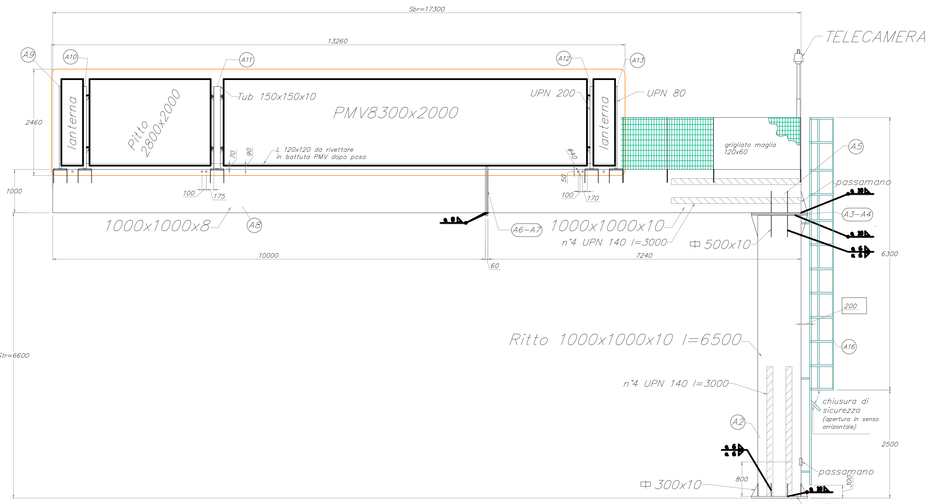

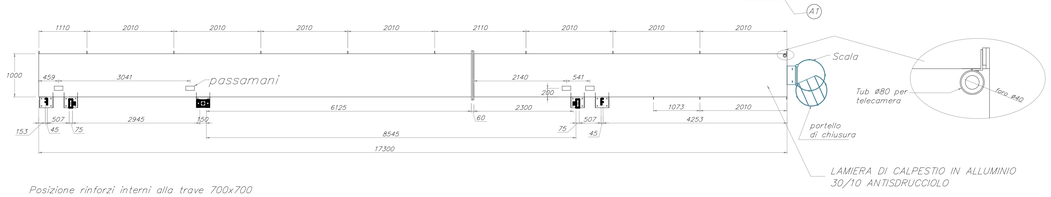

Posizione rinforzi interni alla trave 700x700

Tirafondo speciale

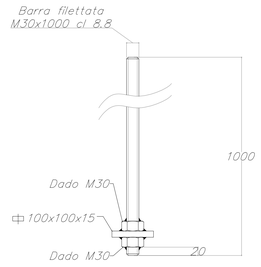

N° 36 pezzi ogni portale

Piastra di base 1300x1300x40

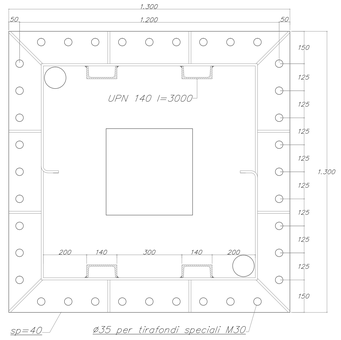

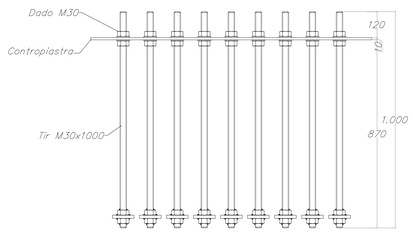

Flangia collegamento trave–trave 1140x1140x30

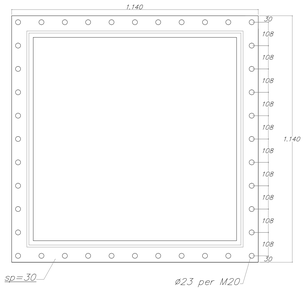

Sezione per verifica non interferenza squadretta veletta

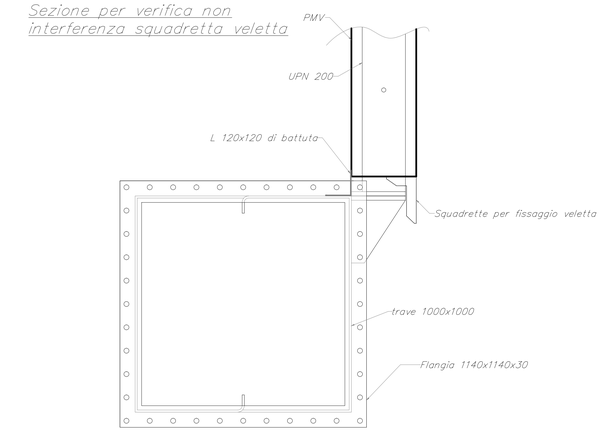

Flangia collegamento ritto–trave 1300x1300x30

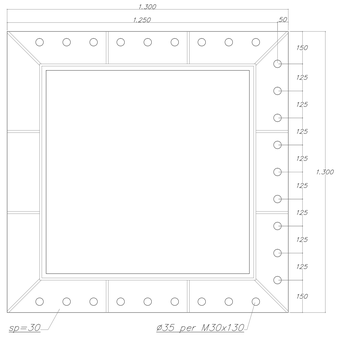

POSIZIONE ELEMENTO		DESCRIZIONE
COLONNA P1	A1	PIASTRA DI BASE Sp.40 mm
	A2	PROFILO SCATOLARE Sp.10 mm
N°1	A3	PIASTRA DI TESTA Sp.30 mm
TRAVE T1	A4	PIASTRA DI TESTA Sp.30 mm
	A5	PROFILO SCATOLARE Sp.10 mm
	A6	PIASTRA DI TESTA Sp.30 mm
	A12	MONTANTE UPN 200 SOSTEGNO ALFANUMERICO E LANTERNA
N°1	A13	MONTANTE UPN 80 SOSTEGNO LANTERNA
TRAVE T2	A7	PIASTRA DI TESTA Sp.30 mm
	A8	PROFILO SCATOLARE Sp.8 mm
	A9	MONTANTE UPN 80 SOSTEGNO LANTERNA
	A10	MONTANTE UPN 200 SOSTEGNO PITTO
N°1	A11	MONTANTE TUB. Sp.10 mm SOSTEGNO PITTO E ALFANUMERICO
SCALA N°1	A16	SCALA–PROTEZIONE

MATRICE DI REVISIONE

REV	DATA	DESCRIZIONE MODIFICA

N.B.: LA TAVOLA SOSTITUISCE QUELLA RELATIVA AL CODICE E DEL PROGETTO ESECUTIVO

CONCESSIONI AUTOSTRADALI LOMBARDE

Autostrada Pedemontana Lombarda

COLLEGAMENTO AUTOSTRADALE
DALMINE - COMO - VARESE - VALICO DEL GAGGIOLO E OPERE AD ESSO CONNESSE
CODICE C.U.P. F11B06000270007
TRATTE B1, B2, C, D, TRVA13+14, GREENWAY
AS BUILT
TRATTA B1 - SVINCOLO DI LOMAZZO (da Pk -0+850 a Pk +1+800)
IMPIANTI
TIPOLOGICI
PMV TIPO I1 CON SBRACCIO 17,30 m PER ITINERE 3 CORSIE

IDENTIFICAZIONE ELABORATO
CODICE PROGETTO: F00107B

FASE PROGETTUALE	LOTTO	ZONA	OPERA	TRATTO D'OPERA	AMBITO	TIPO ELABORATO	PROGRESSIVO	REVISIONE
A	0	ADA	IE000	0	IM	TP	011	E

Scala: 1:50

DATA	DESCRIZIONE	REV
Ottobre 2015	Emissione	E

CONCEDENTE
CONCESSIONI AUTOSTRADALI LOMBARDE

CONCESSIONARIO
Autostrada Pedemontana Lombarda
Direttore Tecnico: Ing. Enrico Arni
Referente Tecnico: Ing. Giuseppe Bianca

APPROVATO
Autostrada Pedemontana Lombarda
Il Direttore dei Lavori: Ing. Francesco Domenico

IMPRESA
RAGGRUPPAMENTO TEMPORANEO IMPRESE:
Mandataria: STRABAG A.G.
Mandante: GLF Grandi Lavori Fincosit S.p.A.
Mandante: Impresa costruzioni Giuseppe Mallauro S.p.A.
Mandante cooptata: STRABAG S.p.A.

PROGETTISTA - PROGETTO ESECUTIVO DI DETTAGLIO
RAGGRUPPAMENTO TEMPORANEO PROGETTISTI:
Mandataria: 3TI PROGETTI ITALIA
Mandante: GPI
Mandante: Arch. Salvatore Vermiglio
RESPONSABILE DI PROGETTO ED INCARICATO DELL'INTEGRAZIONE FRA LE VARIE PRESTAZIONI:
Ing. Alberto Cecchini

ELABORAZIONE PROGETTUALE
PROGETTISTA:
3TI PROGETTI ITALIA S.p.A

Redatto: Bonesi
Verificato: Bonesi
Approvato: Possati