



Portale a Bandiera Sbr= 16.300

Piastra di base e tirafondo speciale per portale a bandiera




Materiale: S275 JR

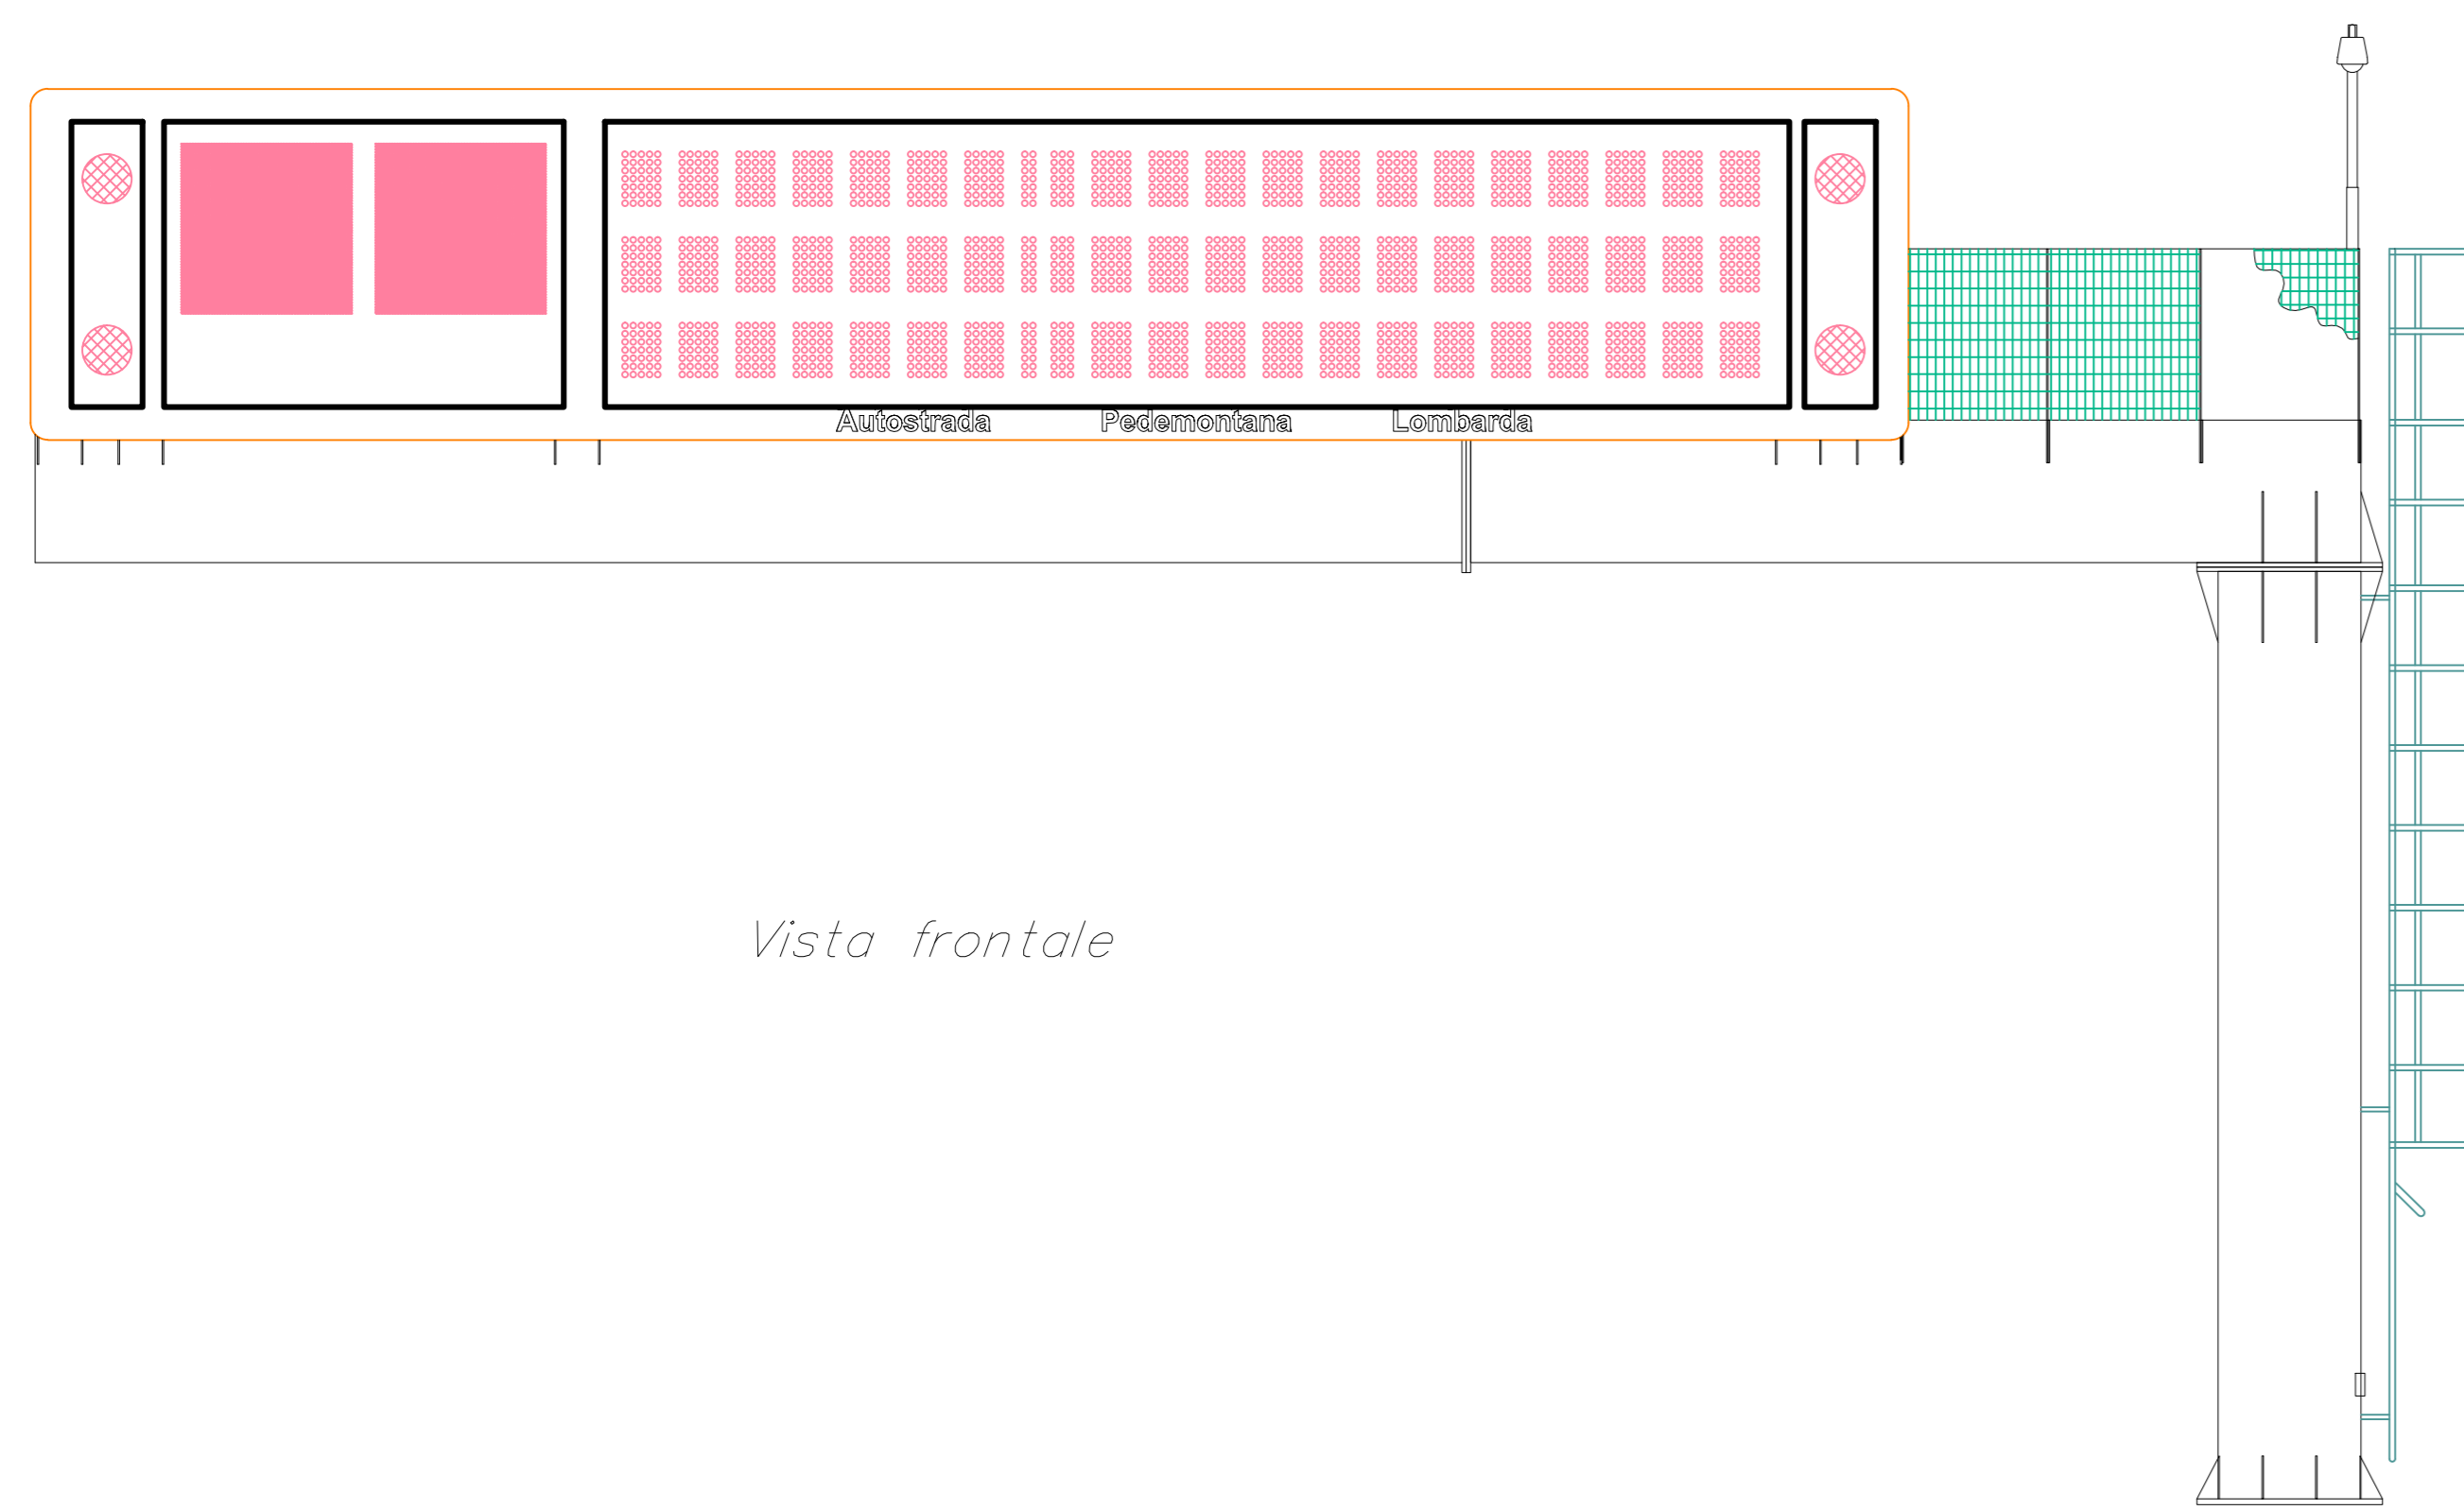


Tirafondo speciale

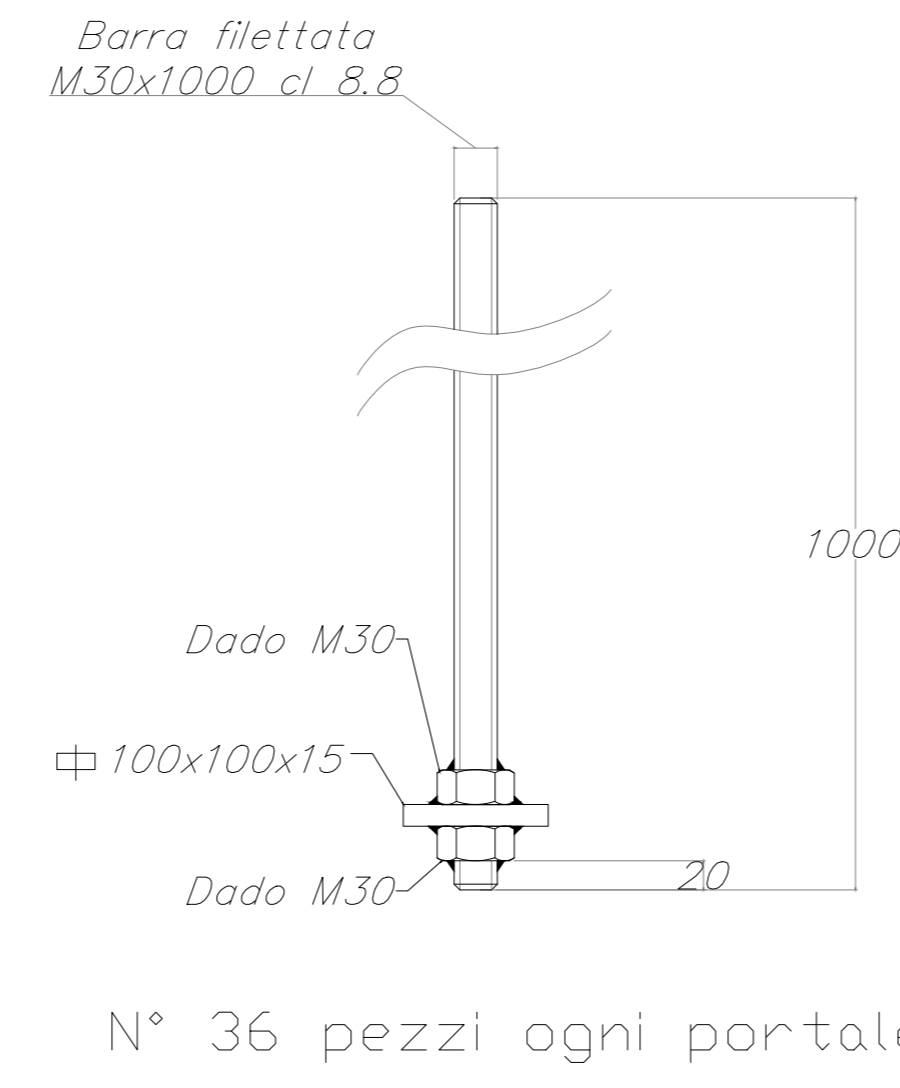


Piastra di base 1300x1300x40

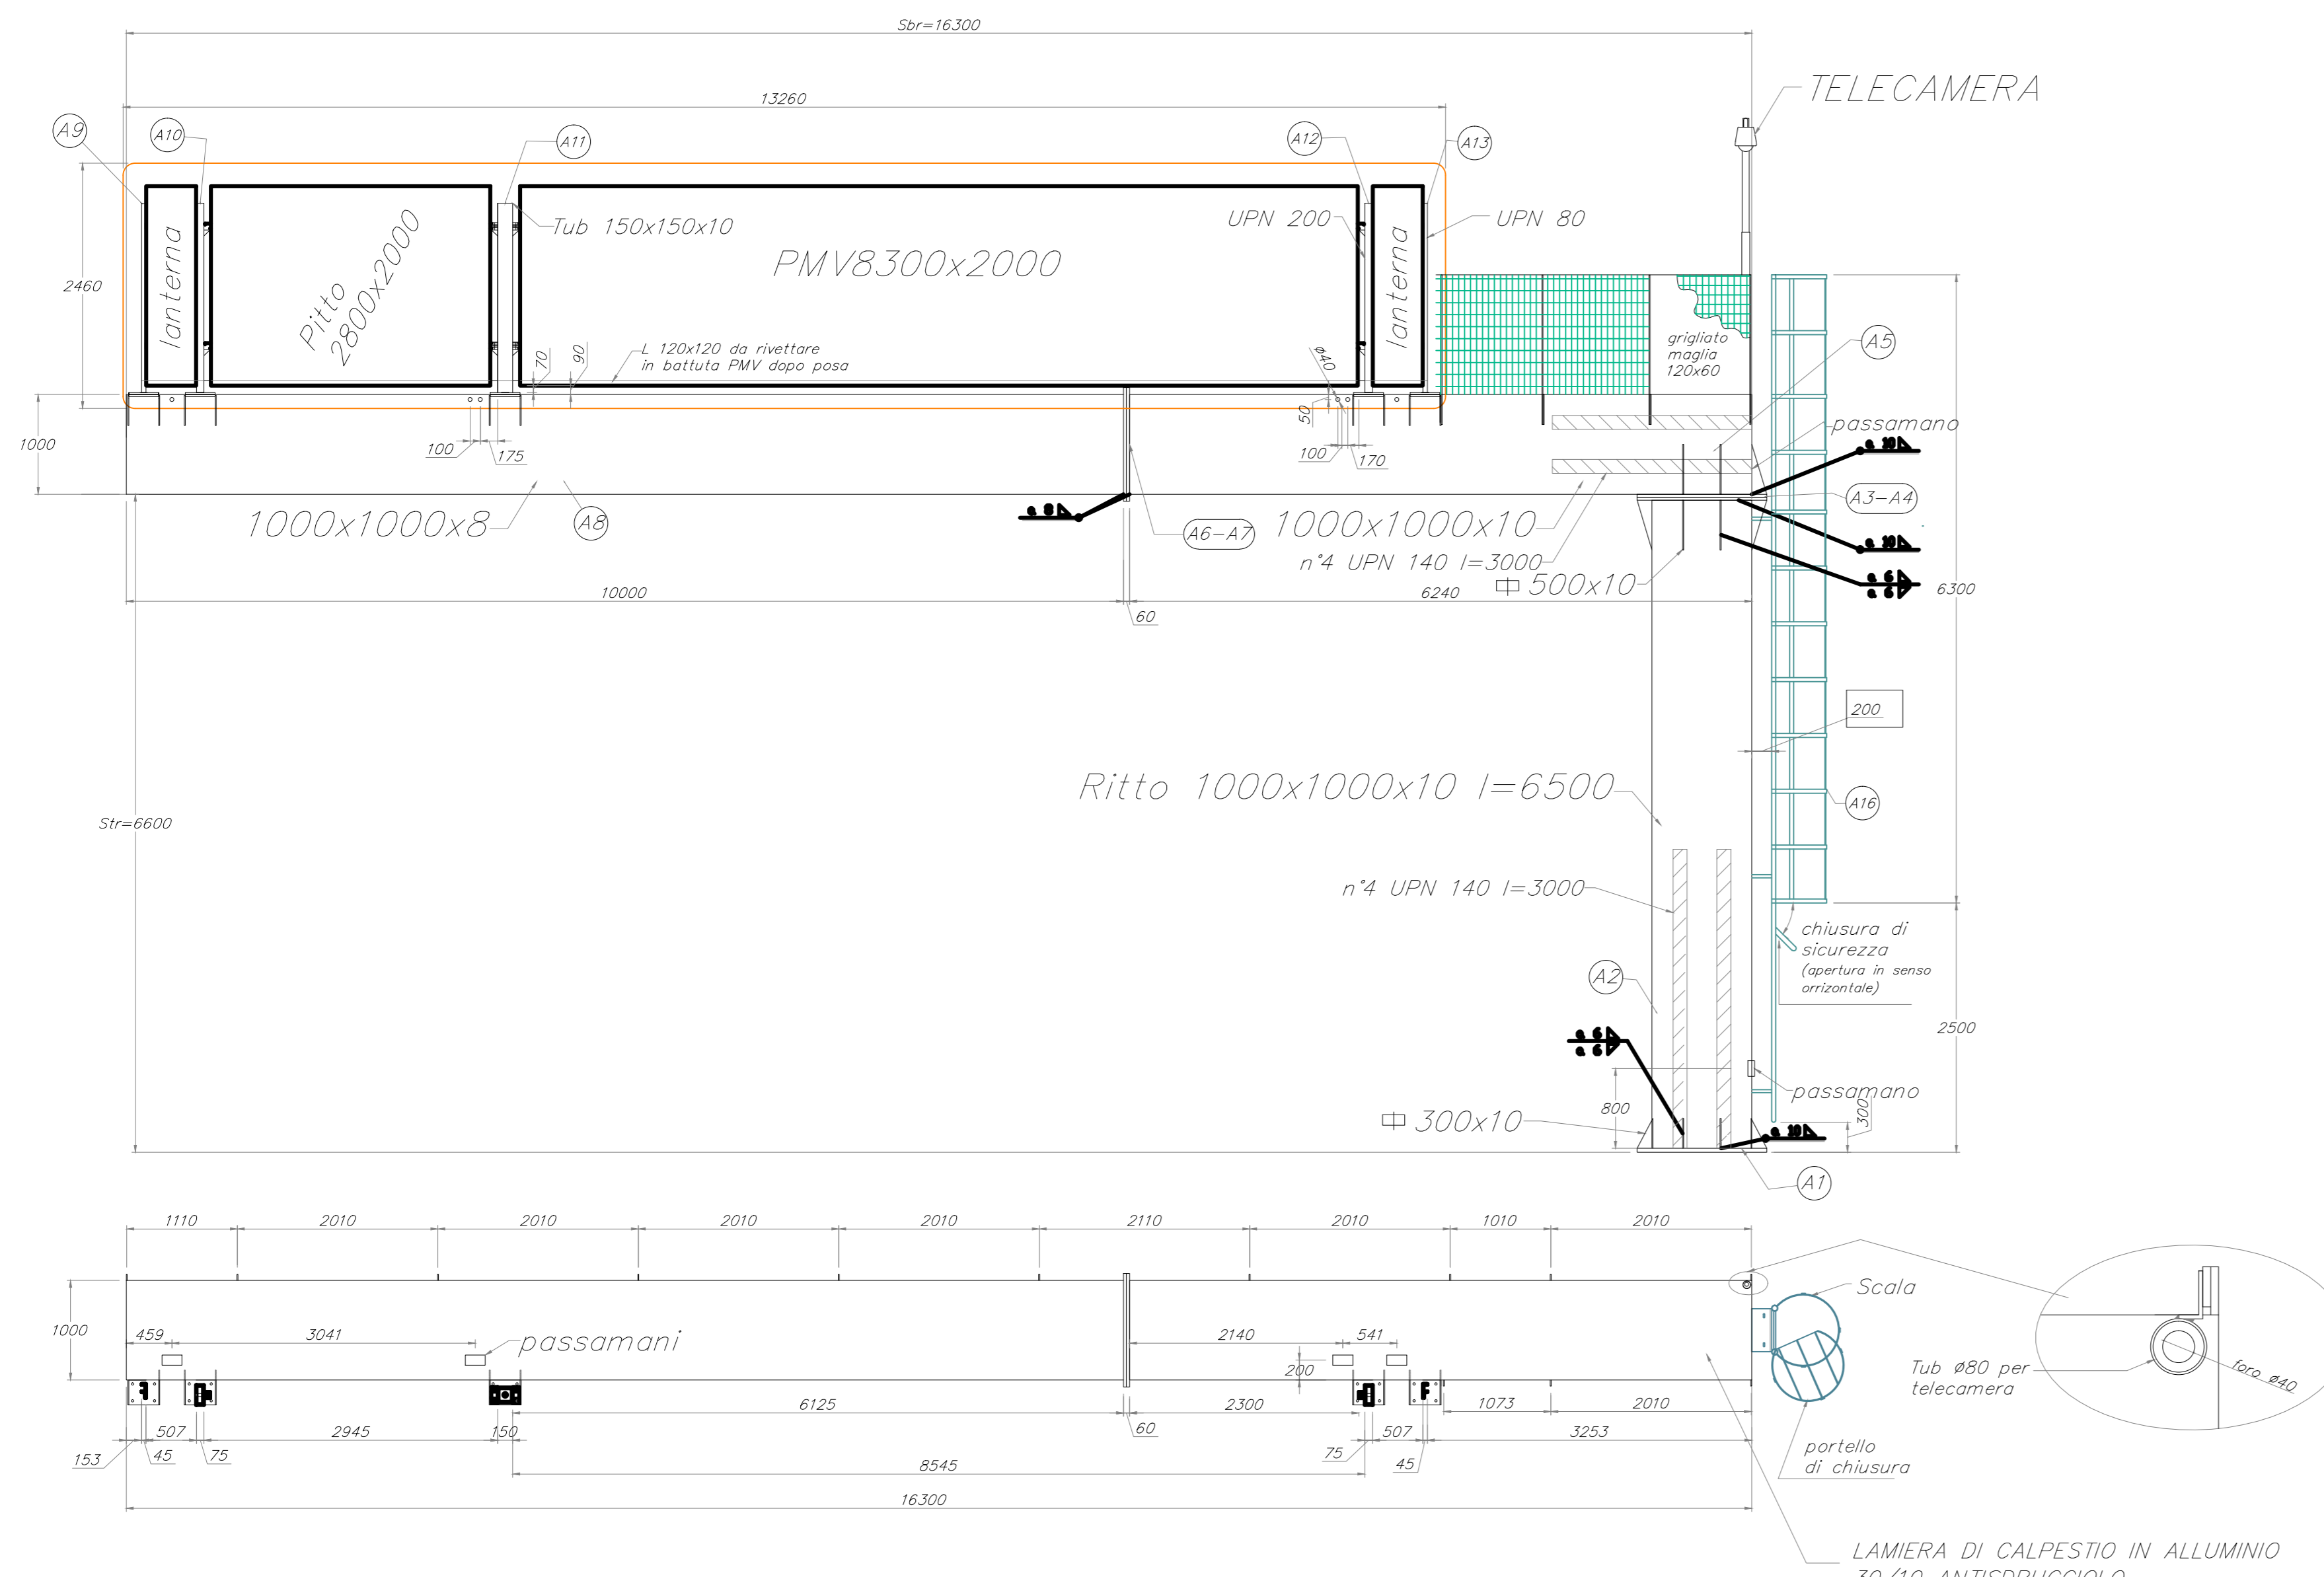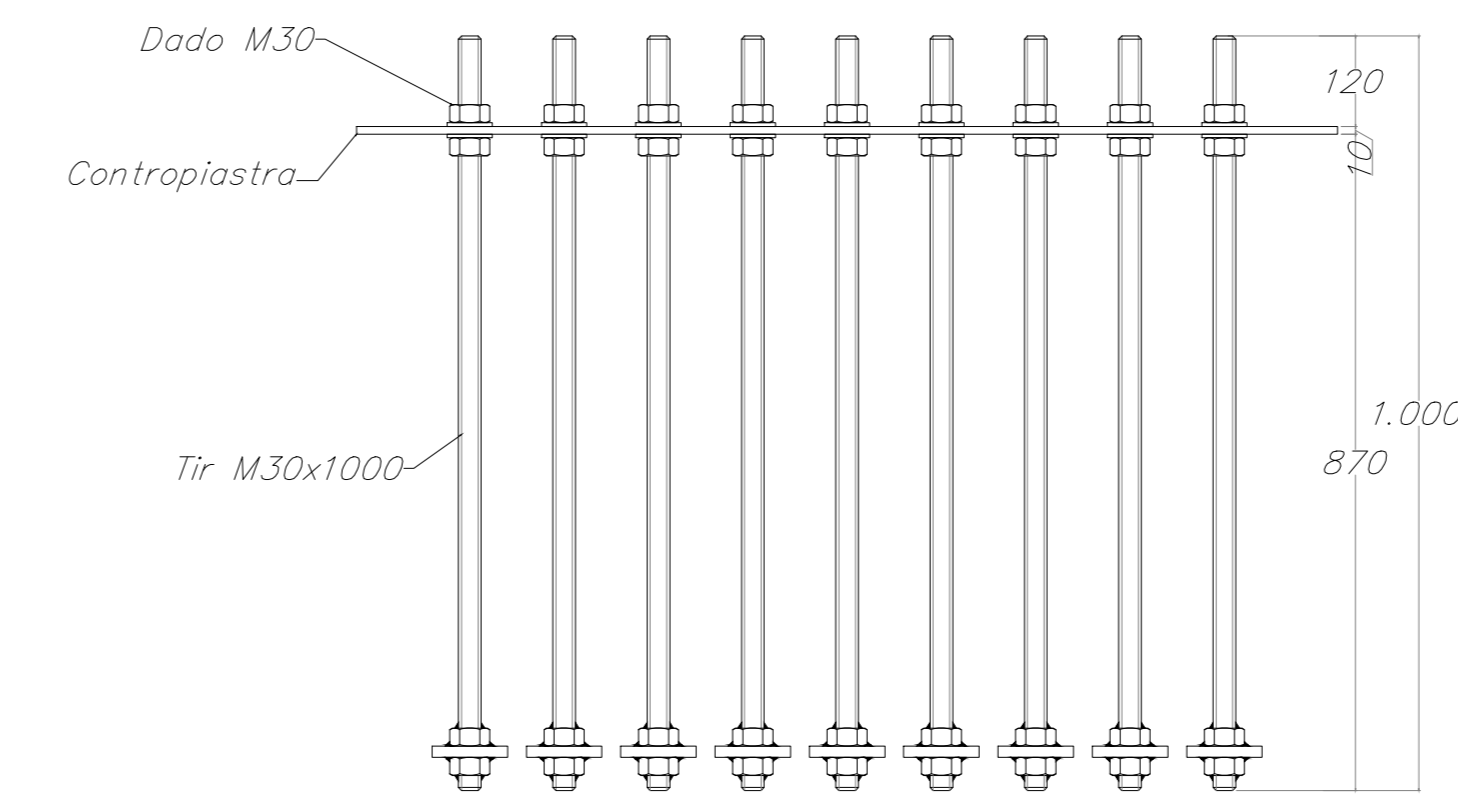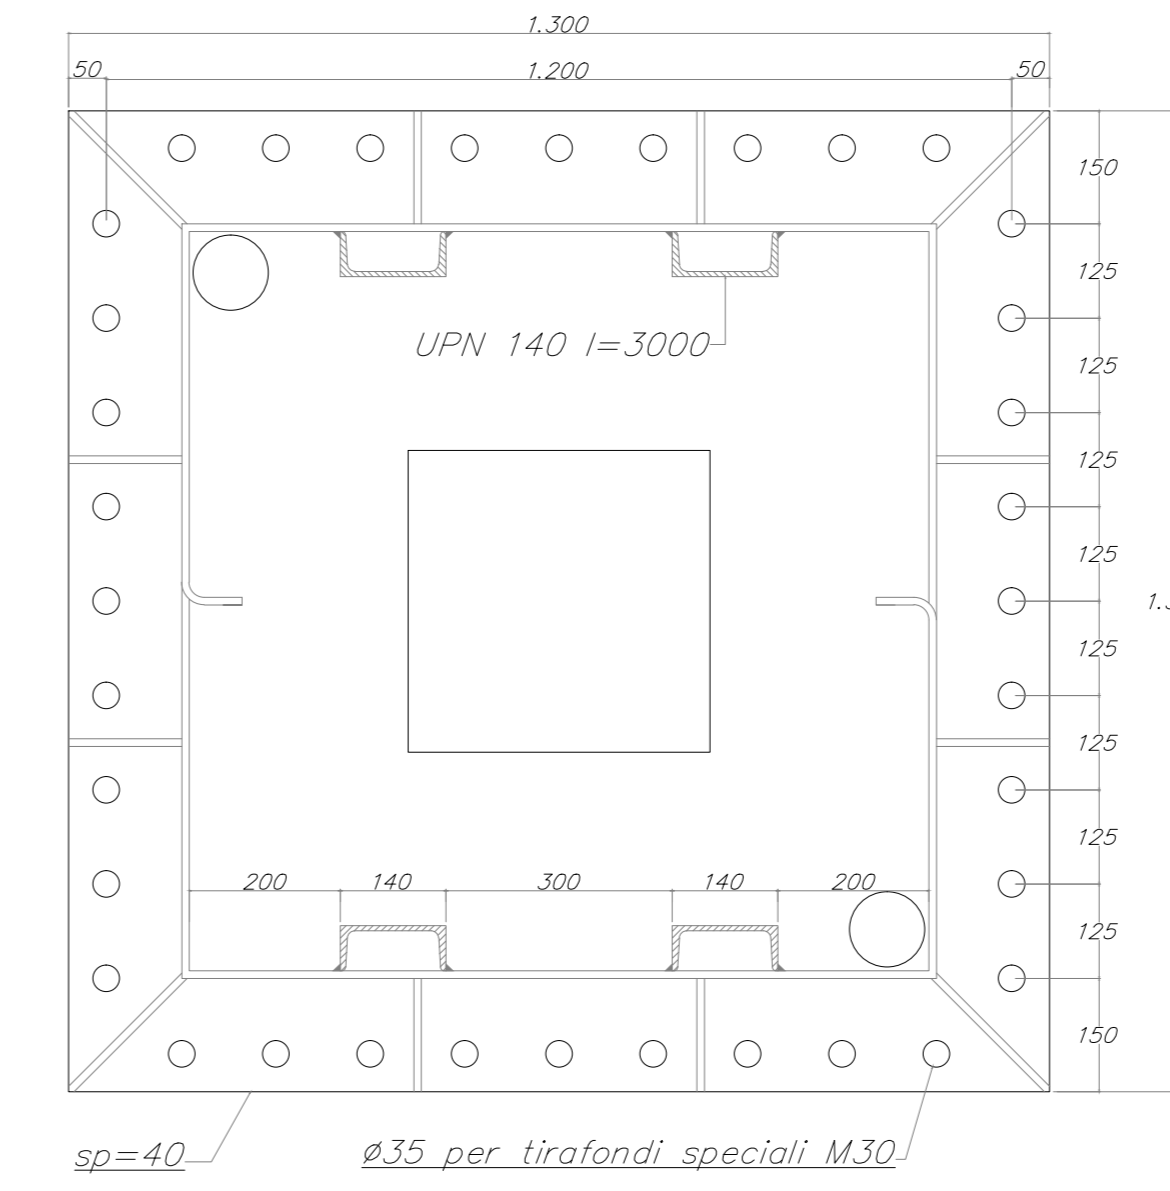


Flangia collegamento trave-trave 1140x1140x30

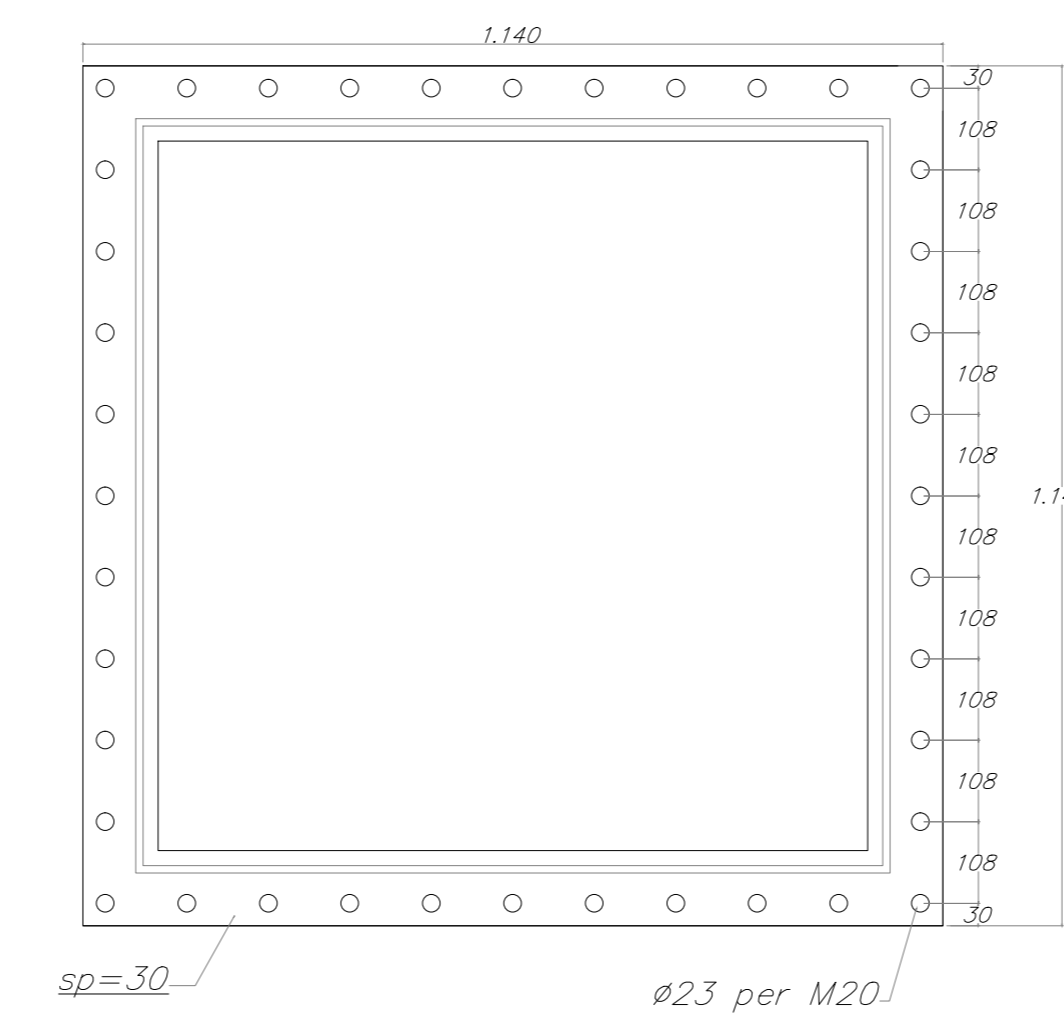

Sezione per verifica non interferenza squadretta veletta

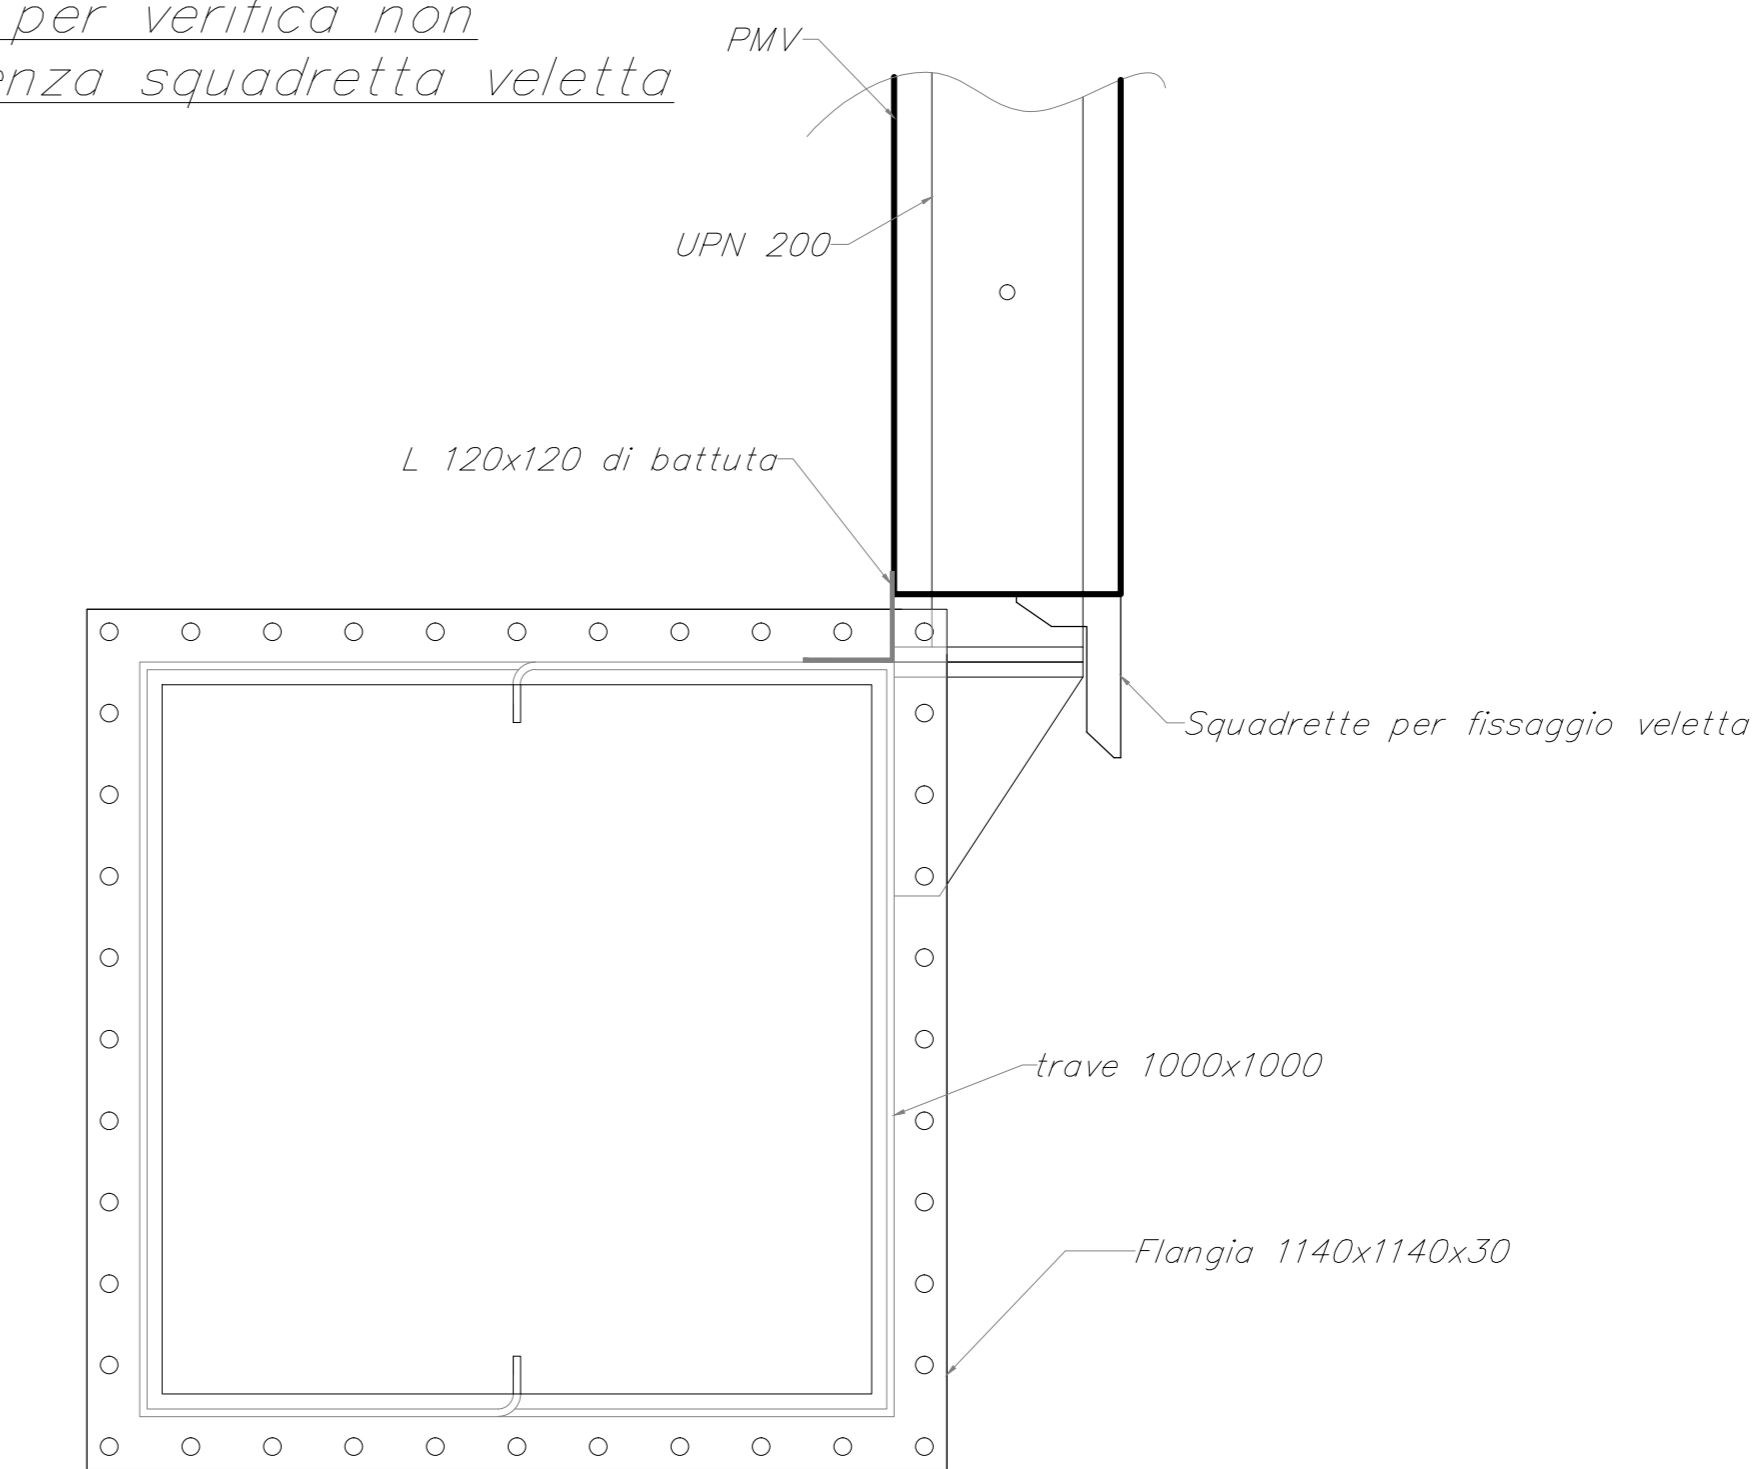


Flangia collegamento ritto-trave 1300x1300x30

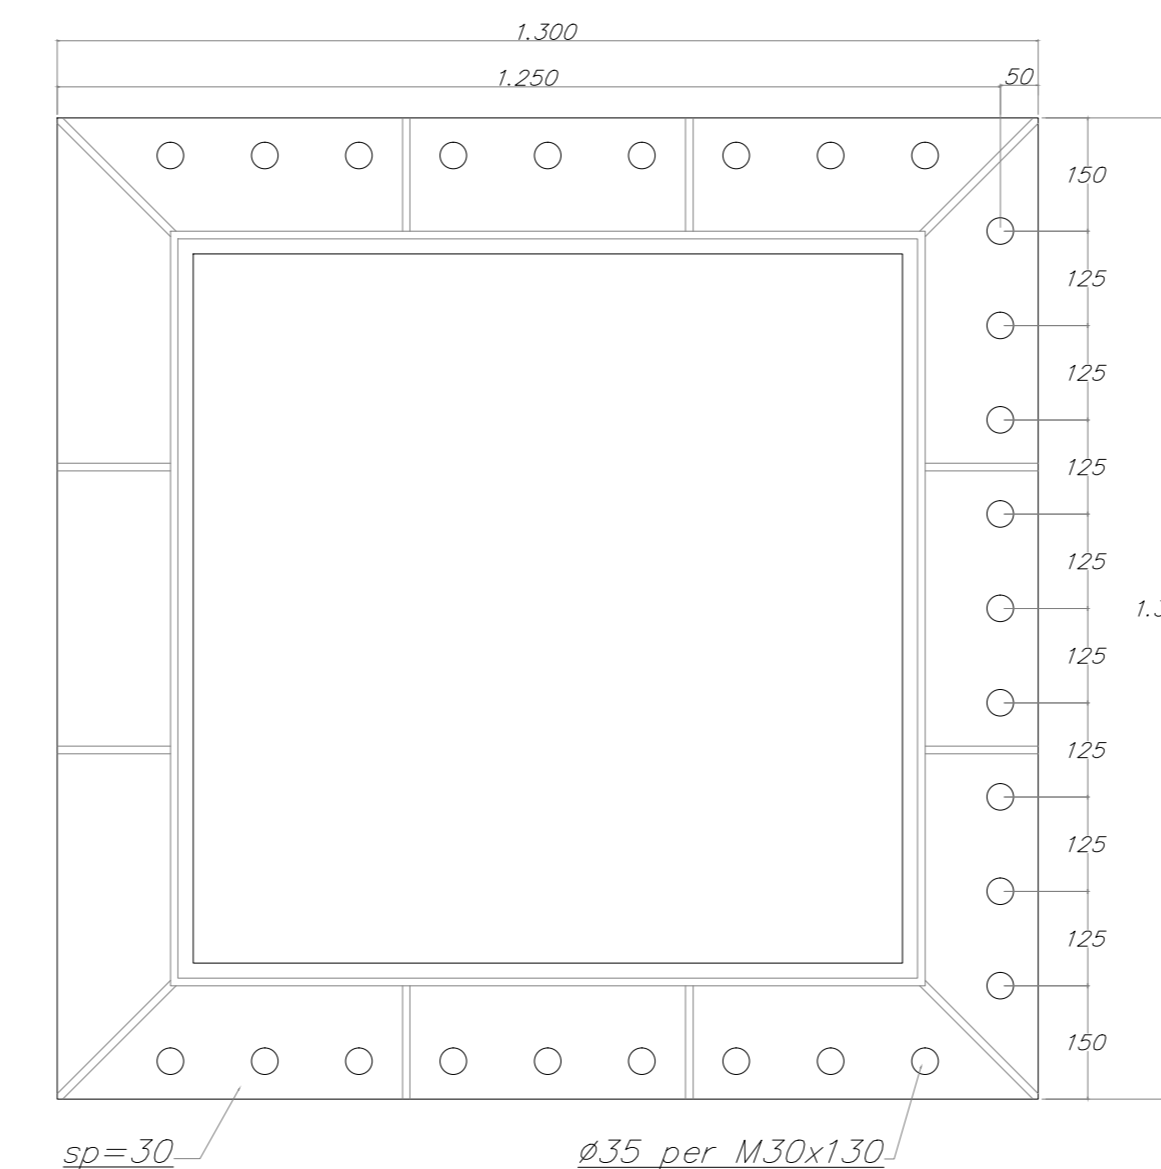

POSIZIONE ELEMENTO	DESCRIZIONE	
COLONNA P1	A1	PIASTRA DI BASE Sp.40 mm
	A2	PROFILO SCATOLARE Sp.10 mm
N°1	A3	PIASTRA DI TESTA Sp.30 mm
	A4	PIASTRA DI TESTA Sp.30 mm
TRAVE T1	A5	PROFILO SCATOLARE Sp.30 mm
	A6	PIASTRA DI TESTA Sp.30 mm
N°1	A12	MONTANTE UPN 200 SOSTEGNO ALFANUMERICO E LANTERNA
	A13	MONTANTE UPN 80 SOSTEGNO LANTERNA
	A7	PIASTRA DI TESTA Sp.30 mm
TRAVE T2	A8	PROFILO SCATOLARE Sp.8 mm
	A9	MONTANTE UPN 80 SOSTEGNO LANTERNA
N°1	A10	MONTANTE UPN 200 SOSTEGNO PITTO
	A11	MONTANTE TUB. Sp.10 mm SOSTEGNO PITTO E ALFANUMERICO
SCALA N°1	A16	SCALA-PROTEZIONE

Posizione rinforzi interni alla trave 700x700

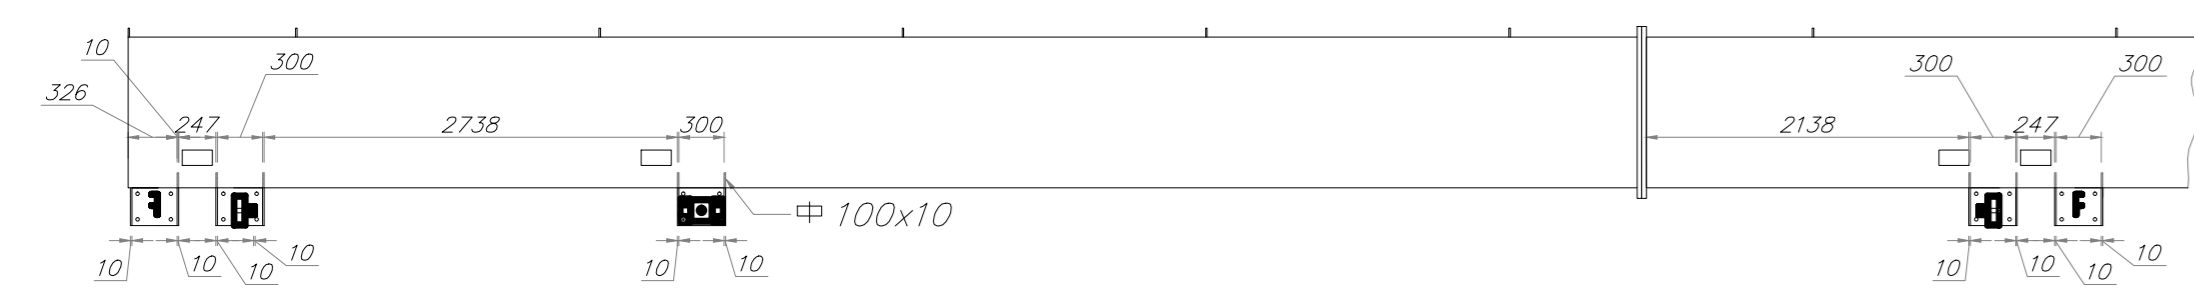

MATRICE DI REVISIONE		
REV	DATA	DESCRIZIONE MODIFICA

N.B. LA TAVOLA SOSTITUISCE QUELLA RELATIVA AL CODICE [] DEL PROGETTO ESECUTIVO

COLLEGAMENTO AUTOSTRADALE DALMINE - COMO - VARESE - VALICO DEL GAGGIOLO E OPERE AD ESSO CONNESSE
 CODICE CUP P. F118000270001
TRATTE B1, B2, C, D, TRA 13-14, GREENWAY AS BUILT
 IMPIANTI TIPOLOGICI
 PMV TIPO I1 CON SBRACCIO 16.30 m PER ITINERE 2 CORSE

STRABAG **STALTAURO** **STRABAG**

---	--	--	--

Redatto: Bonelli
 Approvato: Possati