ARMATURA PANNELLO TIPO H. 300
DIVISORI INTERNI - spesssore 16 cm
Scala 1:25

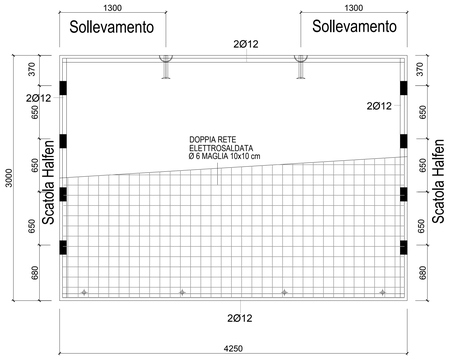

ARMATURA PANNELLO TIPO H. 315
DIVISORI CENTRALI - spesssore 16 cm
Scala 1:25

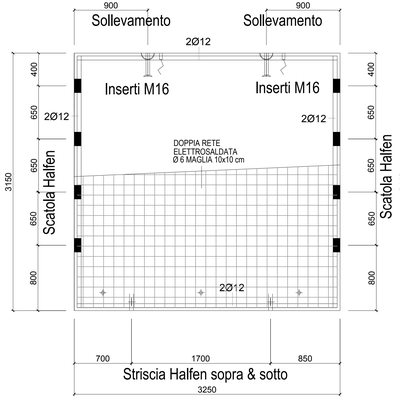

ARMATURA PANNELLO TIPO H. 315
PERIMETRALE LATO CORTO - spesssore 16 cm
Scala 1:25

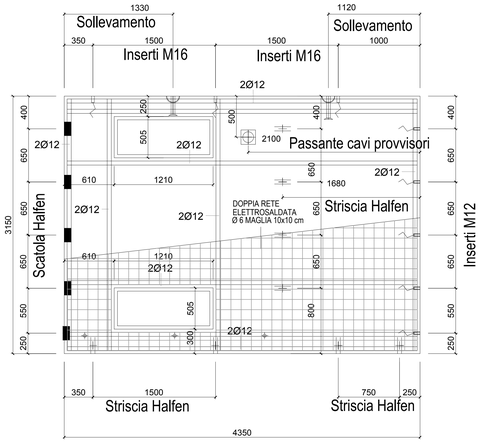

ARMATURA PANNELLO TIPO H. 315
PERIMETRALE LATO LUNGO - spesssore 16 cm
Scala 1:25

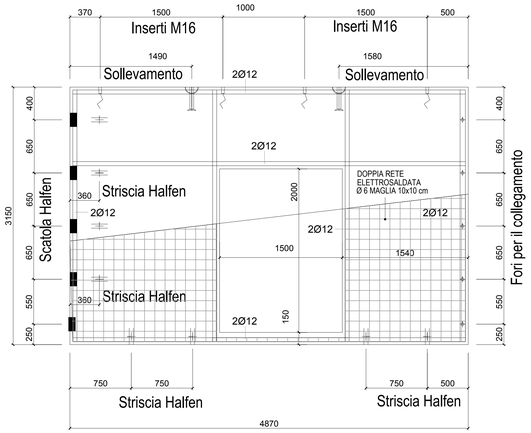

PIANTA DIVISIONE PARETI
Scala 1:100

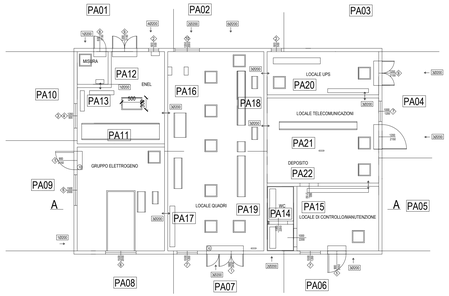

CARATTERISTICHE MATERIALI	
Calcestruzzo strutture prefabbricate	Classe C28/35
Rete elettrosaldata	Acciaio B450A
Acciaio ad aderenza migliorata	Acciaio B450C
Bulloni e viti	8.8

PARTICOLARE D
Collegamento tra soletta di pavimento a pannello in elevazione esterno

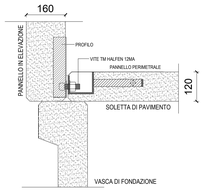

PARTICOLARE E
Collegamento tra le solette di pavimento e la vasca di fondazione

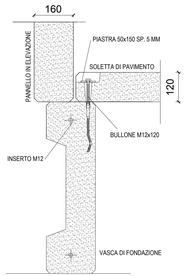

ARMATURA SOLETTA DI PAVIMENTO TIPO

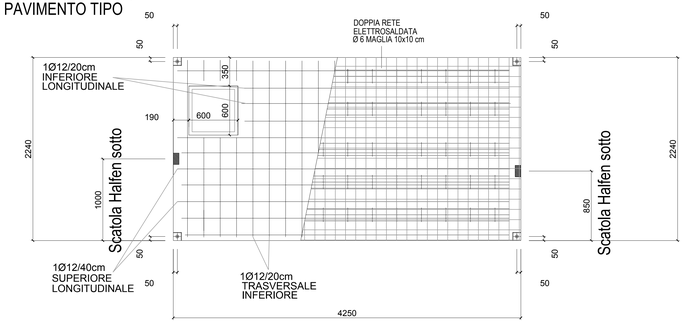

PARTICOLARE ARMATURA SOLETTA

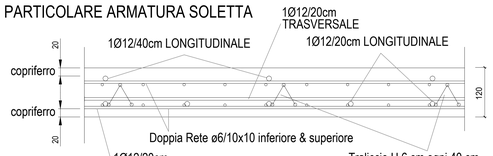

PILASTRINO DI SOSTEGNO PAVIMENTO CABINA ELETTRICA

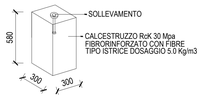

PIANTA SOLETTE DI PAVIMENTO - POSIZIONE MONTAGGIO

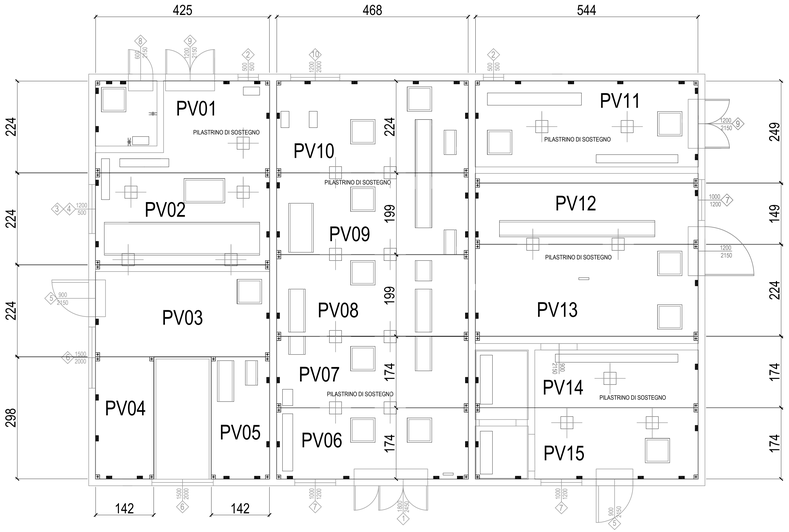

PARTICOLARE A
Collegamento Pannello esterno / Pannello interno

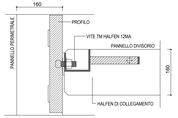

PARTICOLARE B
Collegamento Pannello / Pannello in angolo

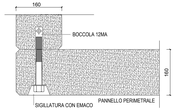

PARTICOLARE C
Collegamento Pannello / Pannello

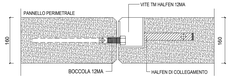

MATRICE DI REVISIONE		
REV	DATA	DESCRIZIONE MODIFICA
	-	-
	-	-
	-	-
	-	-
	-	-
	-	-

N.B.: LA TAVOLA SOSTITUISCE QUELLA RELATIVA AL CODICE E - - - - - - - - DEL PROGETTO ESECUTIVO

CONCESSIONI AUTOSTRADALI LOMBARDE

Autostrade Pedemontane Lombarde

COLLEGAMENTO AUTOSTRADALE
DALMINE - COMO - VARESE - VALICO DEL GAGGIOLO E OPERE AD ESSO CONNESSE
CODICE C.I.P. 2120000027001
TRATTE B1, B2, C, D, TRVA13+14, GREENWAY

AS BUILT

TRATTA B1 - SVINCOLO DI LOMAZZO (da Pk - 0+850 a Pk +1+800)
IMPIANTI
STRUTTURALI CABINE ELETTRICHE
TIPOLOGICI CABINE
CABINA TIPO 3 - CARPENTERIA E ARMATURA PANNELLI E SOLETTE A PAVIMENTO

IDENTIFICAZIONE ELABORATO
CODICE PROGETTO: F00107B

FASE PROGETTUALE	LOTTO	CODA	OPERA	TRATTO FUNZIONALE	LIVELLO VERIFICA	TIPO ELABORATO	PROGRESSIVO	REVISIONE
A	B	A05	F00	00	M	CA	101	A

Scala: 1:50

DATA	DESCRIZIONE	REV.
Gennaio 2013	AS BUILT	A

CONCEDENTE
CONCESSIONI AUTOSTRADALI LOMBARDE

CONCESSIONARIO
Autostrade Pedemontane Lombarde — Direttore Tecnico: Ing. Pietro Ciucci; Responsabile Tecnico: Ing. Giuseppe Bianca

APPROVATO
Autostrade Pedemontane Lombarde — Il Direttore dei Lavori: Ing. Francesco Domenico Malcaurio

IMPRESA
RAGGRUPPAMENTO TEMPORANEO IMPRESE:

Mandataria	Mandante	Mandante	Mandante	Mandante cooptata
STRABAG A.G.	GLF Grandi Lavori Fincosit S.p.A.	Impresa costruzioni Giuseppe Malfauro S.p.A.		STRABAG S.p.A.

STRABAG — GRANDI LAVORI FINCOSIT — MALCAURO — STRABAG

PROGETTISTA - PROGETTO ESECUTIVO DI DETTAGLIO
RAGGRUPPAMENTO TEMPORANEO PROGETTISTI:

Mandataria	Mandante	Mandante	Mandante
3T PROGETTI ITALIA	GPI Pianificazione e progettazione		Arch. Salvatore Bevaqua

RESPONSABILE DI PROGETTO ED INCARICATO DELL'INTEGRAZIONE FRA LE VARIE PRESTAZIONE:
Ing. Alberto Cecchini

ELABORAZIONE PROGETTUALE
PROGETTISTA:
3TI PROGETTI ITALIA S.p.A

3TI ITALIA S.p.A.
DIRETTORE TECNICO
Ing. Stefano Enzo Pesenti
Ordine degli Ingegneri
Provincia di Bozzo n. 20809

Redatto: Pasquariello — Verificato: Spagnuolo — Approvato: Possati