SOLETTE DI COPERTURA

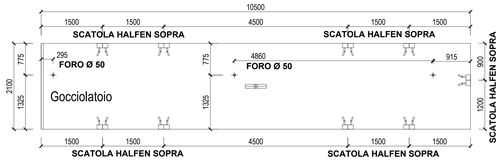

PIANTA ARMATURA TIPO

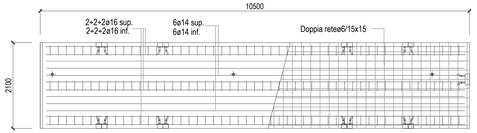

PARTICOLARE A
ARMATURA CORDOLO E GETTO IN OPERA

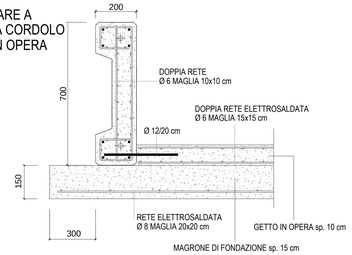

CORDOLO LATO LUNGO

PIANTA

PROSPETTO

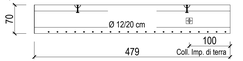

SEZIONE

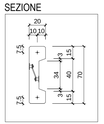

CORDOLO LATO CORTO

PIANTA

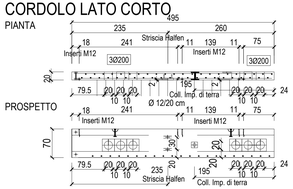

SEZIONE

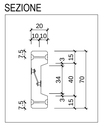

SEZIONE ARMATURA TIPO

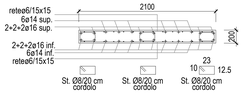

PARTICOLARE E

Collegamento tra le solette di pavimento e la vasca di fondazione

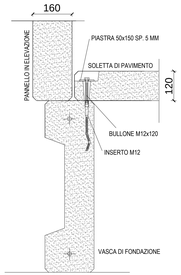

PARTICOLARE F

Aggancio pannello alla soletta di copertura

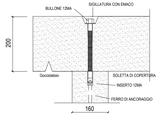

PARTICOLARE I

Collegamento interno-esterno impianto di terra

PARTICOLARE H

Collegamento tra le solette di copertura

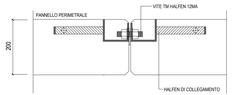

PIANTA CON DIVISIONE SOLETTE DI COPERTURA

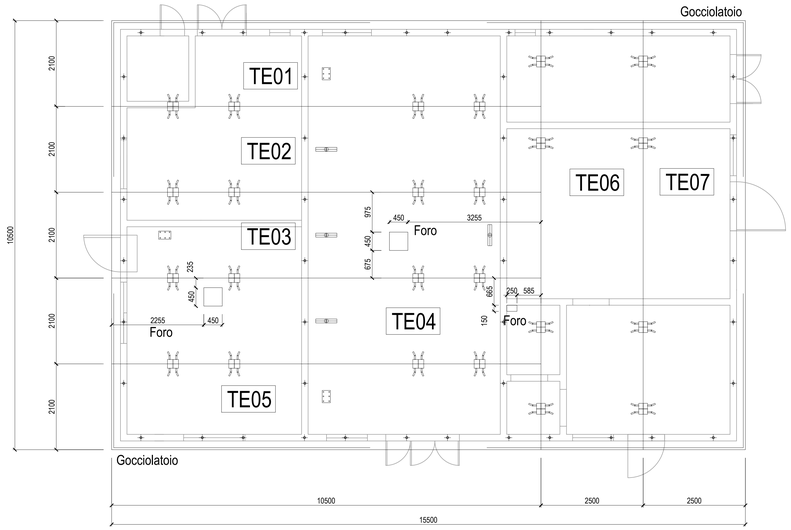

CARATTERISTICHE MATERIALI	
Calcestruzzo strutture prefabbricate	Classe C28/35
Rete elettrosaldata	Acciaio B450A
Acciaio ad aderenza migliorata	Acciaio B450C
Bulloni e viti	8.8

PIANTA CON DIVISIONE VASCA DI FONDAZIONE

Scala 1:100

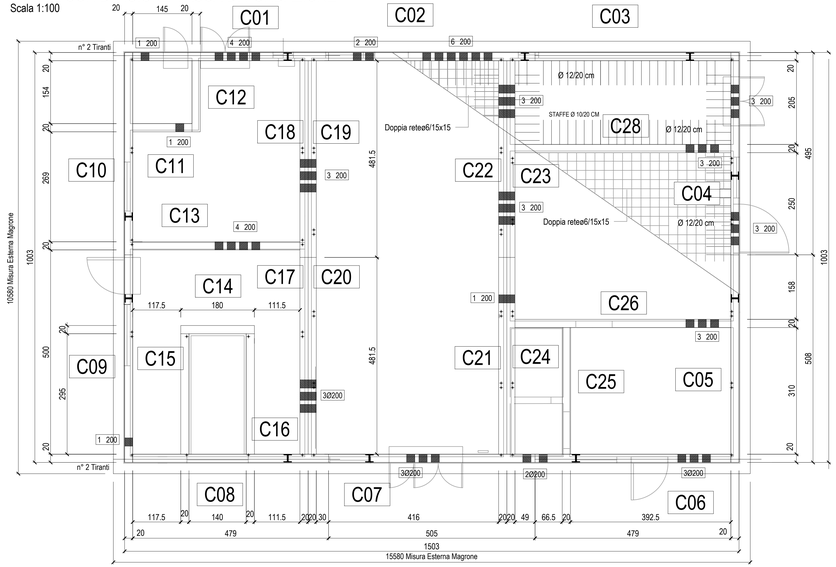

MATRICE DI REVISIONE		
REV	DATA	DESCRIZIONE MODIFICA
	.	.
	.	.
	.	.
	.	.
	.	.
	.	.

N.B.: LA TAVOLA SOSTITUISCE QUELLA RELATIVA AL CODICE E - - - - - - - - DEL PROGETTO ESECUTIVO

CONCESSIONI AUTOSTRADALI LOMBARDE

Autostrada Pedemontana Lombarda

COLLEGAMENTO AUTOSTRADALE
DALMINE - COMO - VARESE - VALICO DEL GAGGIOLO E OPERE AD ESSO CONNESSE

CODICE CUP: F11B99007000001

TRATTE B1, B2, C, D, TRVA13+14, GREENWAY

AS BUILT

TRATTA B1 - SVINCOLO DI LOMAZZO (da Pk - 0+850 a Pk +1+800)

IMPIANTI
STRUTTURALI CABINE ELETTRICHE
TIPOLOGICI CABINE

CABINA TIPO 3 - CARPENTERIA E ARMATURA FONDAZIONE E SOLETTE COPERTURA

IDENTIFICAZIONE ELABORATO

CODICE PROGETTO: F00107B

FASE PROGETTUALE	LOTTO	ZONA	OPERA	TRATTO FUNZIONALE	AMBITO	TIPO ELABORATO	PROGRESSIVO	REVISIONE
A	B	A05	IF00	00	M	CA	102	R0

WBS

Scala: 1:50

DATA	DESCRIZIONE	REV.
dicembre 2013	A.S.B.T.	0

CONCEDENTE

CONCESSIONI AUTOSTRADALI LOMBARDE

CONCESSIONARIO

Autostrada Pedemontana Lombarda — Direttore Tecnico: Ing. Pietro Ciucci; Responsabile Ufficio Ambiente Tecnico: Ing. Giuseppe Bianca

APPROVATO

Autostrada Pedemontana Lombarda — Il Direttore dei Lavori: Ing. Francesco Domanico

IMPRESA

RAGGRUPPAMENTO TEMPORANEO IMPRESE:

Mandataria	Mandante	Mandante	Mandante	Mandante cooptata
STRABAG A.G.	GLF Grandi Lavori Fincosit S.p.A.	Impresa costruzioni Giuseppe Maltauro S.p.A.		STRABAG S.p.A.

STRABAG — GRANDI LAVORI FINCOSIT — MALTAURO — STRABAG

PROGETTISTA - PROGETTO ESECUTIVO DI DETTAGLIO

RAGGRUPPAMENTO TEMPORANEO PROGETTISTI:

Mandataria	Mandante	Mandante	Mandante
3TI PROGETTI ITALIA	GPI Ingegneria — Gruppo Pizzarotti Ingegneria	ITECO	Arch. Salvatore Cangello

RESPONSABILE DI PROGETTO ED INCARICATO DELL'INTEGRAZIONE FRA LE VARIE PRESTAZIONE
Ing. Alberto Cecchini

ELABORAZIONE PROGETTUALE

PROGETTISTA:
3TI PROGETTI ITALIA S.p.A

3TI ITALIA S.p.A.
DIRETTORE TECNICO
Ing. Stefano Luca Pesenti
Ordine degli Ingegneri
Provincia di Roma n. 20809

Redatto: Pasquariello — Verificato: Spagnuolo — Approvato: Possati