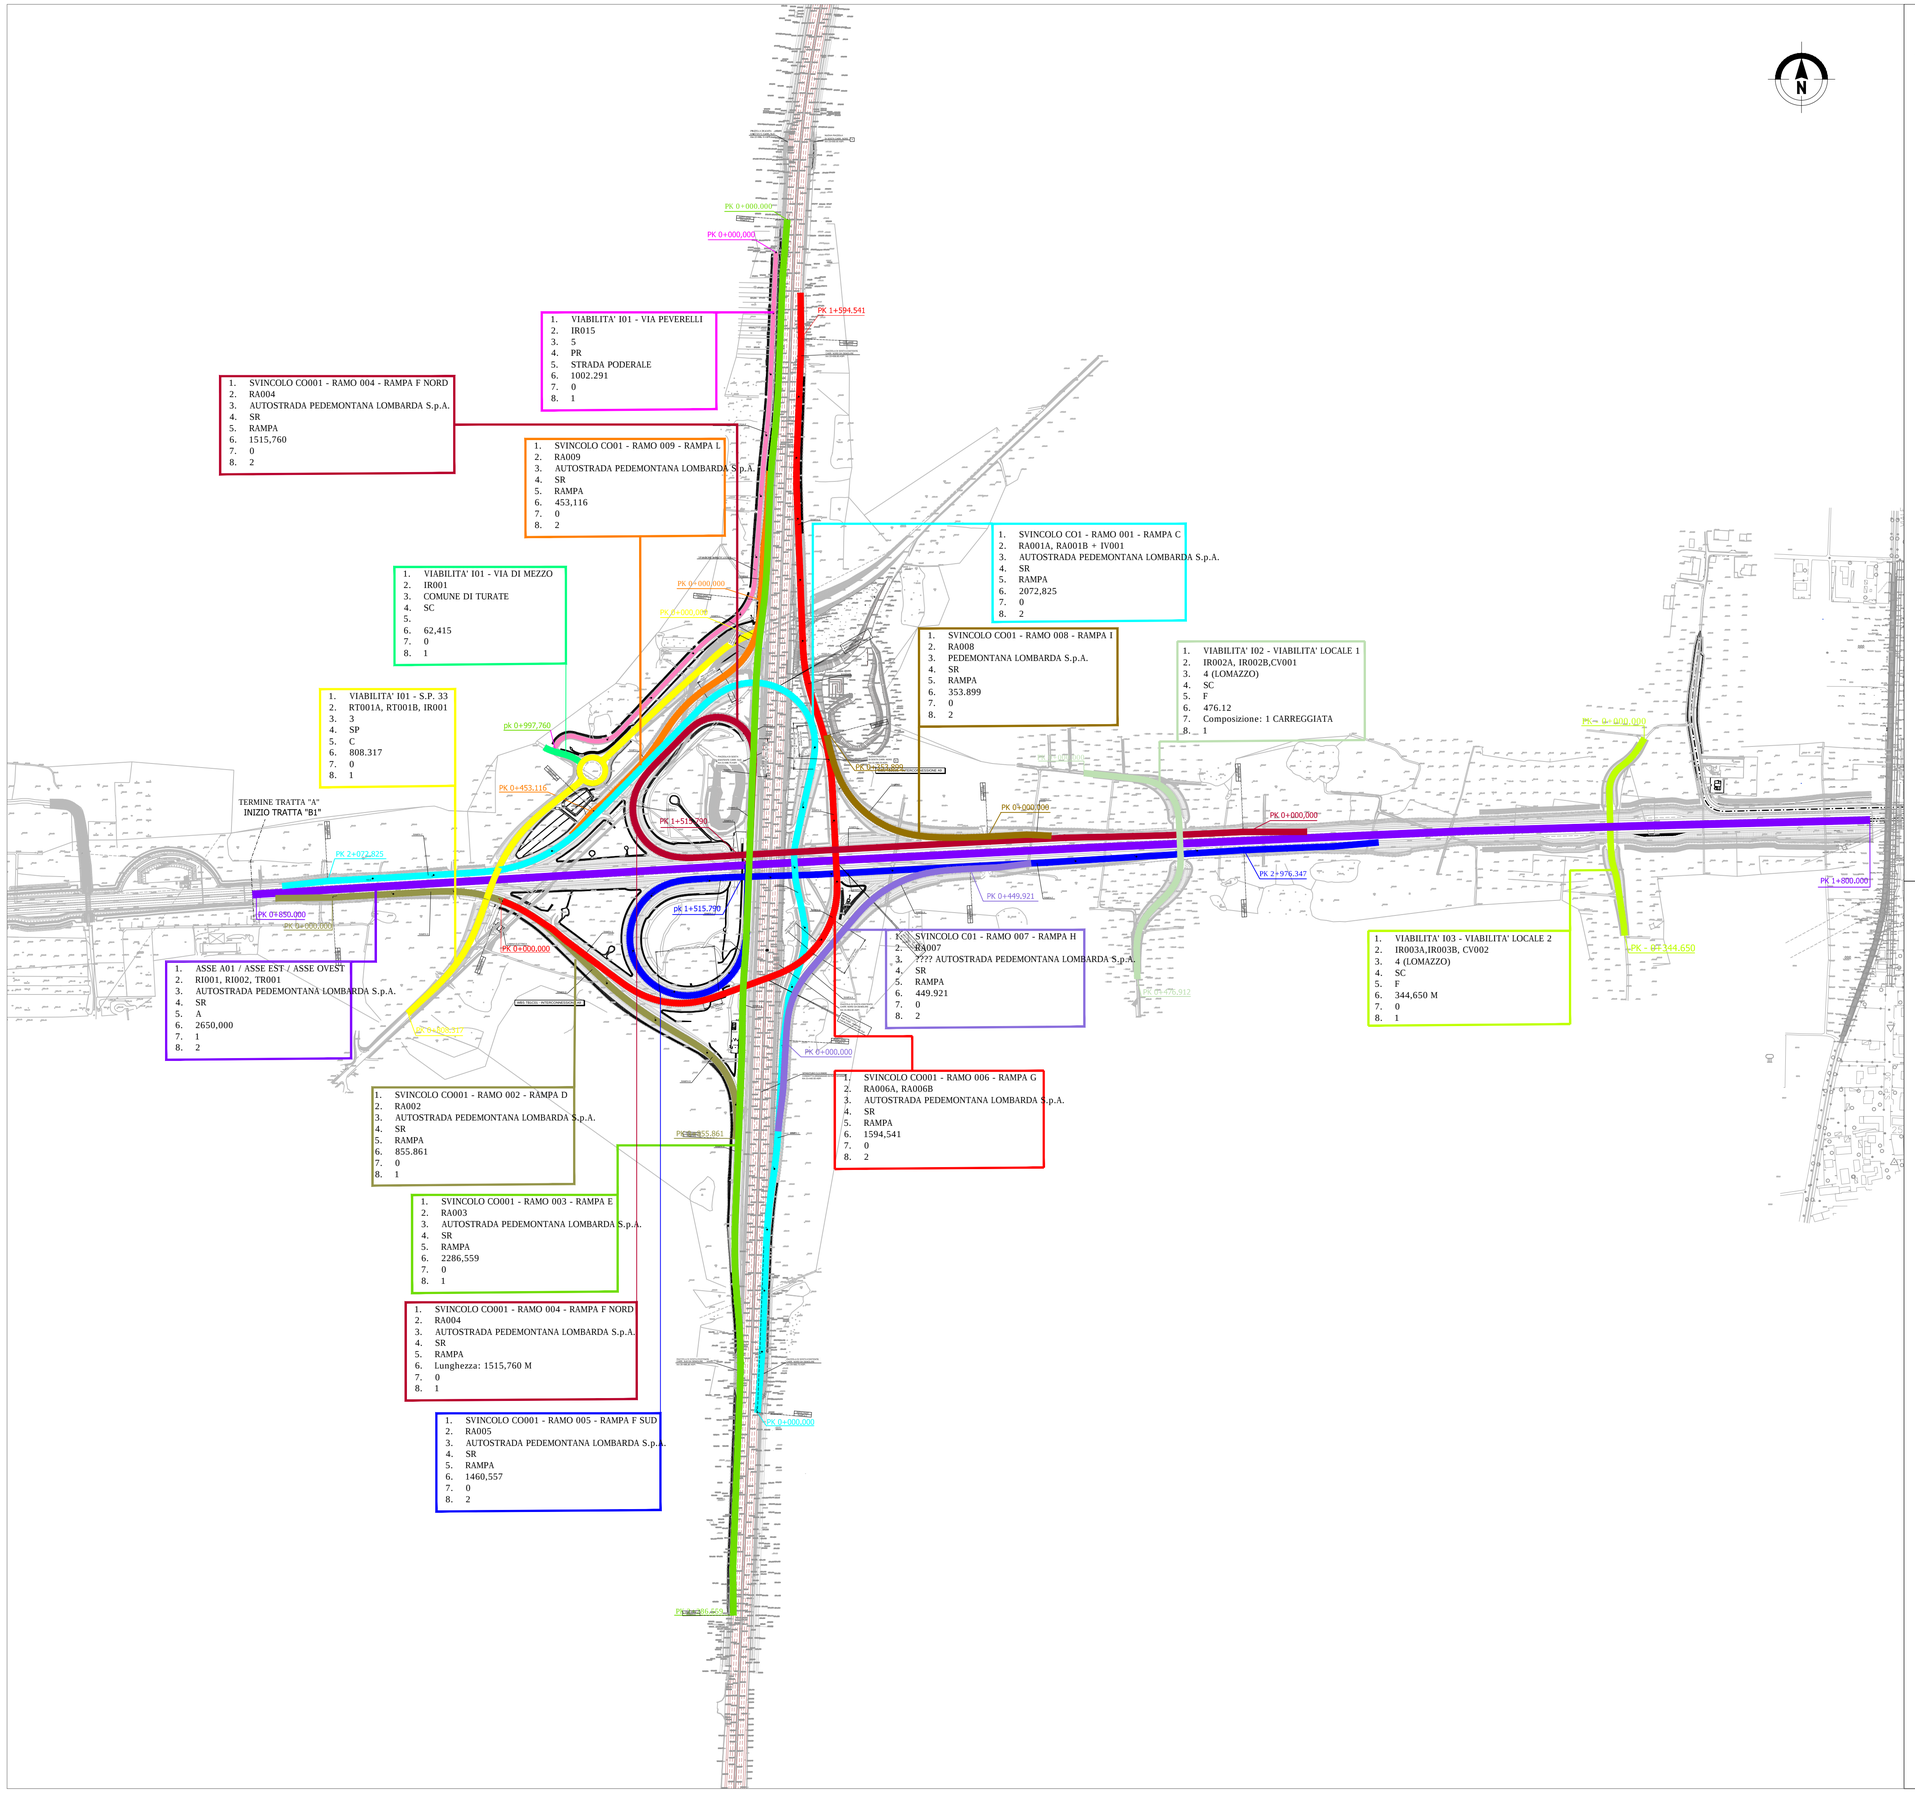

LEGENDA DI IDENTIFICAZIONE ELEMENTO STRADALE

1. DENOMINAZIONE UFFICIALE (testo)
2. DENOMINAZIONE CONVENZIONALE (testo)
3. ENTE PROPRIETARIO (int)
   - 1 - Stato
   - 2 - Regione
   - 3 - Provincia
   - 4 - Comune
   - 5 - Privato
4. CLASSIFICA AMMINISTRATIVA (char2)
   - SS - Strada Statale
   - SR - Strada Regionale
   - SP - Strada Provinciale
   - SC - Strada Comunale
   - PR - Strada Privata
5. CLASSIFICA TECNICO - FUNZIONALE (char1)
   - A - autostrada
   - B - strade extraurbane principali
   - C - strade extraurbane secondarie
   - D - strade urbane di scorrimento
   - E - strade urbane di quartiere
   - F - strade locali
6. LUNGHEZZA MISURATA (m)
7. COMPOSIZIONE ELEMENTO STRADALE (boolean)
   - 0 - carreggiata unica
   - 1 - carreggiate separate
8. DIREZIONE DI MARCIA CONSENTITA (int)
   - 1 - doppio senso di marcia
   - 2 - senso unico di marcia
   - 3 - divieto di transito nei due sensi di marcia

MATRICE DI REVISIONE

REV	DATA	DESCRIZIONE MODIFICA

N.B.: LA TAVOLA SOSTITUISCE QUELLA RELATIVA AL CODICE | E | | | | | | | | DEL PROGETTO ESECUTIVO

CONCESSIONI AUTOSTRADALI LOMBARDE

Autostrada Pedemontana Lombarda

COLLEGAMENTO AUTOSTRADALE
DALMINE - COMO - VARESE - VALICO DEL GAGGIOLO E OPERE AD ESSO CONNESSE

CODICE C.U.P. F11B06000270007

TRATTE B1, B2, C, D, TRVA13+14, GREENWAY

AS BUILT

TRATTA B1 - SVINCOLO DI LOMAZZO (da Pk - 0+850 a Pk +1+800)

CATASTO STRADALE
CATASTO STRADALE

PLANIMETRIA GENERALE CATASTO B0

IDENTIFICAZIONE ELABORATO

CODICE PROGETTO: F00107B

WBS								
FASE PROGETTUALE	LOTTO	ZONA	OPERA	TRATTO D'OPERA	AMBITO	TIPO ELABORATO	PROGRESSIVO	REVISIONE
A	0	A0X	GE000	0	GE	P5	001	E

Scala: 1:5000

DATA	DESCRIZIONE	REV
Luglio 2016	Emissione	E

CONCEDENTE

CONCESSIONI AUTOSTRADALI LOMBARDE

CONCESSIONARIO

Autostrada Pedemontana Lombarda — Direttore Tecnico: Ing. Stefano Emilio Frigerio; Referente Tecnico: Ing. Daniel Pacinelli

APPROVATO

Autostrada Pedemontana Lombarda — Il Direttore dei Lavori: Ing. Francesco Domanico

IMPRESA

RAGGRUPPAMENTO TEMPORANEO IMPRESE:

Mandataria	Mandante	Mandante	Mandante cooptata
STRABAG A.G.	GLF Grandi Lavori Fincosit S.p.A.	ICM S.p.A.	STRABAG S.p.A.

PROGETTISTA - PROGETTO ESECUTIVO DI DETTAGLIO

RAGGRUPPAMENTO TEMPORANEO PROGETTISTI:

Mandataria	Mandante	Mandante	Mandante
3TI PROGETTI ITALIA	GP Ingegneria — GESTIONE PROGETTI DI INGEGNERIA	CONSORZIO CONSTEL	Arch. Salvatore Vermiglio

RESPONSABILE DI PROGETTO ED INCARICATO DELL'INTEGRAZIONE FRA LE VARIE PRESTAZIONI:
Ing. Alberto Cecchini

ORDINE DEGLI INGEGNERI PROV. ROMA — ING. ALBERTO CECCHINI — Sez. A — 15158

ELABORAZIONE PROGETTUALE

PROGETTISTA:
3TI PROGETTI ITALIA S.p.A

3TI ITALIA S.p.A.
DIRETTORE TECNICO
Ing. Stefano Luca Possati
Ordine degli Ingegneri
Provincia di Roma n. 20809

Redatto: Schiavi | Verificato: Sorge | Approvato: Possati