Svincolo di Lomazzo

ASSE PRINCIPALE

Traffico di progetto: 42.6 milioni di veicoli commerciali

TRATTI IN TRINCEA

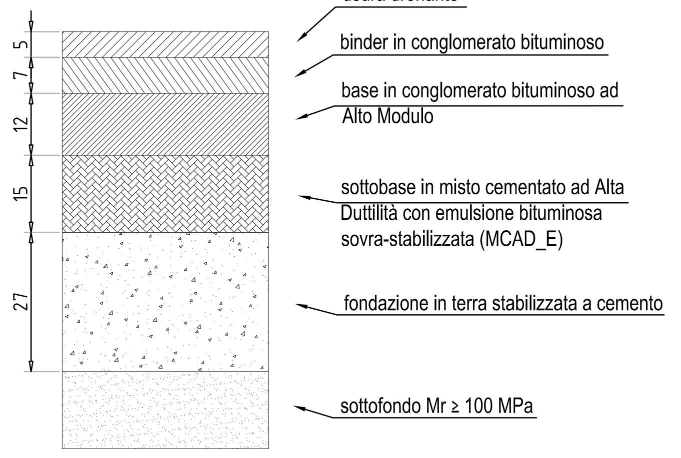

TRATTI IN RILEVATO

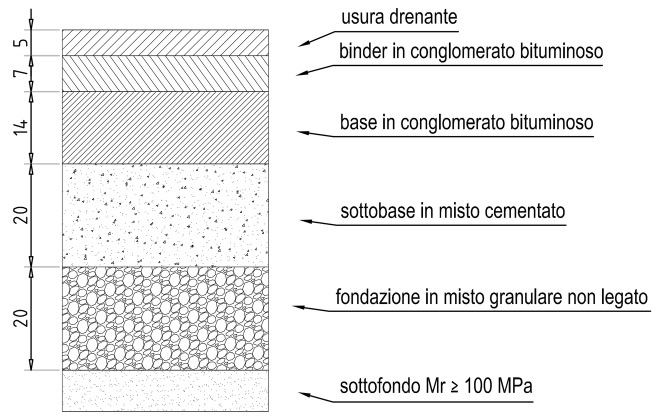

VIADOTTI ASSE PRINCIPALE

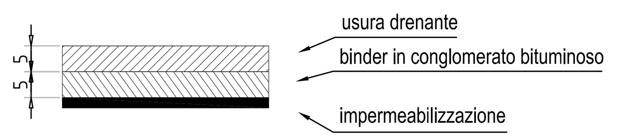

RAMPE DELLO SVINCOLO DI LOMAZZO

Traffico di progetto: 26.3 milioni di veicoli commerciali

TRATTI IN RILEVATO/TRINCEA

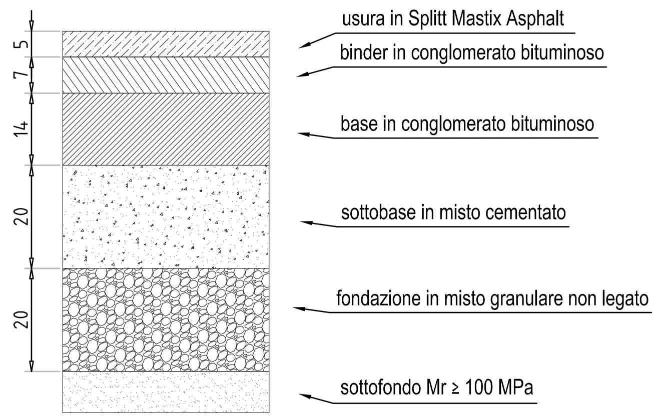

VIADOTTI

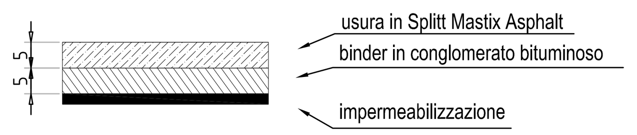

VIABILITA' INTERFERITA

STRADE EXTRAURBANE SECONDARIE: TIPO C ed Fextraurbane (SP33 e Viabilità 1 e 2)

Traffico di progetto: 2.2 milioni di veicoli commerciali

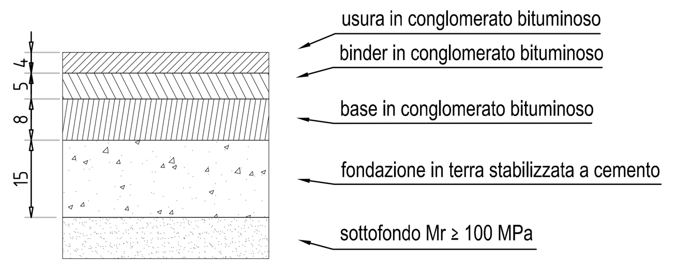

STRADE EXTRAURBANE LOCALI A DESTINAZIONE PARTICOLARE (Viabilità Peverelli)

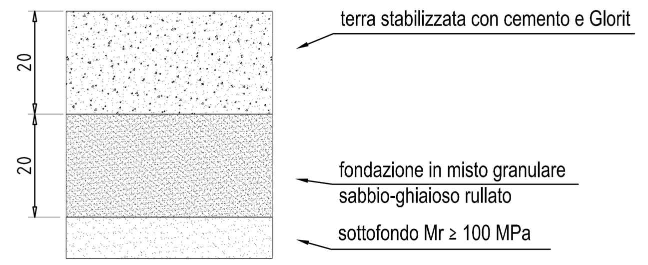

VIADOTTI VIABILITA' INTERFERITE TIPO F extraurbane

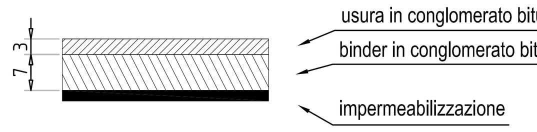

DETTAGLIO DI TRANSIZIONE TRA PAVIMENTAZIONE DELL'ASSE E PAVIMENTAZIONE DEGLI SVINCOLI NELLA DIREZIONE DI MARCIA DEI VEICOLI

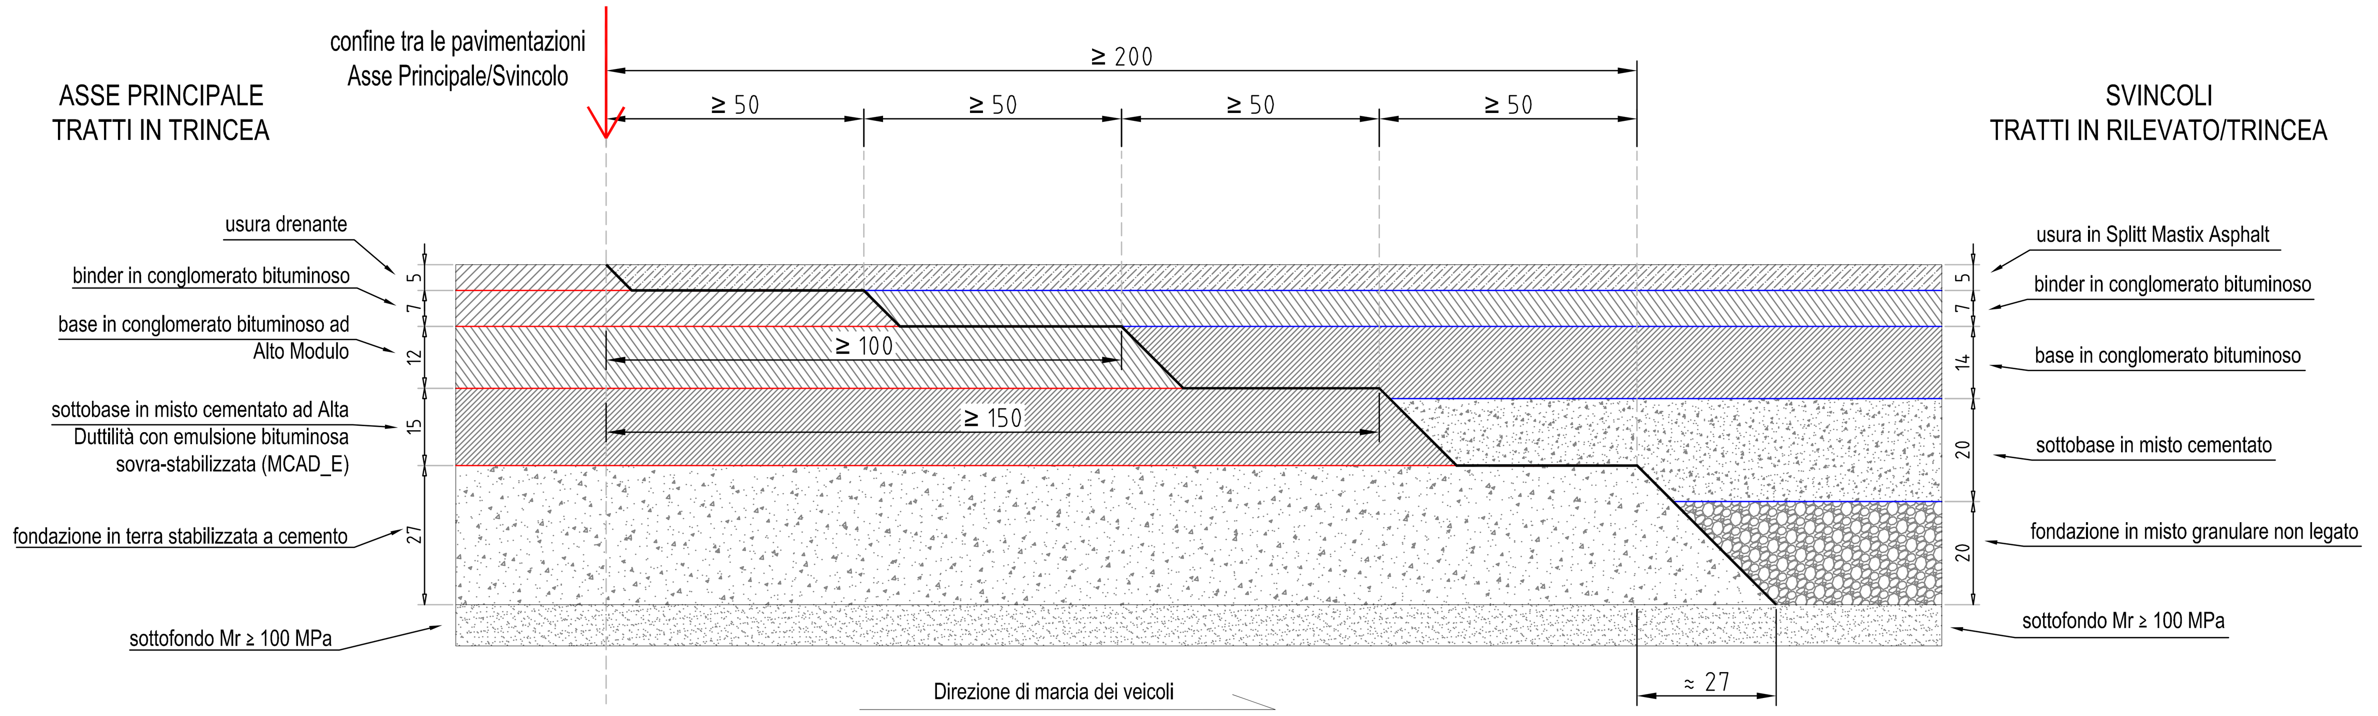

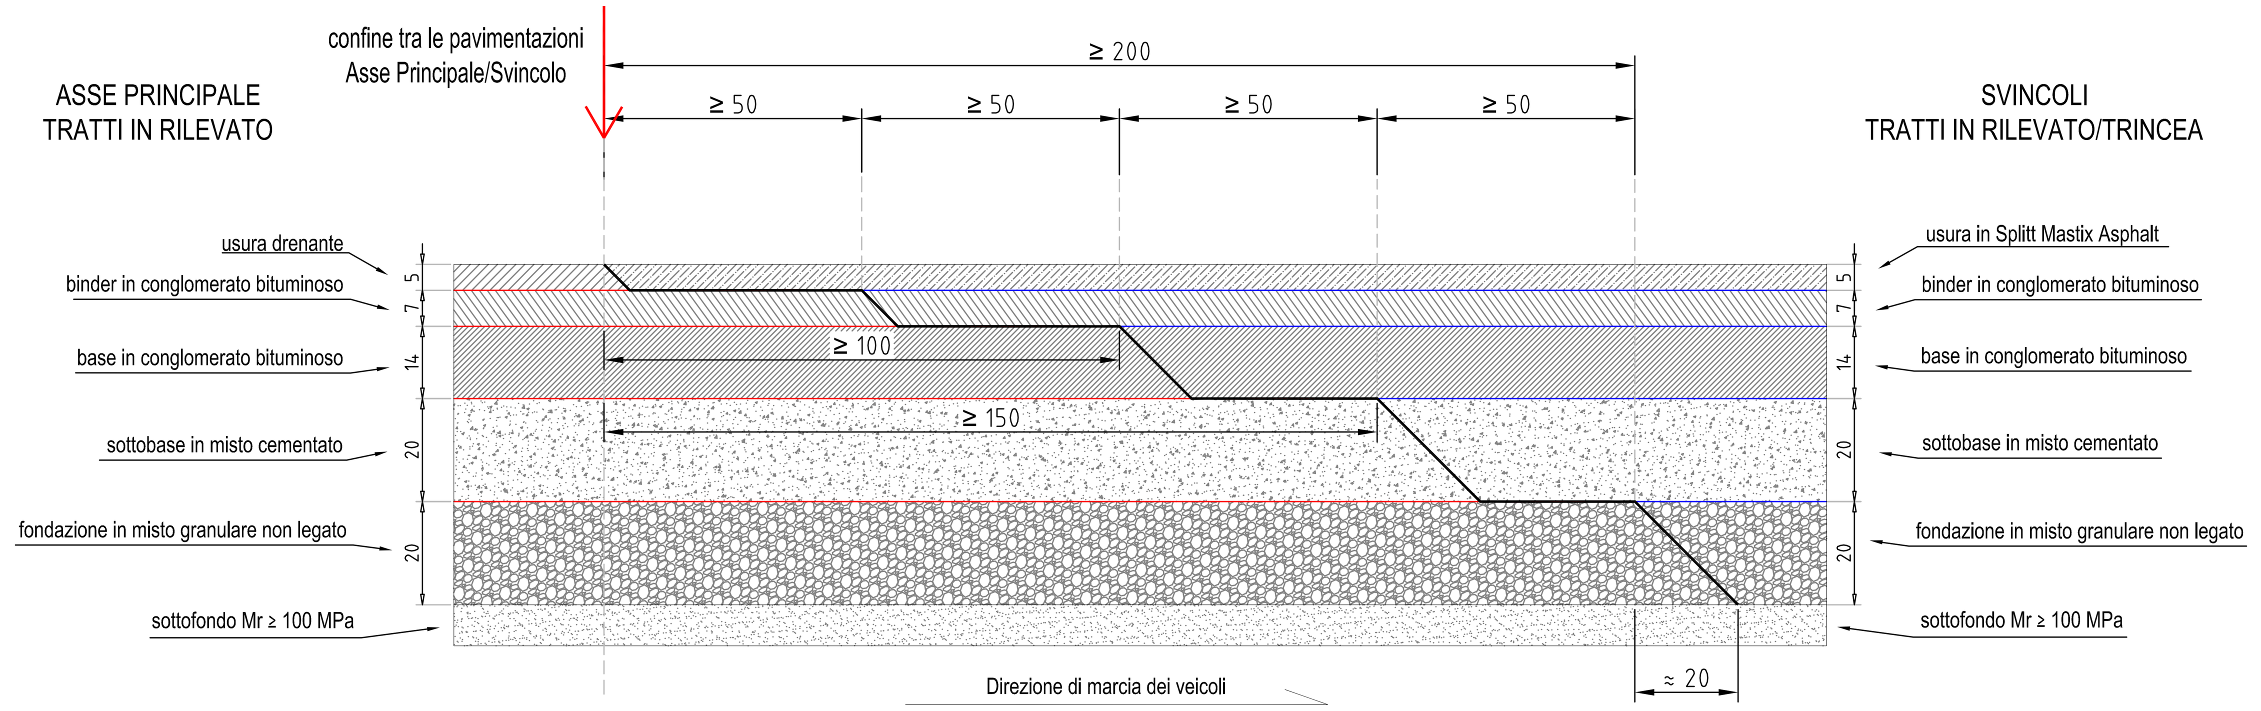

ALLARGAMENTI E PIAZZOLE SU A9

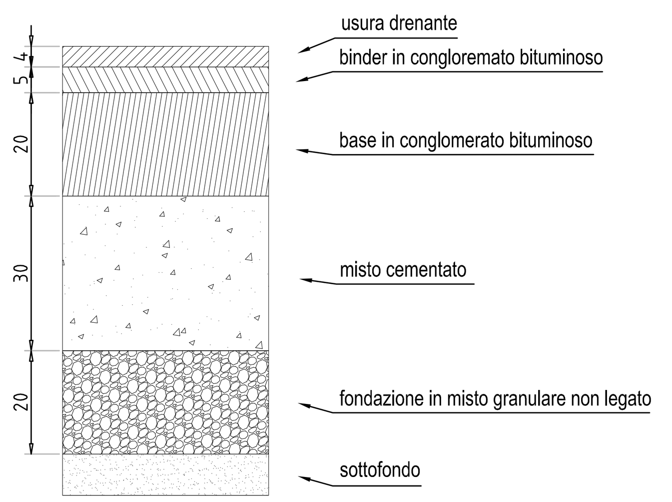

ZONA DI TRANSIZIONE TRA PAVIMENTAZIONE ESISTENTE DELLA A9 E NUOVA PAVIMENTAZIONE

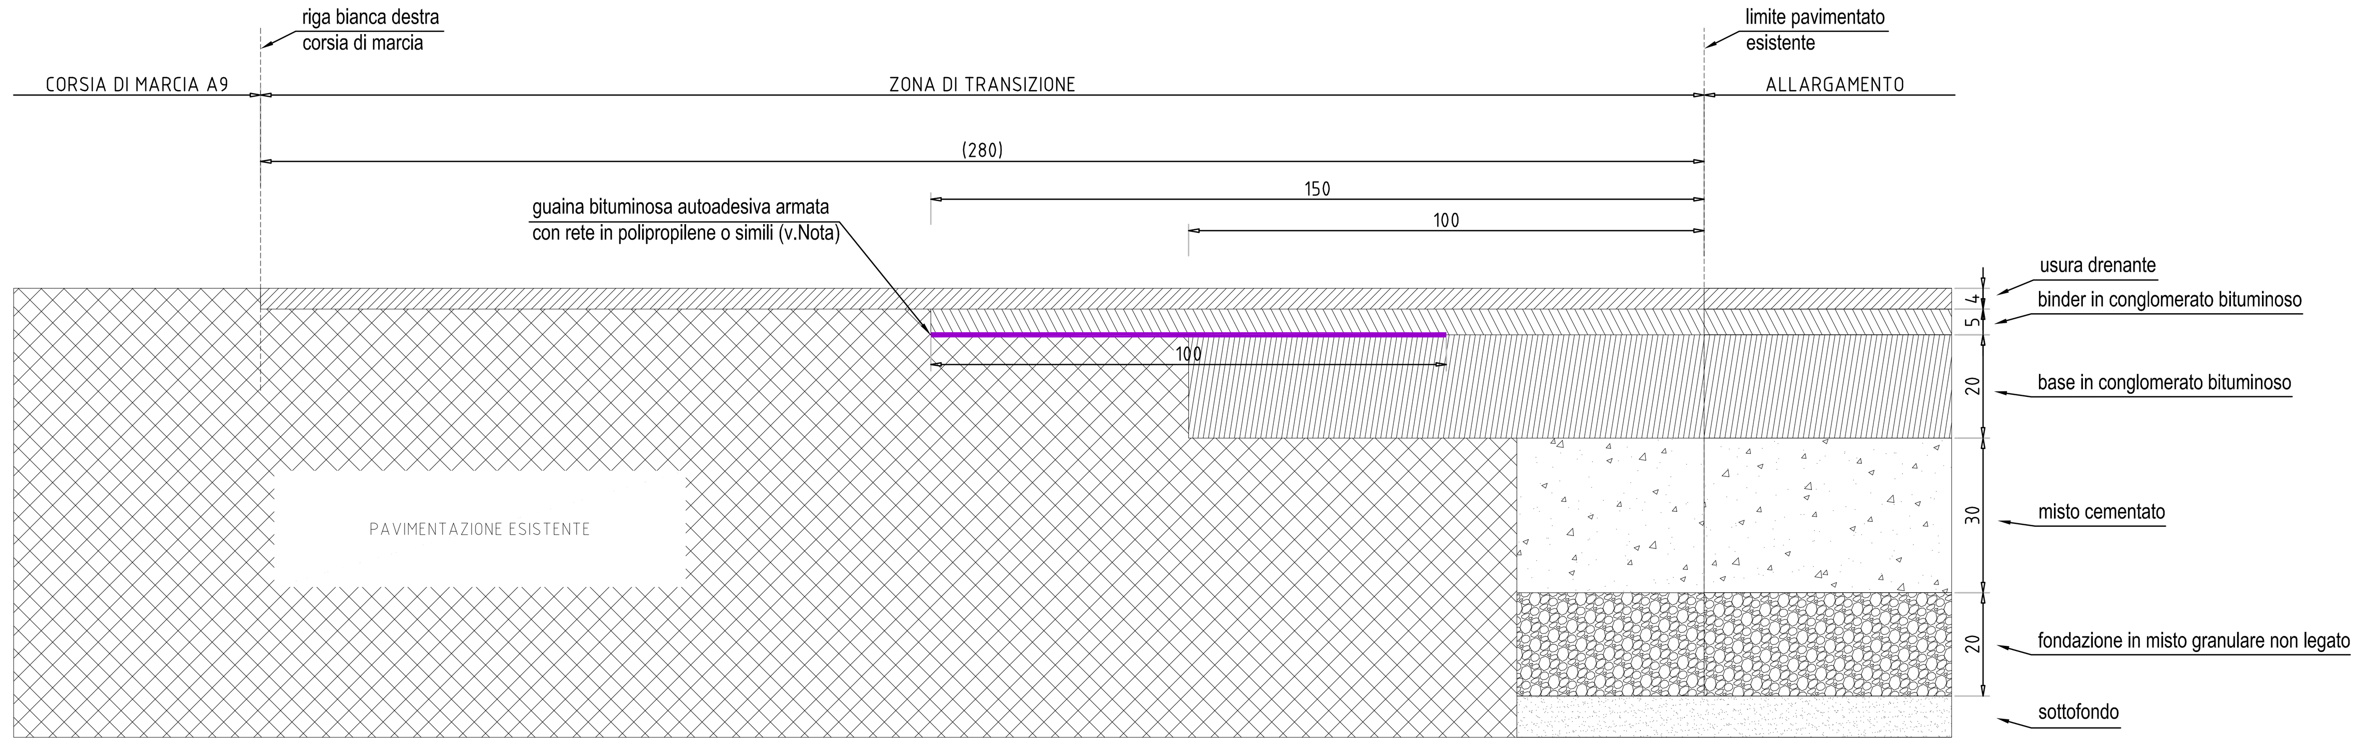

Nota: la guaina bituminosa autoadesiva o simile viene inserita solo in corrispondenza della linea di segnaletica tratteggiata.

Note generali

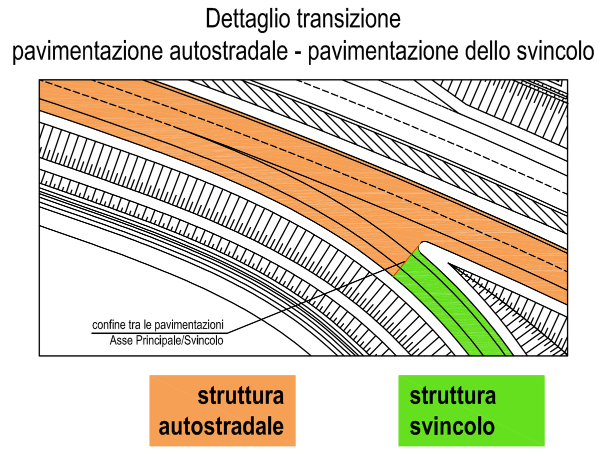

MATRICE DI REVISIONE

REV	DATA	DESCRIZIONE MODIFICA
0		
1		
2		
3		
4		
5		

N.B.: LA TAVOLA SOSTITUISCE QUELLA RELATIVA AL CODICE E DEL PROGETTO ESECUTIVO

CONCESSIONI AUTOSTRADALI LOMBARDE — Autostrada Pedemontana Lombarda

COLLEGAMENTO AUTOSTRADALE
DALMINE - COMO - VARESE - VALICO DEL GAGGIOLO E OPERE AD ESSO CONNESSE

CODICE C.U.P. F11B06000270007

TRATTE B1, B2, C, D, TRVA13+14, GREENWAY

AS BUILT

TRATTA B1 - SVINCOLO DI LOMAZZO (da Pk - 0+850 a Pk 1+800)
PROGETTO STRADALE
PARTE GENERALE
SCHEMI PACCHETTI STRADALI

IDENTIFICAZIONE ELABORATO

CODICE PROGETTO: F00107B

FASE PROGETTUALE	LOTTO (WBS)	ZONA (WBS)	OPERA (WBS)	TRATTO D'OPERA (WBS)	AMBITO	TIPO ELABORATO	PROGRESSIVO	REVISIONE
A	0	A0X	GE000	0	SD	DK	001	E

Scala: 1:10

DATA	DESCRIZIONE	REV
Settembre 2015	Emissione	E

CONCEDENTE
CONCESSIONI AUTOSTRADALI LOMBARDE

CONCESSIONARIO
Autostrada Pedemontana Lombarda
Direttore Tecnico: Ing. Enrico Arini
Referente Tecnico: Ing. Sabrina Lattuada

APPROVATO
Rina Check S.r.l
No Gap Controls S.r.l
Il Direttore dei Lavori: Ing. Francesco Dosa - Cordeo Spa mandataria

IMPRESA

RAGGRUPPAMENTO TEMPORANEO IMPRESE:

Mandataria	Mandante	Mandante	Mandante cooptata
STRABAG A.G.	GLF Grandi Lavori Fincosit S.p.A.	Impresa costruzioni Giuseppe Maltauro S.p.A.	STRABAG S.p.A.

PROGETTISTA - PROGETTO ESECUTIVO DI DETTAGLIO

RAGGRUPPAMENTO TEMPORANEO PROGETTISTI:

Mandataria	Mandante	Mandante	Mandante
3TI PROGETTI ITALIA INGEGNERIA INTEGRATA S.p.A.	GPingegneria srl GESTIONE PROGETTI DI INGEGNERIA	cooprogetti	Arch. Salvatore Vermiglio

RESPONSABILE DI PROGETTO ED INCARICATO DELL'INTEGRAZIONE FRA LE VARIE PRESTAZIONI:
Ing. Alberto Cecchini

Dott. Ing. ALBERTO CECCHINI — ORDINE INGEGNERI ROMA N° 15158

ELABORAZIONE PROGETTUALE

PROGETTISTA:
3TI PROGETTI ITALIA S.p.A

3TI ITALIA S.p.A.
DIRETTORE TECNICO
Ing. Stefano Luca Possati
Ordine degli Ingegneri
Provincia di Roma n. 20809

Redatto: La Torre — Verificato: Lopes — Approvato: Possati