

WBS TB101 - VIABILITA' S.P. 33

PROVINCIA : Como
COMUNE : Cirimido


PROVINCIA : Como
COMUNE : Fenegro

PROVINCIA : Como
COMUNE : Lomazzo

PROVINCIA : Como
COMUNE : Turate

WBS TB1C01 - INTERCONNESSIONE A9

QUADRO DI UNIONE STRALCIO LOMAZZO

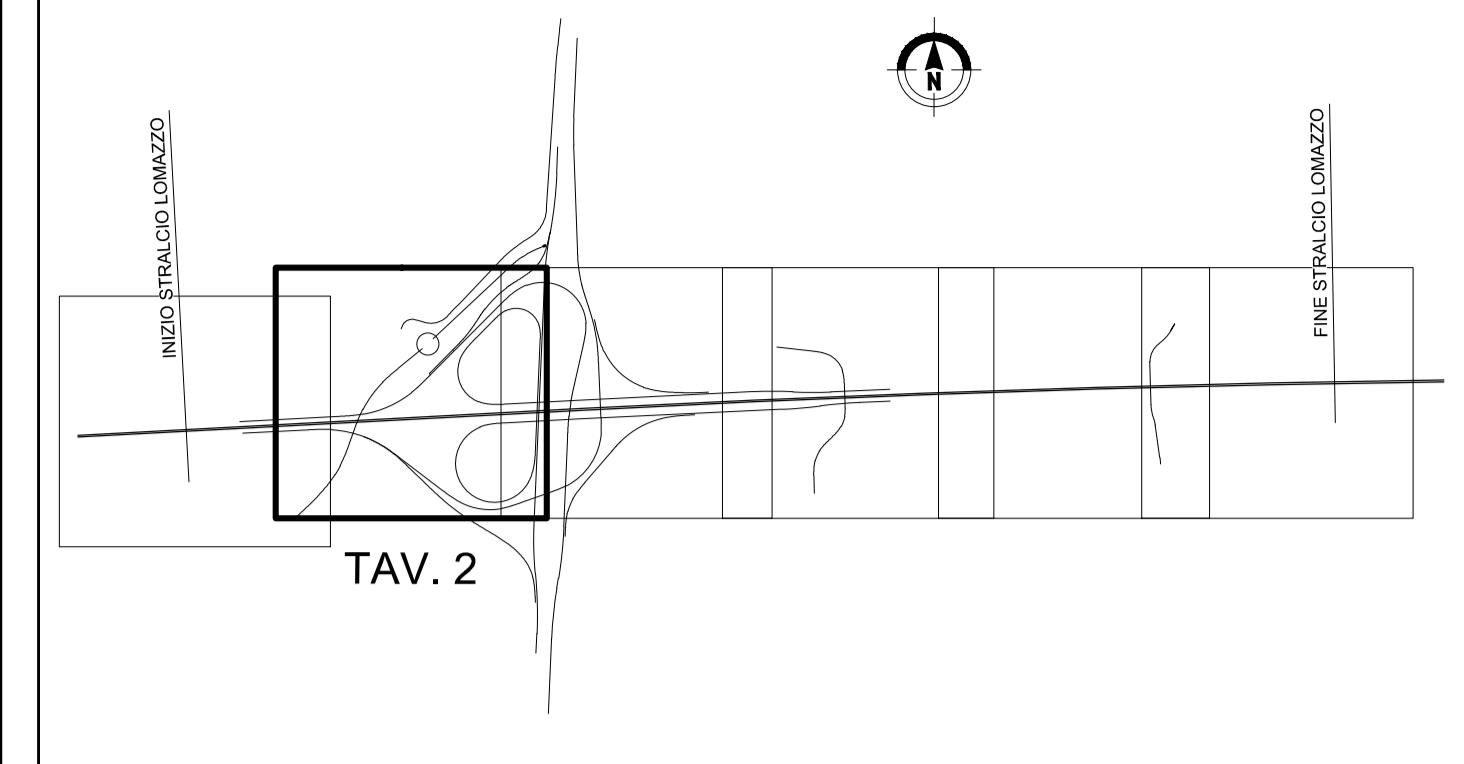

ALTRO APPALTO (ASPI)

N.B.:
I valori degli allargamenti per la visuale libera sono riportati nei diagrammi di visuale libera e di velocità.

MATRICE DI REVISIONE

REV	DATA	DESCRIZIONE MODIFICA

N.B.: LA TAVOLA SOSTITUISCE QUELLA RELATIVA AL CODICE E DEL PROGETTO ESECUTIVO

COLLEGAMENTO AUTOSTRADALE DALMINE - COMO - VARESE - VALICO DEL GAGGIOLO E OPERE AD ESSO CONNESSE
CODICE C.U.P. F11B060027007

TRATTE B1, B2, C, D, TRVA13+14, GREENWAY AS BUILT

TRATTA B1 - SVINCOLO DI LOMAZZO (da Pk -0+850 a Pk 1+800)
PROGETTO STRADALE
ASSE AUTOSTRADALE DA PROGR. -0+850 A PROGR. 1+800
PLANIMETRIA DI PROGETTO
PLANIMETRIE DI PROGETTO - TAV.2

IDENTIFICAZIONE ELABORATO CODICE PROGETTO: F001078 WBS	IMPRESA RAGGRUPPAMENTO TEMPORANEO IMPRESE: Mandatario: STRABAG A.G. Mandante: GLF Grandi Lavori Fincostr S.p.A. Mandante: Impresa costruzioni Giuseppe Maltauro S.p.A. Mandante copolata: STRABAG S.p.A.
FASE PROGETTUALE LOTTO: A ZONA: A01 OPERA: GE000 TRATTO D'OPERA: 0 AMBITO: SD TIPO ELABORATO: PP PROGRESSIVO: 002 REVISIONE: E	PROGETTISTA - PROGETTO ESECUTIVO DI DETTAGLIO RAGGRUPPAMENTO TEMPORANEO PROGETTISTI: Mandatario: 3TI PROGETTI ITALIA S.p.A. Mandante: 3TI PROGETTI ITALIA S.p.A. Mandante: G.P. Progettazione e costruzioni s.p.a. Mandante: ALBERTO CECCHINI
CONCEDENTE CONCESSIONARI AUTOSTRADALI LOMBARDE	RESPONSABILE DI PROGETTO ED INCARICATO DELL'INTEGRAZIONE FRA LE VARIE PRESTAZIONI: Ing. Alberto Cecchini
